

- FÖRKLARINGAR**
 Alla mått anges i millimeter om ej annat anges. Mått kontrolleras innan tillverkning.
- FÖRESKRIFTER**
 Observera att mått på loftbjälklag är till färdigt ytskikt inklädd bjälklagskant. Se invändiga detaljer DT.
- MS-A:** Marksten, betongplattor 300x300, kulör A
MS-B: Marksten, betongplattor 300x300, kulör B
EG-A: Entréolv, terrazzo, 300x300, kulör A
EG-B: Entréolv, terrazzo, 300x300, kulör B
- HÄNVISNINGAR**
GENERELLA FÖRKLARINGAR: A-40.1-109
ÖVERSIKTSPLAN, VÅN 10-1: A-40.1-1010-1
- FÖNSTER, UPPSTÄLLNINGAR:** A-42.5-0011 till A-42.5-0017
PARTIER STUDIENTRÉER: A-42.5-0021 till A-42.5-0024 (litteran FPSxx)
PARTIER ENTRÉPASSAGER: A-42.5-0024 (litteran FPPxx)
PARTIER TRAPPUSENTRÉER: A-42.5-0025
- INNERVÄGGSTYPER:** A-43.5-0001 till A-43.5-0002
DÖRRAR, UPPSTÄLLNINGAR: A-43.5-0011 till A-43.5-0017
INVÄNDIGA DETALJER: DT01 till DT11: A-43.6-1001 till A-43.6-1005
- TRAPPSTEGE TRS:** A-46.4-1010 till A-46.4-1012
UNDERTAKSPLAN: A-43.1-1710-1
VÄGGELEVATIONER STUDIOBOSTÄDER (ELEVATION A)
 LGH 7.1002, 7.1003 A-43.5-1032

- INSTALLATIONER (E, V, W):**
 E PLANER: E610-1-1710-1, E630-1-1710-1, E640-1-1710-1
 V PLANER: V-57-1-1710-1
 W PLANER: W-50-1-1710-1

K, F & K/F
 SYMBOL HÄNGNING KYL OCH FRYS HAR TAGITS BORT.

A-40.2-0001
 A-A


A-40.2-0002
 B-B

H-H,
 Entrépassage
 A-40.2-0012
 Ost

A-40.2-0001
 A-A

A-40.2-0002
 B-B

H-H,
 Entrépassage
 A-40.2-0012
 Ost

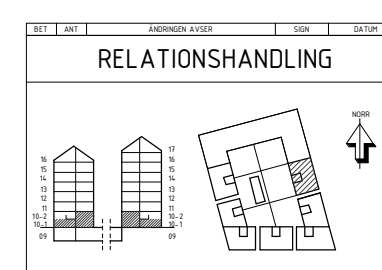


LUNDBYPARK KUBIK
 Rambergssåden 74:2, Göteborg




LET	ANT	ÄNDRING AVSER	SEEN	DATUM
A		BORING TEN LYCKEFORS ARKITEKTER AB		TEL 031-280042
K		INTEGRA ENGINEERING AB		TEL 040-160500
KP		CDVI AB		TEL 031-800000
E		REALERS SVERIGE AB		TEL 0771-760000
V		VVSMLJÖ AB		TEL 031-764582
W		VVSMLJÖ AB		TEL 031-764582
M		MARK		TEL -

UPPDRAG NR 1219-01	RITAD AV VST	HANDELAGGARE VST
DATUM 20.02.25	ANSVARG ALY	
NYBYGGNAD BOSTÄDER PLANRITNING, HUS 1, DEL 7, VÅN 10-1		

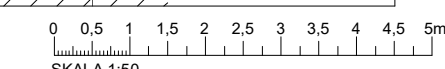

SKALA (A1) NUMMER I BET
1 : 50 A-40.1-1710-1

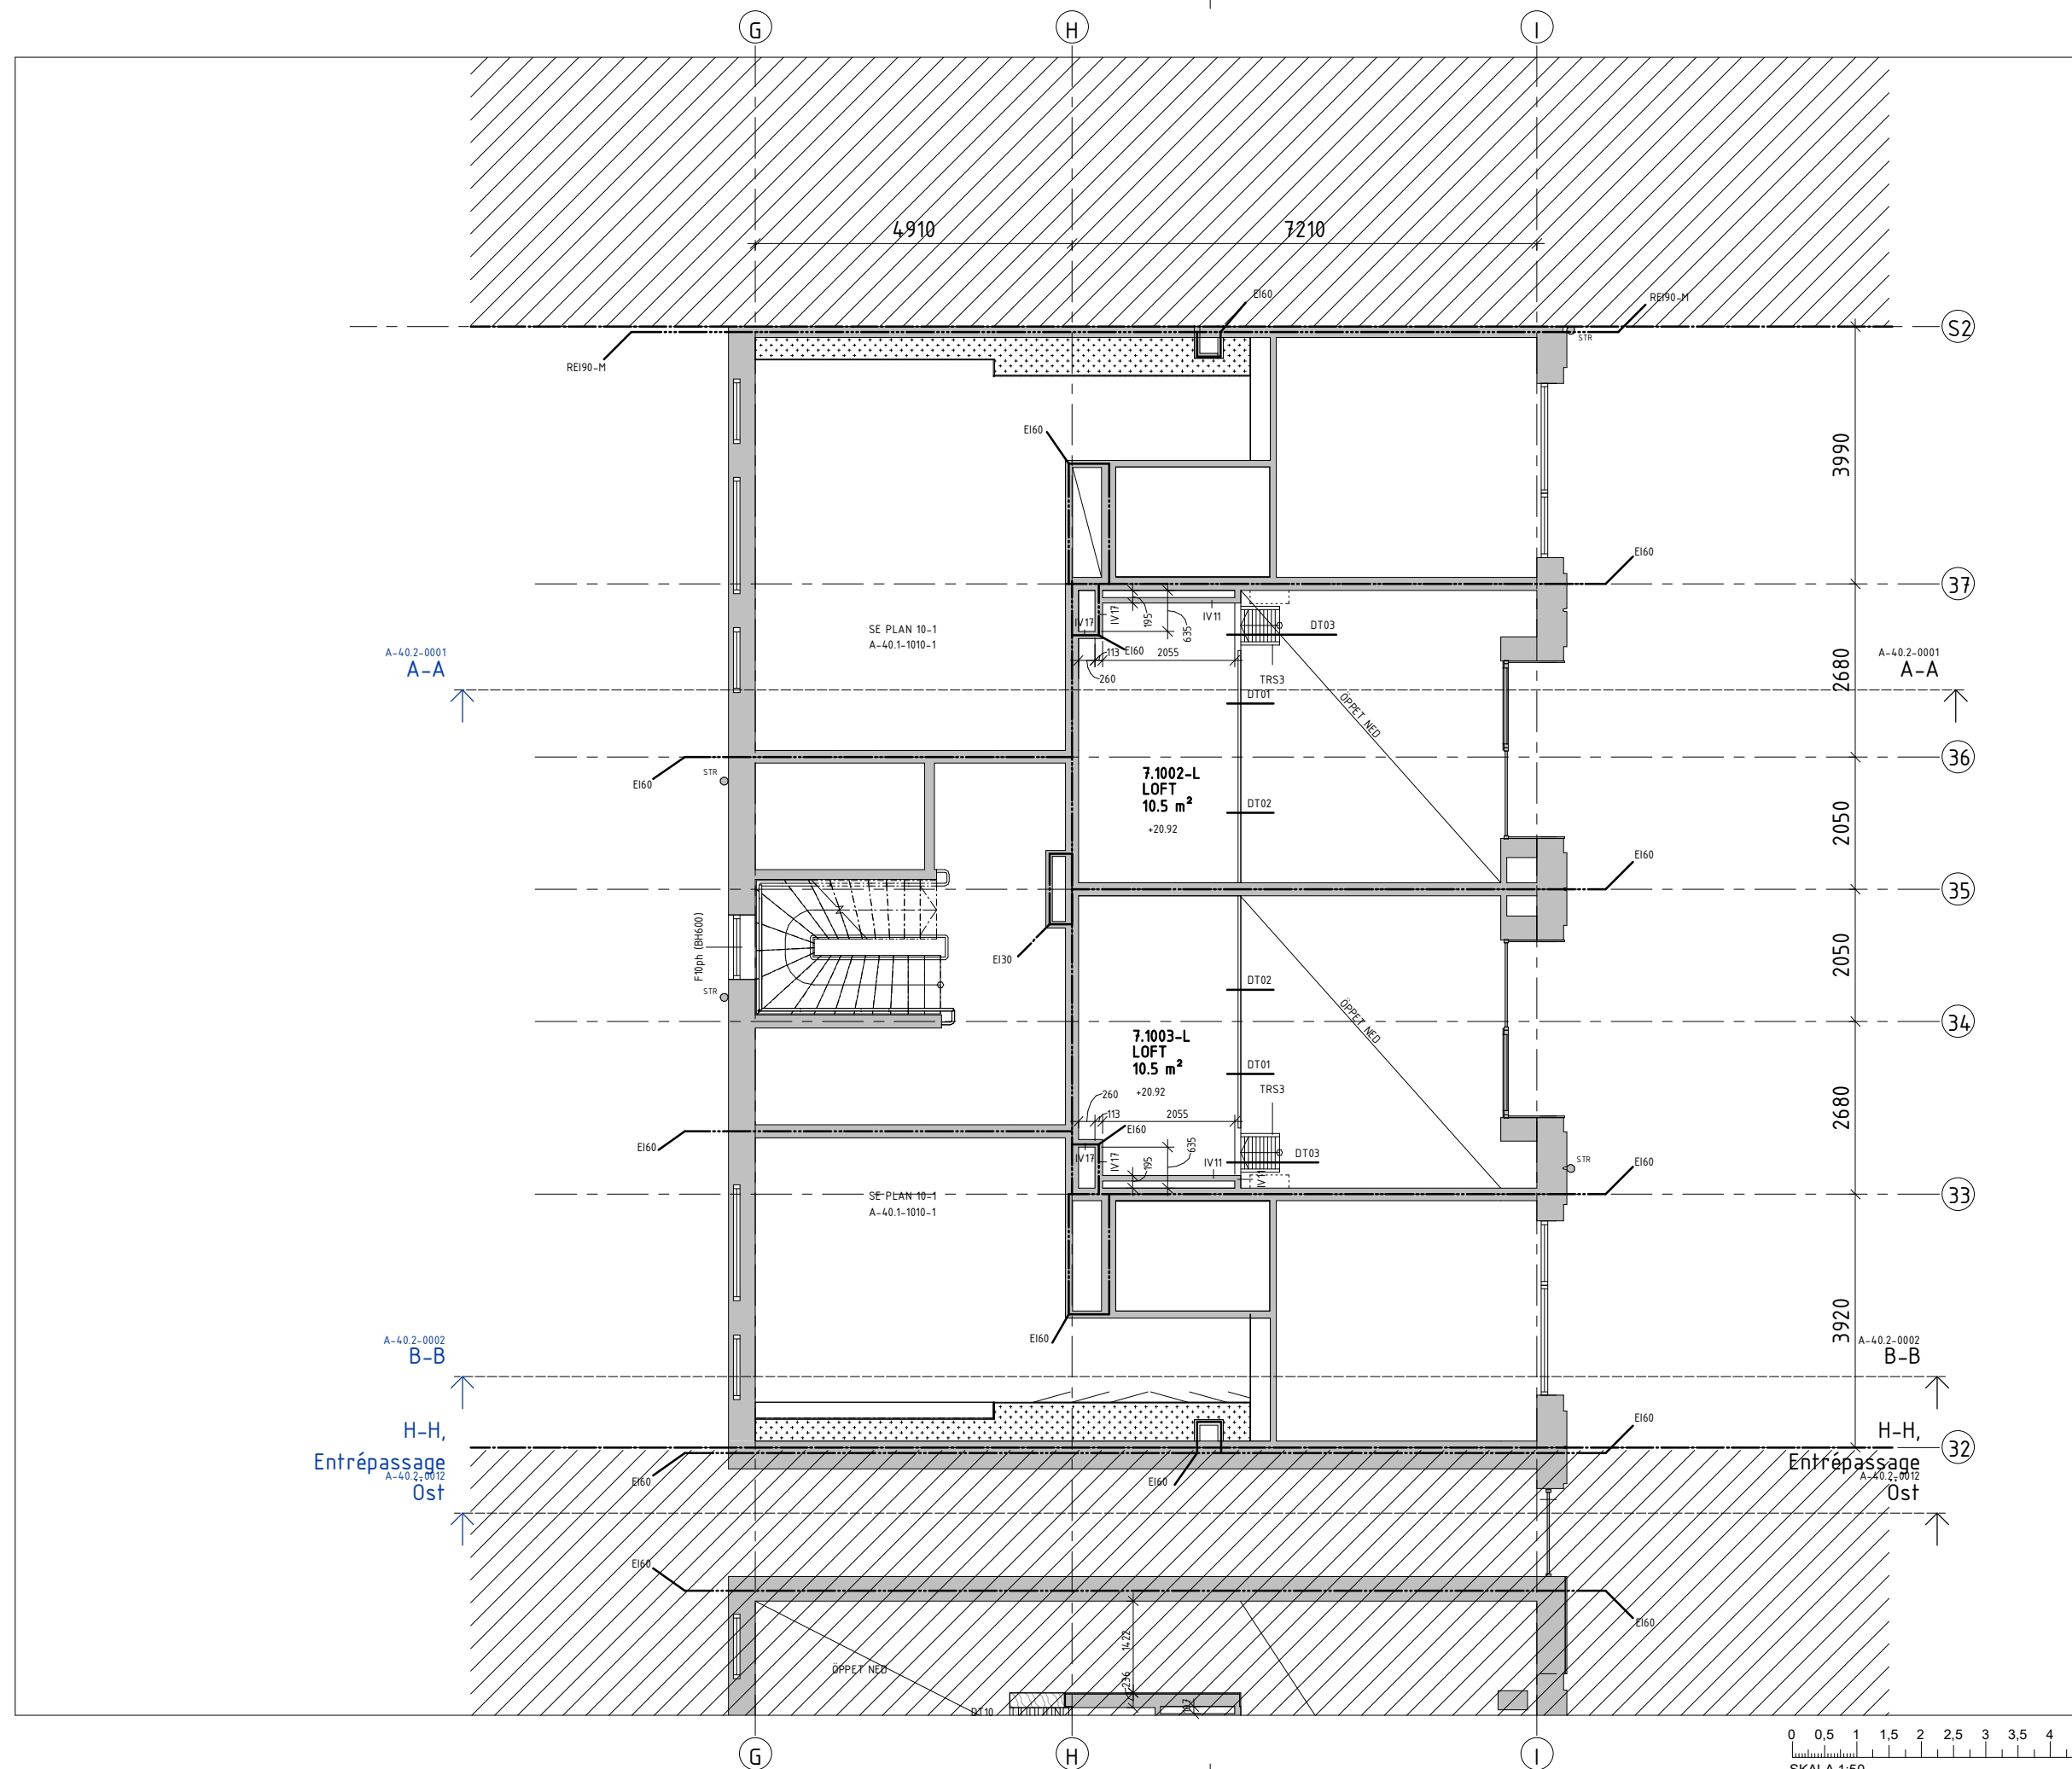

FÖRKLARINGAR
 Alla mått anges i millimeter om ej annat anges. Mått kontrolleras innan tillverkning.

FÖRESKRIFTER
 Observera att mått på loftbjälklag är till färdigt yttskikt inklädd bjälklagskant. Se invändiga detaljer DT.

HÄNVISNINGAR
 GENERELLA FÖRKLARINGAR: A-40.1-1010-1
 ÖVERSIKTSPLAN, VÅN 10-2: A-40.1-1010-2

INNERVÄGGSTYPER: A-43.5-0001 till A-43.5-0002
INVÄNDIGA DETALJER: A-43.6-1001 till A-43.6-1005
 DT01 till DT11:

INSTALLATIONER (E, V, W):
 E PLANER: E610-1-1710-2, E630-1-1710-2, E640-1-1710-2
 V PLANER: V-57-1-1710-2
 W PLANER: W-50-1-1710-2

BET	ANT	ÄNDRINGEN AVSER	SEEN	DATUM
RELATIONSHANDLING				
LUNDBYPARK KUBIK Rambergssåden 74:2, Göteborg				
SKANSKA				
A		BORNS TEIN LYCKEFORS ARKITEKTER AB		TEL 031-280002
K		INTEGRA ENGINEERING AB		TEL 031-802500
COVI		AB		TEL 031-802500
KP		BOV L&S, L&S&S GÖTEBORG		TEL 0771-760000
E		REJALERS SVERIGE AB		TEL 031-760000
V		VVSMEJÖ AB		TEL 031-760000
W		VVSMEJÖ AB		TEL 031-760000
M		MARK		TEL -
UPPDRAG NR		RITAD AV	HANDLAGGARE	
1219-01		VST	VST	
DATUM		ANSVARIG		
20.02.25		ALY		
NYBYGGNAD BOSTÄDER				
PLANRITNING, HUS 1, DEL 7, VÅN 10-2				
SKALA (A1)	NUMMER		BET	
1 : 50	A-40.1-1710-2			