


LUNDBY PARK KUBIK
Rambergsgården 74:2, Göteborg


SKANSKA

BEF	ANDRAGEN AVSER	SIGN	DATUM
	RELATIONSHANDLING		
	LUNDBY PARK KUBIK		
	Rambergsgården 74:2, Göteborg		
	SKANSKA		
	BRITTAZONSTR AV	HÄNSJÄGARE	
	A. ANI	MEK	
	2020-02-24	MARTIN EK	
	Nybyggnation beståder		
	ROBANLÄGGNING		
	PI AN 10-1		
	DEL 16		
	W-50-5-0001		
	W-50-1-1610-1		

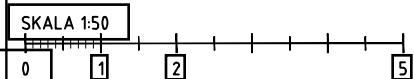

FÖRKLARINGAR

SE RITNING W-50-5-0001

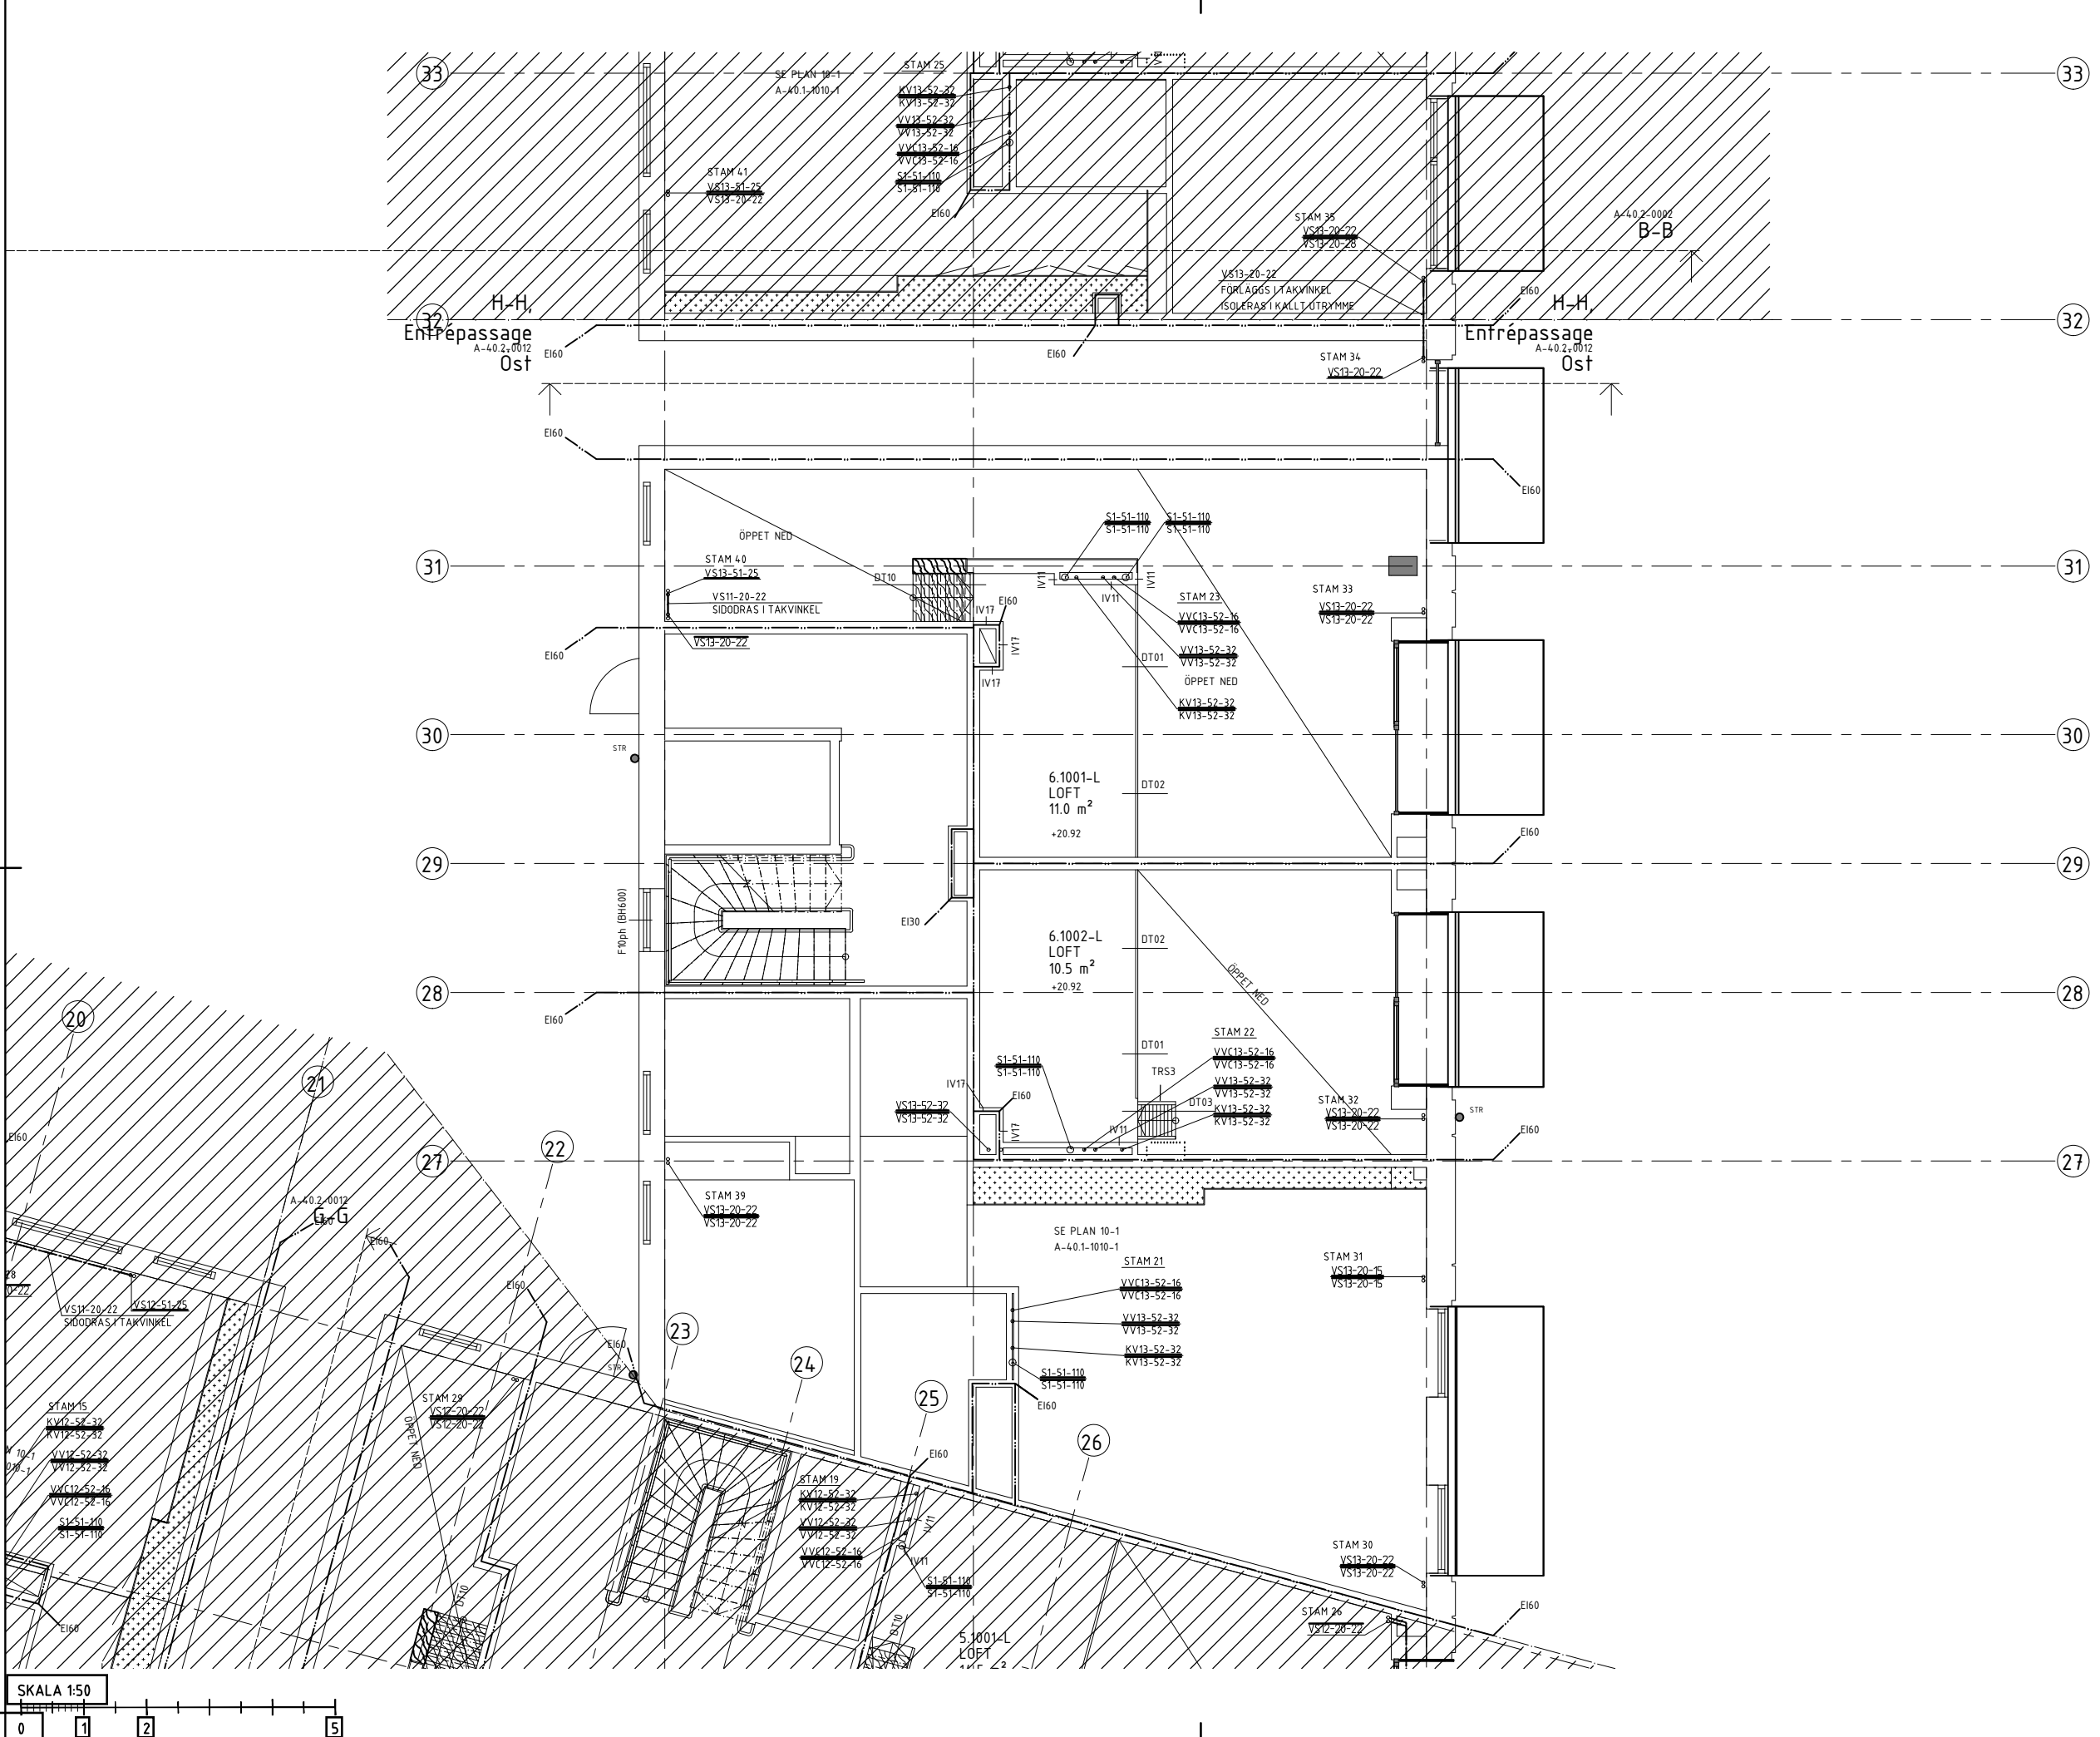

BET	ÄNDRING AVSEER	SIGN	DATUM
RELATIONSHANDLING			
LUNDBY PARK KUBIK Rambergsgården 74:2, Göteborg			
SKANSKA			
217053 2020-02-24 Nybyggnation beståder RÖRANLÄGGNING PLAN 10-2 DEL 16 W-50-1-1610-2			