

STAMSCHEMA TAPPVATTEN  
BRF1 (KV11, VV11, VVC11)

BET ANDRAGEN AVSEER SIGN DATUM

**RELATIONSHANDLING**

**LUNDBY PARK KUBIK**  
Rambergsgården 74:2, Göteborg

**SKANSKA**



217053

2020-02-24

Nybyggnation bostäder  
STAMSCHEMA TAPPVATTEN BRF1  
RÖRANLÄGGNING


ANSVARS  
MARTIN EK

W-50-8-0002

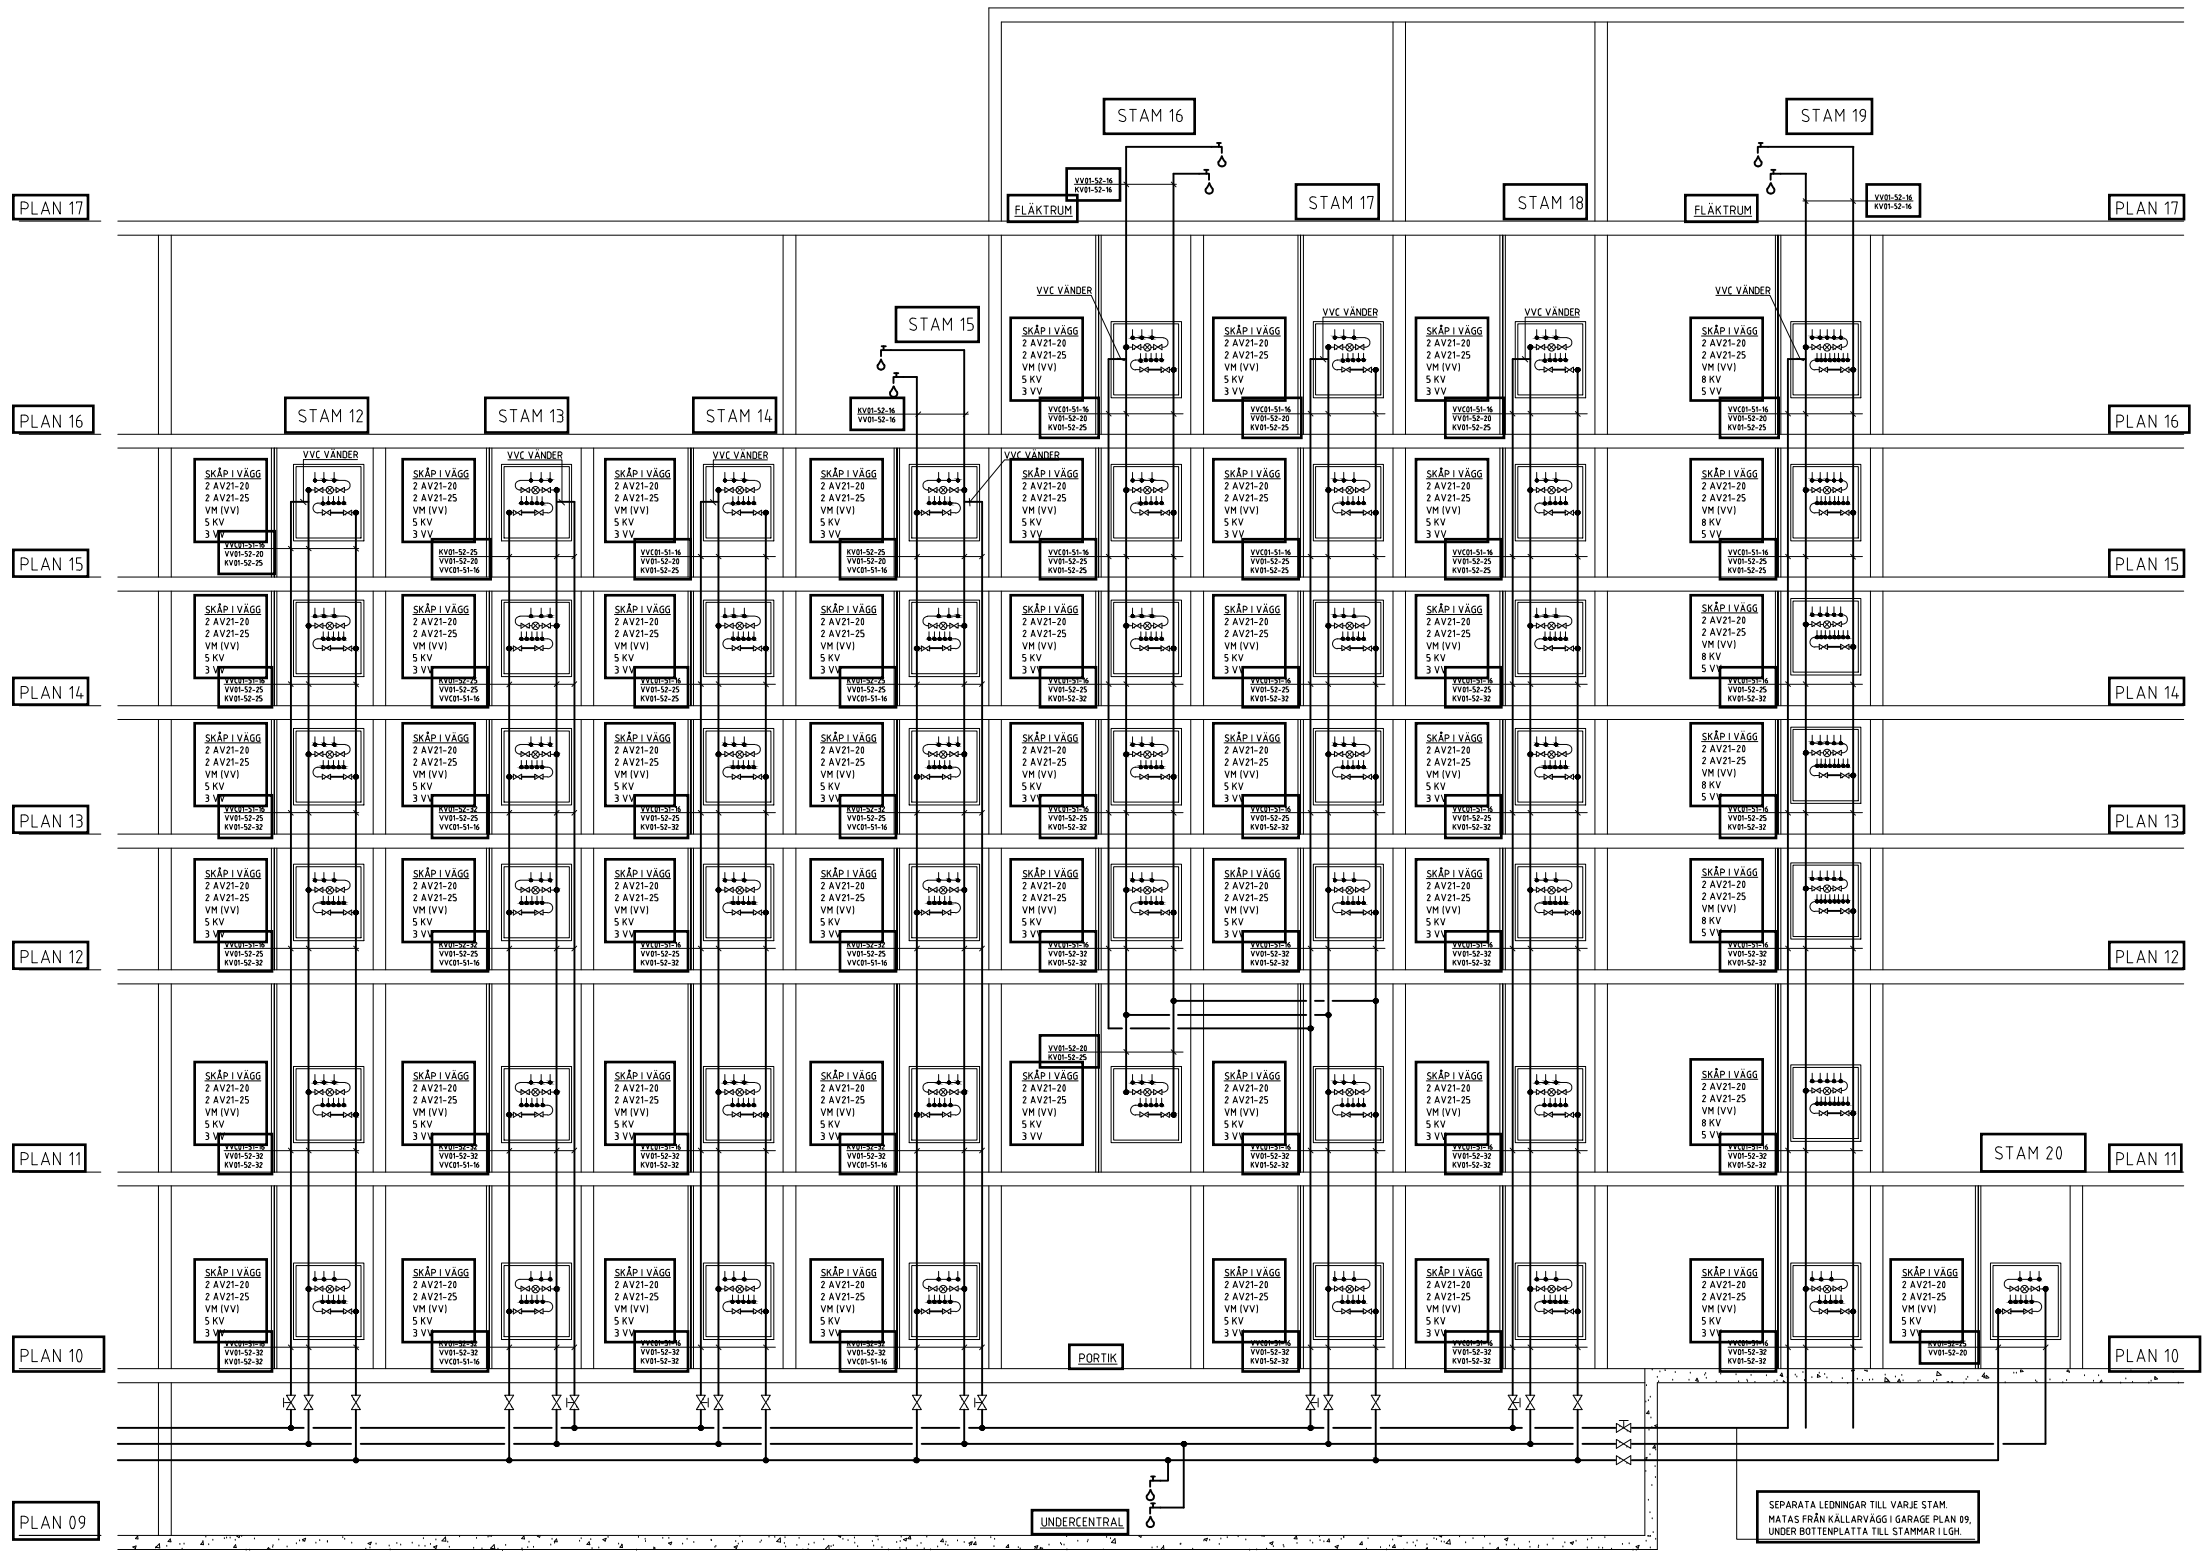

STAMSCHEMA TAPPVATTEN  
BRF2 (KV12, VV12, VVC12)

RELATIONSHANDLING

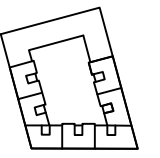


LUNDBY PARK KUBIK  
Rambergsgården 74:2, Göteborg

SKANSKA


217053  
 2020-02-24  
 ANSVARSOMRÅDE  
 HANS AGGARE  
 MEK

Nybyggnation bostäder  
 STAMSCHEMA TAPPVATTEN BRF2  
 RÖRANLÄGGNING

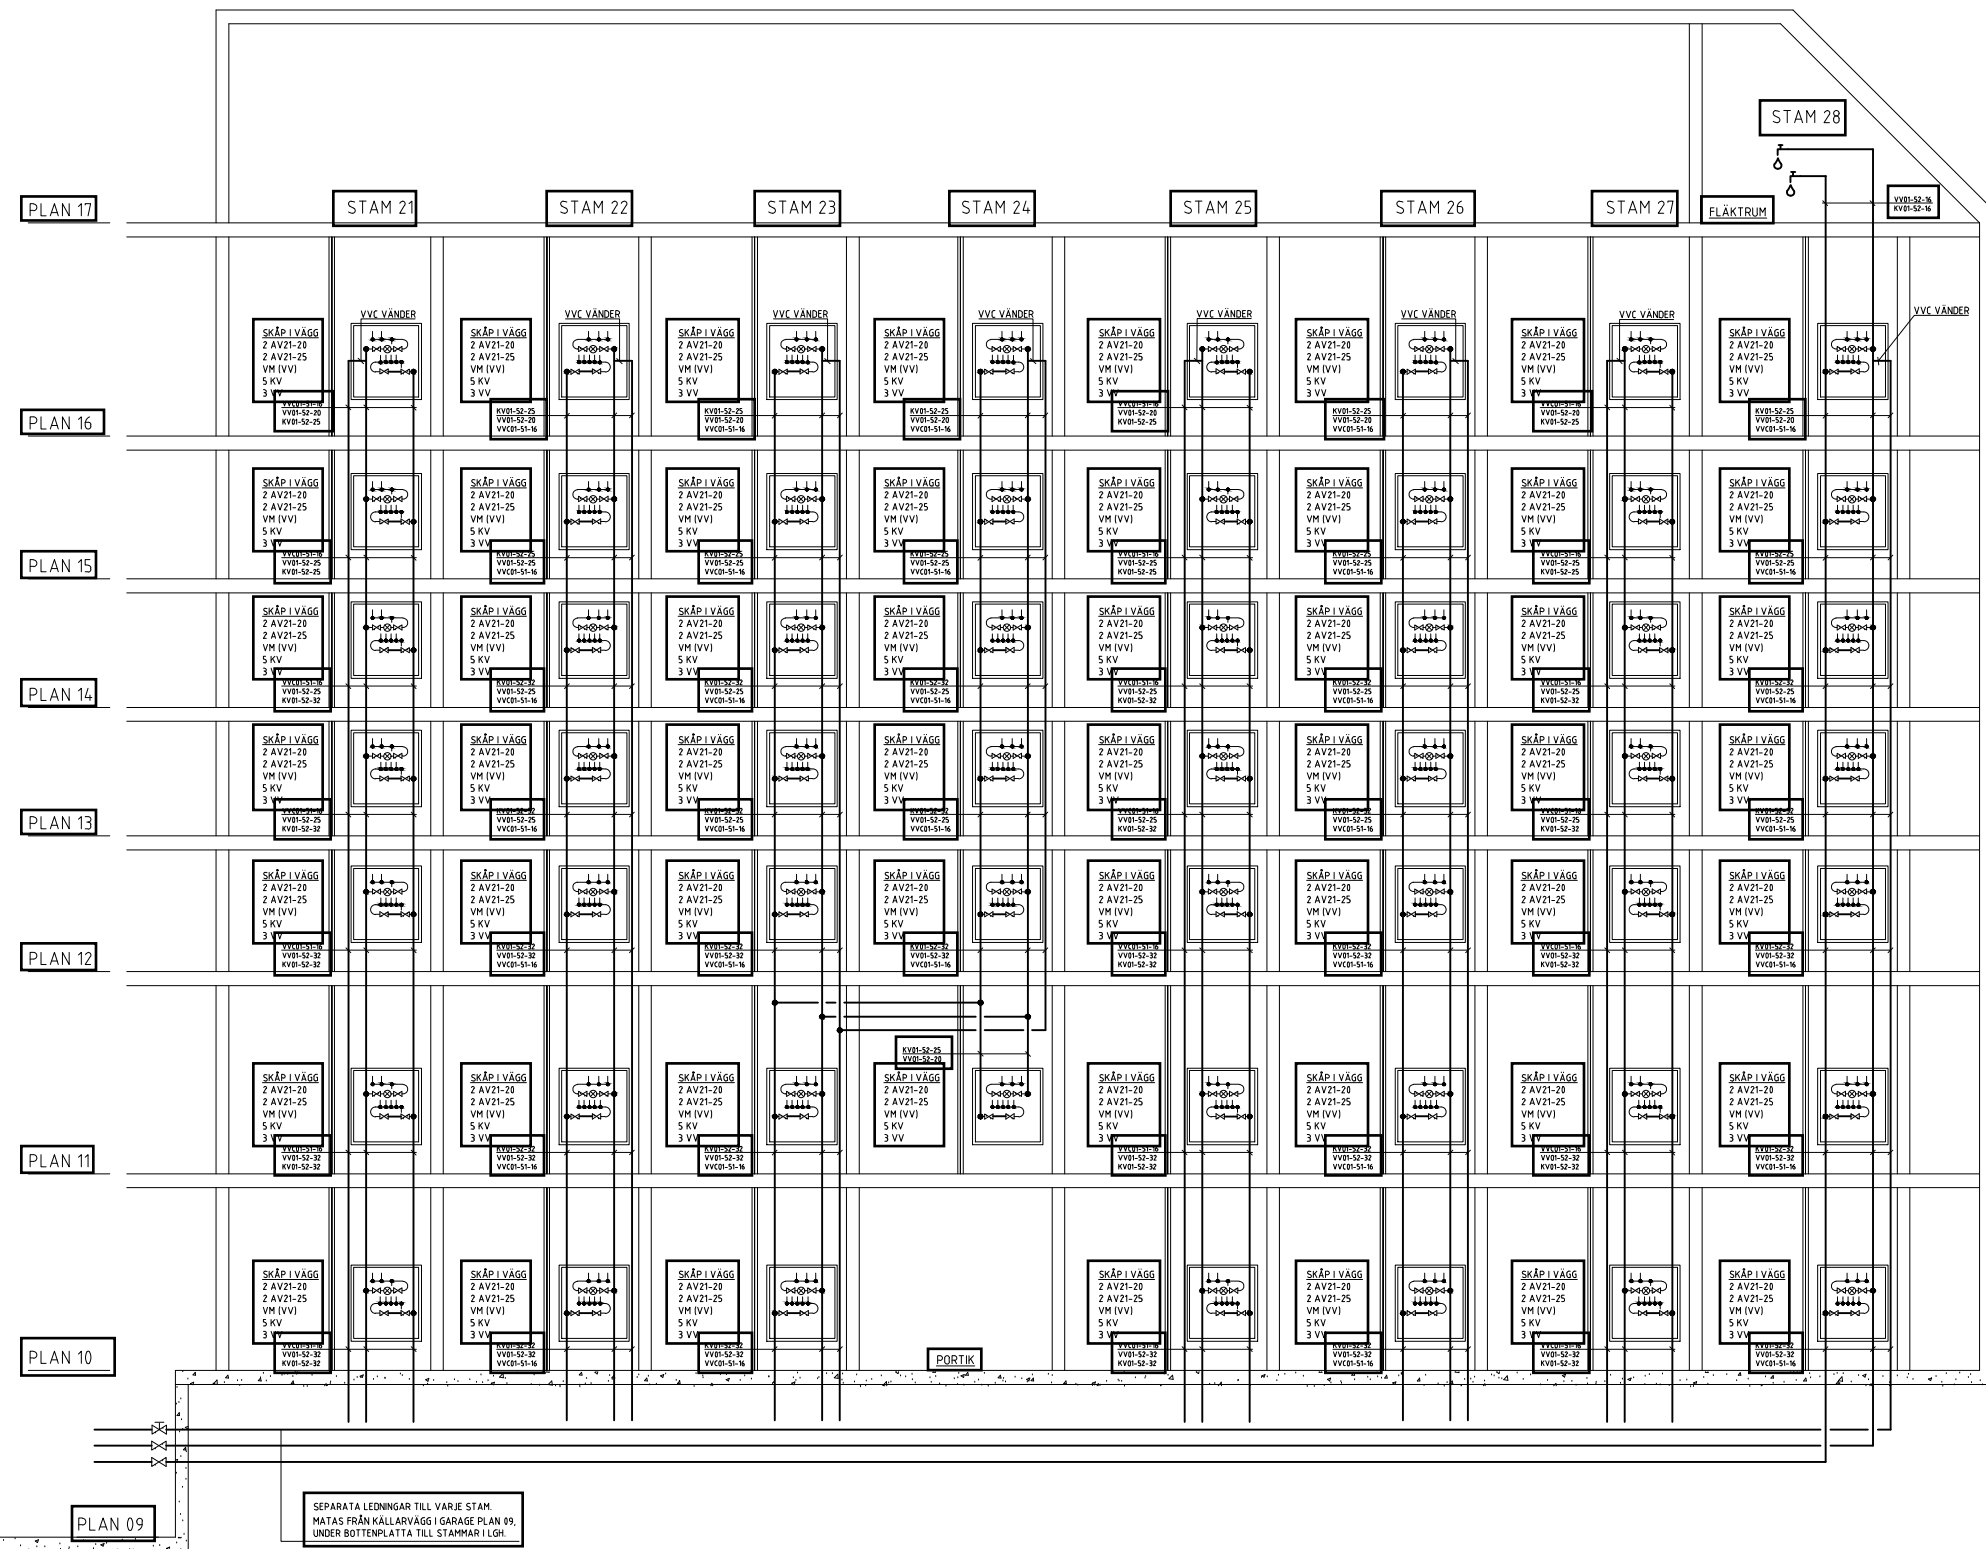

STAMSCHEMA TAPPVATTEN  
BRF3 (KV13, VV13, VVC13)

BET	ANDRINGS AVSEER	SIGN	DATUM
<b>RELATIONSHANDLING</b>			
<b>LUNDBY PARK KUBIK</b> Rambergsgården 74:2, Göteborg			
<b>SKANSKA</b>			
217053		STADZÄGSTR AV	HANDLÄGGARE
2020-02-24		MARTIN EK	ANSVARS
Nybyggnation bostäder STAMSCHEMA TAPPVATTEN BRF3 RÖRANLÄGGNING			
W-50-8-0004		BET	