



TYPRITNING PÅ ETT BADRUM MED KOMFORTVÄRME

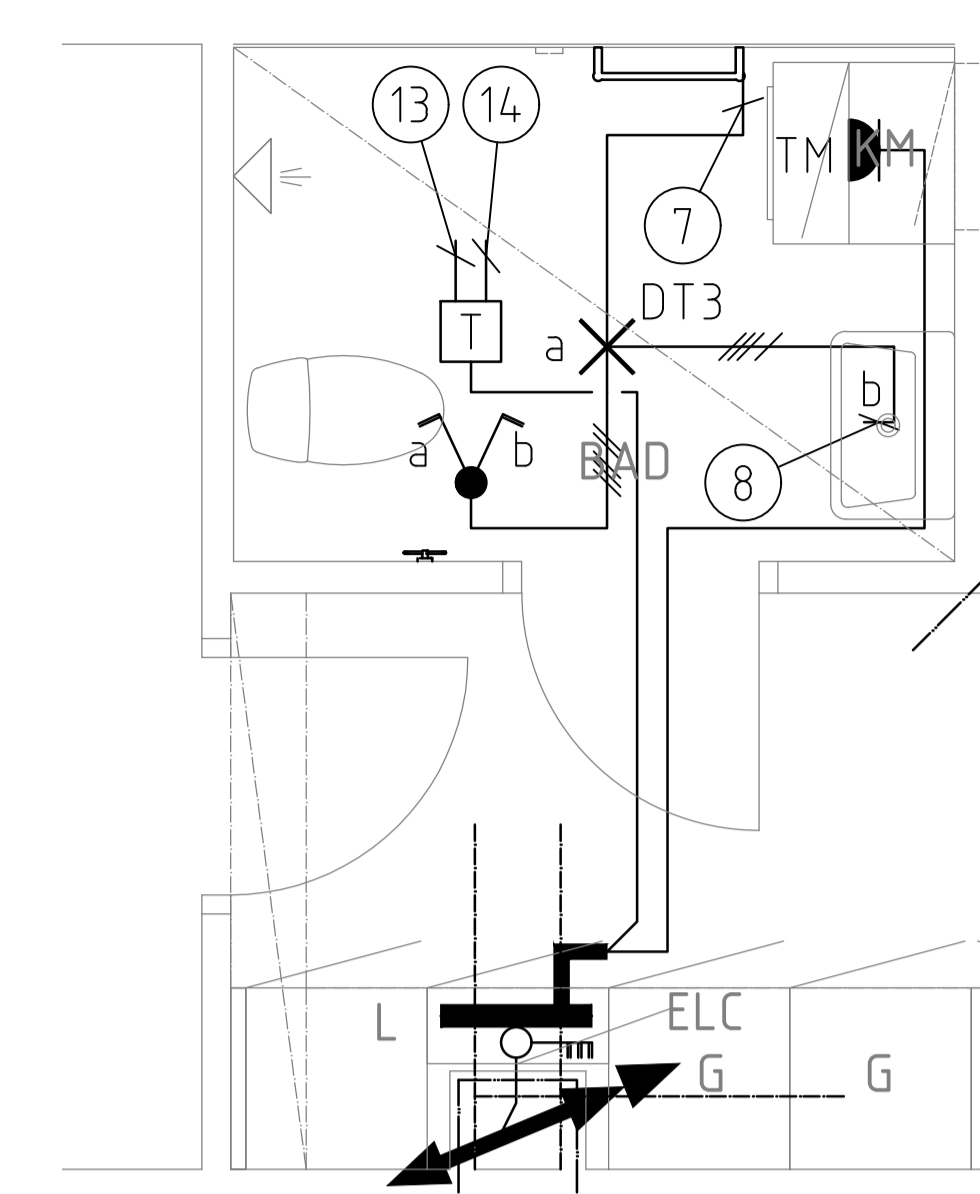

LÄGENHETER MED KOMFORTVÄRME:

- × 2-1102 1rok
- × 2-1202 1-rok
- × 2-1203 2-3rok
- × 2-1301 3-rok
- × 2-1401 3rok
- × 2-1502 1-rok

TYPRITNING PÅ ETT BADRUM MED TAKBELYSNING

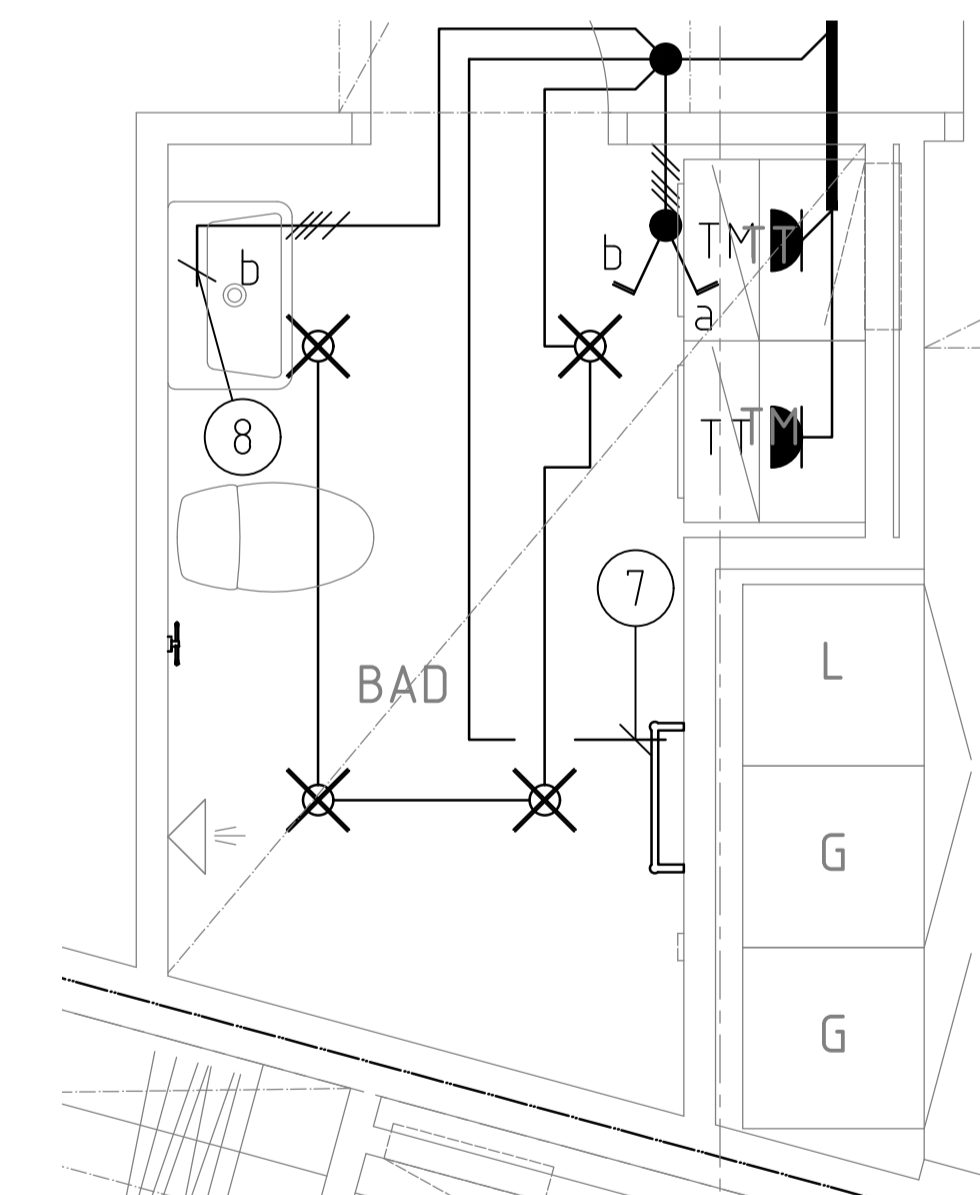

LÄGENHETER MED TAKBELYSNING:

- × 2-1101 3rok
- × 2-1501 3rok

ALLMÄNNA ANVISNINGAR

SYMBOLER ENLIGT IEC
INFÄLLD INSTALLATION MARKERAS MED FYLLD SYMBOL
UTANPÅLIGGANDE INSTALLATION MARKERAS MED OFYLLD SYMBOL

DÄR EJ ANNAT ANGES GÄLLER:

HÖJD: MM ÖVER FÄRDIGT GOLV
LEDNINGAR: EQLO VID UTANPÅLIGGANDE FÖRLÄGGNING,
FQ I VP-RÖR VID INFÄLLD FÖRLÄGGNING

LEDARE 3G1,5mm²
VÄGGUTTAG: 2-VÄGS PETSKYDDADE 250 ÖG
STRÖMSTÄLLARE: 1000 Ö.G.


FÖRKLARINGAR

- F FRYSS, 2200 Ö.G.
- K KYL, 2200 Ö.G.
- M MICRO, 1900 Ö.G.
- FL SPISFLÄKT, 2050 Ö.G.
- DM DISKMASKIN, 300 Ö.G.
- TT TORKTUMBLARE, 700 Ö.G.
- TM TVÄTTMASKIN, 700 Ö.G. (200 Ö.G 2-3 ROK)
- U UGN, 830 Ö.G.
- L LAMPUTTAG PÅ VÄGG, 150 MM UNDER FÄRDIGT INNETAK.
- SP SPISHÅLL PERILEXUTTAG, 830 Ö.G.
- × TAKDOSA I UNDERTAK.
- × SPOTLIGHT.
- NSI NÄRVAROSENSÖR SERVOVDAN 41-206. MONTERAS I APPARATDOSA 1200 Ö.G. EFTERLYSTID STÄLLS IN PÅ 30 MIN
- T TEMPERATURGIVARE FÖR GOLVVÄRME.
- 2-POLIG BRYTARE DÖRRAUTOMATIK, 2200 Ö.G.
- 16A 16A UTTAG, 1000 Ö.G.
- 16A 3-FAS 16A OCH 1-FAS 16A KOMBIUTTAG, 1000 Ö.G.
- STRÖMFÖRSÖRJNING RÖKLÖCKER
- IP67 VRID POTENTIOMETER IP67 BELYSNING PORTIK
- IP67 STRÖMFÖRSÖRJNING IP67 BELYSNING PORTIK
- BGF STYRUTRUSTNING FÖR BRANDGASFLÄKT (KONTAKTER OCH MOTORSKYDD MONTERAS I KAPSLING)
- C CENTRALUTRUSTNING FÖR STYRNING AV ÖPPNINGSBART VÄDRINGSFÖNSTER. MONTERAS HÖGT UPP PÅ VÄGG VID TAK FÖNSTER. LEVERERAS AV BYGGENTREPRENAD.
- V VINDGIVARE MONTERAS PÅ TAK MINIMUM 1M ÖVAN TAK. PLACERING SAMORDNAS MED LEVERANTÖR. LEVERERAS AV BYGGENTREPRENÖR.
- R REGNGIVARE MONTERAS PÅ TAK MINIMUM 1M ÖVAN TAK. PLACERING SAMORDNAS MED LEVERANTÖR. LEVERERAS AV BYGGENTREPRENÖR.
- T2 TERMOSTAT FÖR VÄDRINGSFÖNSTER. MONTERAS 14.00 ÖG. LEVERERAS AV BYGGENTREPRENAD.

- 1 RÖRUTSLÄPP ARMATUR 1800 Ö.G.
- 2 UTTAG MED SKYDDSLÖCK, IP44, FARG SVART, 200 Ö.G.
- 3 UTTAG MED SKYDDSLÖCK, IP44, 1000 Ö.G.
- 4 ARMATUR PÅ VÄGG, DOSA MONTERAS 1800 ÖVER FÄRDIGT GOLV / TRAPPSTEG.
- 5 RÖRUTSLÄPP ARMATUR UNDER ÖVERSKÅP 14.00 Ö.G.

BET	ÄNDRINGEN AVSER	SIGN	DATUM

RELATIONSHANDLING

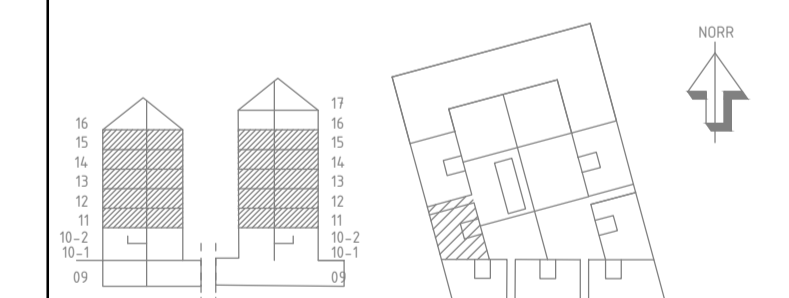

LUNDBY PARK KUBIK
Rambergssåden 74:2, Göteborg

SKANSKA

A	BÖRNSTEN LYCKEFORS ARKITEKTER AB Hörsögatan 10, 413 03 Göteborg	TEL: 40-28862
K	INTEGRA ENGINEERING AB Östra Stenhusgatan 10B, 412 03 Göteborg	TEL: 40-90300
KP	CONV AB Box 1074, 402 11 Göteborg	TEL: 40-95000
E	REJERS SVERIGE AB Falkenbergsgatan 1, 412 03 Göteborg	TEL: 475-78800
V	VVSMEJÖ AB BANGÅRDSGATAN 1, 412 03 Göteborg	TEL: 40-76432
W	VVSMEJÖ AB BANGÅRDSGATAN 1, 412 03 Göteborg	TEL: 40-76432
M	MARK	TEL: -

LUPPROG NR 156193	RITAD/PRÖNSTR AV MHO	HANDLAGGARE D.MATTSSON
DATUM 2020-03-27	ANSVARIG DAN MATTSSON	

Nybyggnation bostäder
HUS 1, DEL 2, PLAN 11 - 15

KRAFT & BELYSNING

SKALA	NUMMER	BET
A1=1:50 A3=1:100	E-630-1-1211-15	-

