


BET	ANDRINGS AVSEER	SIGN	DATUM
RELATIONSHANDLING			
LUNDBY PARK KUBIK			
Rambergsgården 74:2, Göteborg			
SKANSKA			
2019-08-20 Nybyggnation består av ROBANLÄGGNING PLAN 10-1 DEL II W-50-1-110-1			

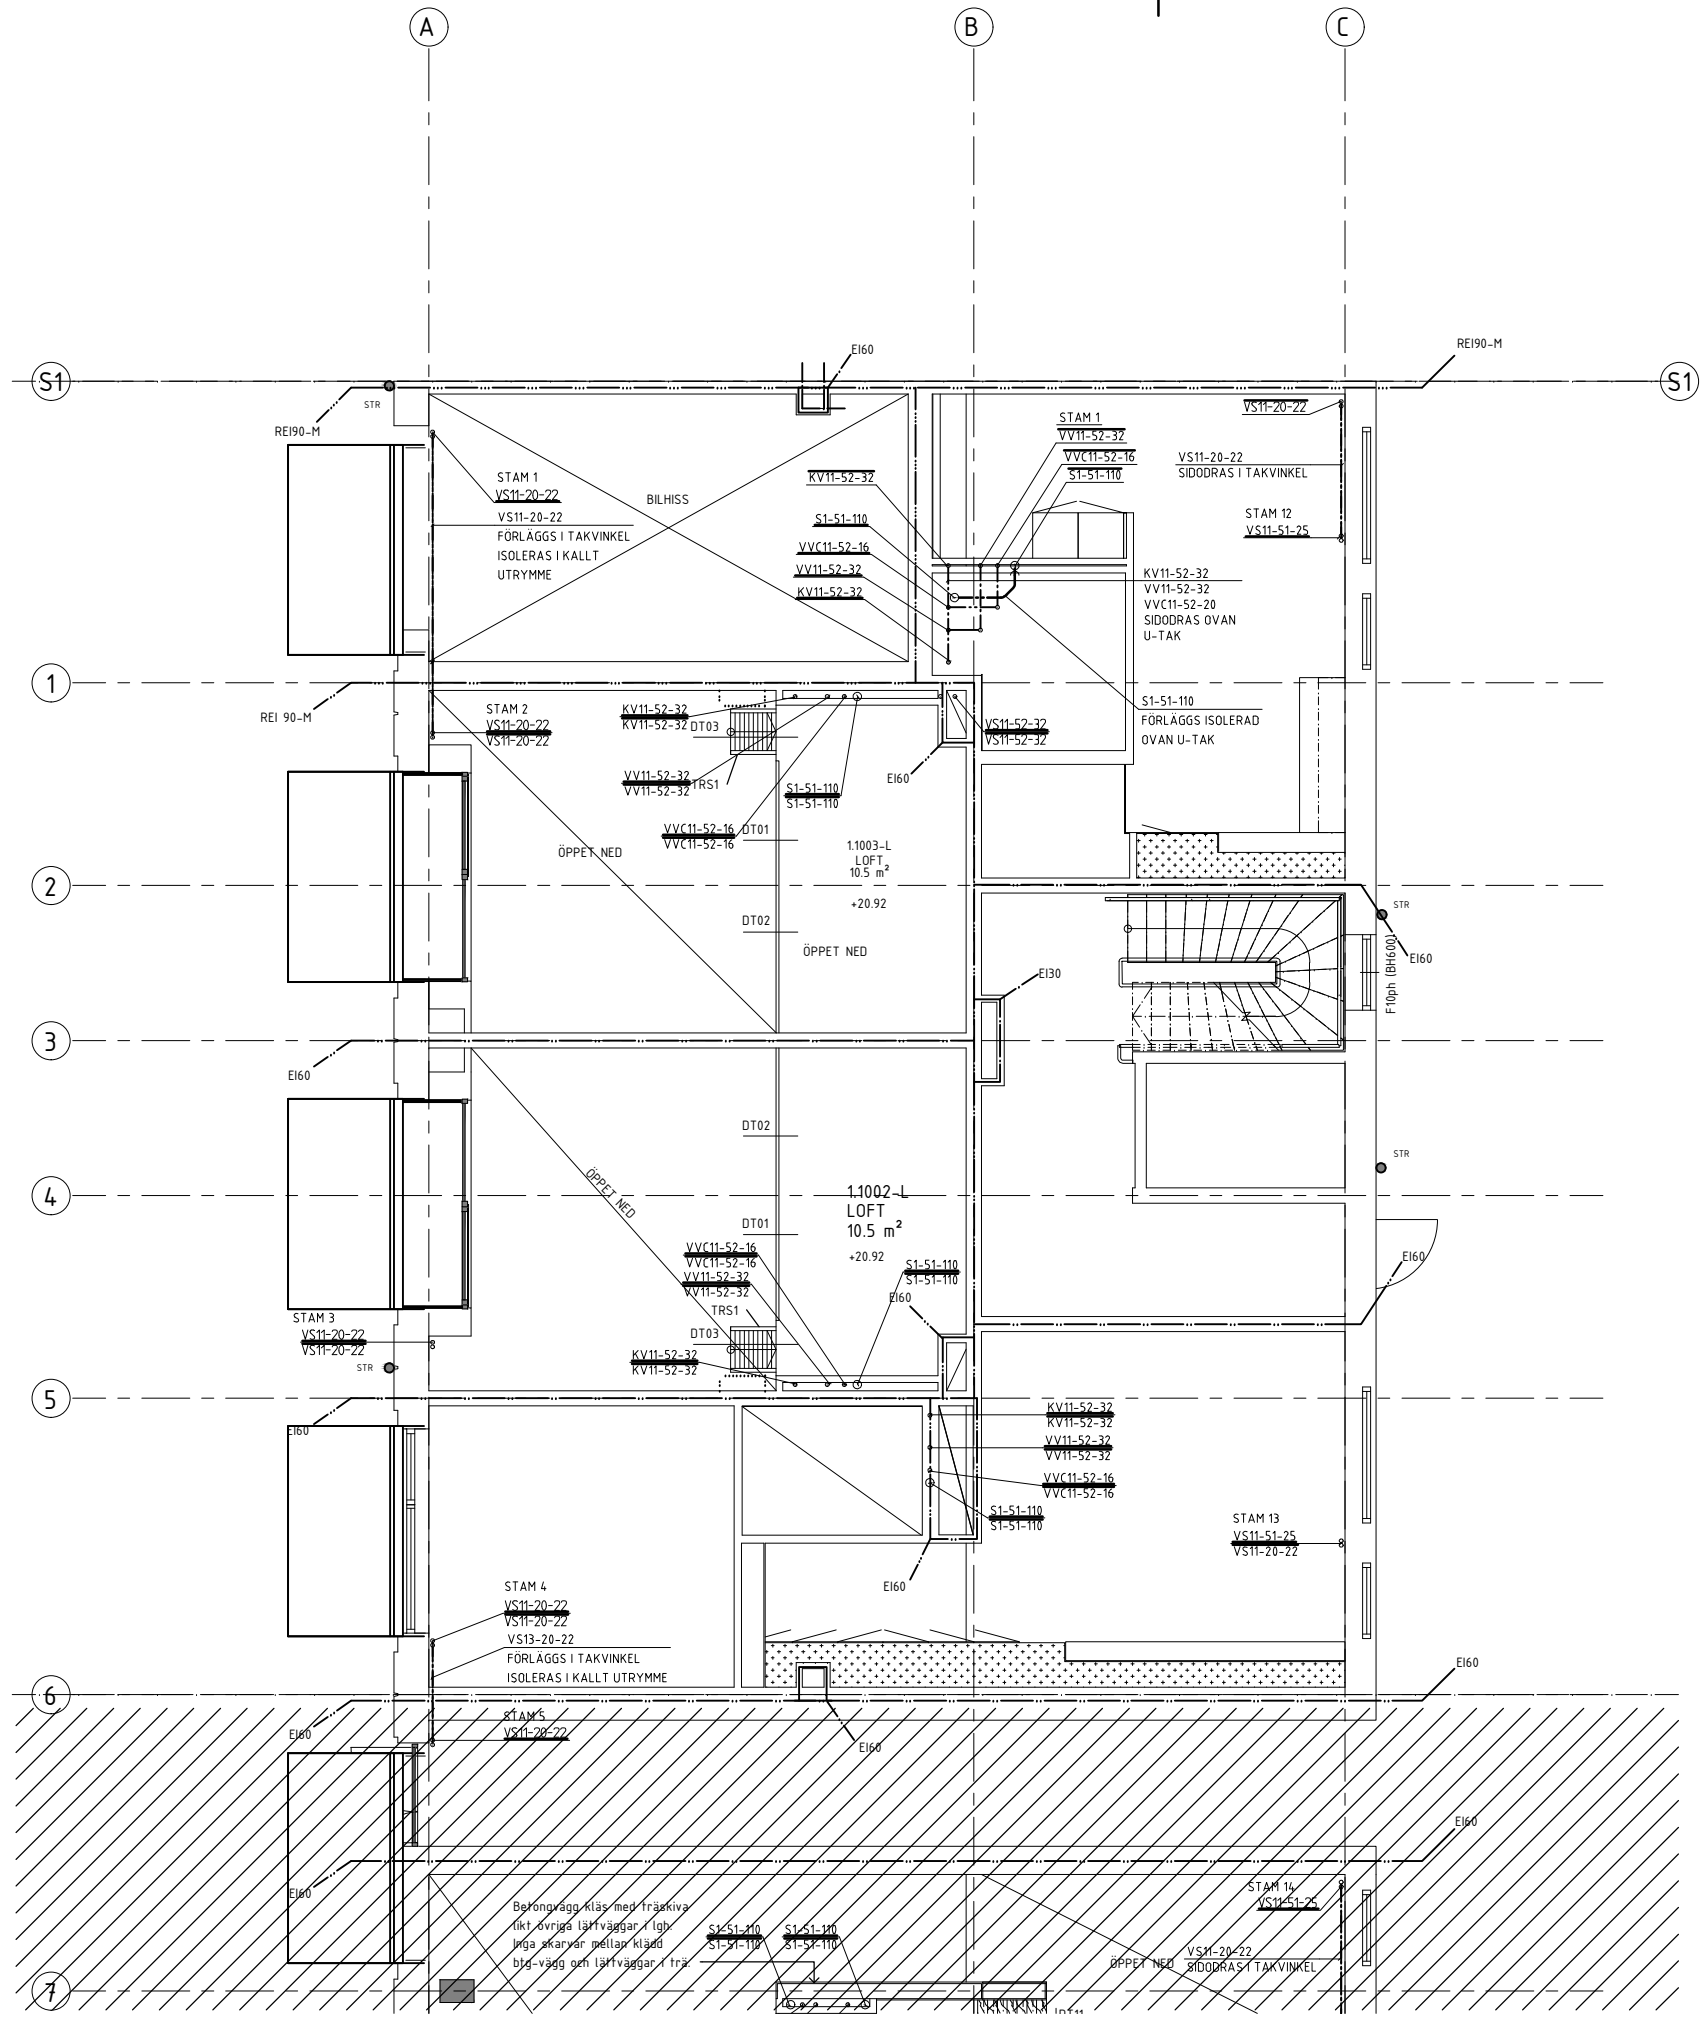

RELATIONSHANDLING

LUNDBY PARK KUBIK
Rambergsgården 74:2, Göteborg

SKANSKA


217053

2019-08-20

Nybyggnation beståder
ROBANLAGGNING
PLAN 10-2
DEL II

ANSVARS
MARTIN EK

W-50-1-1110-2

