
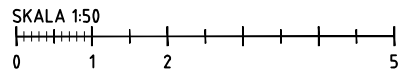


ÖVERLAPPLING FASAD
SAMORDNAS MED GRANNFASTIGHET

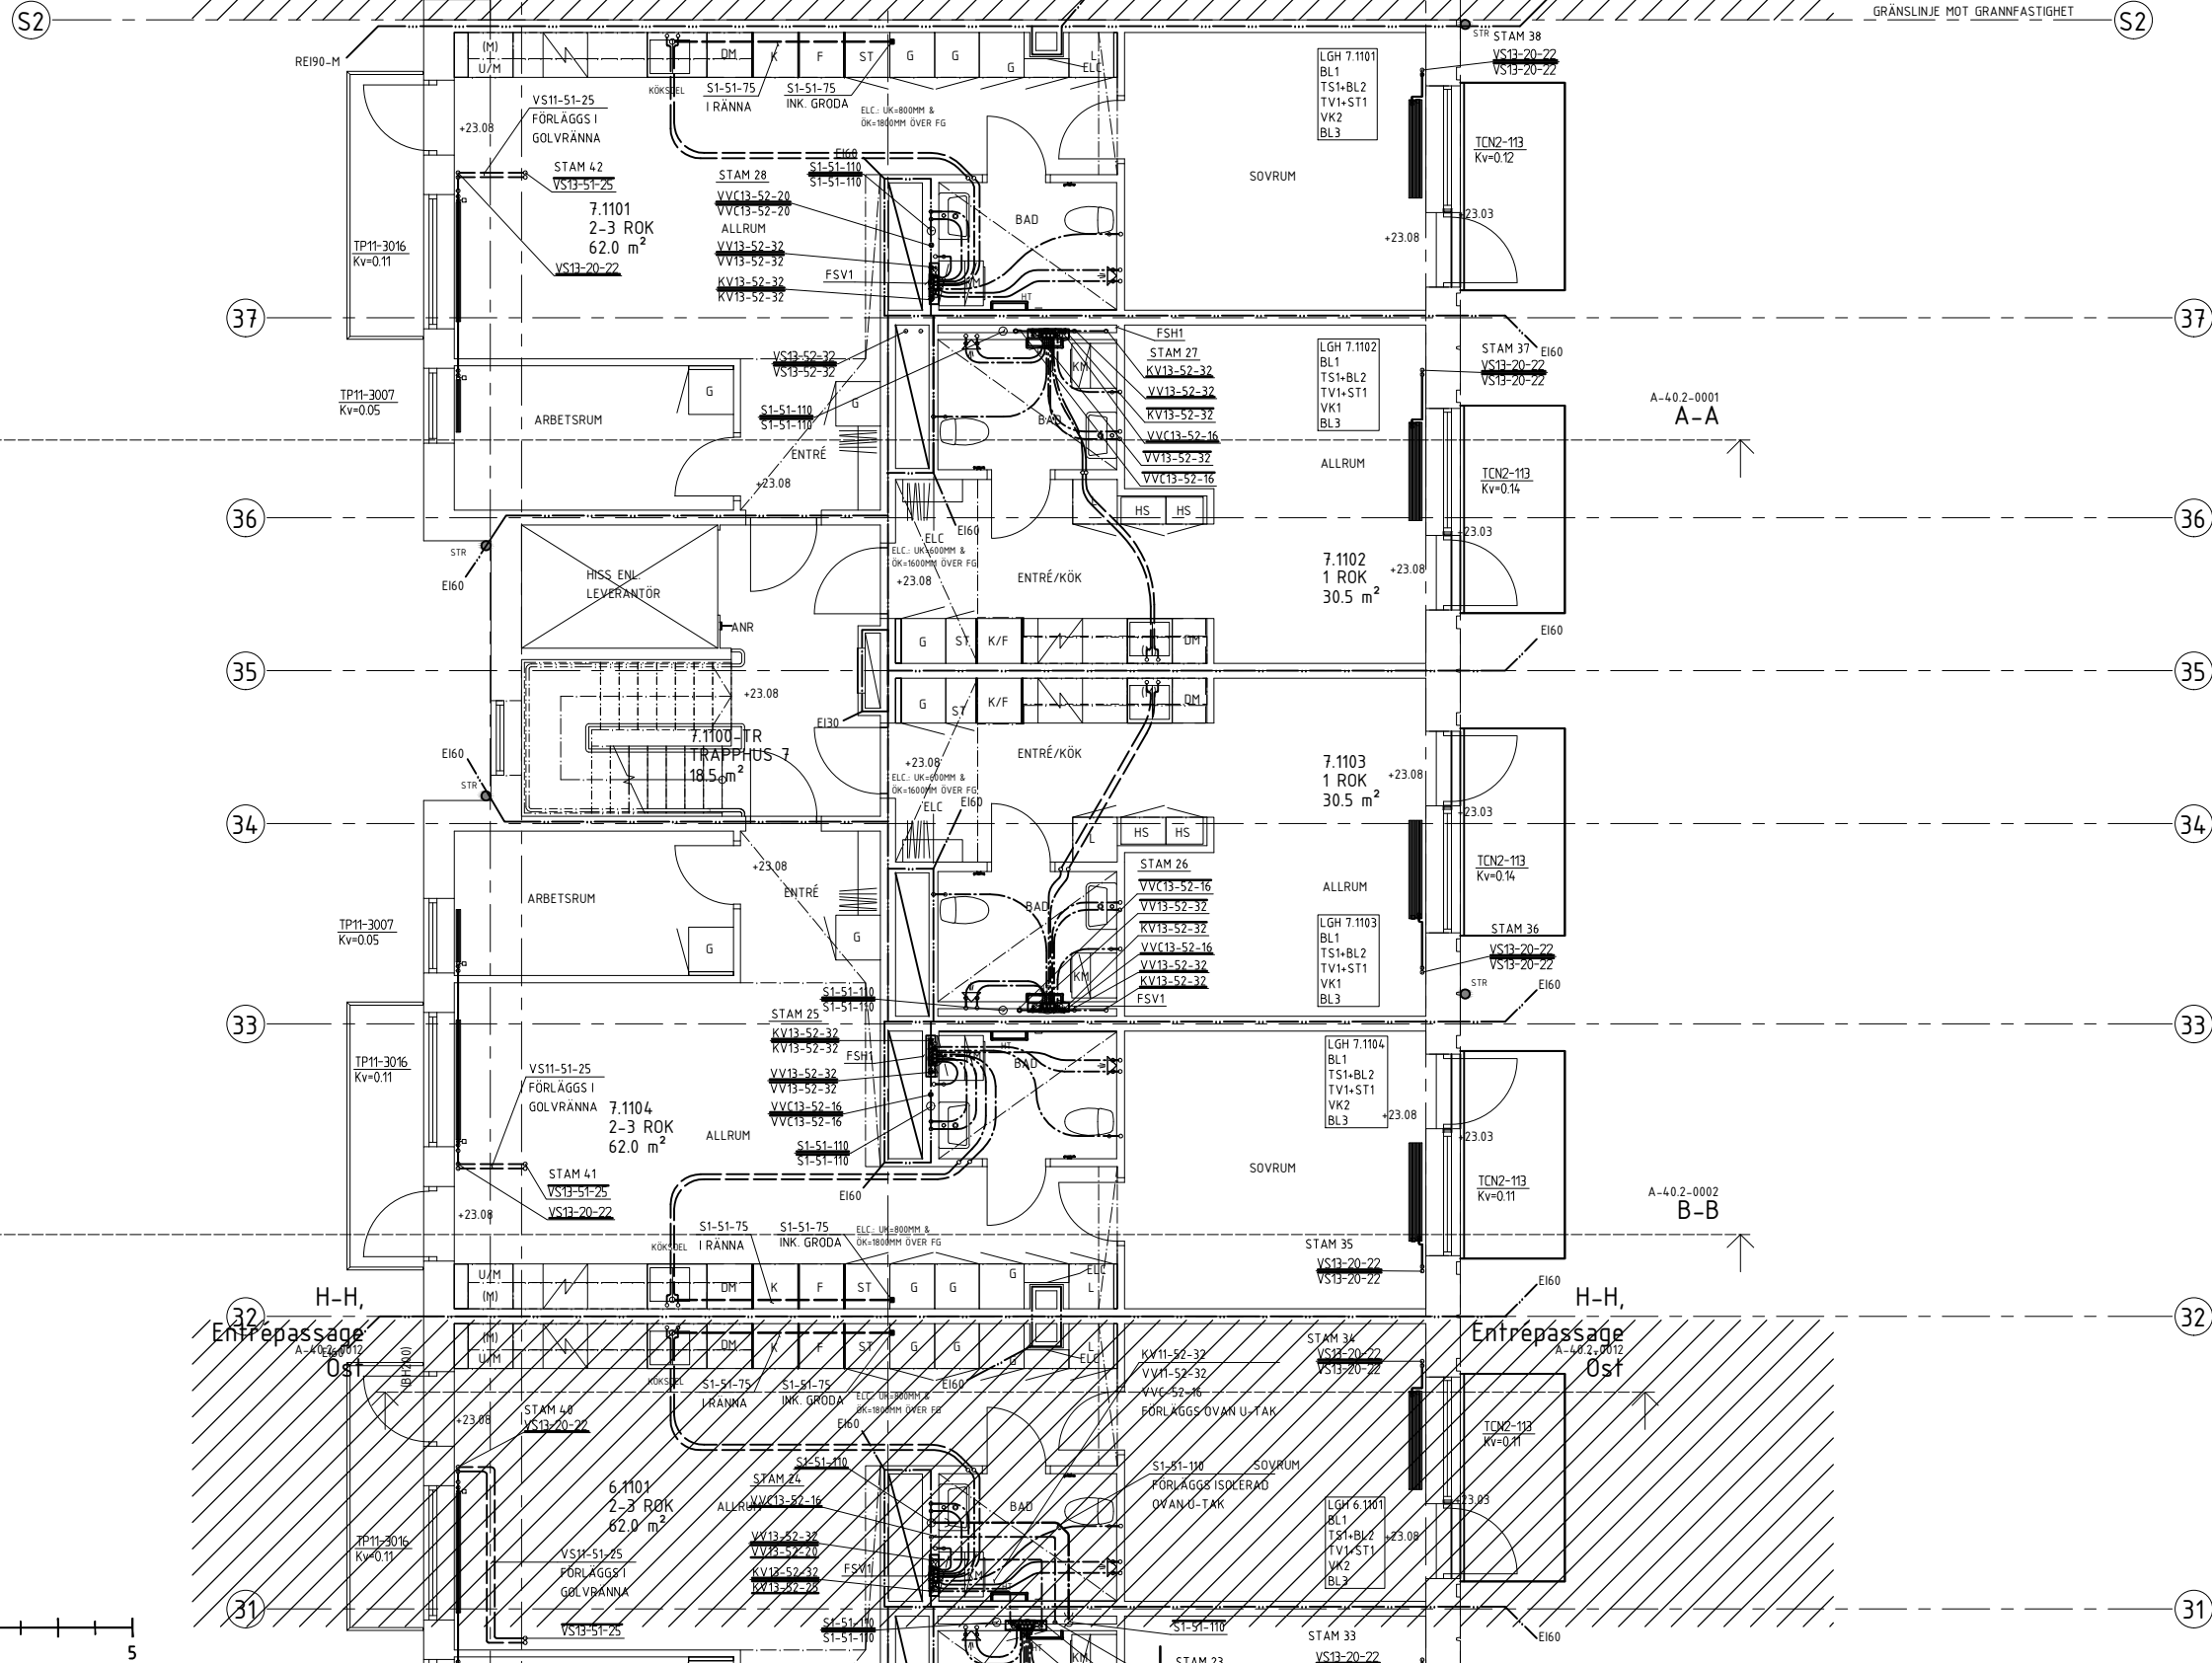

BET	ÄNDRING AVSER	SIGN	DATUM
RELATIONSHANDLING			
LUNDBY PARK KUBIK Rambergsstaden 74:2, Göteborg			
SKANSKA			
A	BORNSTEN LYCKEFORS ARKITEKTER AB		18.09.2020
K	INTEGRA ENGINEERING AB		18.09.2020
CPM	CPM AB		18.09.2020
KP	BOE BTH, L&M ÖRTEN		18.09.2020
E	REIERS SVENGE AB		18.09.2020
V	VVS&EL AB		18.09.2020
W	VVS&EL AB		18.09.2020
M	MARK		18.09.2020
LUPPDRAG NR		RITAD/KONSTR AV	HANDELSÄGARE
217053		AAN	MEK
DATUM		ANSVARIG	
2020-02-24		MARTIN EK	
Nybyggnation bostäder			
RÖRANLÄGGNING			
PLAN 11			
DEL 17			
SKALA	NUMMER	BET	
A1: 1:50	W-50-1-1711		
A3: 1:100			