

ALLMÄNNA ANVISNINGAR

SYMBOLER ENLIGT IEC
 INFÄLLD INSTALLATION MARKERAS MED FYLLD SYMBOL
 UTANPÅLIGGANDE INSTALLATION MARKERAS MED OFYLLD SYMBOL

DÄR EJ ANNAT ANGES GÄLLER:


HÖJD: MM ÖVER FÄRDIGT GOLV
 LEDNINGAR: EQLQ VID UTANPÅLIGGANDE FÖRLÄGGNING,
 FQ I VP-RÖR VID INFÄLLD FÖRLÄGGNING

LEDARE 3G1,5mm²
 VÄGGUTTAG: 2-VÄGS PETSKYDDADE 250 ÖG
 STRÖMSTALLARE: 1000 ÖG.

FÖRKLARINGAR

- F FRYSS, 2200 ÖG.
- K KYL, 2200 ÖG.
- M MICRO, 1900 ÖG.
- FL SPISFLÄKT, 2050 ÖG.
- DM DISKMASKIN, 300 ÖG.
- TT TORKTUMLARE, 700 ÖG.
- TM TVÄTTMASKIN, 700 ÖG. (200 ÖG 2-3 ROK)
- U UGN, 830 ÖG.
- L LAMPUTTAG PÅ VÄGG, 150 MM UNDER FÄRDIGT INNETAK.
- SP SPISHÄLL PERILEXUTTAG, 830 ÖG.
- X TAKDOSA I UNDERTAK.
- SPOTLIGHT.
- NS1 NÄRVAROSENSÖR SERVODÄN 41-206. MONTERAS I APPARATDOSA 1200 ÖG. EFTERLYSTID STÄLLS IN PÅ 30 MIN.
- T TEMPERATURGIVARE FÖR GOLVVÄRME.
- 2-POLIG BRYTARE DÖRRAUTOMATIK, 2200 ÖG.
- 16A 16A UTTAG, 1000 ÖG.
- 3N 3-FAS 16A OCH 1-FAS 16A KOMBIUTTAG, 1000 ÖG.
- STRÖMFÖRSÖRJNING RÖKLUCKOR
- IP67 VRID POTENTIOMETER IP67 BELYSNING PORTIK
- IP67 STRÖMFÖRSÖRJNING IP67 BELYSNING PORTIK
- BGF STYRUTRUSTNING FÖR BRANDGASFLÄKT (KONTAKTER OCH MOTORSKYDD MONTERAS I KAPSLING)
- C CENTRALUTRUSTNING FÖR STYRNING AV ÖPPNINGSBART VÄDRINGSFÖNSTER. MONTERAS HÖGT UPP PÅ VÄGG VID TAK FÖNSTER. LEVERERAS AV BYGGENTREPRENAD.
- V VINDGIVARE MONTERAS PÅ TAK MINIMUM 1M ÖVAN TAK. PLACERING SAMORDNAS MED LEVERANTÖR. LEVERERAS AV BYGGENTREPRENAD.
- R REGNGIVARE MONTERAS PÅ TAK MINIMUM 1M ÖVAN TAK. PLACERING SAMORDNAS MED LEVERANTÖR. LEVERERAS AV BYGGENTREPRENAD.
- T2 TERMOSTAT FÖR VÄDRINGSFÖNSTER. MONTERAS 1400 ÖG. LEVERERAS AV BYGGENTREPRENAD.
- 1 RÖRUTSLÄPP ARMATUR 1800 ÖG.
- 2 UTTAG MED SKYDDSLÖCK, IP44, FÄRG SVART, 200 ÖG.
- 3 UTTAG MED SKYDDSLÖCK, IP44 1000 ÖG.

- 4 ARMATUR PÅ VÄGG, DOSA MONTERAS 1800 ÖVER FÄRDIGT GOLV / TRAPPSTEG.
- 5 RÖRUTSLÄPP ARMATUR UNDER ÖVERSKÅP 1400 ÖG
- 6 2-VÄGS UTTAG I HÖRNBOX MONTERAS DIKT UK ÖVERSKÅP. RÖRUTSLÄPP 1390 ÖG.
- 7 ANSLUTNING AV HÄNDUKSTORK, RÖRUTSLÄPP 800 ÖG
- 8 RÖRUTSLÄPP SKÅPBELYSNING OCH UTTAG 1910 ÖG
- 9 2-VÄGS UTTAG MED TIMER I HÖRNBOX MONTERAS DIKT UK ÖVERSKÅP. RÖRUTSLÄPP 1390 ÖG.
- 10 UTTAG INBYGGNADSUGN, 1350 ÖG.
- 11 ANSLUTNING TILL BOKNINGSPANEL 1100 ÖG.
- 12 1-VÄGS UTTAG IP44, 1400 ÖG.
- 13 GOLVVÄRME GIVARE
- 14 GOLVVÄRME SLINGA
- 15 TRYCKKNAPPSENHET FÖR STYRNING AV VÄDRINGSFÖNSTER. LEVERERAS AV BYGGENTREPRENAD.
- 16 KABELTYP EQQRB 4x10
- 17 ANSLUTNING TILL MOTORDRIVNA FÖNSTER. KABELTYP 3G1,5.

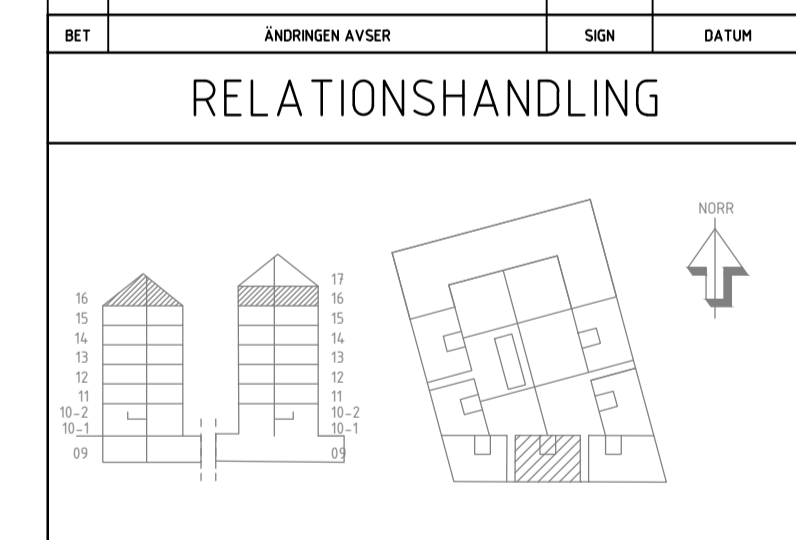

LUNDBY PARK KUBIK
 Rambergssåden 74:2, Göteborg

SKANSKA		
A	BORNSTEIN LYCKEFORS ARKITEKTER AB Hälsingegatan 10, 11219 ÖSTEBOM	TEL:40-28962
K	INTEGRA ENGINEERING AB Östergatan 10B, 41221 GÖTEBORG	TEL:40-80300
KP	CONI AB Box 2074, 40211 GÖTEBORG	TEL:40-82600
E	REJERS SVERIGE AB Fältsjövägen 10, 41221 ÖSTEBOM	TEL:475-78800
V	VVSMEJÖ AB Sankt Augustinivägen 1, 41221 ÖSTEBOM	TEL:40-764302
W	VVSMEJÖ AB Sankt Augustinivägen 1, 41221 ÖSTEBOM	TEL:40-764302
M	MARK	TEL:-

UPPDRAG NR 156193	RITAD/REVISER AV MHQ	HANDLAGGARE D.MATTSSON
DATUM 2020-03-27	ANSVARIG DAN MATTSSON	
Nybyggnation bostäder HUS 1, DEL 4, PLAN 16		
KRAFT & BELYSNING		
SKALA A1= 1:50 A3= 1:100	NUMMER E-630-1-1416	BET -

