



ALLMÄNNA ANVISNINGAR

SYMBOLER ENLIGT IEC
 INFÄLLD INSTALLATION MARKERAS MED FYLLED SYMBOL
 UTANPÅLIGGANDE INSTALLATION MARKERAS MED OFYLLED SYMBOL

DÄR EJ ANNAT ANGES GÄLLER:


HÖJD: MM ÖVER FÄRDIGT GOLV
 LEDNINGAR: EQLO VID UTANPÅLIGGANDE FÖRLÄGGNING,
 FQ I VP-RÖR VID INFÄLLD FÖRLÄGGNING

LEDARE 3G1,5mm²
 VÄGGUTTAG: 2-VÄGS PETSKYDDADE 250 Ö.G.
 STRÖMSTALLARE: 1000 Ö.G.

FÖRKLARINGAR

- F FRY, 2200 Ö.G.
- K KYL, 2200 Ö.G.
- M MICRO, 1900 Ö.G.
- FL SPISFLÄKT, 2050 Ö.G.
- DM DISKMASKIN, 300 Ö.G.
- TT TORKTUMLARE, 700 Ö.G.
- TM TVÄTTMASKIN, 700 Ö.G. (200 Ö.G 2-3 ROK)
- U UGN, 830 Ö.G.
- L LAMPUTTAG PÅ VÄGG, 150 MM UNDER FÄRDIGT INNER TAK.
- SP SPISHÅLL PERILEXUTTAG, 830 Ö.G.
- X TAKDÖSA I UNDER TAK.
- SPOTLIGHT.
- NS1 NÄRVAROSENSOR SERVOVAN 41-206. MONTERAS I APPARATDOSA 1200 Ö.G. EFTERLYSTID STÄLLS IN PÅ 30 MIN
- T TEMPERATURGIVARE FÖR GOLVVÄRME.
- 2-POLIG BRYTARE DÖRRAUTOMATIK, 2200 Ö.G.
- 16A 16A UTTAG, 1000 Ö.G.
- 3/16A 3-FAS 16A OCH 1-FAS 16A KOMBIUTTAG, 1000 Ö.G.
- STRÖMFÖRSÖRJNING RÖKLUCKOR
- IP67 VRID POTENTIOMETER IP67 BELYSNING PORTIK
- IP67 STRÖMFÖRSÖRJNING IP67 BELYSNING PORTIK
- BGF STYRUTRUSTNING FÖR BRANDGASFLÄKT (KONTAKTER OCH MOTORSKYDD MONTERAS I KAPSLING
- C CENTRALUTRUSTNING FÖR STYRNING AV ÖPPNINGSBART VÄDRINGSFÖNSTER. MONTERAS HÖGT UPP PÅ VÄGG VID TAK FÖNSTER. LEVERERAS AV BYGGENTREPRENAD.
- V VINDGIVARE MONTERAS PÅ TAK MINIMUM 1M ÖVAN TAK. PLACERING SAMORDNAS MED LEVERANTÖR. LEVERERAS AV BYGGENTREPRENÖR.
- R REGNGIVARE MONTERAS PÅ TAK MINIMUM 1M ÖVAN TAK. PLACERING SAMORDNAS MED LEVERANTÖR. LEVERERAS AV BYGGENTREPRENÖR.
- T2 TERMOSTAT FÖR VÄDRINGSFÖNSTER. MONTERAS 1400 Ö.G. LEVERERAS AV BYGGENTREPRENAD.
- 1 RÖRUTSLÄPP ARMATUR 1800 Ö.G.
- 2 UTTAG MED SKYDDSLÖCK, IP44, FÄRG SVART, 200 Ö.G.
- 3 UTTAG MED SKYDDSLÖCK, IP44 1000 Ö.G.
- 4 ARMATUR PÅ VÄGG, DOSA MONTERAS 1800 ÖVER FÄRDIGT GOLV / TRAPPSTEG.
- 5 RÖRUTSLÄPP ARMATUR UNDER ÖVERSKÅP 1400 Ö.G.

RELATIONSHANDLING

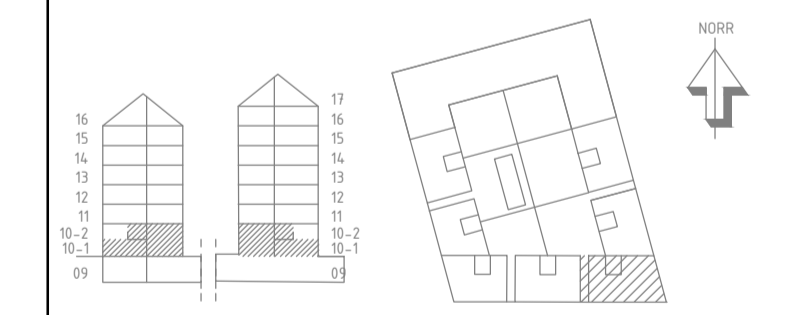

LUNDBY PARK KUBIK
 Rambergssåden 74:2, Göteborg


SKANSKA

A	BÖRNSTEN LYCKEFORS ARKITEKTER AB	TEL: 40-28862
K	INTEGRA ENGINEERING AB	TEL: 40-90300
KP	CONV AB	TEL: 40-90300
E	RELERS SVERIGE AB	TEL: 475-78800
V	VVSMEJÖ AB	TEL: 40-764382
W	VVSMEJÖ AB	TEL: 40-764382
M	MARK	TEL: -

UPPDRAG NR	RITAD/REVISOR AV	HANDLAGGARE
156193	MHO	D.MATTSSON
DATUM	ANSVARIG	
2020-03-27	DAN MATTSSON	

Nybyggnation bostäder
 HUS 1, DEL 5, PLAN 10-1

KRAFT & BELYSNING	SKALA	NUMMER	BET
	A1= 1:50 A3= 1:100	E-630-1-1510-1	-

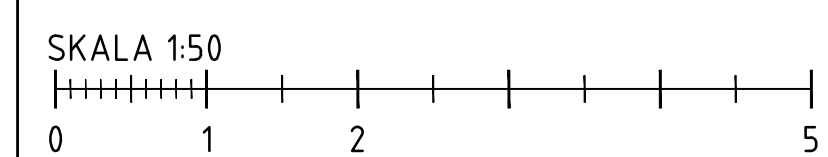



ALLMÄNNA ANVISNINGAR

SYMBOLER ENLIGT IEC
 INFÄLLD INSTALLATION MARKERAS MED FYLLED SYMBOL
 UTANPÅLIGGANDE INSTALLATION MARKERAS MED OFYLLED SYMBOL


DÄR EJ ANNAT ANGES GÄLLER:

HÖJD: MM ÖVER FÄRDIGT GOLV
 LEDNINGAR: EQLG VID UTANPÅLIGGANDE FÖRLÄGGNING,
 FQ I VP-RÖR VID INFÄLLD FÖRLÄGGNING
 LEDARE: 3G1,5mm²
 VÄGGUTTAG: 2-VÄGS PETSKYDDADE 250 ÖG
 STRÖMSTÄLLARE: 1000 Ö.G.


FÖRKLARINGAR

- F FRYS, 2200 Ö.G.
- K KYL, 2200 Ö.G.
- M MICRO, 1900 Ö.G.
- FL SPISFLÄKT, 2050 Ö.G.
- DM DISKMASKIN, 300 Ö.G.
- TT TORKTUMLARE, 700 Ö.G.
- TM TVÄTTMASKIN, 700 Ö.G. (200 Ö.G 2-3 ROK)
- U UGN, 830 Ö.G.
- L LAMPUTTAG PÅ VÄGG, 150 MM UNDER FÄRDIGT INNETAK.
- SP SPISHÄLL PERILEXUTTAG, 830 Ö.G.
- ✕ TAKDOSA I UNDERTAK.
- ⊗ SPOTLIGHT.
- NSI NÄRVAROSENSOR SERVODAN 41-206. MONTERAS I APPARATDOSA 1200 Ö.G. EFTERLYSTID STÄLLS IN PÅ 30 MIN
- T TEMPERATURGIVARE FÖR GOLVVÄRME.
- 2-POLIG BRYTARE DÖRRAUTOMATIK, 2200 Ö.G.
- 16A 16A UTTAG, 1000 Ö.G.
- 3N 3-FAS 16A OCH 1-FAS 16A KOMBIUTTAG, 1000 Ö.G.
- STRÖMFÖRSÖRJNING RÖKLUCKOR
- IP67 VID POTENTIOMETER IP67 BELYSNING PORTIK
- IP67 STRÖMFÖRSÖRJNING IP67 BELYSNING PORTIK
- BGF STYRUTRUSTNING FÖR BRANDGASFLÄKT (KONTAKTER OCH MOTORSKYDD MONTERAS I KAPSLING)
- C CENTRALUTRUSTNING FÖR STYRNING AV ÖPPNINGSBART VÄDRINGSFÖNSTER. MONTERAS HÖGT UPP PÅ VÄGG VID TAK FÖNSTER. LEVERERAS AV BYGGENTREPRENÖR.
- V VINDGIVARE MONTERAS PÅ TAK MINIMUM 1M OVAN TAK. PLACERING SAMORDNAS MED LEVERANTÖR. LEVERERAS AV BYGGENTREPRENÖR.
- R REGNGIVARE MONTERAS PÅ TAK MINIMUM 1M OVAN TAK. PLACERING SAMORDNAS MED LEVERANTÖR. LEVERERAS AV BYGGENTREPRENÖR.
- T2 TERMOSTAT FÖR VÄDRINGSFÖNSTER. MONTERAS 1400 ÖG. LEVERERAS AV BYGGENTREPRENÖR.
- 1 RÖRUTSLÄPP ARMATUR 1800 Ö.G.
- 2 UTTAG MED SKYDLOCK, IP44, FÄRG SVART, 200 Ö.G.
- 3 UTTAG MED SKYDLOCK, IP44, 1000 Ö.G.
- 4 ARMATUR PÅ VÄGG, DOSA MONTERAS 1800 ÖVER FÄRDIGT GOLV / TRAPPSTEG.

BET	ÄNDRINGEN AVSER	SIGN	DATUM

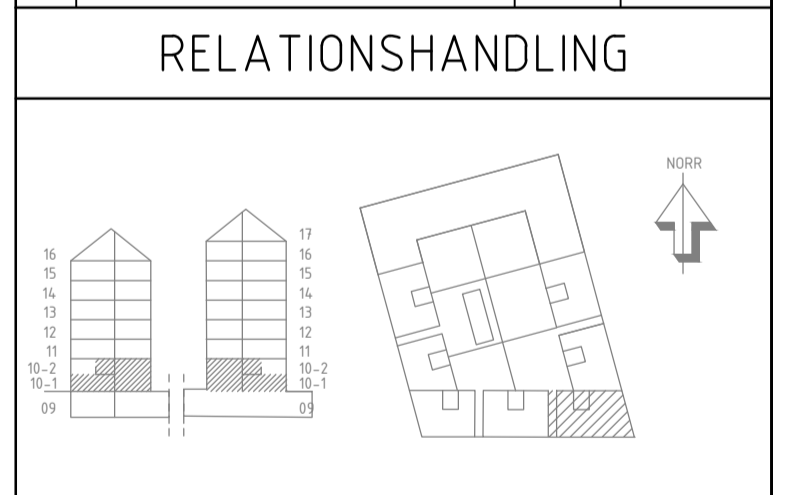

LUNDBY PARK KUBIK
 Rambergssåden 74:2, Göteborg

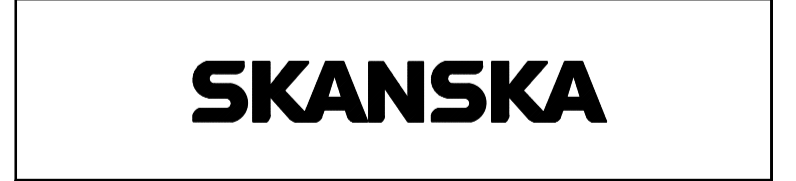

A	BÖRNSTEN LYCKEFORS ARKITEKTER AB Hörsögatan 10, 413 45 GÖTEBORGS	TEL: 40-28962
K	INTEGRA ENGINEERING AB Östra Stenhusgatan 10B, 412 21 GÖTEBORGS	TEL: 40-80300
KP	CONV AB Box 1074, 402 11 GÖTEBORGS	TEL: 40-85800
E	REJERS SVERIGE AB Fåhræusgatan 1, 412 21 GÖTEBORGS	TEL: 475-76600
V	VVSMEJÖ AB BANGÅRDSGÅRDEN 5, 413 45 GÖTEBORGS	TEL: 40-764382
W	VVSMEJÖ AB BANGÅRDSGÅRDEN 5, 413 45 GÖTEBORGS	TEL: 40-764382
M	MARK	TEL: -

UPPDRAG NR	RITAD/RIKONSTR AV	HANDLAGGARE
156193	MHO	D.MATTSSON
DATUM	ANSVARIG	
2020-03-27	DAN MATTSSON	

Nybyggnation bostäder
 HUS 1, DEL 5, PLAN 10-2

SKALA	NUMMER	BET
A1= 1:50 A3= 1:100	E-630-1-1510-2	-

