


BET	ÄNDRING AVSEER	SIGN	DATUM
<b>RELATIONSHANDLING</b>			
<b>LUNDBY PARK KUBIK</b> Rambergsstaden 74:2, Göteborg			
<b>SKANSKA</b>			
A	BORNSTEN LYCKEFGORS ARKITEKTER AB		18.09.2020
K	INTEGRA ENGINEERING AB		18.09.2020
CPM	CPM AB		18.09.2020
KP	BOE BROS, LÅN ÖFFENTLIG		18.09.2020
E	RELLERS SVENGE AB		18.09.2020
V	VVSHELD AB		18.09.2020
W	VVSHELD AB		18.09.2020
M	MARK		18.09.2020
LUPPDRAG NR 217054		RITAD/KONSTR AV AAN	HANDELAGGARE MEK
DATUM 2020-02-24		ANSVARIG MARTIN EK	
Nybyggnation bostäder LUFTBEHANDLINGSSYSTEM PLAN 10-1 DEL 16			
SKALA A1: 1:50 A3: 1:100	NUMMER V-57-1-1610-1	BET	

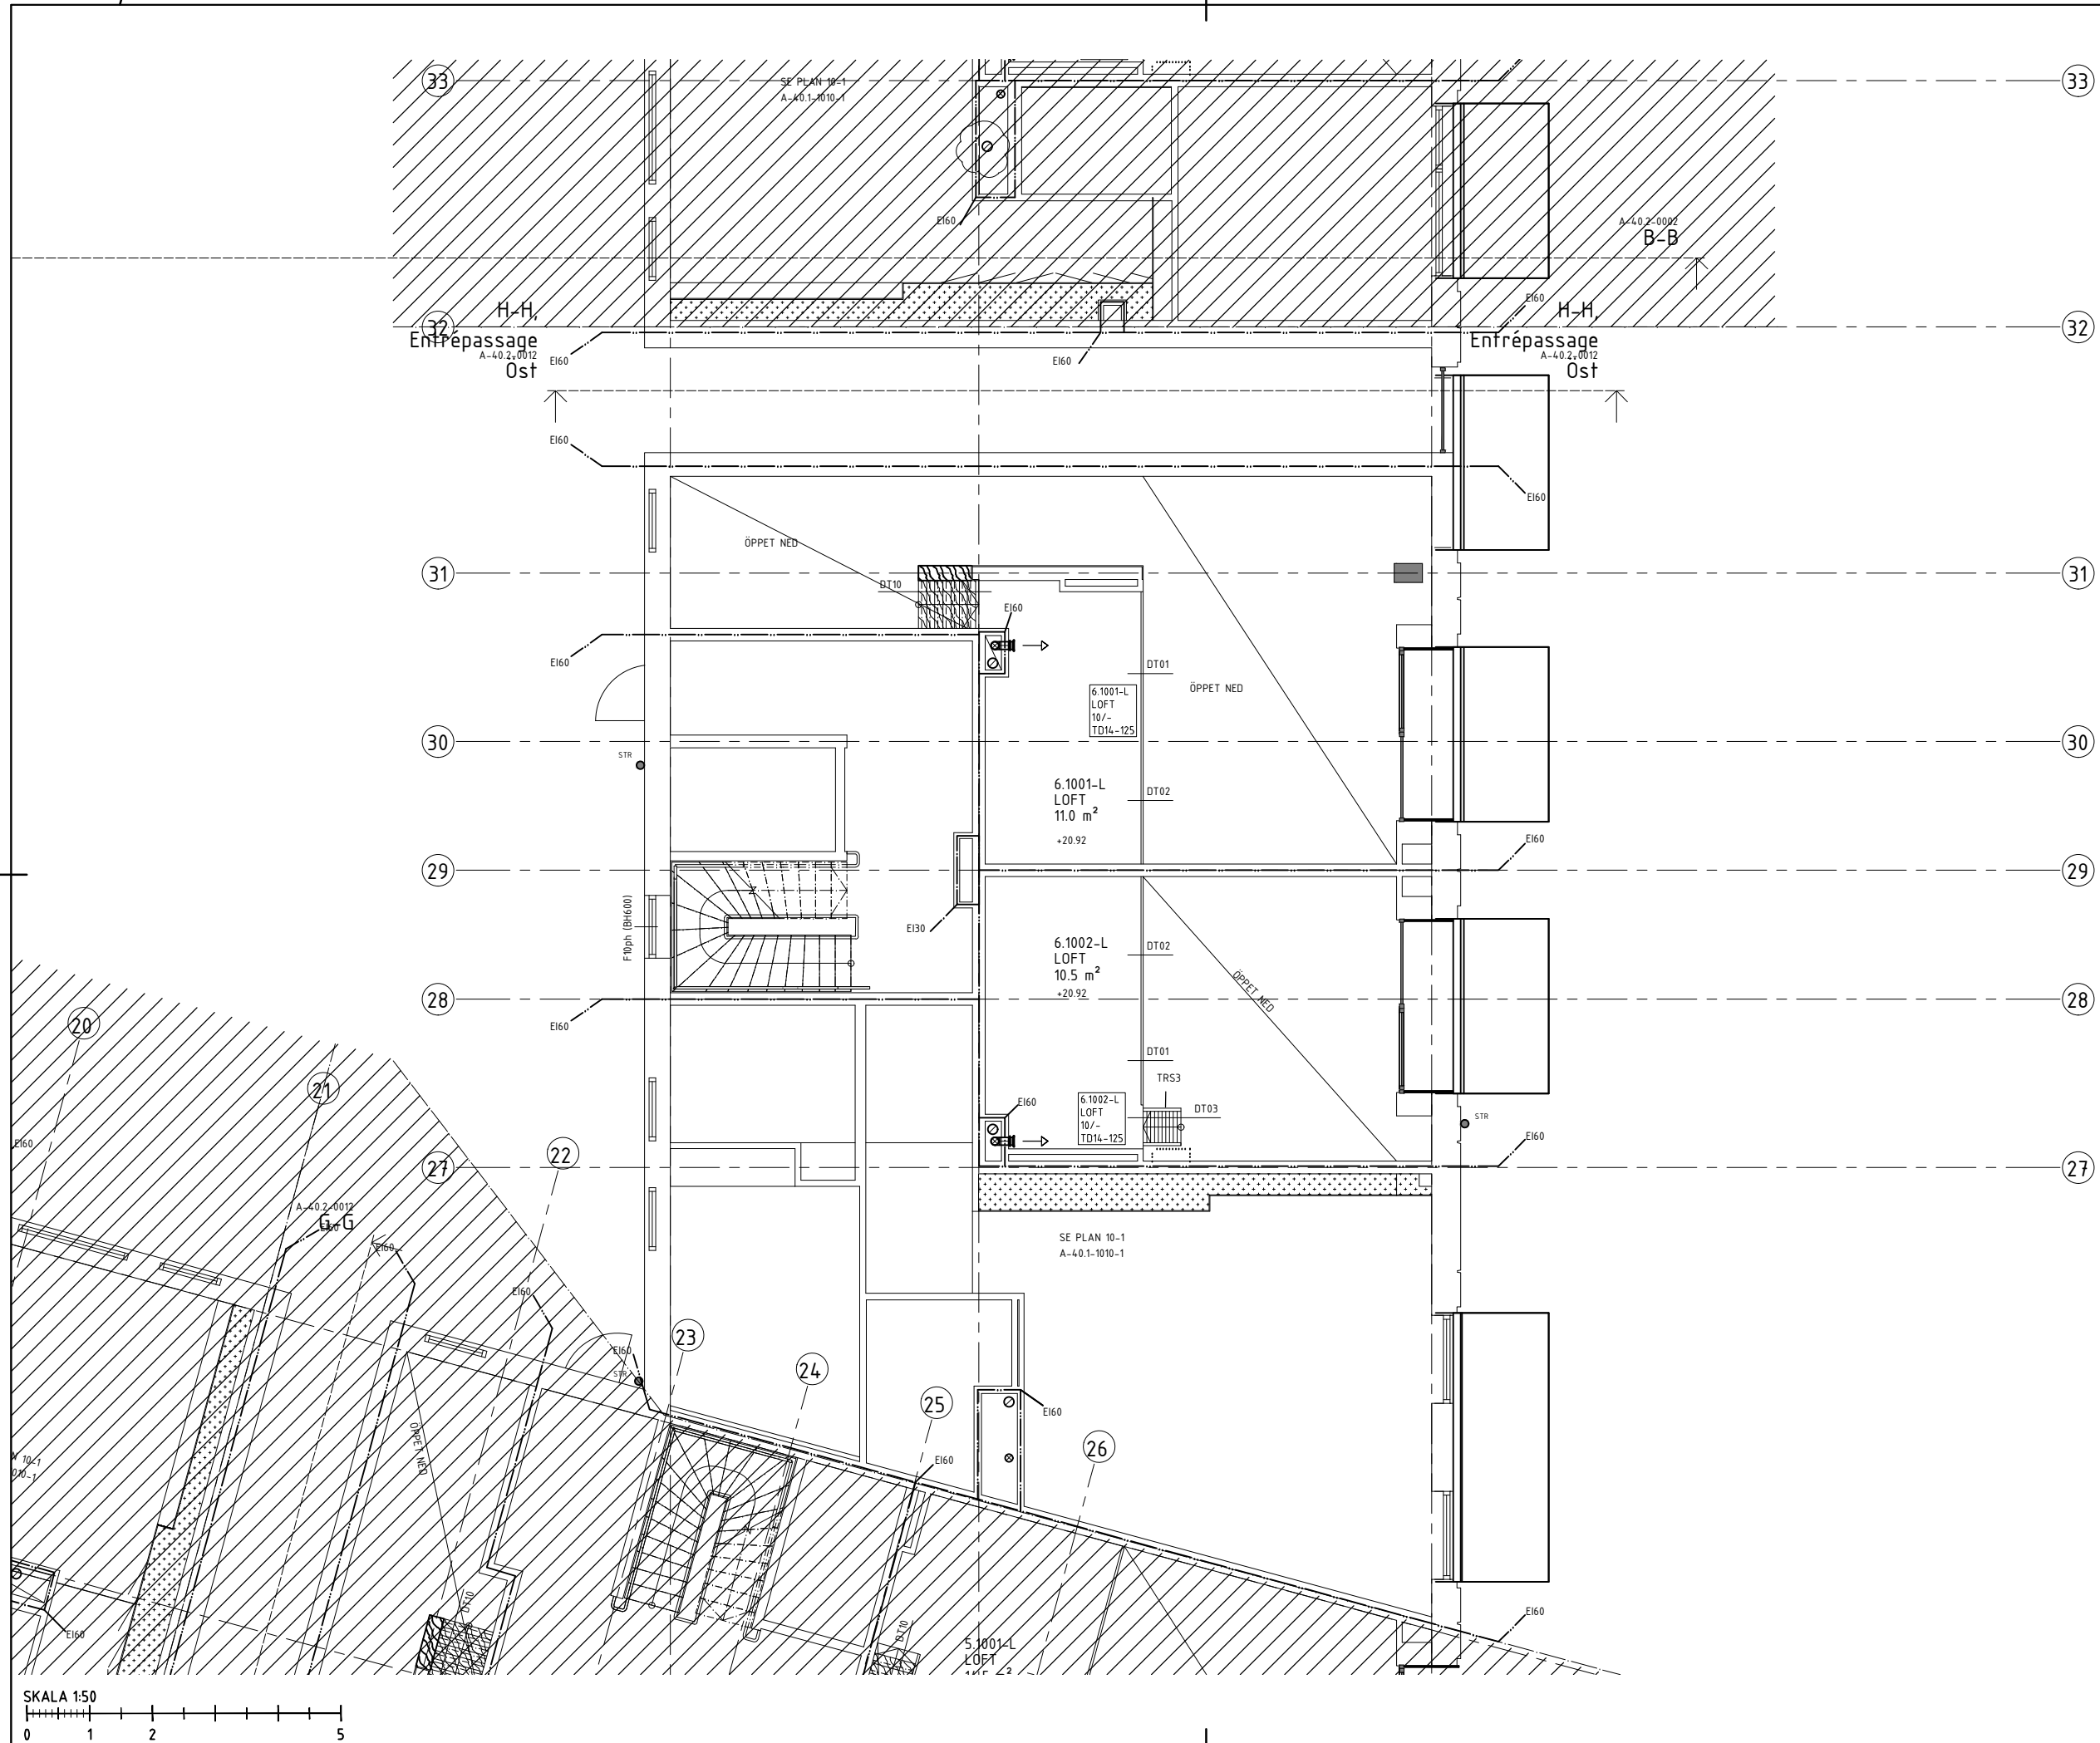

BET	ÄNDRINGEN AVSER	SIGN	DATUM
<b>RELATIONSHANDLING</b>			
<b>LUNDBY PARK KUBIK</b> Rambergsstaden 74:2, Göteborg			
<b>SKANSKA</b>			
A	BORNSTEN LYCKEFGORS ARKITEKTER AB		18.09-2000
K	INTEGRA ENGINEERING AB		18.09-2000
KP	COMI AB		18.09-2000
E	RELLERS SVENGE AB		18.09-2000
V	VYSHEL JO AB		18.09-2000
W	VYSHEL JO AB		18.09-2000
M	MARK		18.09-2000
LUPPDRAG NR		RITAD/KONSTR AV	HANDELAGGARE
217054		AAN	MEK
DATUM		ANSVARIG	
2020-02-24		MARTIN EK	
Nybyggnation bostäder			
LUFTHANDLINGSSYSTEM			
PLAN 10-2			
DEL 16			
SKALA	NUMMER	BET	
A1=150 A3=1:100	V-57-1-1610-2		