




**ALLMÄNNA ANVISNINGAR**

SYMBOLER ENLIGT IEC  
 INFÄLLD INSTALLATION MARKERAS MED FYLLED SYMBOL  
 UTANPÅLIGGANDE INSTALLATION MARKERAS MED OFYLLED SYMBOL  
 DÄR EJ ANNAT ANGES GÄLLER:  
 HÖJD: MM ÖVER FÄRDIGT GOLV  
 LEDNINGAR: EQLG VID UTANPÅLIGGANDE FÖRLÄGGNING, FQ I VP-RÖR VID INFÄLLD FÖRLÄGGNING  
 LEDARE: 3G1,5mm²  
 VÄGGUTTAG: 2-VAGS PETSKYDDADE 250 ÖG  
 STRÖMSTÄLLARE: 1000 Ö.G.

**FÖRKLARINGAR**

- F Frys, 2200 Ö.G.
- K KYL, 2200 Ö.G.
- M MICRO, 1900 Ö.G.
- FL SPISFLÄKT, 2050 Ö.G.
- DM DISKMASKIN, 300 Ö.G.
- TT TORKTUMLARE, 700 Ö.G.
- TM TVÄTTMASKIN, 700 Ö.G. (200 Ö.G 2-3 ROK)
- U UGN, 830 Ö.G.
- L LAMPUTTAG PÅ VÄGG, 150 MM UNDER FÄRDIGT INNETAK.
- SP SPISHÄLL PERILEXUTTAG, 830 Ö.G.
- ✕ TAKDOSA I UNDERTAK.
- ⊗ SPOTLIGHT.
- NS NÄRVAROSENSOR SERVOVAN 41-206. MONTERAS I APPARATDOSA 1200 Ö.G. EFTERLYSTID STÄLLS IN PÅ 30 MIN
- T TEMPERATURGIVARE FÖR GOLVVÄRME.
- 2-POLIG BRYTARE DÖRRAUTOMATIK, 2200 Ö.G.
- 16A 16A UTTAG, 1000 Ö.G.
- 3-FAS 16A OCH 1-FAS 16A KOMBIUTTAG, 1000 Ö.G.
- ☐ STRÖMFÖRSÖRJNING RÖKLUCKOR
- IP67 VRID POTENTIOMETER IP67 BELYSNING PORTIK
- IP67 STRÖMFÖRSÖRJNING IP67 BELYSNING PORTIK
- BGF STYRTRUSTNING FÖR BRANDGASFLÄKT (KONTAKTER OCH MOTORSKYDD MONTERAS I KAPSLING)
- ☐ CENTRALUTRUSTNING FÖR STYRNING AV ÖPPNINGSBART VÄDRINGSFÖNSTER. MONTERAS HÖGT UPP PÅ VÄGG VID TAK FÖNSTER. LEVERERAS AV BYGGENTREPRENAD.
- V VINDGIVARE MONTERAS PÅ TAK MINIMUM 1M OVAN TAK. PLACERING SAMORDNAS MED LEVERANTÖR. LEVERERAS AV BYGGENTREPRENÖR.
- R REGNGIVARE MONTERAS PÅ TAK MINIMUM 1M OVAN TAK. PLACERING SAMORDNAS MED LEVERANTÖR. LEVERERAS AV BYGGENTREPRENÖR.
- ☐ TERMOSTAT FÖR VÄDRINGSFÖNSTER. MONTERAS 1400 Ö.G. LEVERERAS AV BYGGENTREPRENAD.
- 1 RÖRUTSLÄPP ARMATUR 1800 Ö.G.
- 2 UTTAG MED SKYDDSLÖCK, IP44, FÄRG SVART, 200 Ö.G.

- 3 UTTAG MED SKYDDSLÖCK, IP44 1000 Ö.G.
- 4 ARMATUR PÅ VÄGG, DOSA MONTERAS 1800 ÖVER FÄRDIGT GOLV / TRAPPSTEG.
- 5 RÖRUTSLÄPP ARMATUR UNDER ÖVERSKÅP 1400 Ö.G
- 6 2-VAGS UTTAG I HÖRNBOX MONTERAS DIKT UK ÖVERSKÅP. RÖRUTSLÄPP 1390 Ö.G.
- 7 ANSLUTNING AV HÄNDUKSTORK, RÖRUTSLÄPP 800 Ö.G
- 8 RÖRUTSLÄPP SKÅPBELYSNING OCH UTTAG 1910 Ö.G
- 9 2-VAGS UTTAG MED TIMER I HÖRNBOX MONTERAS DIKT UK ÖVERSKÅP. RÖRUTSLÄPP 1390 Ö.G.
- 10 UTTAG INBYGGNADSUGN, 1350 Ö.G.
- 11 ANSLUTNING TILL BOKNINGSPANEL 1100 Ö.G.
- 12 1-VAGS UTTAG IP44, 1400 Ö.G.
- 13 GOLVVÄRME GIVARE
- 14 GOLVVÄRME SLINGA
- 15 TRYCKKNAPPSENHET FÖR STYRNING AV VÄDRINGSFÖNSTER LEVERERAS AV BYGGENTREPRENAD.
- 16 KABELTYP EQGRB 4x1,0
- 17 ANSLUTNING TILL MOTORDRIVNA FÖNSTER. KABELTYP 3G1,5.

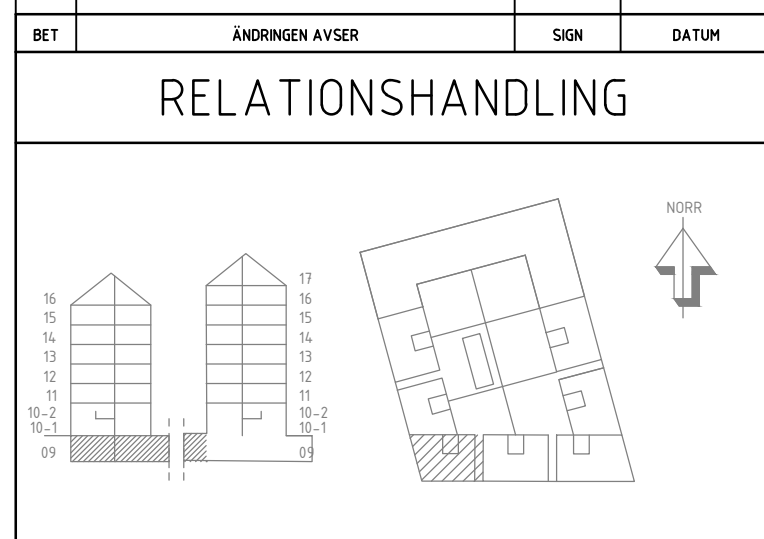

**LUNDBY PARK KUBIK**  
 Rambergssåden 74:2, Göteborg

<b>SKANSKA</b>		
A	BÖRNSTEN LYCKEFORS ARKITEKTER AB Hörsögatan 10, 413 45 GÖTEBORG	TEL: 031-289042
K	INTEGRA ENGINEERING AB Östra Skolgatan 10B, 412 21 GÖTEBORG	TEL: 031-823500
KP	CONI AB Box 2274, 402 11 GÖTEBORG	TEL: 031-823500
E	REJERS SVERIGE AB Folkegatan 16, 412 21 GÖTEBORG	TEL: 031-786000
V	VVSMEJÖ AB BANGÅRDSGÅRDEN 5, 413 45 GÖTEBORG	TEL: 031-764382
W	VVSMEJÖ AB BANGÅRDSGÅRDEN 5, 413 45 GÖTEBORG	TEL: 031-764382
M	MARK	TEL: -

UPPDRAG NR 156193	RITAD/RENSAT AV MHQ	HANDLAGGARE D.MATTSSON
DATUM 2020-03-27	ANSVARIG DAN MATTSSON	
Nybyggnation bostäder HUS 1, DEL 3, PLAN 09		
KRAFT & BELYSNING		
SKALA A1= 1:50 A3= 1:100	NUMMER E-630-1-1309	BET -

