



**ALLMÄNNA ANVISNINGAR**  
 SYMBOLER ENLIGT IEC  
 INFÄLLD INSTALLATION MARKERAS MED FYLLED SYMBOL  
 UTANPÅLIGGANDE INSTALLATION MARKERAS MED OFYLLED SYMBOL

**DÄR EJ ANNAT ANGES GÄLLER:**

HÖJD: MM ÖVER FÄRDIGT GOLV  
 LEDNINGAR: EQL VID UTANPÅLIGGANDE FÖRLÄGGNING, FG I VP-RÖR VID INFÄLLD FÖRLÄGGNING

LEDARE 3G1,5mm<sup>2</sup>  
 VÄGGUTTAG: 2-VÄGS PETSKYDDADE 250 ÖG  
 STRÖMSTÄLLARE: 1000 Ö.G.


**FÖRKLARINGAR**

F FRYSS, 2200 Ö.G.  
 K KYL, 2200 Ö.G.  
 M MICRO, 1900 Ö.G.  
 FL SPISFLÄKT, 2050 Ö.G.  
 DM DISKMASKIN, 300 Ö.G.  
 TT TORKTUMLARE, 700 Ö.G.  
 TM TVÄTTMASKIN, 700 Ö.G. (200 Ö.G 2-3 ROK)  
 U UGN, 830 Ö.G.  
 L LAMPUTTAG PÅ VÄGG, 150 MM UNDER FÄRDIGT INNETAK.  
 SP SPISHÅLL PERILEXUTTAG, 830 Ö.G.  
 X TAKDOSA I UNDERTAK.  
 X SPOTLIGHT.  
 NSI NÄRVAROSENSOR SERVOVDAN 41-206. MONTERAS I APPARATDOSA 1200 Ö.G. EFTERLYSTID STÄLLS IN PÅ 30 MIN.  
 T TEMPERATURGIVARE FÖR GOLVVÄRME.  
 2-POLIG BRYTARE DÖRRAUTOMATIK, 2200 Ö.G.  
 16A 16A UTTAG, 1000 Ö.G.  
 3N 16A 3-FAS 16A OCH 1-FAS 16A KOMBIUTTAG, 1000 Ö.G.

STRÖMFÖRSÖRJNING RÖKLUCKÖR  
 IP67 VRID POTENTIOMETER IP67 BELYSNING PORTIK  
 IP67 STRÖMFÖRSÖRJNING IP67 BELYSNING PORTIK  
 BGF STYRUTRUSTNING FÖR BRANDGASFLÄKT (KONTAKTER OCH MOTORSKYDD MONTERAS I KAPSLING)  
 C CENTRALUTRUSTNING FÖR STYRNING AV ÖPPNINGSBART VÄDRINGSFÖNSTER. MONTERAS HÖGT UPP PÅ VÄGG VID TAK FÖNSTER. LEVERERAS AV BYGGENTREPRENAD.  
 V VINDGIVARE MONTERAS PÅ TAK MINIMUM 1M OVAN TAK. PLACERING SAMORDNAS MED LEVERANTÖR. LEVERERAS AV BYGGENTREPRENAD.  
 R REGNGIVARE MONTERAS PÅ TAK MINIMUM 1M OVAN TAK. PLACERING SAMORDNAS MED LEVERANTÖR. LEVERERAS AV BYGGENTREPRENAD.  
 T TERMOSTAT FÖR VÄDRINGSFÖNSTER. MONTERAS 1400 ÖG. LEVERERAS AV BYGGENTREPRENAD.

1 RÖRUTSLÄPP ARMATUR 1800 Ö.G.  
 2 UTTAG MED SKYDDSLÖCK, IP44, FÄRG SVART, 200 Ö.G.

- 3 UTTAG MED SKYDDSLÖCK, IP44 1000 Ö.G.
- 4 ARMATUR PÅ VÄGG, DOSA MONTERAS 1800 ÖVER FÄRDIGT GOLV / TRAPPSTEG.
- 5 RÖRUTSLÄPP ARMATUR UNDER ÖVERSKÅP 1400 Ö.G.
- 6 2-VÄGS UTTAG I HÖRNBOX MONTERAS DIKT UK ÖVERSKÅP. RÖRUTSLÄPP 1390 Ö.G.
- 7 ANSLUTNING AV HÄNDUKSTORK, RÖRUTSLÄPP 800 Ö.G.
- 8 RÖRUTSLÄPP SKÅPBELYSNING OCH UTTAG 1910 Ö.G.
- 9 2-VÄGS UTTAG MED TIMER I HÖRNBOX MONTERAS DIKT UK ÖVERSKÅP. RÖRUTSLÄPP 1390 Ö.G.
- 10 UTTAG INBYGGNADSGUN, 1350 Ö.G.
- 11 ANSLUTNING TILL BOKNINGSPANEL 1100 Ö.G.
- 12 1-VÄGS UTTAG IP44, 1400 Ö.G.
- 13 GOLVVÄRME GIVARE
- 14 GOLVVÄRME SLINGA
- 15 TRYCKKNAPPSENHET FÖR STYRNING AV VÄDRINGSFÖNSTER LEVERERAS AV BYGGENTREPRENAD.
- 16 KABELTYP EQQRB 4x1,0
- 17 ANSLUTNING TILL MOTORDRIVNA FÖNSTER. KABELTYP 3G1,5.

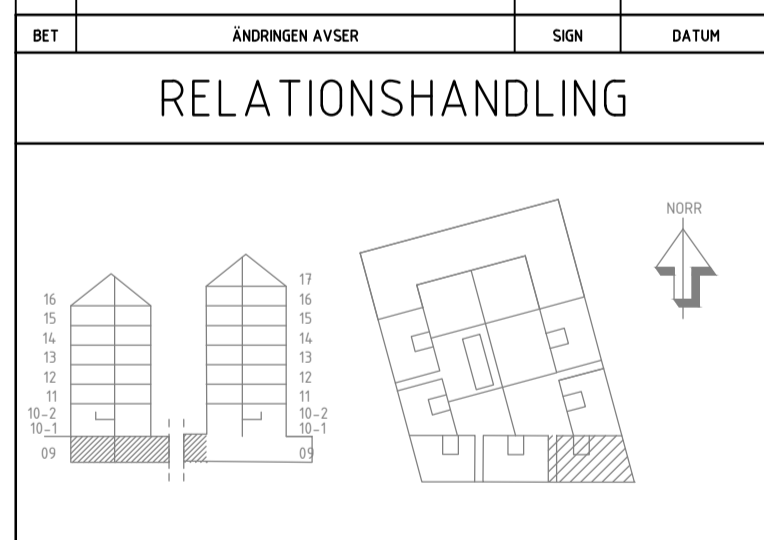

**LUNDBY PARK KUBIK**  
 Rambergssåden 74:2, Göteborg

**SKANSKA**

A	BORNSTEIN LYCKEFORS ARKITEKTER AB	TEL: 031-289042
K	INTEGRA ENGINEERING AB	TEL: 031-820000
KP	CONY AB	TEL: 031-820000
E	REJERS SVERIGE AB	TEL: 0771-780000
V	VVSMEJÖ AB	TEL: 031-764382
W	VVSMEJÖ AB	TEL: 031-764382
M	MARK	TEL: -

UPPDRAG NR 156193  
 DATUM 2020-03-27

RITAD/RENSNTR AV MHQ  
 ANSVARIG DAN MATTSSON

HANDLAGGARE D.MATTSSON

Nybyggnation bostäder  
 HUS 1, DEL 5, PLAN 09

KRAFT & BELYSNING

SKALA A1=1:50  
 A3=1:100

NUMMER E-630-1-1509

BET -