
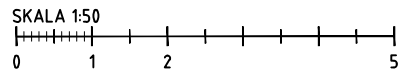


ÖVERLAPPLING FASAD  
SAMORDNAS MED GRANNFASTIGHET

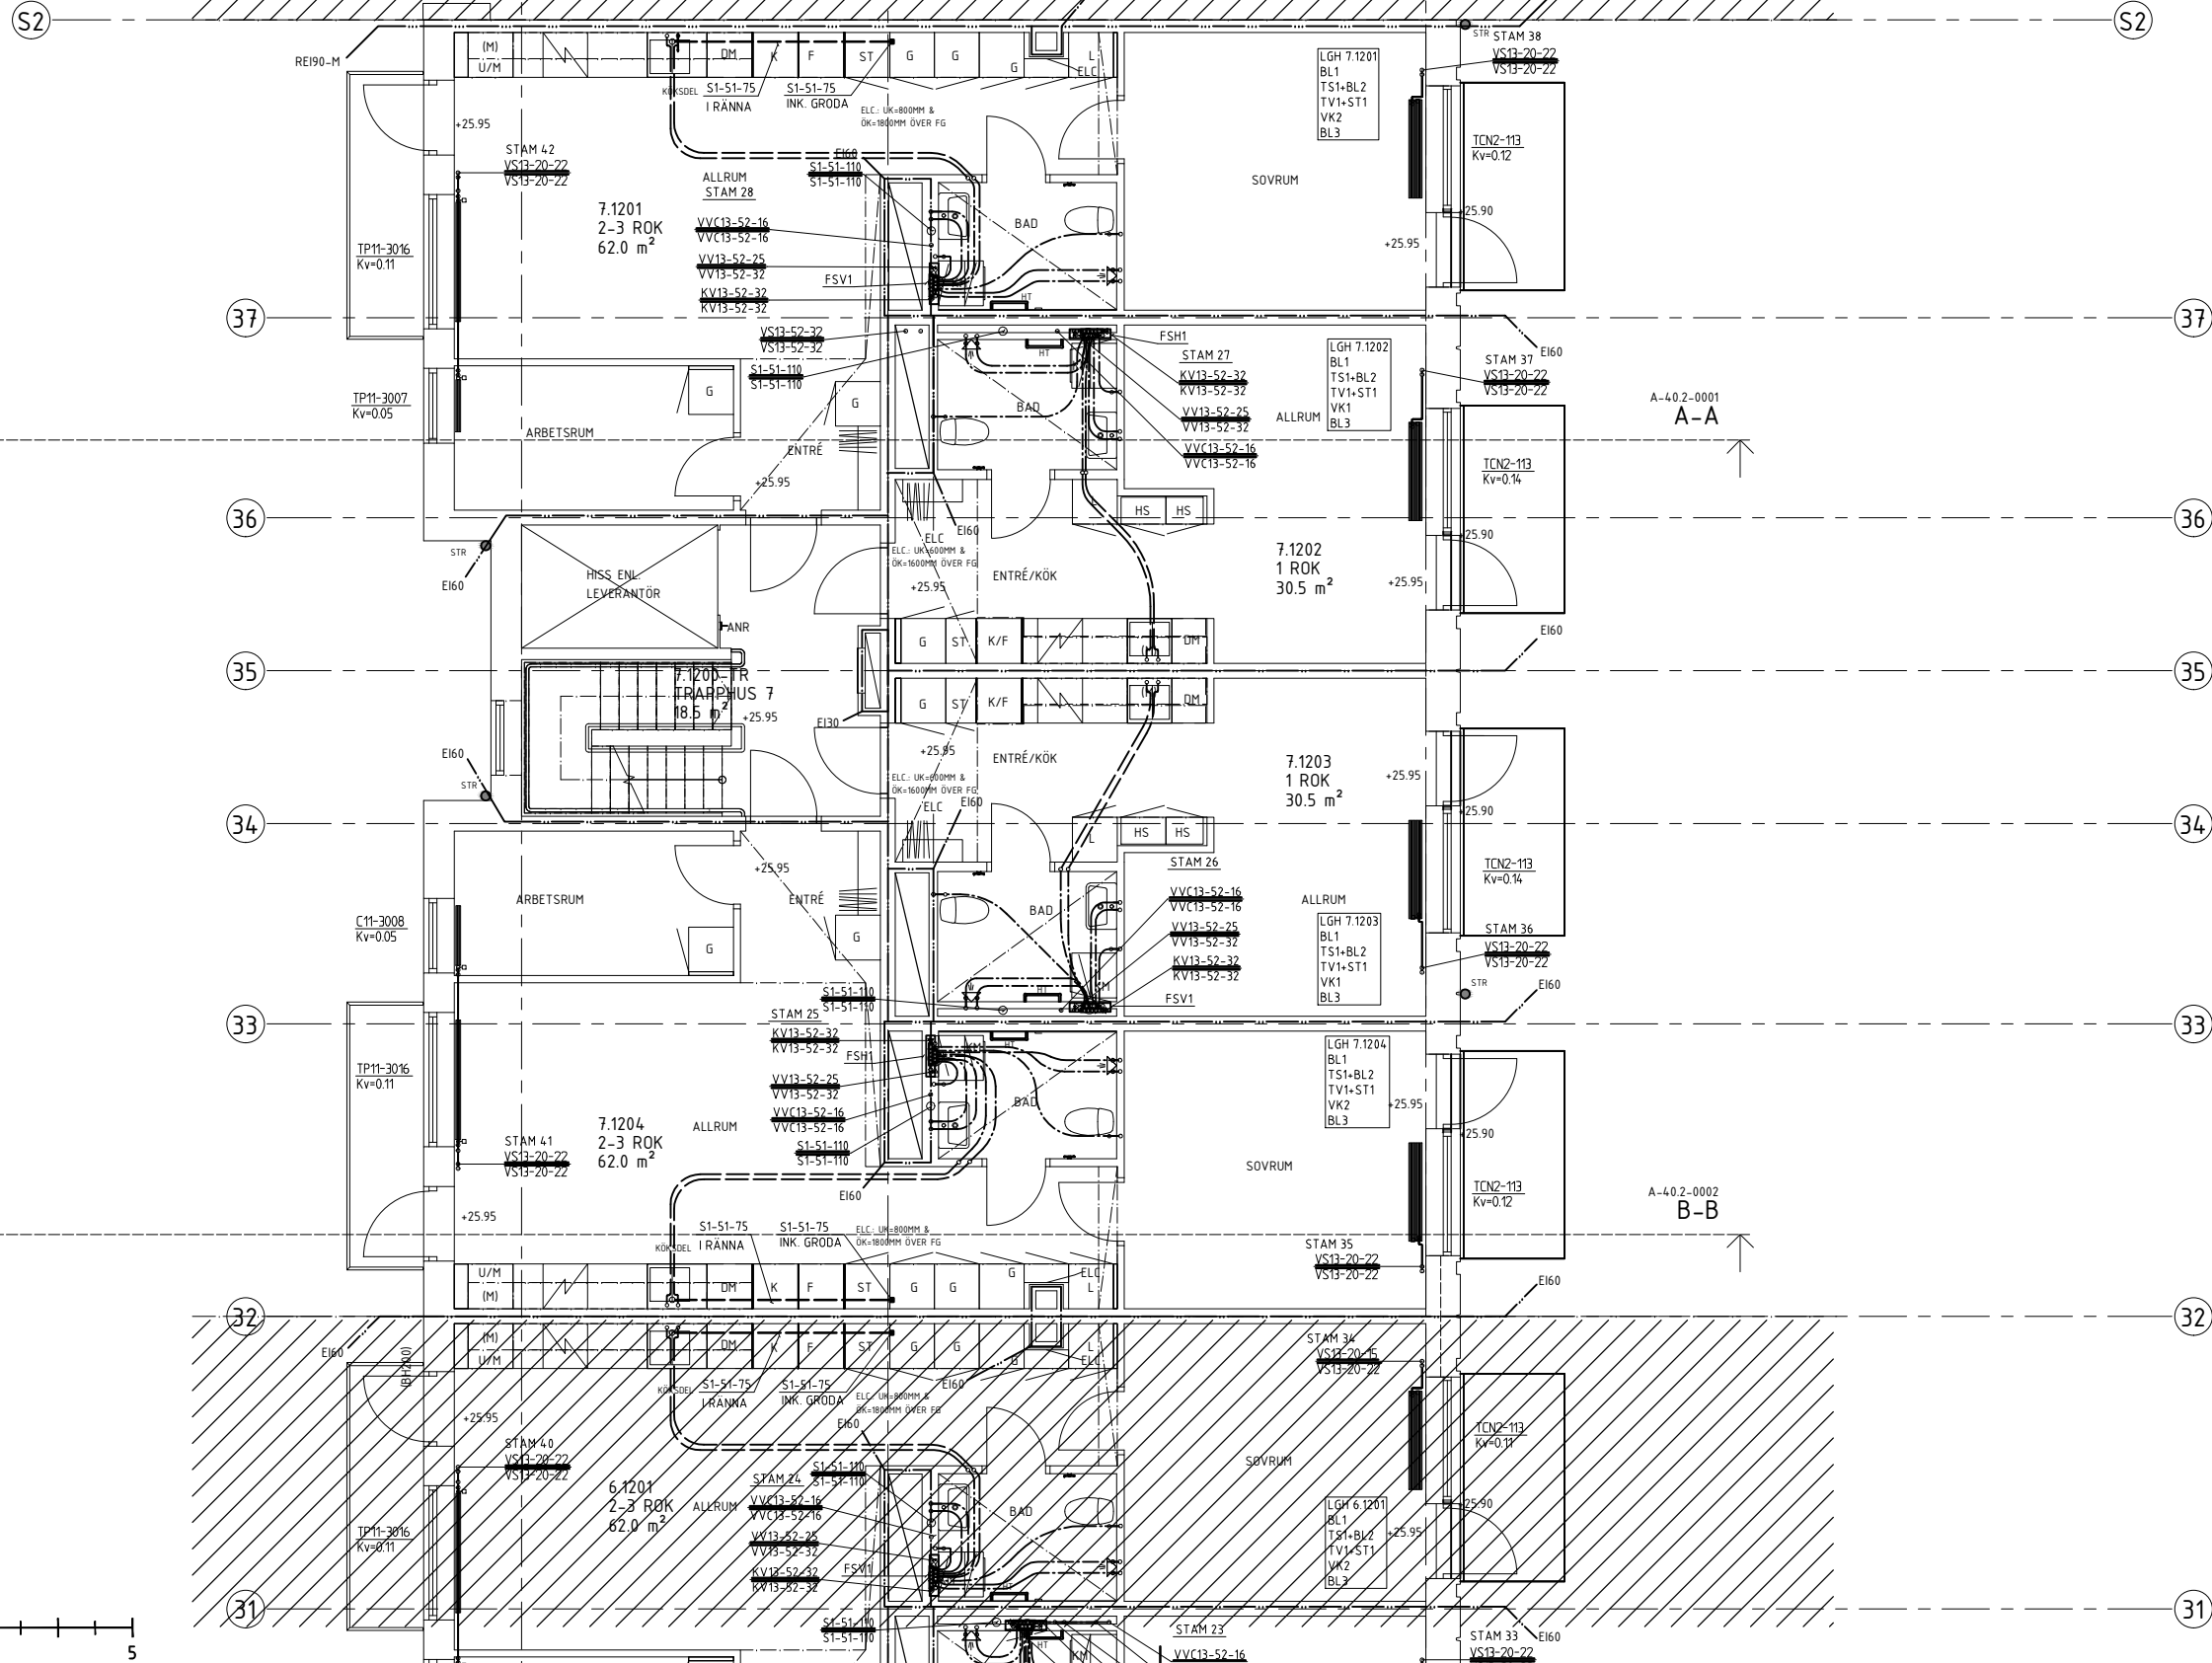

BET	ÄNDRINGEN AVSER	SIGN	DATUM
<b>RELATIONSHANDLING</b>			
<b>LUNDBY PARK KUBIK</b> Rambergsstaden 74:2, Göteborg			
<b>SKANSKA</b>			
A	BORNSTEN LYCKEFGORS ARKITEKTER AB		78.400-200002
K	INTEGRA ENGINEERING AB		78.400-200001
CPM	CPM AB		78.400-200000
KP	BOU STRÅL, LÅN ÖFTRÄNNE		78.400-200000
E	RELLERS SVENGE AB		78.400-200000
V	VVSHELD AB		78.400-200000
W	VVSHELD AB		78.400-200000
M	MARK		78.400-200000
LUPPDRAG NR 217053    RITAD/KONSTR AV AAN    HANDL AGGARE MEK DATUM 2020-02-24    ANSVÄRIG MARTIN EK Nybyggnation bostäder RÖRANLÄGGNING PLAN 12 DEL 17 SKALA A1: 1:50    NUMBER W-50-1-1712    BET			