

ALLMÄNNA ANVISNINGAR

SYMBOLER ENLIGT IEC
 INFÄLLD INSTALLATION MARKERAS MED FYLLD SYMBOL
 UTANPÅLIGGANDE INSTALLATION MARKERAS MED OFYLLD SYMBOL

DÅR EJ ANNAT ANGES GÄLLER:


HÖJD: MM ÖVER FÄRDIGT GÖLV
 LEDNINGAR: EQLG VID UTANPÅLIGGANDE FÖRLÄGGNING,
 FQ I VP-RÖR VID INFÄLLD FÖRLÄGGNING
 LEDARE: 3G1,5mm²
 VÄGGUTTAG: 2-VÄGS PETSKYDDADE 250 ÖG
 STRÖMSTÄLLARE: 1000 Ö.G.

FÖRKLARINGAR


- F** FRYS, 2200 Ö.G.
- K** KYL, 2200 Ö.G.
- M** MICRO, 1900 Ö.G.
- FL** SPISFLÄKT, 2050 Ö.G.
- DM** DISKMASKIN, 300 Ö.G.
- TT** TORKTUMLARE, 700 Ö.G.
- TM** TVÄTTMASKIN, 700 Ö.G. (200 Ö.G 2-3 ROK)
- U** UGN, 830 Ö.G.
- L** LAMPPUTTAG PÅ VÄGG, 150 MM ÖVER FÄRDIGT INNERTAK.
- SP** SPISHÅLL PERILEXUTTAG, 830 Ö.G.
- X** TAKDOSA I UNDERTAK.
- NS** SPOTLIGHT.
- NSI** NÄRVAROSENSOR SERVODAN 41-206. MONTERAS I APPARATDOSA 1200 Ö.G. EFTERLYSTID STÄLLS IN PÅ 30 MIN
- T** TEMPERATURGIVARE FÖR GOLVVÄRME.
- 2** 2-POLIG BRYTARE DÖRRAUTOMATIK, 2200 Ö.G.
- 16A** 16A UTTAG, 1000 Ö.G.
- 3N** 3-FAS 16A OCH 1-FAS 16A KOMBIUTTAG, 1000 Ö.G.
- STRÖMFÖRSÖRJNING RÖKLUCKOR**
- IP67** VRID POTENTIOMETER IP67 BELYSNING PORTIK
- IP67** STRÖMFÖRSÖRJNING IP67 BELYSNING PORTIK
- BGF** STYRUTRUSTNING FÖR BRANDGASFLÄKT (KONTAKTER OCH MOTORSKYDD MONTERAS I KAPSLING)
- C** CENTRALUTRUSTNING FÖR STYRNING AV ÖPPNINGSBART VÄDRINGSFÖNSTER. MONTERAS HÖGT UPP PÅ VÄGG VID TAK FÖNSTER. LEVERERAS AV BYGGENTREPRENAD.
- V** VINDGIVARE MONTERAS PÅ TAK MINIMUM 1M OVAN TAK. PLACERING SAMORDNAS MED LEVERANTÖR. LEVERERAS AV BYGGENTREPRENÖR.
- R** REGNGIVARE MONTERAS PÅ TAK MINIMUM 1M OVAN TAK. PLACERING SAMORDNAS MED LEVERANTÖR. LEVERERAS AV BYGGENTREPRENÖR.
- T2** TERMOSTAT FÖR VÄDRINGSFÖNSTER. MONTERAS 1400 ÖG. LEVERERAS AV BYGGENTREPRENAD.
- 1** RÖRUTSLÄPP ARMATUR 1800 Ö.G.
- 2** UTTAG MED SKYDDSLÖCK, IP44, FÄRG SVART, 200 Ö.G.
- 3** UTTAG MED SKYDDSLÖCK, IP44, 1000 Ö.G.
- 4** ARMATUR PÅ VÄGG, DOSA MONTERAS 1800 ÖVER FÄRDIGT GÖLV / TRAPPSTEG.

BET	ÄNDRINGEN AVSER	SIGN	DATUM

RELATIONSHANDLING

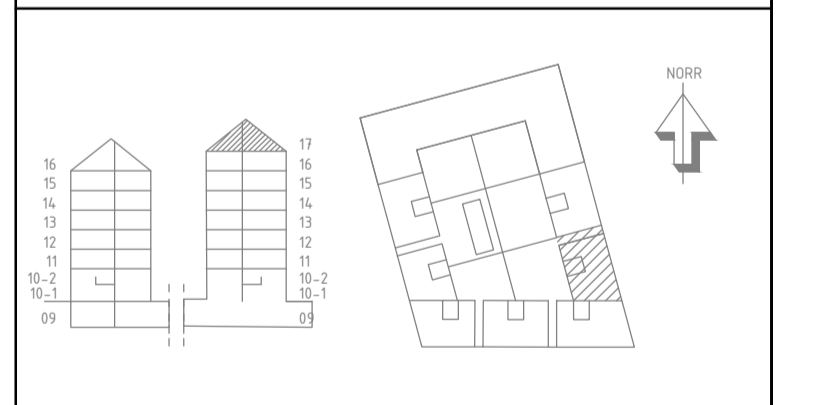

LUNDBY PARK KUBIK
 Rambergssåden 74:2, Göteborg

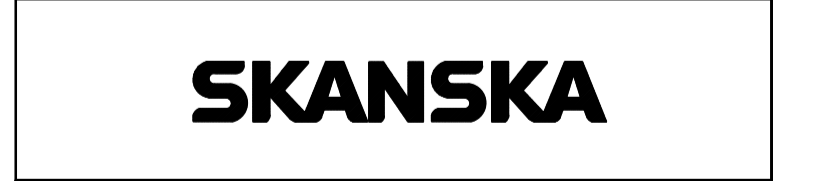

A	BÖRNSTEN LYCKEFORS ARKITEKTER AB Högåkersvägen 10, 413 45 GÖTEBORG	TEL: 031-289042
K	INTEGRA ENGINEERING AB Ovan Rambergssåden 74:2, 413 45 GÖTEBORG	TEL: 031-803300
KP	CONVI AB Box 1074, 402 11 GÖTEBORG	TEL: 031-826000
E	RELERS SVERIGE AB Folksamgatan 10, 413 45 GÖTEBORG	TEL: 031-786000
V	VVSMEJÖ AB BANGÅRDSGÅRDEN 5, 413 45 GÖTEBORG	TEL: 031-764382
W	VVSMEJÖ AB BANGÅRDSGÅRDEN 5, 413 45 GÖTEBORG	TEL: 031-764382
M	MARK	TEL: -

LIPPROG NR 156193	RITAD/REVISER AV MHO	HANDLAGGARE D.MATTSSON
DATUM 2020-03-27	ANSVARIG DAN MATTSSON	

Bybyggnation bostäder
 HUS 1, DEL 6, PLAN 17

KRAFT & BELYSNING	
SKALA A1= 1:50 A3= 1:100	NUMMER E-630-1-1617

