

ALLMÄNNA ANVISNINGAR

SYMBOLER ENLIGT IEC
 INFÄLLD INSTALLATION MARKERAS MED FYLLD SYMBOL
 UTANPÅLIGGANDE INSTALLATION MARKERAS MED OFYLLED SYMBOL

DÄR EJ ANNAT ANGES GÄLLER:

HÖJD: MM ÖVER FÄRDIGT GÖLV
 LEDNINGAR: EQLG VID UTANPÅLIGGANDE FÖRLÄGGNING,
 FQ I VP-RÖR VID INFÄLLD FÖRLÄGGNING
 LEDARE: 3G1,5mm²
 VÄGGUTTAG: 2-VÄGS PETSKYDDADE 250 Ö.G.
 STRÖMSTALLARE: 1000 Ö.G.

FÖRKLARINGAR


- F FRYSS, 2200 Ö.G.
- K KYL, 2200 Ö.G.
- M MICRO, 1900 Ö.G.
- FL SPISFLÄKT, 2050 Ö.G.
- DM DISKMASKIN, 300 Ö.G.
- TT TORKTUMLARE, 700 Ö.G.
- TM TVÄTTMASKIN, 700 Ö.G. (200 Ö.G 2-3 ROK)
- U UGN, 830 Ö.G.
- L LAMPUTTAG PÅ VÄGG, 150 MM UNDER FÄRDIGT INNER TAK.
- SP SPISHÅLL PERILEXUTTAG, 830 Ö.G.
- X TAKDÖSA I UNDER TAK.
- ⊗ SPOTLIGHT.
- NS1 NÄRVAROSENSOR SERVOVDAN 41-206. MONTERAS I APPARATDOSA 1200 Ö.G. EFTERLYSTID STÄLLS IN PÅ 30 MIN
- ⊠ TEMPERATURGIVARE FÖR GÖLVVÄRME.
- ⊠ 2-POLIG BRYTARE DÖRRAUTOMATIK, 2200 Ö.G.
- 6A 16A UTTAG, 1000 Ö.G.
- 3W 16A 3-FAS 16A OCH 1-FAS 16A KOMBIUTTAG, 1000 Ö.G.
- ⊠ STRÖMFÖRSÖRJNING RÖKLUCKOR
- IP67 VRID POTENTIOMETER IP67 BELYSNING PORTIK
- IP67 STRÖMFÖRSÖRJNING IP67 BELYSNING PORTIK
- BGF STYRUTRUSTNING FÖR BRANDGASFLÄKT (KONTAKTER OCH MOTORSKYDD MONTERAS I KAPSLING)

- C CENTRALUTRUSTNING FÖR STYRNING AV ÖPPNINGSBART VÄDRINGSFÖNSTER. MONTERAS HÖGT UPP PÅ VÄGG VID TAK FÖNSTER. LEVERERAS AV BYGGENTREPRENAD.
- V VINDGIVARE MONTERAS PÅ TAK MINIMUM 1M OVAN TAK. PLACERING SAMORDNAS MED LEVERANTÖR. LEVERERAS AV BYGGENTREPRENAD.
- R REGNGIVARE MONTERAS PÅ TAK MINIMUM 1M OVAN TAK. PLACERING SAMORDNAS MED LEVERANTÖR. LEVERERAS AV BYGGENTREPRENAD.
- T2 TERMOSTAT FÖR VÄDRINGSFÖNSTER. MONTERAS 1400 Ö.G. LEVERERAS AV BYGGENTREPRENAD.

- 1 RÖRUTSLÄPP ARMATUR 1800 Ö.G.
- 2 UTTAG MED SKYDDSLÖCK, IP44, FÄRG SVART, 200 Ö.G.
- 3 UTTAG MED SKYDDSLÖCK, IP44, 1000 Ö.G.
- 4 ARMATUR PÅ VÄGG, DOSA MONTERAS 1800 ÖVER FÄRDIGT GÖLV / TRAPPSTEG.
- 5 RÖRUTSLÄPP ARMATUR UNDER ÖVERSKÅP 1400 Ö.G.

BET	ÄNDRINGEN AVSER	SIGN	DATUM

RELATIONSHANDLING

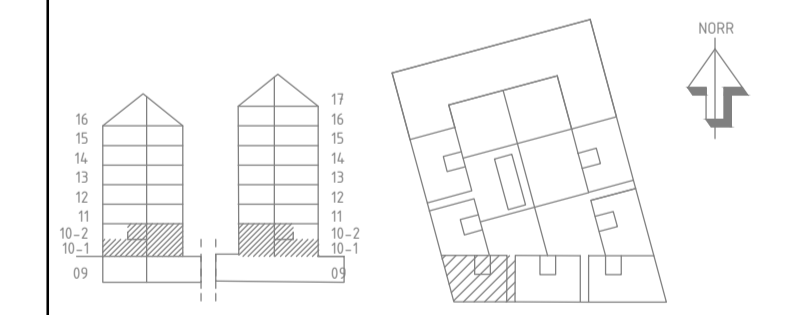

LUNDBY PARK KUBIK
 Rambergssåden 74:2, Göteborg

SKANSKA


A	BÖRNSTEN LYCKEFORS ARKITEKTER AB	TEL: 031-289642
K	INTEGRA ENGINEERING AB	TEL: 031-925300
KP	CONA AB	TEL: 031-925300
E	REJERS SVERIGE AB	TEL: 0771-766000
V	VVSMEJÖ AB	TEL: 031-766382
W	VVSMEJÖ AB	TEL: 031-766382
M	MARK	TEL: -


UPPDRAG NR	RITAD/RIKONSTR AV	HANDLAGGARE
156193	MHO	D.MATTSSON
DATUM	ANSVARIG	
2020-03-27	DAN MATTSSON	

Nybyggnation bostäder
 HUS 1, DEL 3, PLAN 10-1

KRAFT & BELYSNING

SKALA	NUMMER	BET
A1=1:50 A3=1:100	E-630-1-1310-1	-

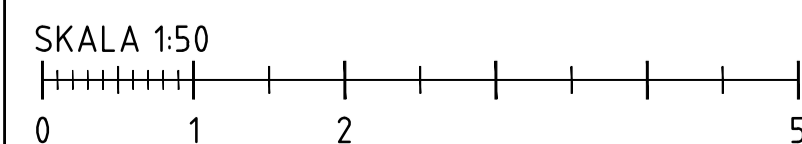

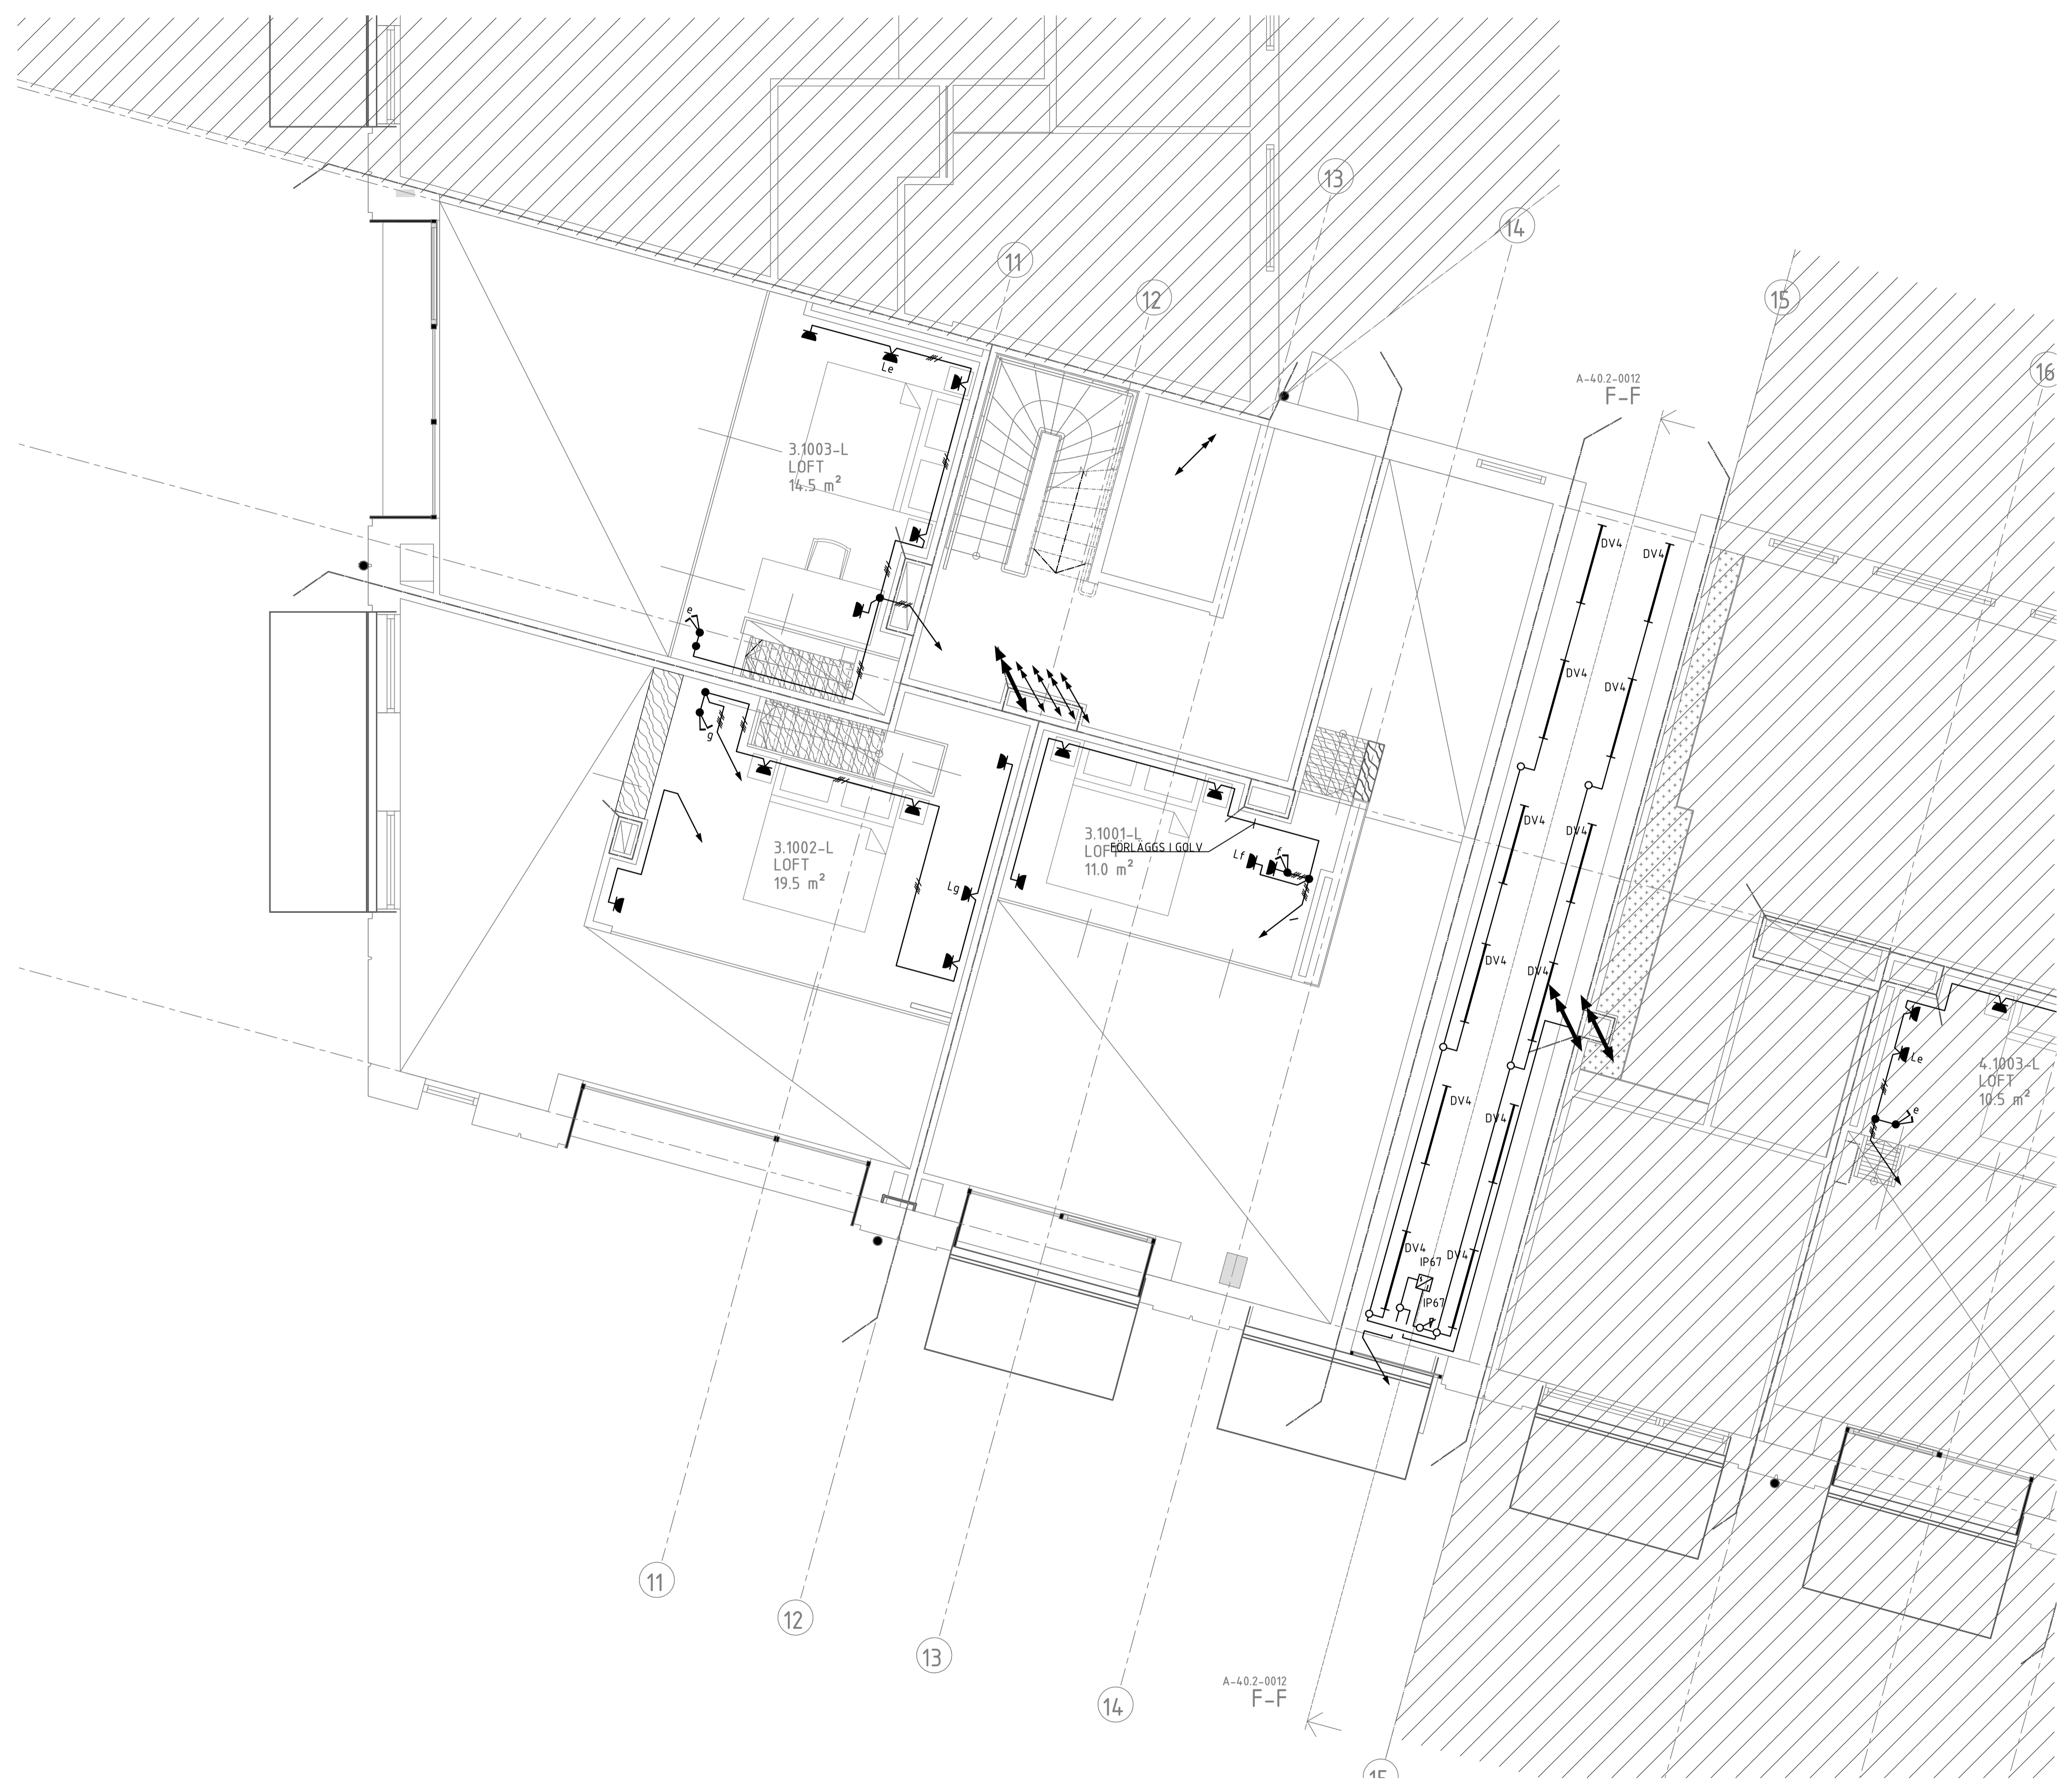

ALLMÄNNA ANVISNINGAR

SYMBOLER ENLIGT IEC
 INFÄLLD INSTALLATION MARKERAS MED FYLLED SYMBOL
 UTANPÅLIGGANDE INSTALLATION MARKERAS MED OFYLLED SYMBOL

DÄR EJ ANNAT ANGES GÄLLER:


HÖJD: MM ÖVER FÄRDIGT GOLV
 LEDNINGAR: EQL G VID UTANPÅLIGGANDE FÖRLÄGGNING,
 FQ I VP-RÖR VID INFÄLLD FÖRLÄGGNING
 LEDARE: 3G1,5mm²
 VÄGGUTTAG: 2-VÄGS PETSKYDDADE 250 ÖG
 STRÖMSTALLARE: 1000 ÖG.

FÖRKLARINGAR

- F FRYS, 2200 ÖG.
- K KYL, 2200 ÖG.
- M MICRO, 1900 ÖG.
- FL SPISFLÄKT, 2050 ÖG.
- DM DISKMASKIN, 300 ÖG.
- TT TORKTUMLARE, 700 ÖG.
- TM TVÄTTMASKIN, 700 ÖG. (200 ÖG 2-3 ROK)
- U UGN, 830 ÖG.
- L LAMPUTTAG PÅ VÄGG, 150 MM UNDER FÄRDIGT INNETAK.
- SP SPISHÅLL PERILEXUTTAG, 830 ÖG.
- X TAKDOSA I UNDERTAK.
- ⊗ SPOTLIGHT.
- NSI NÄRVAROSENSÖR SERVODAN 41-206. MONTERAS I APPARATDOSA 1200 ÖG. EFTERLYSTID STALLS IN PÅ 30 MIN
- T TEMPERATURGIVARE FÖR GOLVVÄRME.
- 2-POLIG BRYTARE DÖRRAUTOMATIK, 2200 ÖG.
- 16A 16A UTTAG, 1000 ÖG.
- 3N 3-FAS 16A OCH 1-FAS 16A KOMBIUTTAG, 1000 ÖG.
- STRÖMFÖRSÖRJNING RÖKLUCKOR
- IP67 VID POTENTIOMETER IP67 BELYSNING PORTIK
- IP67 STRÖMFÖRSÖRJNING IP67 BELYSNING PORTIK
- BGF STYRUTRUSTNING FÖR BRANDGASFLÄKT (KONTAKTER OCH MOTORSKYDD MONTERAS I KAPSLING)
- C CENTRALUTRUSTNING FÖR STYRNING AV ÖPPNINGSBART VÄDRINGSFÖNSTER. MONTERAS HÖGT UPP PÅ VÄGG VID TAK FÖNSTER. LEVERERAS AV BYGGENTREPRENÖR.
- V VINDGIVARE MONTERAS PÅ TAK MINIMUM 1M OVAN TAK. PLACERING SAMORDNAS MED LEVERANTÖR. LEVERERAS AV BYGGENTREPRENÖR.
- R REGNGIVARE MONTERAS PÅ TAK MINIMUM 1M OVAN TAK. PLACERING SAMORDNAS MED LEVERANTÖR. LEVERERAS AV BYGGENTREPRENÖR.
- T2 TERMOSTAT FÖR VÄDRINGSFÖNSTER. MONTERAS 1400 ÖG. LEVERERAS AV BYGGENTREPRENÖR.
- 1 RÖRUTSLÄPP ARMATUR 1800 ÖG.
- 2 UTTAG MED SKYDDSLÖCK, IP44, FÄRG SVART, 200 ÖG.
- 3 UTTAG MED SKYDDSLÖCK, IP44, 1000 ÖG.
- 4 ARMATUR PÅ VÄGG, DOSA MONTERAS 1800 ÖVER FÄRDIGT GOLV / TRAPPSTEG.

BET	ÄNDRINGEN AVSER	SIGN	DATUM

RELATIONSHANDLING

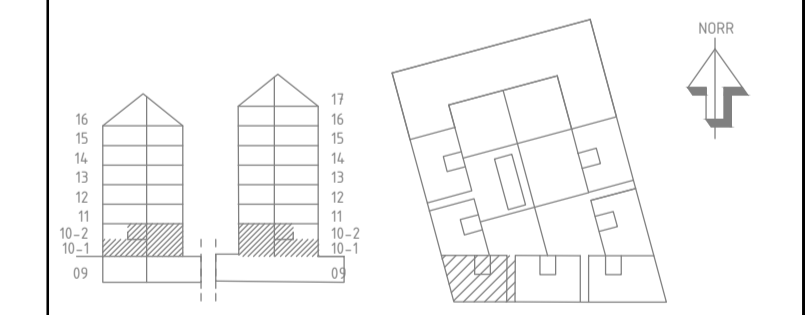

LUNDBY PARK KUBIK
 Rambergssåden 74:2, Göteborg

SKANSKA

A	BÖRNSTEN LYCKEFORS ARKITEKTER AB Hörsdalens 10, 41321 GÖTEBORG	TEL: 031-289062
K	INTEGRA ENGINEERING AB Östra Stenåkersvägen 10B, 41221 GÖTEBORG	TEL: 031-823300
CP	CONV AB Box 1074, 40211 GÖTEBORG	TEL: 031-823300
E	REJERS SVERIGE AB Falkenbergsgården 1, 41321 GÖTEBORG	TEL: 031-796392
V	VVSMEJÖ AB BANGÅRDSGÅRDEN 1, 41321 GÖTEBORG	TEL: 031-796392
W	VVSMEJÖ AB BANGÅRDSGÅRDEN 1, 41321 GÖTEBORG	TEL: 031-796392
M	MARK	TEL: -

UPPDRAG NR 156193	RITAD/REVISOR AV MHQ	HANDLÄGGARE D.MATTSSON
DATUM 2020-03-27	ANSVARIG DAN MATTSSON	

Nybyggnation bostäder
 HUS 1, DEL 3, PLAN 10-2

KRAFT & BELYSNING	
SKALA A1=1:50 A3=1:100	NUMMER E-630-1-1310-2

