


TYPRITNING PÅ BADRUM MED KOMFORTVÄRME

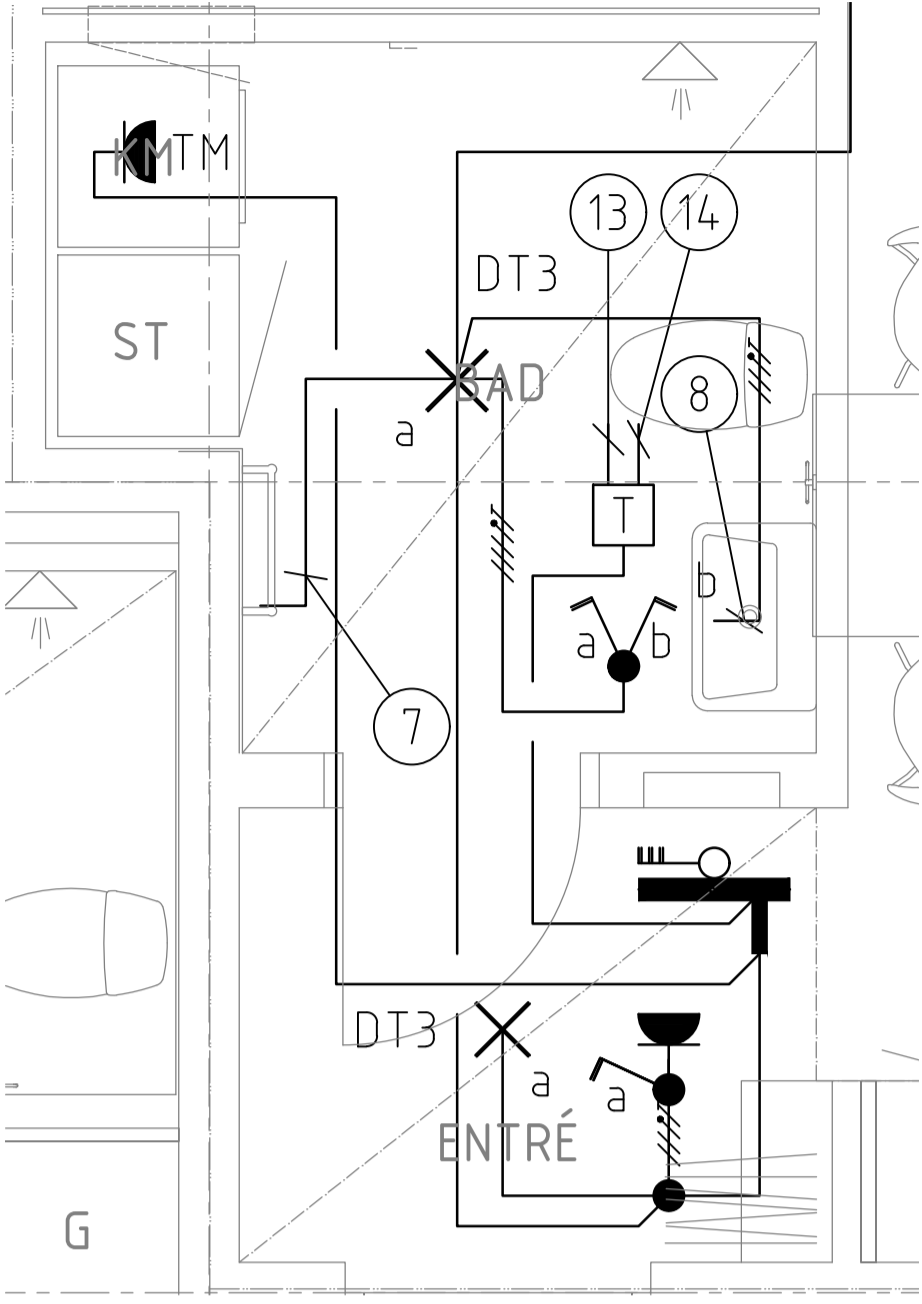

LÄGENHETER MED KOMFORTVÄRME:
 x 1-1001 2-rok
 x 1-1002 Studio
 x 1-1004 1-rok 33m2

ALLMÄNNA ANVISNINGAR

SYMBOLER ENLIGT IEC
 INFÄLLD INSTALLATION MARKERAS MED FYLLD SYMBOL
 UTANPÅLIGGANDE INSTALLATION MARKERAS MED OFYLLED SYMBOL

DÄR EJ ANNAT ANGES GÄLLER:


HÖJD: MM ÖVER FÄRDIGT GOLV
 LEDNINGAR: EQL Q VID UTANPÅLIGGANDE FÖRLÄGGNING,
 FQ I VP-RÖR VID INFÄLLD FÖRLÄGGNING

LEDARE 3G1,5mm²
 VÄGGUTTAG: 2-VÄGS PETSKYDDADE 250 ÖG
 STRÖMSTÄLLARE: 1000 Ö.G.

FÖRKLARINGAR

- F FRYSS, 2200 Ö.G.
- K KYL, 2200 Ö.G.
- M MICRO, 1900 Ö.G.
- FL SPISFLÄKT, 2050 Ö.G.
- DM DISKMASKIN, 300 Ö.G.
- TT TORKTUMLARE, 700 Ö.G.
- TM TVÄTTMASKIN, 700 Ö.G. (200 Ö.G 2-3 ROK)
- U UGN, 830 Ö.G.
- L LAMPUTTAG PÅ VÄGG, 150 MM UNDER FÄRDIGT INNETAK.
- SP SPISHÄLL PERILEXUTTAG, 830 Ö.G.
- X TAKDOSA I UNDERTAK.
- X SPOTLIGHT.
- NSI NÄRVÄRSENSÖR SERVOGDAN 41-206. MONTERAS I APPARATDOSA 1200 Ö.G. EFTERLYSTID STÄLLS IN PÅ 30 MIN
- T TEMPERATURGIVARE FÖR GOLVVÄRME.
- 2-POLIG BRYTARE DÖRRAUTOMATIK, 2200 Ö.G.
- 16A 16A UTTAG, 1000 Ö.G.
- 3FAS 3-FAS 16A OCH 1-FAS 16A KOMBIUTTAG, 1000 Ö.G.
- STRÖMFÖRSÖRJNING RÖKLUCKOR
- IP67 VRID POTENTIOMETER IP67 BELYSNING PORTIK
- IP67 STRÖMFÖRSÖRJNING IP67 BELYSNING PORTIK
- BGF STYRUTRUSTNING FÖR BRANDGASFLÄKT (KONTAKTER OCH MOTORSKYDD MONTERAS I KAPSLING)
- C CENTRALUTRUSTNING FÖR STYRNING AV ÖPPNINGSBART VÄDRINGSFÖNSTER. MONTERAS HÖGT UPP PÅ VÄGG VID TAK FÖNSTER. LEVERERAS AV BYGGENTREPRENAD.
- V VINDGIVARE MONTERAS PÅ TAK MINIMUM 1M OVAN TAK. PLACERING SAMORDNAS MED LEVERANTÖR. LEVERERAS AV BYGGENTREPRENÖR.
- R REGNGIVARE MONTERAS PÅ TAK MINIMUM 1M OVAN TAK. PLACERING SAMORDNAS MED LEVERANTÖR. LEVERERAS AV BYGGENTREPRENÖR.
- T2 TERMOSTAT FÖR VÄDRINGSFÖNSTER. MONTERAS 1400 ÖG. LEVERERAS AV BYGGENTREPRENAD.
- 1 RÖRUTSLÄPP ARMATUR 1800 Ö.G.
- 2 UTTAG MED SKYDDSLÖCK, IP44, FÄRG SVART, 200 Ö.G.
- 3 UTTAG MED SKYDDSLÖCK, IP44, 1000 Ö.G.
- 4 ARMATUR PÅ VÄGG, DOSA MONTERAS 1800 ÖVER FÄRDIGT GOLV / TRAPPSTEG.
- 5 RÖRUTSLÄPP ARMATUR UNDER ÖVERSKÅP 1400 Ö.G.

RELATIONSHANDLING

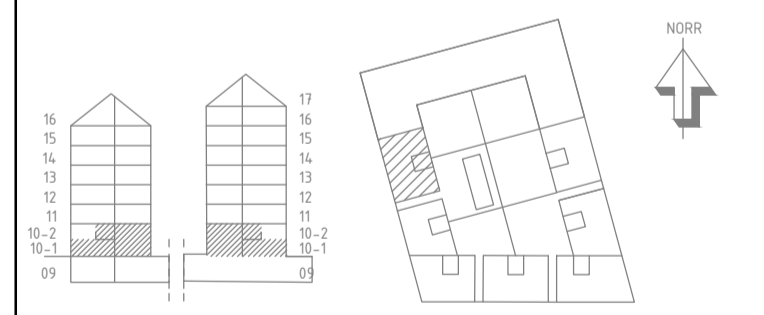

LUNDBY PARK KUBIK
 Rambergssåden 74:2, Göteborg


SKANSKA


A	BÖRNSTEN LYCKEFORS ARKITEKTER AB Hörsnäsgränd 10, 413 45 GÖTEBORG	TEL: 031-289642
K	INTEGRA ENGINEERING AB Östra Skårgården 10B, 412 22 GÖTEBORG	TEL: 031-825300
KP	CONV AB Box 1074, 402 11 GÖTEBORG	TEL: 031-825300
E	REJERS SVERIGE AB Fågelvikens väg 1, 412 22 GÖTEBORG	TEL: 031-786800
V	VVSMEJÖ AB BANGÅRDEN 1, 412 22 GÖTEBORG	TEL: 031-764382
W	VVSMEJÖ AB BANGÅRDEN 1, 412 22 GÖTEBORG	TEL: 031-764382
M	MARK	TEL: -

UPPDRAG NR 156193	RITAD/REVISOR AV MHÖ	HANDLAGGARE D.MATTSSON
DATUM 2020-03-27	ANSVARIG DAN MATTSSON	

Nybyggnation bostäder
 HUS 1, DEL 1, PLAN 10-1

KRAFT & BELYSNING	
SKALA A1= 1:50 A3= 1:100	NUMMER E-630-1-1110-1

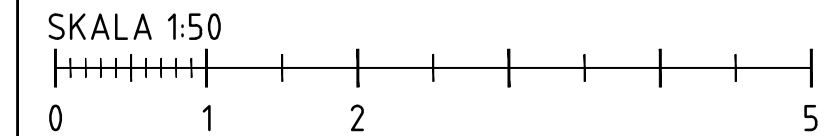

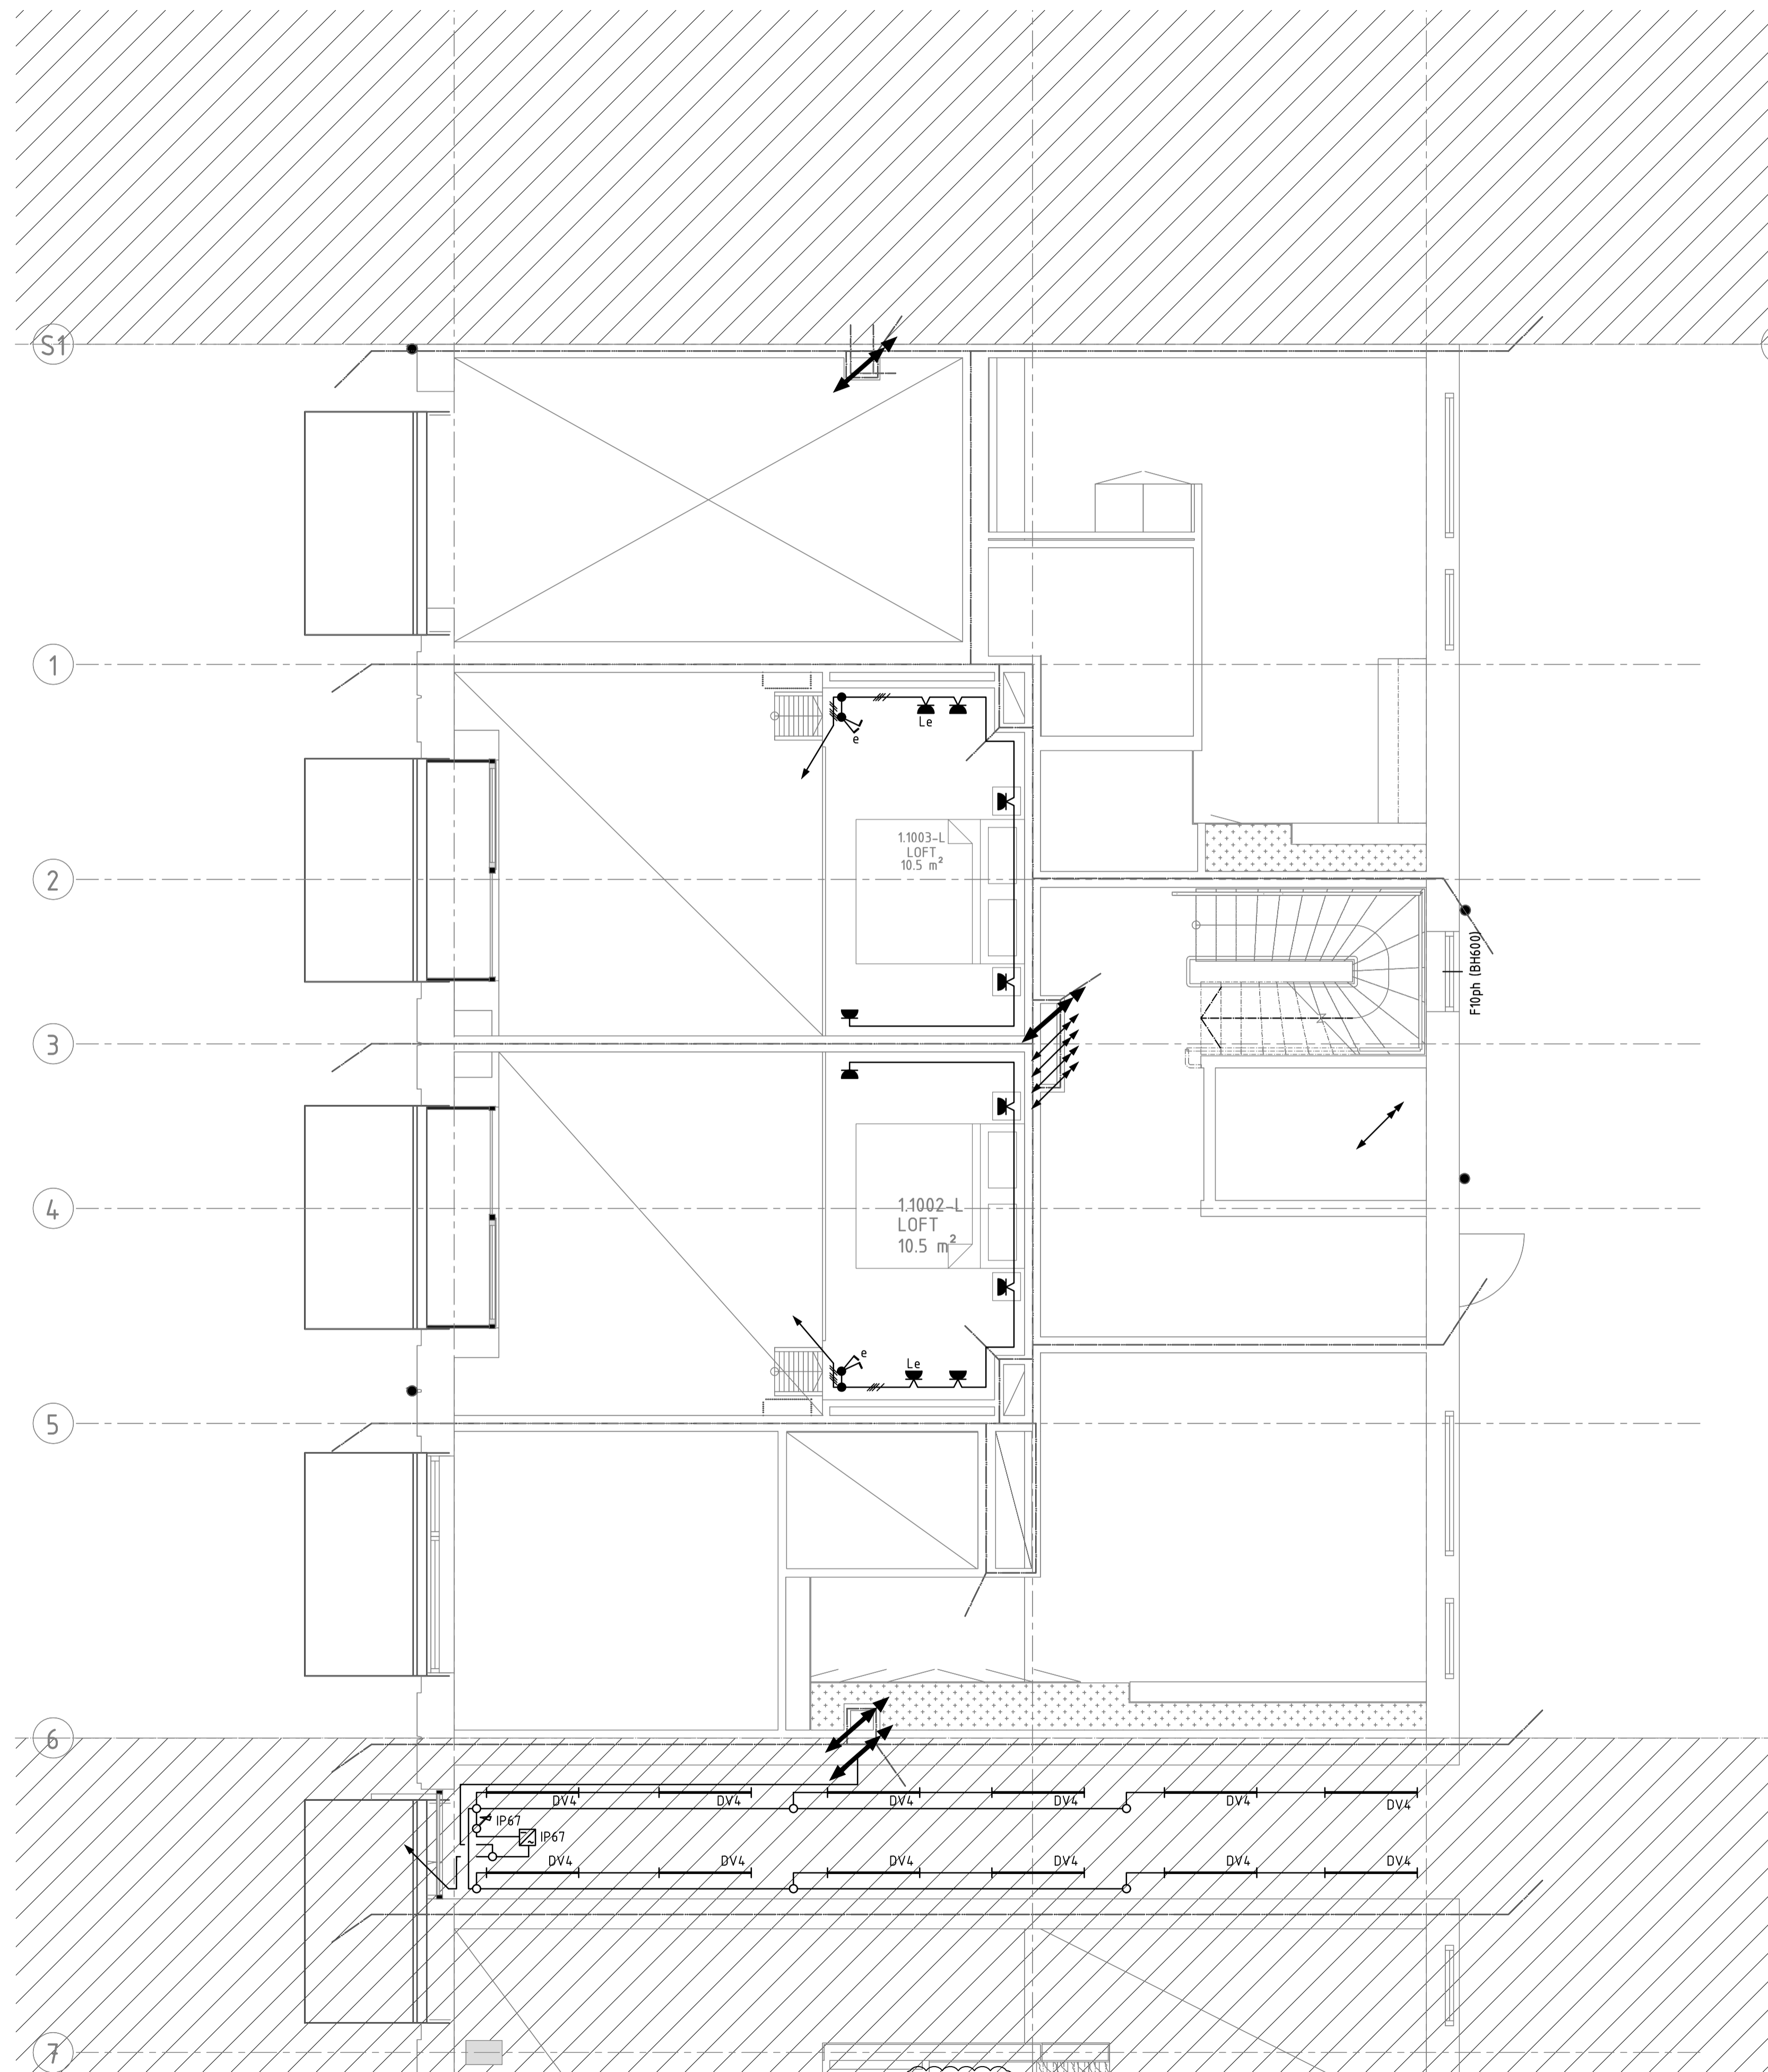

ALLMÄNNA ANVISNINGAR

SYMBOLER ENLIGT IEC
 INFÄLLD INSTALLATION MARKERAS MED FYLLED SYMBOL
 UTANPÅLIGGANDE INSTALLATION MARKERAS MED OFYLLED SYMBOL

DÄR EJ ANNAT ANGES GÄLLER:


HÖJD: MM ÖVER FÄRDIGT GOLV
 LEDNINGAR: EQL Q VID UTANPÅLIGGANDE FÖRLÄGGNING,
 FQ I VP-RÖR VID INFÄLLD FÖRLÄGGNING
 LEDARE: 3G1,5mm²
 VÄGGUTTAG: 2-VÄGS PETSKYDDADE 250 ÖG
 STRÖMSTÄLLARE: 1000 Ö.G.

FÖRKLARINGAR

- F FRYSS, 2200 Ö.G.
- K KYL, 2200 Ö.G.
- M MICRO, 1900 Ö.G.
- FL SPISFLÄKT, 2050 Ö.G.
- DM DISKMASKIN, 300 Ö.G.
- TT TORKTUMBLARE, 700 Ö.G.
- TM TVÄTTMASKIN, 700 Ö.G. (200 Ö.G 2-3 ROK)
- U UGN, 830 Ö.G.
- L LAMPUTTAG PÅ VÄGG, 150 MM UNDER FÄRDIGT INNETAK.
- SP SPISHÅLL PERILEXUTTAG, 830 Ö.G.
- X TAKDOSA I UNDERTAK.
- SPOTLIGHT.
- NSI NÄRVÄRDSSENSOR SERVODAN 41-206. MONTERAS I
 XPÄRATDOSA 1200 Ö.G. EFTERLYSTID STÄLLS IN PÅ 30 MIN
- T TEMPERATURGIVARE FÖR GOLVVÄRME.
- 2-POLIG BRYTARE DÖRRAUTOMATIK, 2200 Ö.G.
- 6A 16A UTTAG, 1000 Ö.G.
- 3N 16A 3-FAS 16A OCH 1-FAS 16A KOMBIUTTAG, 1000 Ö.G.
- STRÖMFÖRSÖRJNING RÖKLUCKOR
- IP67 VRID POTENTIOMETER IP67 BELYSNING PORTIK
- IP67 STRÖMFÖRSÖRJNING IP67 BELYSNING PORTIK
- BGF STYRUTRUSTNING FÖR BRANDGASFLÄKT
 (KONTAKTER OCH MOTORSKYDD MONTERAS I KAPSLING)
- C CENTRALUTRUSTNING FÖR STYRNING AV
 ÖPPNINGSBART VÄDRINGSFÖNSTER. MONTERAS
 HÖGT UPP PÅ VÄGG VID TAK FÖNSTER.
 LEVERERAS AV BYGGENTREPRENAD.
- V VINDGIVARE MONTERAS PÅ TAK MINIMUM 1M OVAN TAK.
 PLACERING SAMORDNAS MED LEVERANTÖR.
 LEVERERAS AV BYGGENTREPRENÖR.
- R REGNGIVARE MONTERAS PÅ TAK MINIMUM 1M OVAN TAK.
 PLACERING SAMORDNAS MED LEVERANTÖR.
 LEVERERAS AV BYGGENTREPRENÖR.
- T2 TERMOSTAT FÖR VÄDRINGSFÖNSTER. MONTERAS 1400 ÖG.
 LEVERERAS AV BYGGENTREPRENAD.
- 1 RÖRUTSLÄPP ARMATUR 1800 Ö.G.
- 2 UTTAG MED SKYDDSLÖCK, IP44, FÄRG SVART, 200 Ö.G.
- 3 UTTAG MED SKYDDSLÖCK, IP44, 1000 Ö.G.
- 4 ARMATUR PÅ VÄGG, DOSA MONTERAS 1800 ÖVER FÄRDIGT
 GOLV / TRAPPSTEG.

BET	ÄNDRINGEN AVSER	SIGN	DATUM

RELATIONSHANDLING

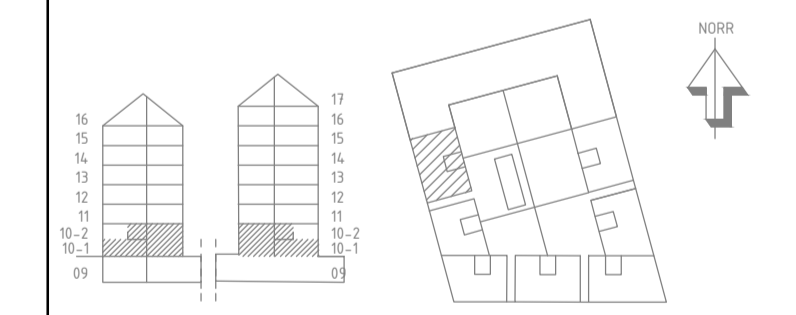

LUNDBY PARK KUBIK
 Rambergssåden 74:2, Göteborg

SKANSKA

A	BÖRNSTEN LYCKEFORS ARKITEKTER AB Hörsögatan 16, 41221 GÖTEBORG	TEL: 031-289662
K	INTEGRA ENGINEERING AB Östra Stenhamnen 10B, 41221 GÖTEBORG	TEL: 031-825300
KP	CONV AB Box 2274, 40211 GÖTEBORG	TEL: 031-825300
E	RELERS SVERIGE AB Folksamgatan 16, 41221 GÖTEBORG	TEL: 031-766300
V	VVSMEJÖ AB Sankt Augustinivägen 1, 41221 GÖTEBORG	TEL: 031-766302
W	VVSMEJÖ AB Sankt Augustinivägen 1, 41221 GÖTEBORG	TEL: 031-766302
M	MARK	TEL: -

UPPDRAG NR	RITAD/KONSTR AV	HANDLAGGARE
156193	MHO	D.MATTSSON
DATUM	ANSVARIG	
2020-03-27	DAN MATTSSON	

Nybyggnation bostäder
 HUS 1, DEL 1, PLAN 10-2

KRAFT & BELYSNING	
SKALA	NUMMER
A1=1:50 A3=1:100	E-630-1-1110-2
BET	-

