



**ALLMÄNNA ANVISNINGAR**

SYMBOLER ENLIGT IEC  
 INFÄLLD INSTALLATION MARKERAS MED FYLLED SYMBOL  
 UTANPÅLIGGANDE INSTALLATION MARKERAS MED OFYLLED SYMBOL

DÄR EJ ANNAT ANGES GÄLLER:


- HÖJD: MM ÖVER FÄRDIGT GOLV  
 LEDNINGAR: EQLG VID UTANPÅLIGGANDE FÖRLÄGGNING, FQ I VP-RÖR VID INFÄLLD FÖRLÄGGNING  
 LEDARE: 3G1,5mm<sup>2</sup>  
 VÄGGUTTAG: 2-VÄGS PETSKYDDADE 250 ÖG  
 STRÖMSTALLARE: 1000 Ö.G.

**FÖRKLARINGAR**

- F FRYS, 2200 Ö.G.
- K KYL, 2200 Ö.G.
- M MICRO, 1900 Ö.G.
- FL SPISFLÄKT, 2050 Ö.G.
- DM DISKMASKIN, 300 Ö.G.
- TT TORKTUMLARE, 700 Ö.G.
- TM TVÄTTMASKIN, 700 Ö.G. (200 Ö.G 2-3 ROK)
- U UGN, 830 Ö.G.
- L LAMPUTTAG PÅ VÄGG, 150 MM UNDER FÄRDIGT INNETAK.
- SP SPISHÅLL PERILEXUTTAG, 830 Ö.G.
- SP TAKDOSA I UNDERTAK.
- SPOTLIGHT.
- NSI NÄRVAROSENSOR SERVODAN 41-206. MONTERAS I APPARATDOSA 1200 Ö.G. EFTERLYSTID STÄLLS IN PÅ 30 MIN
- T TEMPERATURGIVARE FÖR GOLVVÄRME.
- 2-POLIG BRYTARE DÖRRAUTOMATIK, 2200 Ö.G.
- 16A 16A UTTAG, 1000 Ö.G.
- 3FAS 16A OCH 1-FAS 16A KOMBIUTTAG, 1000 Ö.G.
- STRÖMFÖRSÖRJNING RÖKLÖCKOR
- IP67 VID POTENTIOMETER IP67 BELYSNING PORTIK
- IP67 STRÖMFÖRSÖRJNING IP67 BELYSNING PORTIK
- BGF STYRUTRUSTNING FÖR BRANDGASFLÄKT (KONTAKTER OCH MOTORSKYDD MONTERAS I KAPSLING)
- C CENTRALUTRUSTNING FÖR STYRNING AV ÖPPNINGSBART VÄDRINGSFÖNSTER. MONTERAS HÖGT UPP PÅ VÄGG VID TAK FÖNSTER. LEVERERAS AV BYGGENTREPRENAD.
- V VINDGIVARE MONTERAS PÅ TAK MINIMUM 1M OVAN TAK. PLACERING SAMORDNAS MED LEVERANTÖR. LEVERERAS AV BYGGENTREPRENÖR.
- R REGNGIVARE MONTERAS PÅ TAK MINIMUM 1M OVAN TAK. PLACERING SAMORDNAS MED LEVERANTÖR. LEVERERAS AV BYGGENTREPRENÖR.
- T2 TERMOSTAT FÖR VÄDRINGSFÖNSTER. MONTERAS 1400 ÖG. LEVERERAS AV BYGGENTREPRENAD.
- 1 RÖRUTSLÄPP ARMATUR 1800 Ö.G.
- 2 UTTAG MED SKYDDSLÖCK, IP44, FÄRG SVART, 200 Ö.G.
- 3 UTTAG MED SKYDDSLÖCK, IP44, 1000 Ö.G.
- 4 ARMATUR PÅ VÄGG, DOSA MONTERAS 1800 ÖVER FÄRDIGT GOLV / TRAPPSTEG.

BET	ÄNDRINGEN AVSER	SIGN	DATUM

**RELATIONSHANDLING**

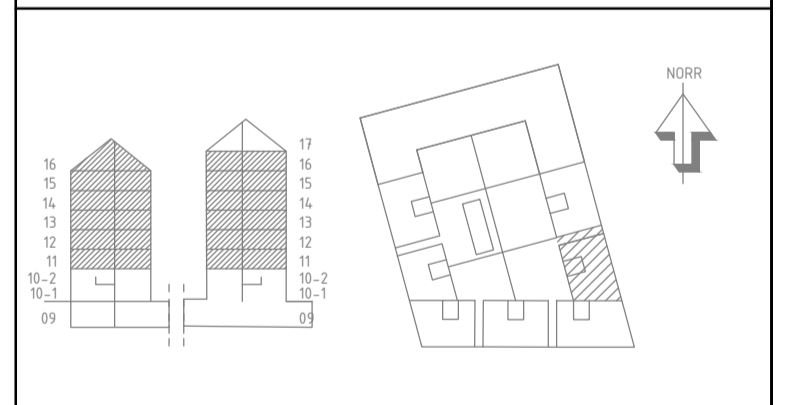

**LUNDBY PARK KUBIK**  
 Rambergssåden 74:2, Göteborg

**SKANSKA**

A	BORNSTEIN LYCKEFORS ARKITEKTER AB Hjortavägen 10, 413 45 GÖTEBORG	TEL: 031-289042
K	INTEGRA ENGINEERING AB Ostenströmgatan 10B, 412 22 GÖTEBORG	TEL: 031-823500
KP	CONV AB Box 1074, 402 11 GÖTEBORG	TEL: 031-826000
E	RELERS SVERIGE AB Fåhræusgatan 10, 412 22 GÖTEBORG	TEL: 031-786000
V	VVSMEJÖ AB BANGÅRSGATAN 5, 413 45 GÖTEBORG	TEL: 031-764382
W	VVSMEJÖ AB BANGÅRSGATAN 5, 413 45 GÖTEBORG	TEL: 031-764382
M	MARK	TEL: -

UPPROG NR	RITAD/REVISER AV	HANDLAGGARE
156193	MHO	D.MATTSSON
DATUM	ANSVARIG	
2020-03-27	DAN MATTSSON	

Bybyggnation bostäder  
 HUS 1, DEL 6, PLAN 11 - 16

KRAFT & BELYSNING	
SKALA	NUMMER
A1=1:50 A3=1:100	E-630-1-1611-16

