

### ALLMÄNNA ANVISNINGAR


SYMBOLER ENLIGT IEC  
 INFÄLLD INSTALLATION MARKERAS MED FYLLD SYMBOL  
 UTANPÅLIGGANDE INSTALLATION MARKERAS MED OFYLLD SYMBOL  
 DÄR EJ ANNAT ANGES GÄLLER:

HÖJD: MM ÖVER FÄRDIGT GOLV  
 LEDNINGAR: EQLQ VID UTANPÅLIGGANDE FÖRLÄGGNING, FQ I VP-RÖR VID INFÄLLD FÖRLÄGGNING  
 LEDARE: 3G1,5mm²  
 VÄGGUTTAG: 2-VÄGS PETSKYDDADE 250 ÖG STRÖMSTÄLLARE: 1000 Ö.G.

### FÖRKLARINGAR

- F FRYSS, 2200 Ö.G.
- K KYL, 2200 Ö.G.
- M MICRO, 1900 Ö.G.
- FL SPISFLÄKT, 2050 Ö.G.
- DM DISKMASKIN, 300 Ö.G.
- TT TORKTUMLARE, 700 Ö.G.
- TM TVÄTTMASKIN, 700 Ö.G. (200 Ö.G 2-3 ROK)
- U UGN, 830 Ö.G.
- L LAMPUTTAG PÅ VÄGG, 150 MM UNDER FÄRDIGT INNETAK.
- SP SPISHÄLL PERILEXUTTAG, 830 Ö.G.
- X TAKDOSA I UNDERTAK.
- X SPOTLIGHT.
- NSI NÄRVAROSENSOR SERVDONAN 41-206. MONTERAS I APPARATDOSA 1200 Ö.G. EFTERLYSTID STÄLLS IN PÅ 30 MIN
- T TEMPERATURGIVARE FÖR GOLVVÄRME.
- 2-POLIG BRYTARE DÖRRAUTOMATIK, 2200 Ö.G.
- 16A 16A UTTAG, 1000 Ö.G.
- 3M 3-FAS 16A OCH 1-FAS 16A KOMBIUTTAG, 1000 Ö.G.
- STRÖMFÖRSÖRJNING RÖKLUCKOR
- IP67 VRID POTENTIOMETER IP67 BELYSNING PORTIK
- IP67 STRÖMFÖRSÖRJNING IP67 BELYSNING PORTIK
- BGF STYRUTRUSTNING FÖR BRANDGASFLÄKT (KONTAKTER OCH MOTORSKYDD MONTERAS I KAPSLING)
- C CENTRALUTRUSTNING FÖR STYRNING AV ÖPPNINGSBART VÄDRINGSFÖNSTER. MONTERAS HÖGT UPP PÅ VÄGG VID TAK FÖNSTER. LEVERERAS AV BYGGENTREPRENAD.
- V VINDGIVARE MONTERAS PÅ TAK MINIMUM 1M OVAN TAK. PLACERING SAMORDNAS MED LEVERANTÖR. LEVERERAS AV BYGGENTREPRENAD.
- R REGNGIVARE MONTERAS PÅ TAK MINIMUM 1M OVAN TAK. PLACERING SAMORDNAS MED LEVERANTÖR. LEVERERAS AV BYGGENTREPRENAD.
- T TERMOSTAT FÖR VÄDRINGSFÖNSTER. MONTERAS 1400 Ö.G. LEVERERAS AV BYGGENTREPRENAD.
- 1 RÖRUTSLÄPP ARMATUR 1800 Ö.G.
- 2 UTTAG MED SKYDDSLÖCK, IP44, FÄRG SVART, 200 Ö.G.

- 3 UTTAG MED SKYDDSLÖCK, IP44 1000 Ö.G.
- 4 ARMATUR PÅ VÄGG, DOSA MONTERAS 1800 ÖVER FÄRDIGT GOLV / TRAPPESTEG.
- 5 RÖRUTSLÄPP ARMATUR UNDER ÖVERSKÅP 1400 Ö.G.
- 6 2-VÄGS UTTAG I HÖRNBOX MONTERAS DIKT UK ÖVERSKÅP. RÖRUTSLÄPP 1390 Ö.G.
- 7 ANSLUTNING AV HÄNDUKSTORK, RÖRUTSLÄPP 800 Ö.G.
- 8 RÖRUTSLÄPP SKÅPBELYSNING OCH UTTAG 1910 Ö.G.
- 9 2-VÄGS UTTAG MED TIMER I HÖRNBOX MONTERAS DIKT UK ÖVERSKÅP. RÖRUTSLÄPP 1390 Ö.G.
- 10 UTTAG INBYGGNADSGU, 1350 Ö.G.
- 11 ANSLUTNING TILL BOKNINGSPANEL 1100 Ö.G.
- 12 1-VÄGS UTTAG IP44, 1400 Ö.G.
- 13 GOLVVÄRME GIVARE
- 14 GOLVVÄRME SLINGA
- 15 TRYCKKNAPPSENHET FÖR STYRNING AV VÄDRINGSFÖNSTER LEVERERAS AV BYGGENTREPRENAD.
- 16 KABELTYP EQQRB 4x1,0
- 17 ANSLUTNING TILL MOTORDRIVNA FÖNSTER. KABELTYP 3G1,5.

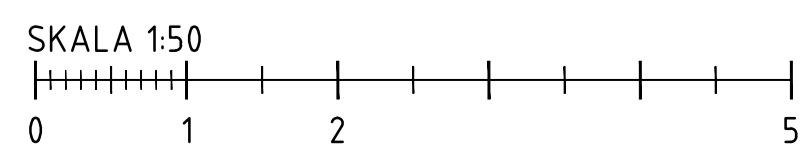

| BET  | ÄNDRINGEN AVSER                   | SIGN                     | DATUM                     |
|--|-----------------------------------|--------------------------|---------------------------|
| <b>RELATIONSHANDLING</b>                                 |                                   |                          |                           |
|  |                                   |                          |                           |
| <b>LUNDBY PARK KUBIK</b><br>Rambergssåden 74:2, Göteborg |                                   |                          |                           |
| <b>SKANSKA</b>   |                                   |                          |                           |
| A  | BÖRNSTEIN LYCKEFORS ARKITEKTER AB |                          | TEL: 031-289642           |
| K  | INTEGRA ENGINEERING AB            |                          | TEL: 031-803000           |
| CP   | CONI AB                           |                          | TEL: 031-803000           |
| E  | REJERS SVERIGE AB                 |                          | TEL: 0771-780000          |
| V  | VVSMEJÖ AB                        |                          | TEL: 031-764382           |
| W  | VVSMEJÖ AB                        |                          | TEL: 031-764382           |
| M  | MARK                              |                          | TEL: -                    |
| UPPDRAG NR<br>156193                                     |                                   | RITAD/INSTR AV<br>MHQ    | HANDLAGGARE<br>D.MATTSSON |
| DATUM<br>2020-03-27                                      |                                   | ANSVARIG<br>DAN MATTSSON |                           |
| Nybyggnation bostäder<br>HUS 1, DEL 1, PLAN 09           |                                   |                          |                           |
| KRAFT & BELYSNING  |                                   |                          |                           |
| SKALA<br>A1=1:50<br>A3=1:100                             | NUMMER<br>E-630-1-1109            | BET<br>-                 |                           |