

### ALLMÄNNA ANVISNINGAR

SYMBOLER ENLIGT IEC  
 INFÄLLD INSTALLATION MARKERAS MED FYLLD SYMBOL  
 UTANPÅLIGGANDE INSTALLATION MARKERAS MED OFYLLD SYMBOL

DÄR EJ ANNAT ANGES GÄLLER:


HÖJD: MM ÖVER FÄRDIGT GOLV  
 LEDNINGAR: EQL Q VID UTANPÅLIGGANDE FÖRLÄGGNING,  
 FQ I VP-RÖR VID INFÄLLD FÖRLÄGGNING  
 LEDARE: 3G1,5mm<sup>2</sup>  
 VÄGGUTTAG: 2-VÄGS PETSKYDDADE 250 ÖG  
 STRÖMSTÄLLARE: 1000 Ö.G.

### FÖRKLARINGAR

- F FRYSS, 2200 Ö.G.
- K KYL, 2200 Ö.G.
- M MICRO, 1900 Ö.G.
- FL SPISFLÄKT, 2050 Ö.G.
- DM DISKMASKIN, 300 Ö.G.
- TT TORKTUMLARE, 700 Ö.G.
- TM TVÄTTMASKIN, 700 Ö.G. (200 Ö.G 2-3 ROK)
- U UGN, 830 Ö.G.
- L LAMPUTTAG PÅ VÄGG, 150 MM ÖVER FÄRDIGT INNETAK.
- SP SPISHÅLL PERILEXUTTAG, 830 Ö.G.
- X TAKDOSA I UNDERTAK.  
 X SPOTLIGHT.
- NSI NÄRVAROSENSOR SERVODAN 41-206. MONTERAS I APPARATDOSA 1200 Ö.G. EFTERLYSTID STÄLLS IN PÅ 30 MIN
- T TEMPERATURGIVARE FÖR GOLVVÄRME.
- 2-POLIG BRYTARE DÖRRAUTOMATIK, 2200 Ö.G.
- 16A 16A UTTAG, 1000 Ö.G.
- 3N 3-FAS 16A OCH 1-FAS 16A KOMBIUTTAG, 1000 Ö.G.
- STRÖMFÖRSÖRJNING RÖKLUCKOR
- IP67 VID POTENTIOMETER IP67 BELYSNING PORTIK
- IP67 STRÖMFÖRSÖRJNING IP67 BELYSNING PORTIK
- BGF STYRUTRUSTNING FÖR BRANDGASFLÄKT (KONTAKTER OCH MOTORSKYDD MONTERAS I KAPSLING)
- C CENTRALUTRUSTNING FÖR STYRNING AV ÖPPNINGSBART VÄDRINGSFÖNSTER. MONTERAS HÖGT UPP PÅ VÄGG VID TAK FÖNSTER. LEVERERAS AV BYGGENTREPRENÖR.
- V VINDGIVARE MONTERAS PÅ TAK MINIMUM 1M ÖVAN TAK. PLACERING SAMORDNAS MED LEVERANTÖR. LEVERERAS AV BYGGENTREPRENÖR.
- R REGNGIVARE MONTERAS PÅ TAK MINIMUM 1M ÖVAN TAK. PLACERING SAMORDNAS MED LEVERANTÖR. LEVERERAS AV BYGGENTREPRENÖR.
- T2 TERMOSTAT FÖR VÄDRINGSFÖNSTER. MONTERAS 1400 ÖG. LEVERERAS AV BYGGENTREPRENÖR.
- 1 RÖRUTSLÄPP ARMATUR 1800 Ö.G.
- 2 UTTAG MED SKYDDSLÖCK, IP44, FÄRG SVART, 200 Ö.G.
- 3 UTTAG MED SKYDDSLÖCK, IP44, 1000 Ö.G.
- 4 ARMATUR PÅ VÄGG, DOSA MONTERAS 1800 ÖVER FÄRDIGT GOLV / TRAPPSTEG.

BET	ÄNDRINGEN AVSER	SIGN	DATUM

### RELATIONSHANDLING

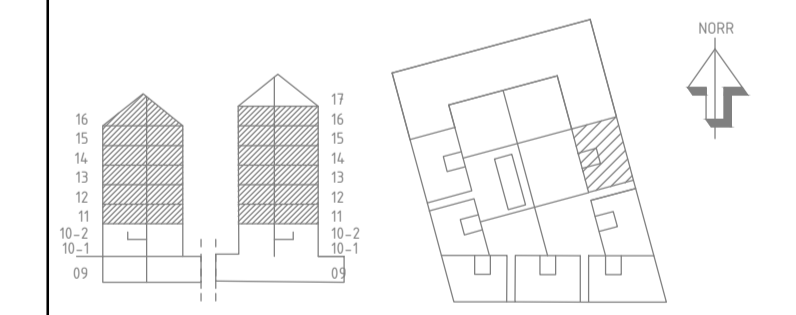

LUNDBY PARK KUBIK  
 Rambergssåden 74:2, Göteborg

**SKANSKA**

A	BÖRNSTEN LYCKEFORS ARKITEKTER AB Högåkersvägen 16, 41711 GÖTEBORG	TEL: 031-289842
K	INTEGRA ENGINEERING AB Östra Högåkersvägen 10B, 41711 GÖTEBORG	TEL: 031-902900
KP	CONV AB Box 1074, 40211 GÖTEBORG	TEL: 031-850800
E	REJERS SVERIGE AB Fågelbergsvägen 1, 41711 GÖTEBORG	TEL: 031-766000
V	VVSHELD AB BANGÅRDSGÅRDEN 1, 41351 GÖTEBORG	TEL: 031-766382
W	VVSHELD AB BANGÅRDSGÅRDEN 1, 41351 GÖTEBORG	TEL: 031-766382
M	MARK	TEL: -

UPPDRAG NR 156193	RITAD/RIKONSTR AV MHO	HANDLAGGARE D.MATTSSON
DATUM 2020-03-27	ANSVARIG DAN MATTSSON	

Bybyggnation bostäder  
 HUS 1, DEL 7, PLAN 11 - 16

KRAFT & BELYSNING	
SKALA A1=1:50 A3=1:100	NUMMER E-630-1-1711-16

