

ALLMÄNNA ANVISNINGAR

SYMBOLER ENLIGT IEC
 INFÄLLD INSTALLATION MARKERAS MED FYLLD SYMBOL
 UTANPÅLIGGANDE INSTALLATION MARKERAS MED OFYLLD SYMBOL

DÄR EJ ANNAT ANGES GÄLLER:


HÖJD: MM ÖVER FÄRDIGT GOLV
 LEDNINGAR: EQLO VID UTANPÅLIGGANDE FÖRLÄGGNING,
 FQ I VP-RÖR VID INFÄLLD FÖRLÄGGNING

LEDARE 3G1,5mm²
 VÄGGUTTAG: 2-VÄGS PETSKYDDADE 250 ÖG
 STRÖMSTÄLLARE: 1000 ÖG.

FÖRKLARINGAR

- F FRY, 2200 ÖG.
- K KYL, 2200 ÖG.
- M MICRO, 1900 ÖG.
- FL SPISFLÄKT, 2050 ÖG.
- DM DISKMASKIN, 300 ÖG.
- TT TORKTUMBLARE, 700 ÖG.
- TM TVÄTTMASKIN, 700 ÖG. (200 ÖG 2-3 ROK)
- U UGN, 830 ÖG.
- L LAMPUTTAG PÅ VÄGG, 150 MM UNDER FÄRDIGT INNETAK.
- SP SPISHÅLL PERILEXUTTAG, 830 ÖG.
- X TAKDOSA I UNDERTAK.
- ⊗ SPOTLIGHT.
- NSI NÄRVÄRSENSÖR SERVODAN 41-206. MONTERAS I APPARATDOSA 1200 ÖG. EFTERLYSTID STÄLLS IN PÅ 30 MIN
- T TEMPERATURGIVARE FÖR GOLVVÄRME.
- 2-POLIG BRYTARE DÖRRAUTOMATIK, 2200 ÖG.
- 16A 16A UTTAG, 1000 ÖG.
- 3-FAS 16A OCH 1-FAS 16A KOMBIUTTAG, 1000 ÖG.
- STRÖMFÖRSÖRJNING RÖKLUCKOR
- VRID POTENTIOMETER IP67 BELYSNING PORTIK
- STRÖMFÖRSÖRJNING IP67 BELYSNING PORTIK
- BGF STYRUTRUSTNING FÖR BRANDGASFLÄKT (KONTAKTER OCH MOTORSKYDD MONTERAS I KAPSLING)
- C CENTRALUTRUSTNING FÖR STYRNING AV ÖPPNINGSBART VÄDRINGSFÖNSTER. MONTERAS HÖGT UPP PÅ VÄGG VID TAK FÖNSTER. LEVERERAS AV BYGGENTREPRENAD.
- V VINDGIVARE MONTERAS PÅ TAK MINIMUM 1M OVAN TAK. PLACERING SAMORDNAS MED LEVERANTÖR. LEVERERAS AV BYGGENTREPRENÖR.
- R REGNGIVARE MONTERAS PÅ TAK MINIMUM 1M OVAN TAK. PLACERING SAMORDNAS MED LEVERANTÖR. LEVERERAS AV BYGGENTREPRENÖR.
- TR TERMOSTAT FÖR VÄDRINGSFÖNSTER. MONTERAS 1400 ÖG. LEVERERAS AV BYGGENTREPRENAD.
- 1 RÖRUTSLÄPP ARMATUR 1800 ÖG.
- 2 UTTAG MED SKYDDSLÖCK, IP44, FÄRG SVART, 200 ÖG.
- 3 UTTAG MED SKYDDSLÖCK, IP44 1000 ÖG.
- 4 ARMATUR PÅ VÄGG. DOSA MONTERAS 1800 ÖVER FÄRDIGT GOLV / TRAPPSTEG.
- 5 RÖRUTSLÄPP ARMATUR UNDER ÖVERSKÅP 1400 ÖG.

RELATIONSHANDLING

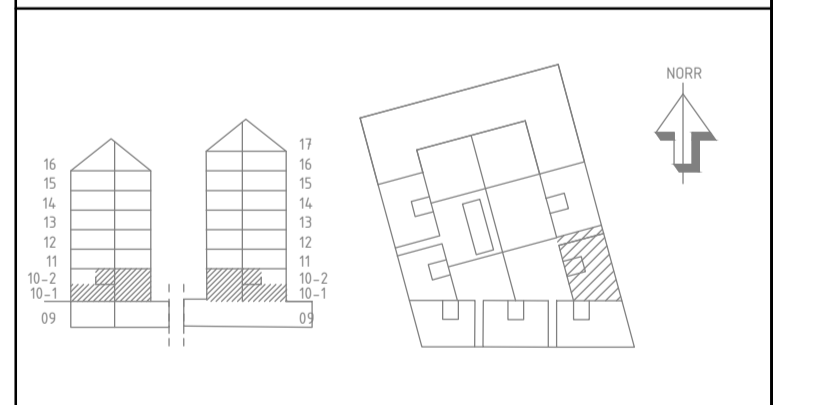

LUNDBY PARK KUBIK
 Rambergssåden 74:2, Göteborg





A	BÖRNSTEN LYCKEFORS ARKITEKTER AB	TEL: 031-289662
K	INTEGRA ENGINEERING AB	TEL: 031-802900
KP	CONV AB	TEL: 031-802900
E	RELERS SVERIGE AB	TEL: 031-766000
V	VVSMEJÖ AB	TEL: 031-766382
W	VVSMEJÖ AB	TEL: 031-766382
M	MARK	TEL: -

UPPDRAG NR	RITAD/PROJSTR AV	HANDLÄGGARE
156193	MHO	D.MATTSSON
DATUM	ANSVARIG	
2020-03-27	DAN MATTSSON	

Byggnation bostäder
 HUS 1, DEL 6, PLAN 10-1

KRAFT & BELYSNING	
SKALA	NUMMER
A1=1:50 A3=1:100	E-630-1-1610-1

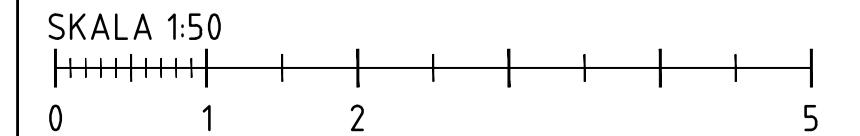

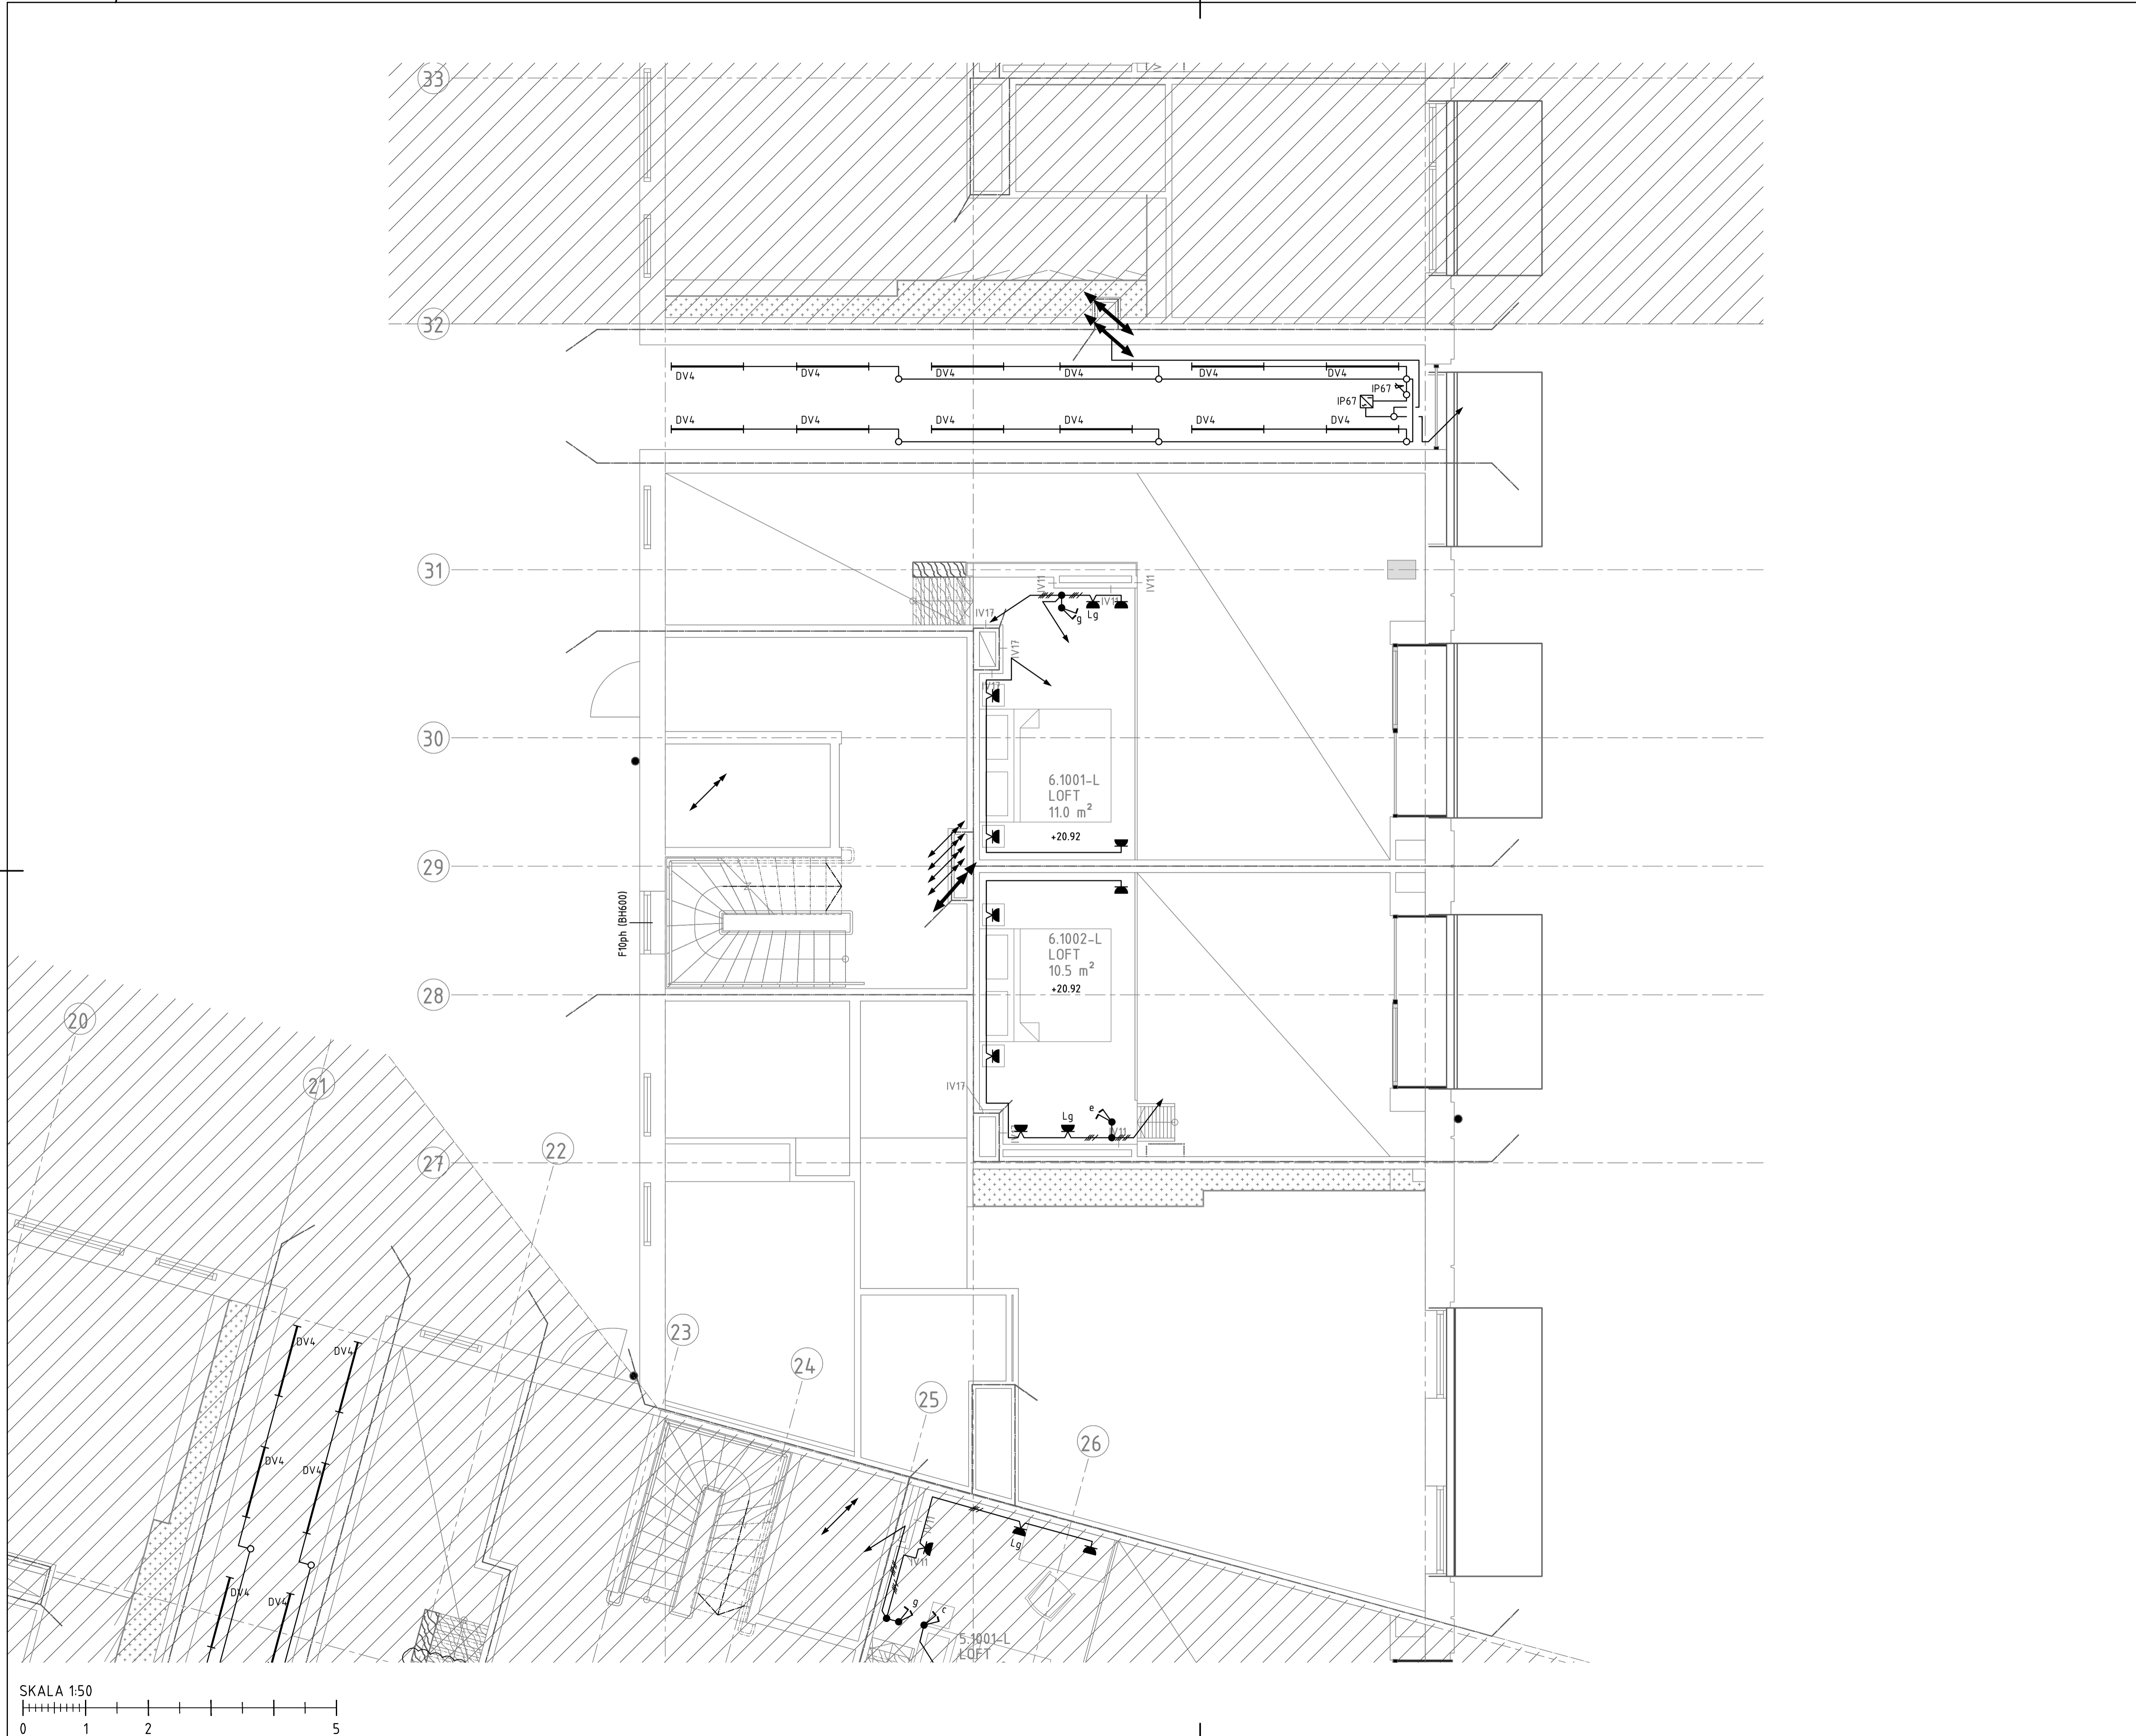

ALLMÄNNA ANVISNINGAR

SYMBOLER ENLIGT IEC
 INFÄLLD INSTALLATION MARKERAS MED FYLLED SYMBOL
 UTANPÅLIGGANDE INSTALLATION MARKERAS MED OFYLLED SYMBOL


DÄR EJ ANNAT ANGES GÄLLER:
 HÖJD: MM ÖVER FÄRDIGT GOLV
 LEDNINGAR: EQLG VID UTANPÅLIGGANDE FÖRLÄGGNING,
 FQ I VP-RÖR VID INFÄLLD FÖRLÄGGNING
 LEDARE: 3G1,5mm²
 VÄGGUTTAG: 2-VÄGS PETSKYDDADE 250 ÖG
 STRÖMSTÄLLARE: 1000 Ö.G.

FÖRKLARINGAR


- F FRYSS, 2200 Ö.G.
- K KYL, 2200 Ö.G.
- M MICRO, 1900 Ö.G.
- FL SPISFLÄKT, 2050 Ö.G.
- DM DISKMASKIN, 300 Ö.G.
- TT TORKTUMBLARE, 700 Ö.G.
- TM TVÄTTMASKIN, 700 Ö.G. (200 Ö.G 2-3 ROK)
- U UGN, 830 Ö.G.
- L LAMPUTTAG PÅ VÄGG, 150 MM ÖVER FÄRDIGT INNETAK.
- SP SPISHÅLL PERILEXUTTAG, 830 Ö.G.
- X TAKDOSA I UNDERTAK.
- SPOTLIGHT.
- NSI NÄRVAROSENSÖR SERVODAN 41-206. MONTERAS I APPARATDOSA 1200 Ö.G EFTERLYSTID STÄLLS IN PÅ 30 MIN
- T TEMPERATURGIVARE FÖR GOLVVÄRME.
- 2-POLIG BRYTARE DÖRRAUTOMATIK, 2200 Ö.G.
- 16A 16A UTTAG, 1000 Ö.G.
- 3FAS 3-FAS 16A OCH 1-FAS 16A KOMBIUTTAG, 1000 Ö.G.
- STRÖMFÖRSÖRJNING RÖKLUCKOR
- IP67 VRID POTENTIOMETER IP67 BELYSNING PORTIK
- IP67 STRÖMFÖRSÖRJNING IP67 BELYSNING PORTIK
- BGF STYRUTRUSTNING FÖR BRANDGASFLÄKT (KONTAKTER OCH MOTORSKYDD MONTERAS I KAPSLING)
- C CENTRALUTRUSTNING FÖR STYRNING AV ÖPPNINGSBART VÄDRINGSFÖNSTER. MONTERAS HÖGT UPP PÅ VÄGG VID TAK FÖNSTER. LEVERERAS AV BYGGENTREPRENAD.
- V VINDGIVARE MONTERAS PÅ TAK MINIMUM 1M OVAN TAK. PLACERING SAMORDNAS MED LEVERANTÖR. LEVERERAS AV BYGGENTREPRENÖR.
- R REGNGIVARE MONTERAS PÅ TAK MINIMUM 1M OVAN TAK. PLACERING SAMORDNAS MED LEVERANTÖR. LEVERERAS AV BYGGENTREPRENÖR.
- T2 TERMOSTAT FÖR VÄDRINGSFÖNSTER. MONTERAS 1400 ÖG. LEVERERAS AV BYGGENTREPRENAD.
- 1 RÖRUTSLÄPP ARMATUR 1800 Ö.G.
- 2 UTTAG MED SKYDDSLÖCK, IP44, FÄRG SVART, 200 Ö.G.
- 3 UTTAG MED SKYDDSLÖCK, IP44, 1000 Ö.G.
- 4 ARMATUR PÅ VÄGG, DOSA MONTERAS 1800 ÖVER FÄRDIGT GOLV / TRAPPSTEG.

BET	ÄNDRINGEN AVSER	SIGN	DATUM

RELATIONSHANDLING

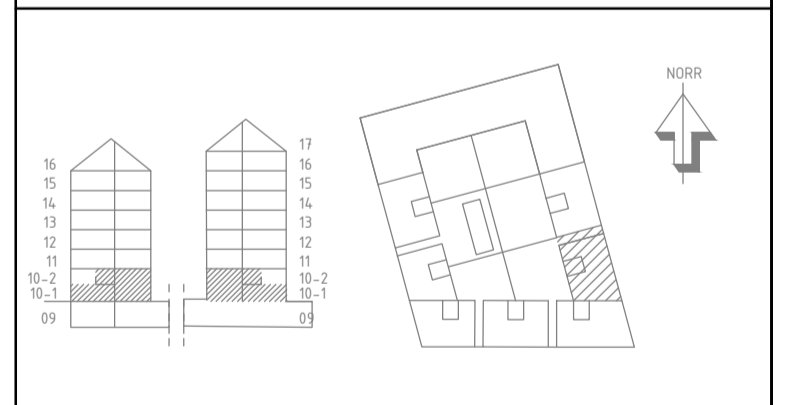

LUNDBY PARK KUBIK
 Rambergssåden 74:2, Göteborg

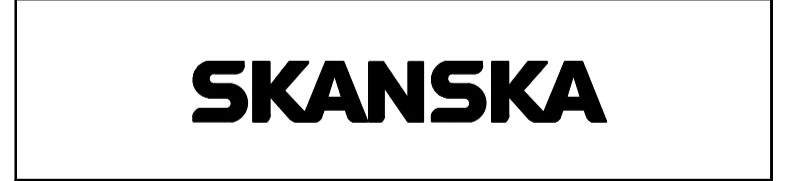

M	MARK	TEL: -

UPPDRAG NR 156193	RITAD/REVISOR AV MHQ	HANDLAGGARE D.MATTSSON
DATUM 2020-03-27	ANSVÄRIG DAN MATTSSON	

Nybyggnation bostäder
 HUS 1, DEL 6, PLAN 10-2

SKALA	NUMMER	BET
A1=1:50 A3=1:100	E-630-1-1610-2	-

