



HUS-4 MILJÖHUS  
SOPRUM  
50.5 m<sup>2</sup>

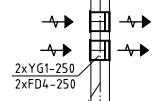


YG2-2000x600  
GALLER OCH KANAL BYGGS IN I SITTBÄNK  
ENL. MARKENTREPRENÖR.  
HÖJD: U.K. GALLER 300 mm

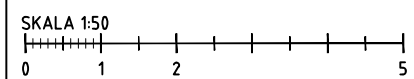

BET ÄNDRINGEN AVSER SIGN DATUM

RELATIONSHANDLING

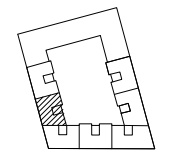

LUNDBY PARK KUBIK  
Rambergsstaden 74:2, Göteborg

**SKANSKA**

A	BORNSTEN LYCKEFORS ARKITEKTER AB Högskolegatan 10, 413 45 Göteborg	TEL: 031-288662
K	INTEGRA ENGINEERING AB Svanströmgatan 10B, 413 45 Göteborg	TEL: 031-802581
KP	COMI AB Box 9119, 402 18 Göteborg	TEL: 031-430100
E	RELLERS SVENIGE AB Folkungsgatan 1, 412 12 Göteborg	TEL: 031-780000
V	VVS MILJÖ AB Barnhusgränd 1, 413 45 Göteborg	TEL: 031-794382
W	VVS MILJÖ AB Barnhusgränd 1, 413 45 Göteborg	TEL: 031-794382
M	MARK	TEL: -


LUPPDRAG NR 217054	RITAD/KONSTR AV AAN	HANDELAGGARE MEK
DATUM 2020-02-24	ANSVARIG MARTIN EK	
Nybyggnation bostäder LUFTBEHANDLINGSSYSTEM PLAN 10-1 DEL 12		
SKALA A1=150 A3=1:100	NUMMER V-57-1-1210-1	BET

FÖRKLARINGAR

SE RITNING V-57-5-0001

TH1-1000  
TG1-11  
LÄNGD: 1500 mm

TH1-300  
TG1-4  
LÄNGD: 1000 mm

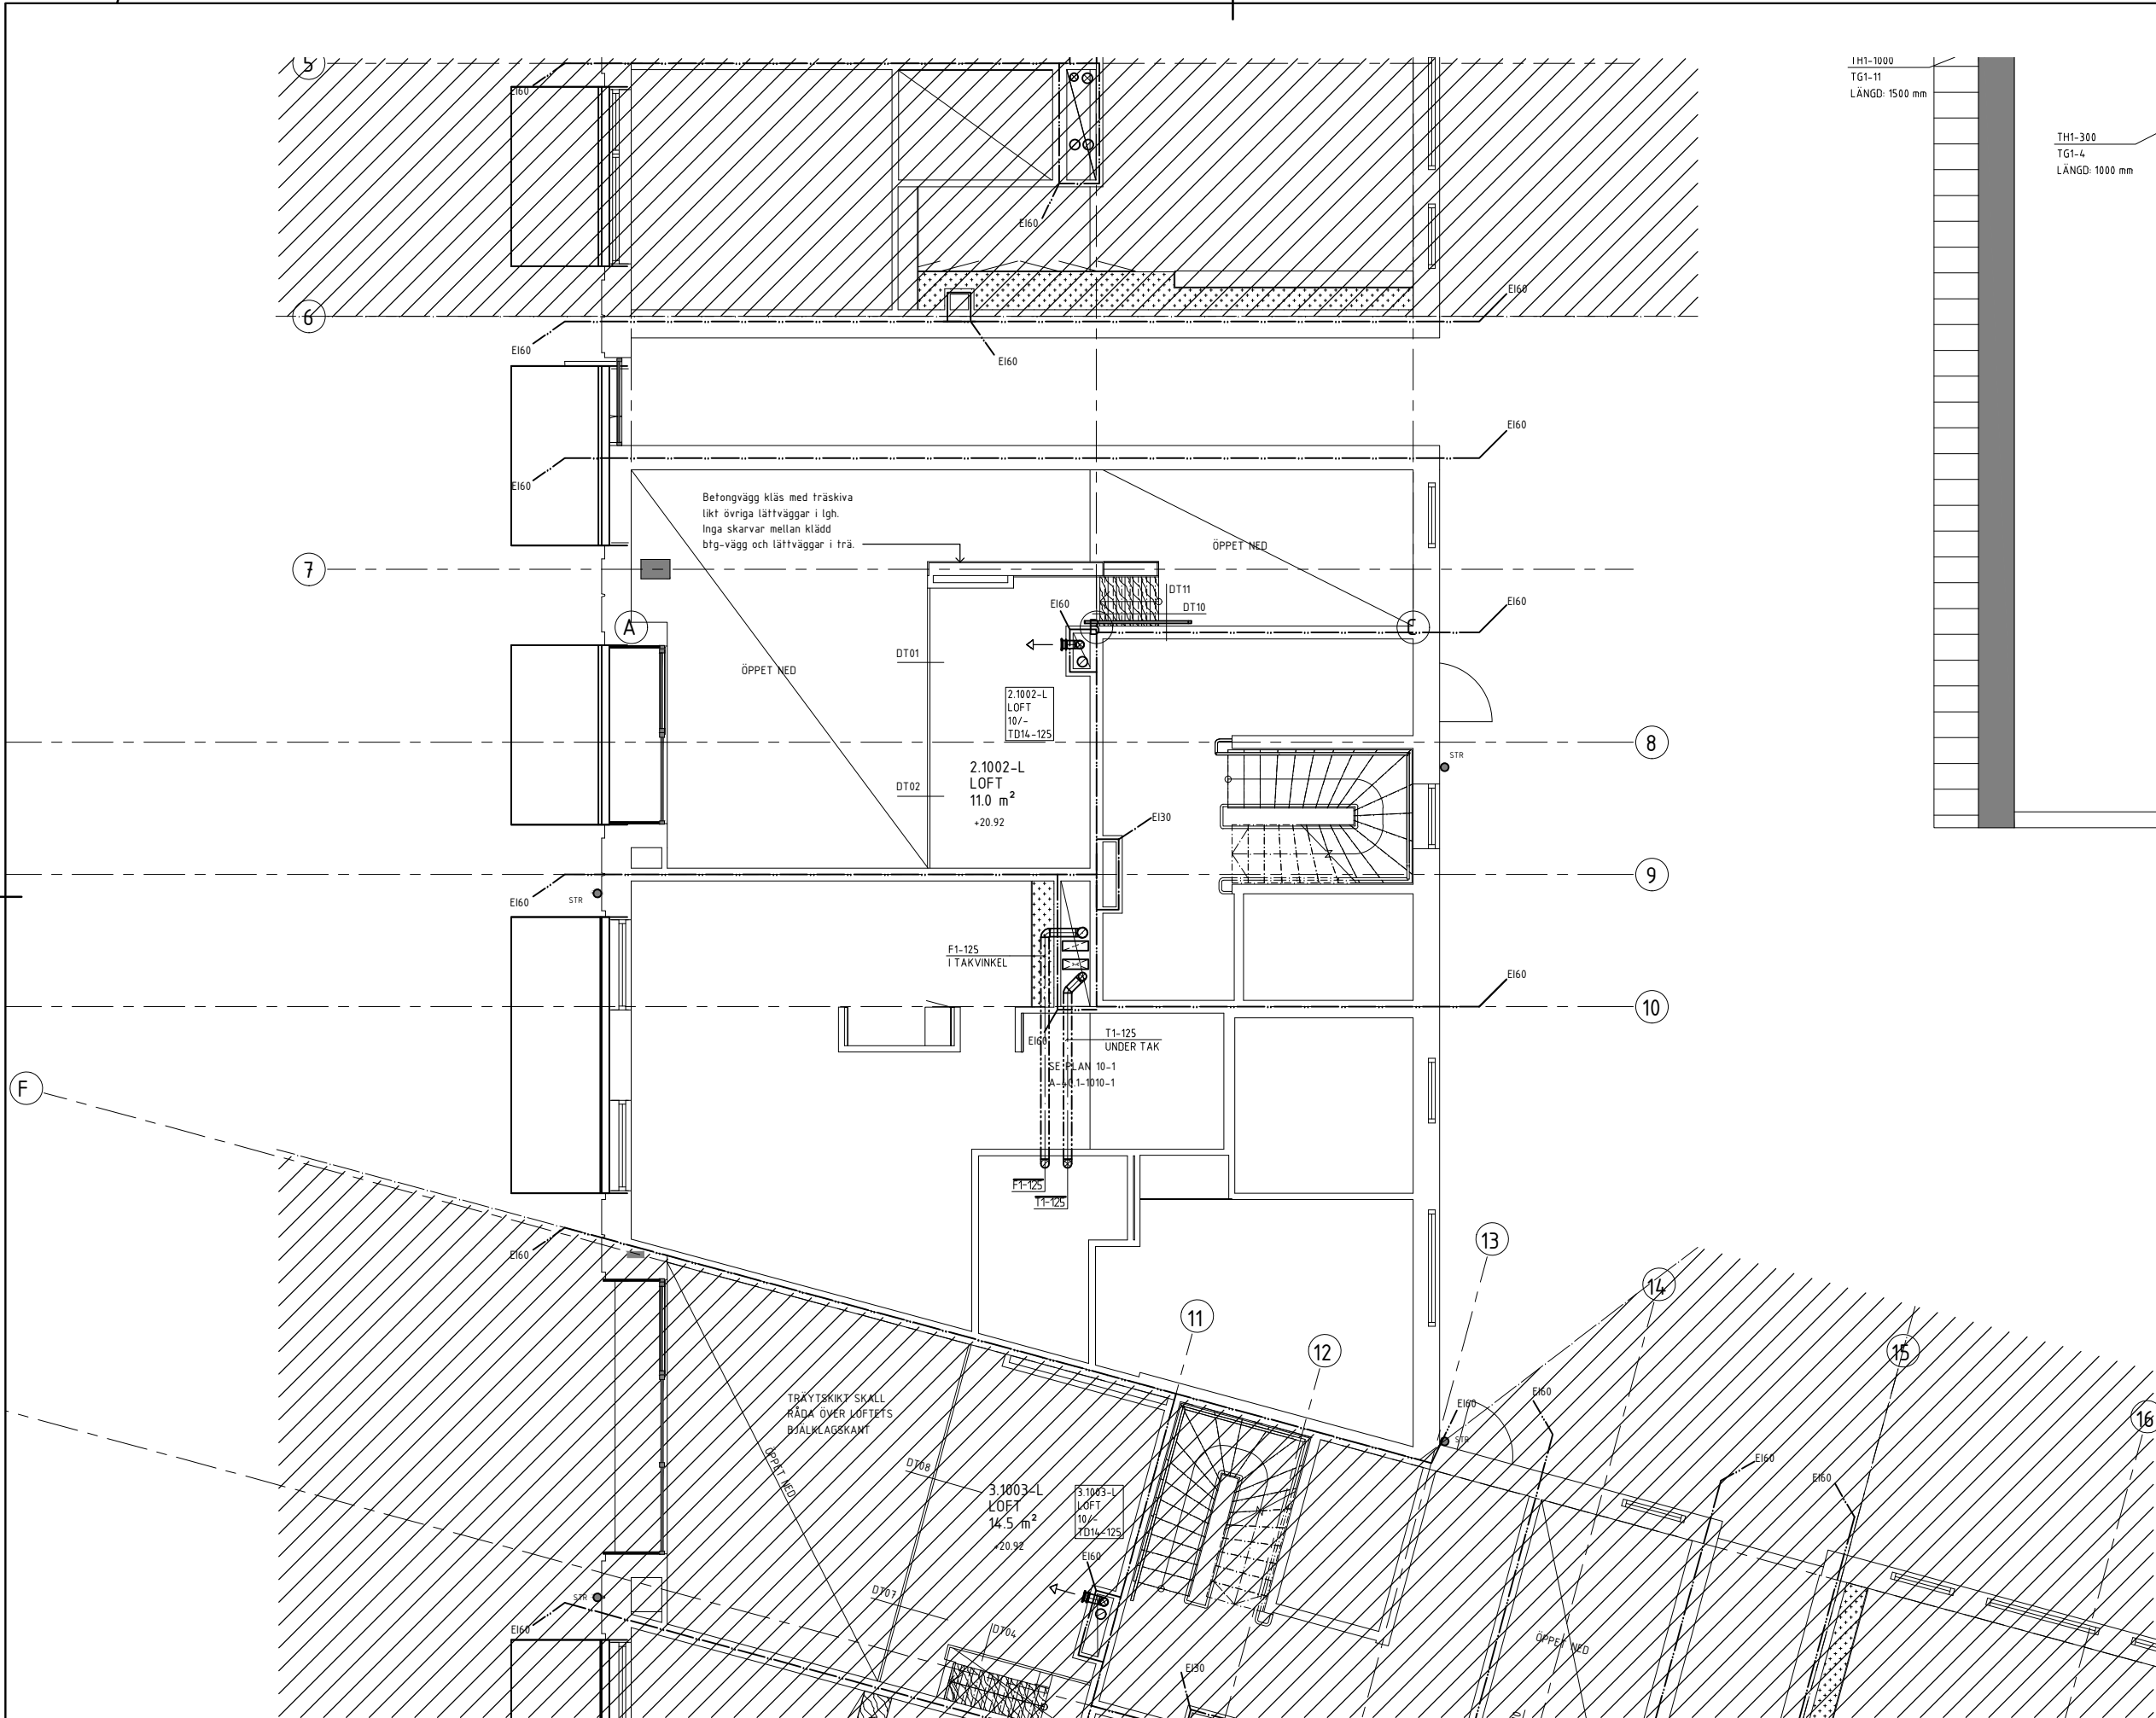

BET	ÄNDRINGEN AVSER	SIGN	DATUM
<b>RELATIONSHANDLING</b>			
<b>LUNDBY PARK KUBIK</b> Rambergsstaden 74:2, Göteborg			
<b>SKANSKA</b>			
A	BORNSTEN LYCKEFORS ARKITEKTER AB		18.09.2020
K	INTEGRA ENGINEERING AB		18.09.2020
KP	COMI AB		18.09.2020
E	RELLERS SVENGE AB		18.09.2020
V	VYSHEL JO AB		18.09.2020
W	VYSHEL JO AB		18.09.2020
M	MARK		18.09.2020
UPPDRAG NR 217054		RITAD/KONSTR AV AAN	HANDELAGGARE MEK
DATUM 2020-02-24		ANSVARIG MARTIN EK	
Nybyggnation bostäder LUFTBEHANDLINGSSYSTEM PLAN 10-2 DEL 12			
SKALA A1: 1:50 A3: 1:100	NUMMER V-57-1-1210-2	BET	