
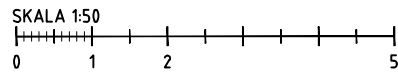


ÖVERLAPPLING FASAD  
SAMORDNAS MED GRANNFASTIGHET

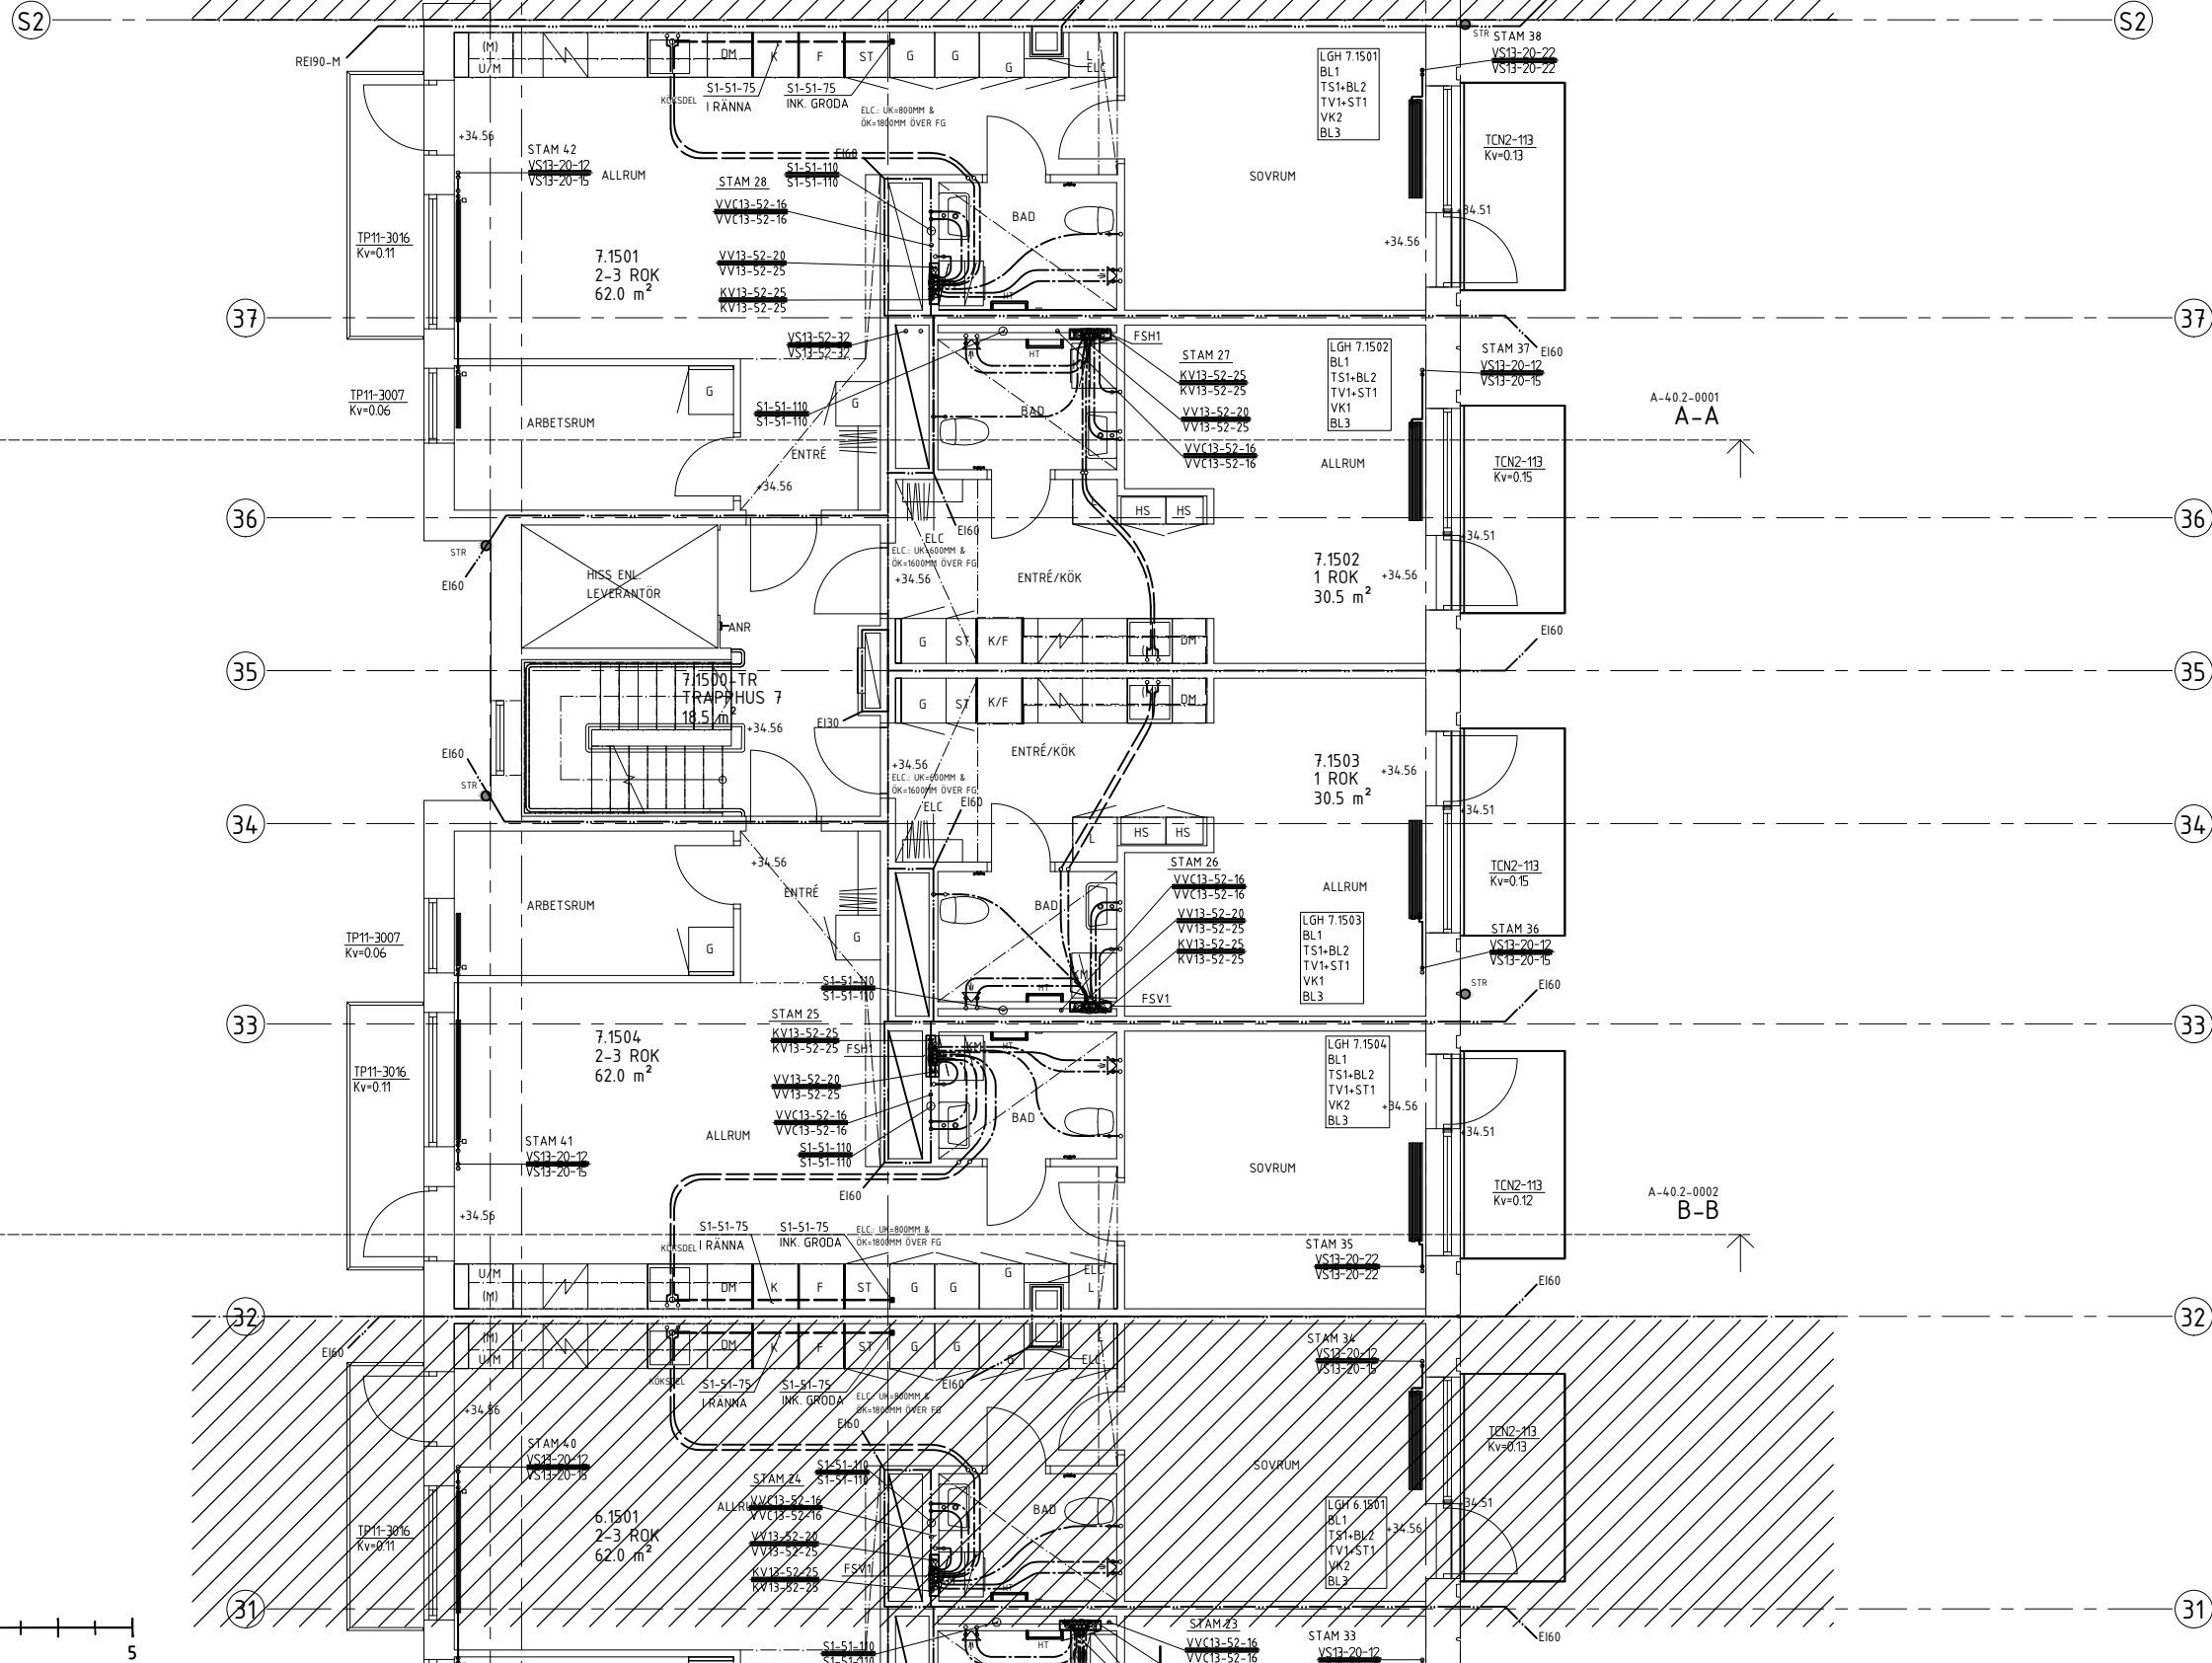

BET	ÄNDRING AVSEER	SIGN	DATUM
<b>RELATIONSHANDLING</b>			
<b>LUNDBY PARK KUBIK</b> Rambergsstaden 74:2, Göteborg			
<b>SKANSKA</b>			
A	BORNSTEN LYCKEFORS ARKITEKTER AB		18.09.2020
K	INTEGRA ENGINEERING AB		18.09.2020
CPM	CPM AB		18.09.2020
E	RELLERS SVENGE AB		18.09.2020
V	VVSHELD AB		18.09.2020
W	VVSHELD AB		18.09.2020
M	MARK		18.09.2020
LUPPDRAG NR 217053    RITAD/KONSTR AV AAN    HANDL. AGGARE MEK DATUM 2020-02-24    ANSVÄRIG MARTIN EK Nybyggnation bostäder RÖRANLÄGGNING PLAN 15 DEL 17 SKALA A1: 1:50    NUMMER W-50-1-1715    BET			