





TYPRITNING PÅ ETT BADRUM
MED KOMFORTVÄRME.

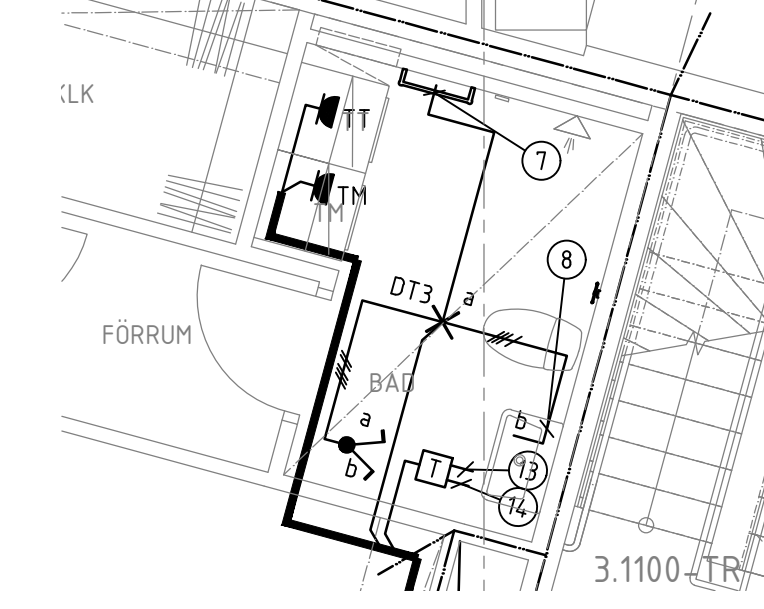

LÄGENHETER MED KOMFORTVÄRME:
 x 3-1103 4-rok
 x 3-1303 4-rok
 x 3-1401 2-rok
 x 3-1501 2-3rok
 x 3-1502 1rok

TYPRITNING PÅ ETT BADRUM
MED TAKBELYSNING.

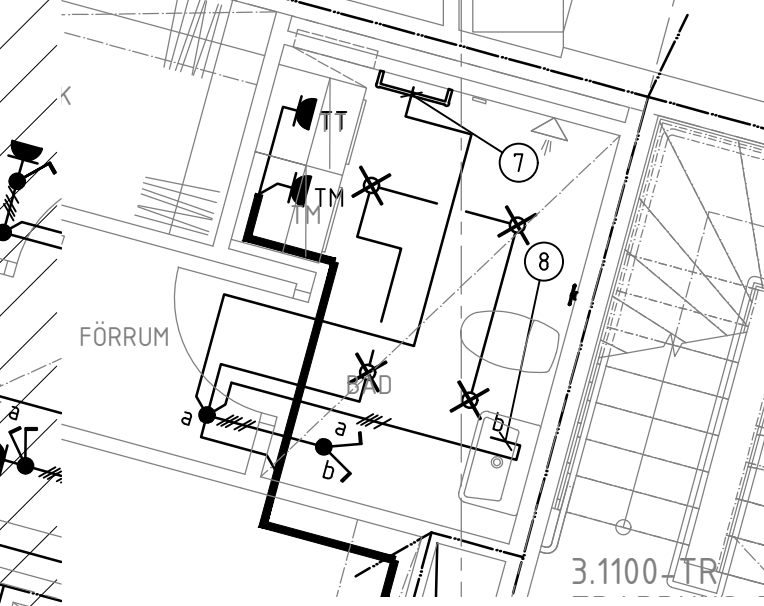

LÄGENHETER MED TAKBELYSNING:
 x 3-1103 4-rok

ALLMÄNNA ANVISNINGAR


SYMBOLER ENLIGT IEC
 INFÄLLD INSTALLATION MARKERAS MED FYLLD SYMBOL
 UTANPÅLIGGANDE INSTALLATION MARKERAS MED OFYLLD SYMBOL
 DÄR EJ ANNAT ANGES GÄLLER:
 HÖJD: MM ÖVER FÄRDIGT GOLV
 LEDNINGAR: EQLQ VID UTANPÅLIGGANDE FÖRLÄGGNING,
 FQ I VP-RÖR VID INFÄLLD FÖRLÄGGNING
 LEDARE 3G1.5mm²
 VÄGGUTTAG: 2-VÄGS PETSKYDDADE 250 ÖG
 STRÖMSTALLARE: 1000 Ö.G.

FÖRKLARINGAR

- F FRYSS, 2200 Ö.G.
- K KYL, 2200 Ö.G.
- M MICRO, 1900 Ö.G.
- FL SPISFLÄKT, 2050 Ö.G.
- DM DISKMASKIN, 300 Ö.G.
- TT TORKTUMLARE, 700 Ö.G.
- TM TVÄTTMASKIN, 700 Ö.G. (200 Ö.G 2-3 ROK)
- U UGN, 830 Ö.G.
- L LAMPUTTAG PÅ VÄGG, 150 MM UNDER FÄRDIGT INNETAK.
- SP SPISHÄLL PERILEXUTTAG, 830 Ö.G.
- TAKDOSA I UNDERTAK.
- SPOTLIGHT.
- NS1 NÄRVAROSENSOR SERVDON 41-206. MONTERAS I APPARATDOSA 1200 Ö.G. EFTERLYSTID STALLS IN PÅ 30 MM
- TEMPERATURGIVARE FÖR GOLVVÄRME.
- 2-POLIG BRYTARE DÖRRAUTOMATIK, 2200 Ö.G.
- 16A 16A UTTAG, 1000 Ö.G.
- 3N 3-FAS 16A OCH 1-FAS 16A KOMBIUTTAG, 1000 Ö.G.
- STRÖMFÖRSÖRJNING RÖKLUCKOR
- IP67 VID POTENTIOMETER IP67 BELYSNING PORTIK
- IP67 STRÖMFÖRSÖRJNING IP67 BELYSNING PORTIK
- BGF STYRUTRUSTNING FÖR BRANDGASFLÄKT (KONTAKTER OCH MOTORSKYDD MONTERAS I KAPSLING)
- C CENTRALUTRUSTNING FÖR STYRNING AV ÖPPNINGSBART VÄDRINGSFÖNSTER. MONTERAS HÖGT UPP PÅ VÄGG VID TAK FÖNSTER. LEVERERAS AV BYGGENTREPRENAD.
- V VINDGIVARE MONTERAS PÅ TAK MINIMUM 1M OVAN TAK. PLACERING SAMORDNAS MED LEVERANTÖR. LEVERERAS AV BYGGENTREPRENAD.
- R REGNGIVARE MONTERAS PÅ TAK MINIMUM 1M OVAN TAK. PLACERING SAMORDNAS MED LEVERANTÖR. LEVERERAS AV BYGGENTREPRENAD.
- T TERMOSTAT FÖR VÄDRINGSFÖNSTER. MONTERAS 1400 ÖG. LEVERERAS AV BYGGENTREPRENAD.
- 1 RÖRUTSLÄPP ARMATUR 1800 Ö.G.
- 2 UTTAG MED SKYDDSLÖCK, IP44, FÄRG SVART, 200 Ö.G.
- 3 UTTAG MED SKYDDSLÖCK, IP44, 1000 Ö.G.
- 4 ARMATUR PÅ VÄGG, DOSA MONTERAS 1800 ÖVER FÄRDIGT GOLV / TRAPPSTEG.

BET	ÄNDRINGEN AVSER	SIGN	DATUM

RELATIONSHANDLING

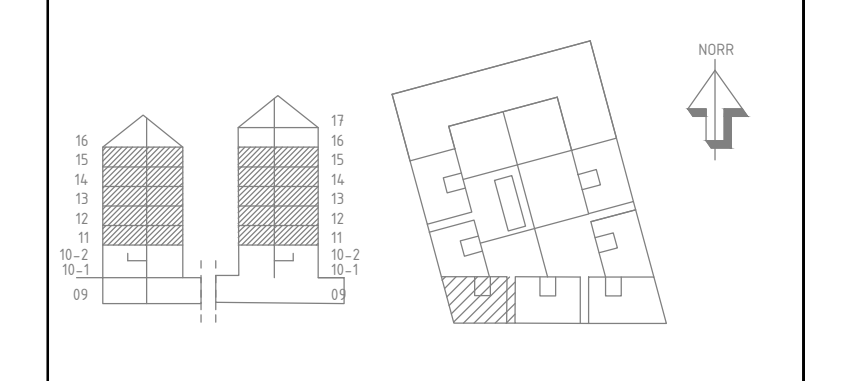

LUNDBY PARK KUBIK
 Rambergssåden 74:2, Göteborg



A	BÖRNSTEN LYCKEFORS ARKITEKTER AB	TEL: 031-289642
K	INTEGRA ENGINEERING AB	TEL: 040-903900
CP	CON AB	TEL: 040-903900
KP	KLIPPA AB	TEL: 040-903900
E	RELERS SVERIGE AB	TEL: 0771-786800
V	VVSMEJÖ AB	TEL: 040-764382
W	VVSMEJÖ AB	TEL: 040-764382
M	MARK	TEL: -

UPPDRAG NR	RITAD/RIKONSTR AV	HANDLAGGARE
156193	MHO	D.MATTSSON
DATUM	ANSVARIG	
2020-03-27	DAN MATTSSON	

Nybyggnation bostäder
 HUS 1, DEL 3, PLAN 11 - 15

KRAFT & BELYSNING	
SKALA	NUMMER
A1=1:50	E-630-1-1311-15
A3=1:100	BET
	-

