
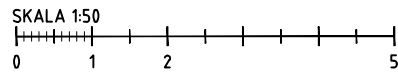


ÖVERLAPPLING FASAD
SAMORDNAS MED GRANNFASTIGHET

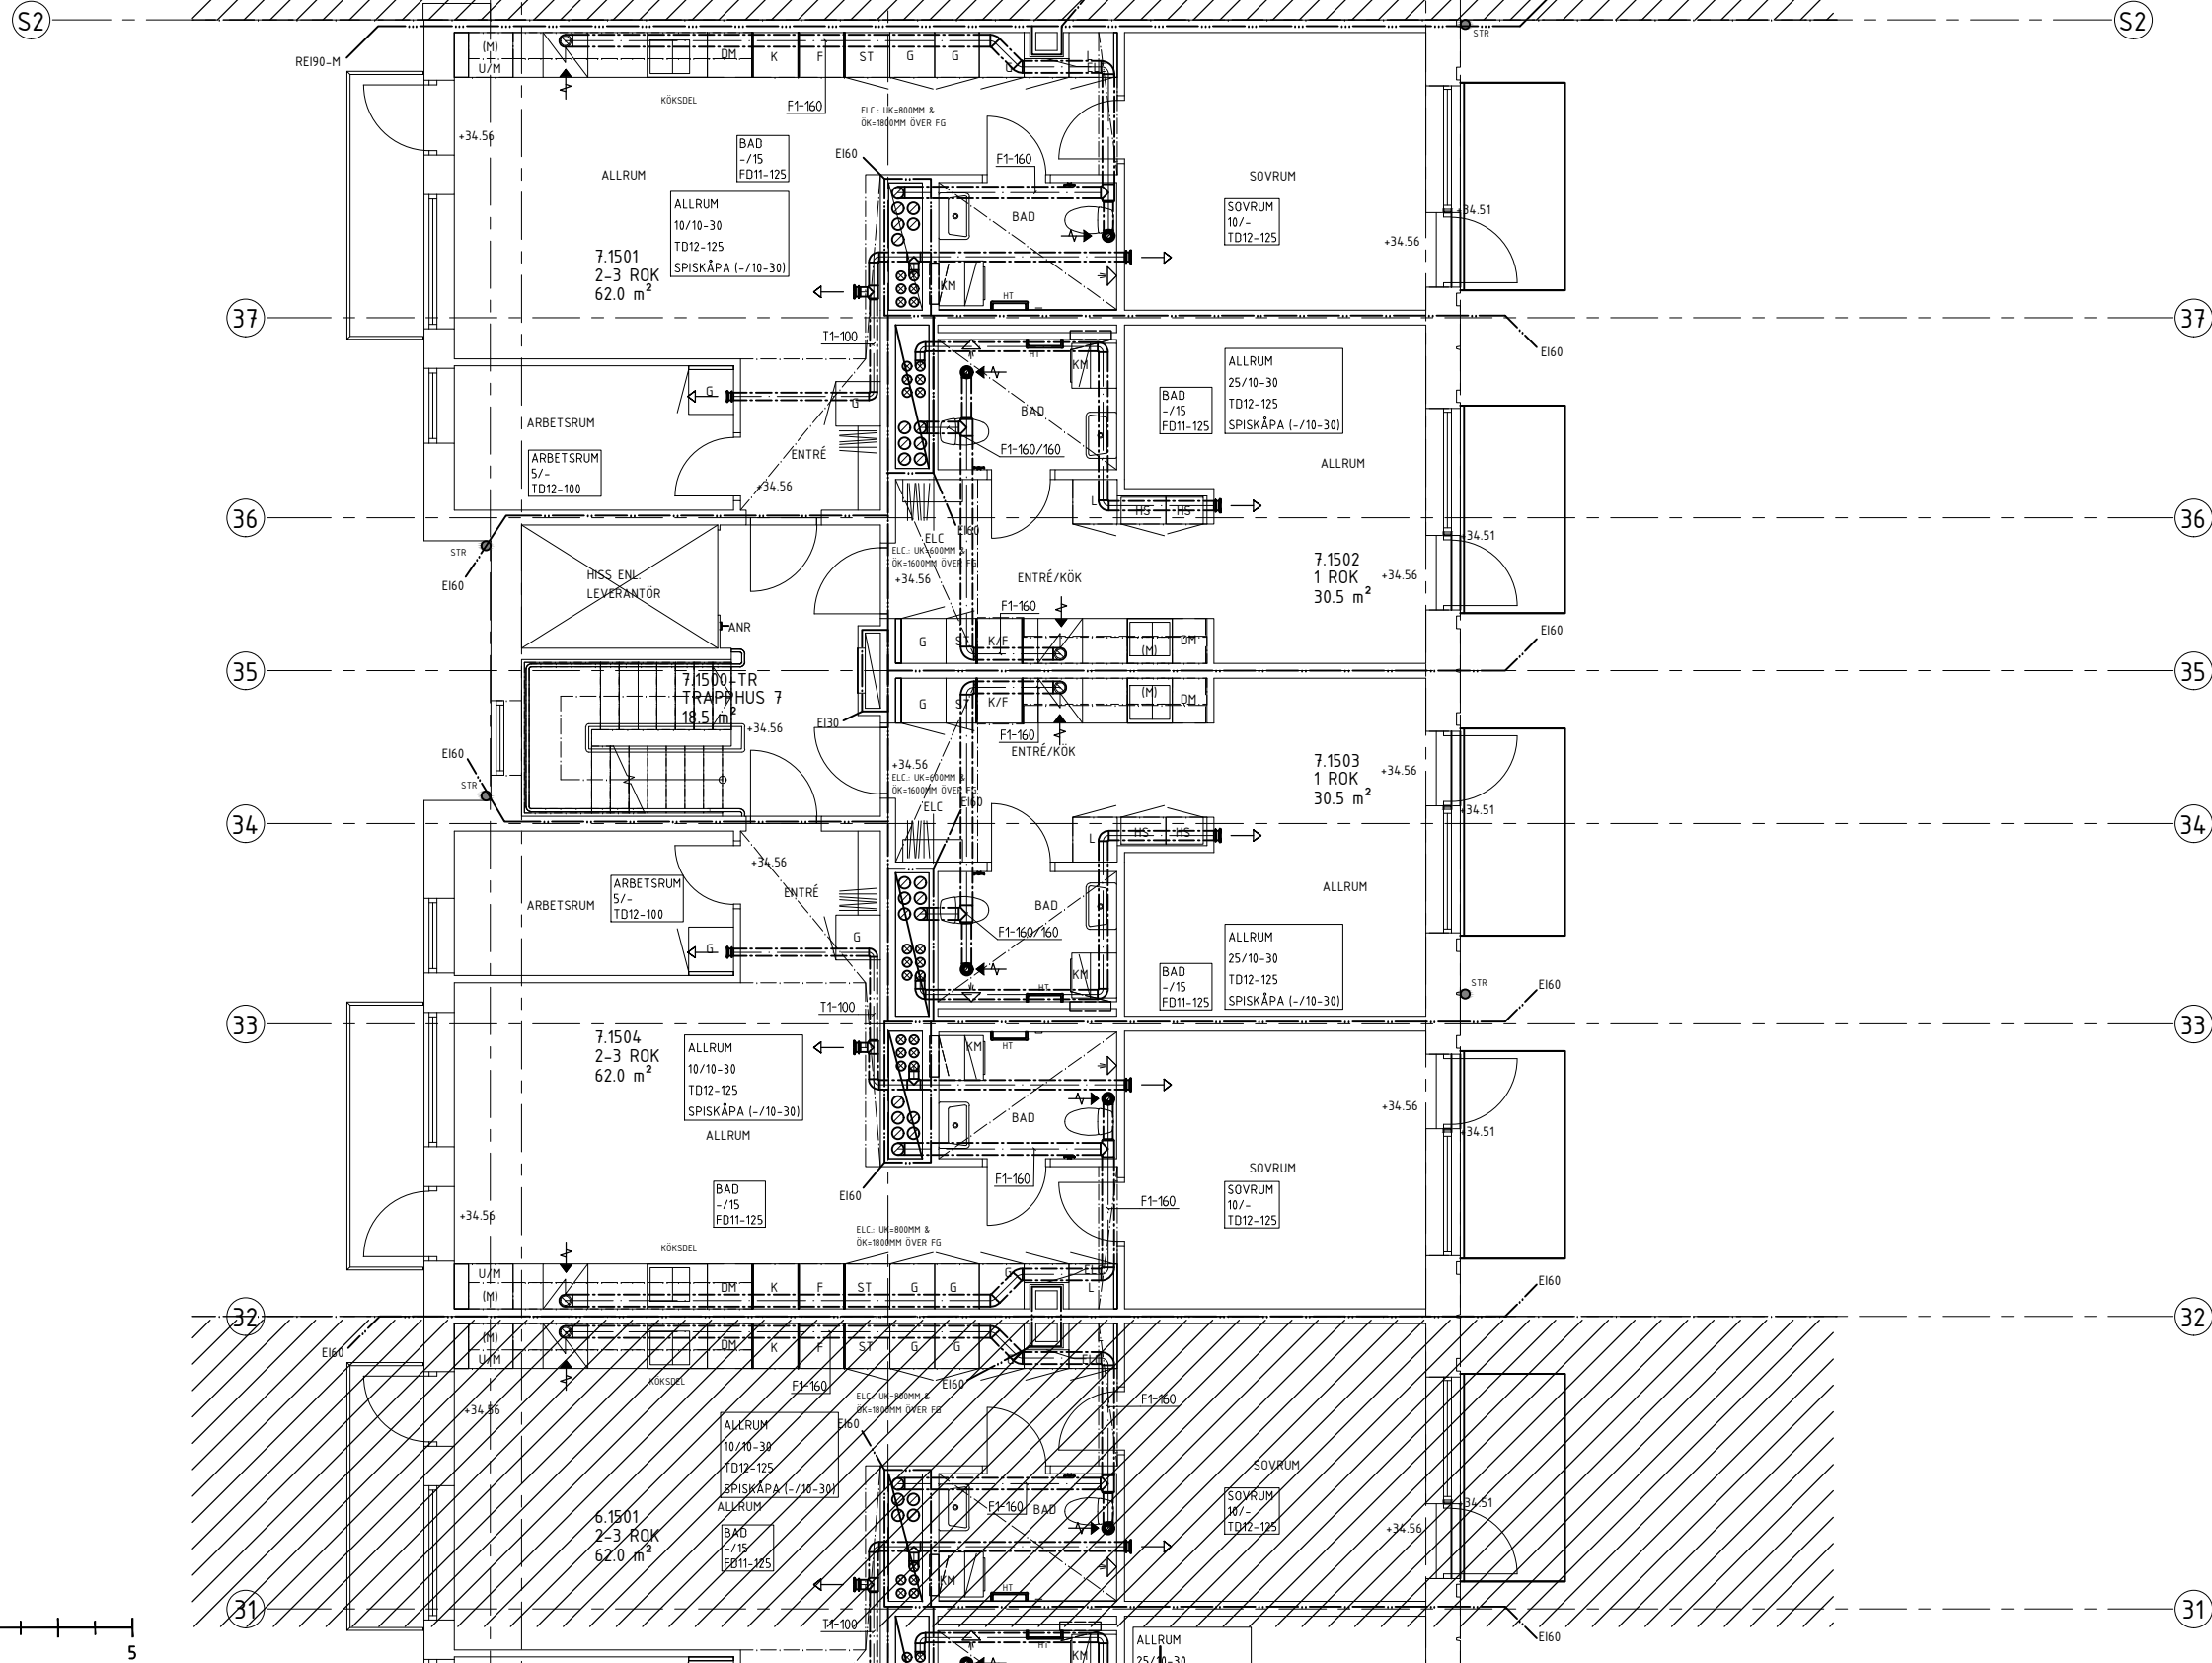

BET	ÄNDRINGEN AVSER	SIGN	DATUM
RELATIONSHANDLING			
LUNDBY PARK KUBIK Rambergsstaden 74:2, Göteborg			
SKANSKA			
A	BORNSTEN LYCKEFGORS ARKITEKTER AB		18.09.2020
K	INTEGRA ENGINEERING AB		18.09.2020
CPM	CPM AB		18.09.2020
KP	BOU STRÅL, LÅN ÖFFENTLIG		18.09.2020
E	RELLERS SVENGE AB		18.09.2020
V	VVSHELD AB		18.09.2020
W	VVSHELD AB		18.09.2020
M	MARK		18.09.2020
LUPPDRAG NR			
217054	RITAD/KONSTR AV	HANDELGGARE	
	AAN	MEK	
DATUM			
2020-02-24	ANSVARIG		
	MARTIN EK		
Nybyggnation bostäder			
LUFTHANDLINGSSYSTEM			
PLAN 15			
DEL 17			
SKALA	NUMMER	BET	
A1: 150	V-57-1-1715		
A3: 1100			