


OBS! HÖGER/VÄNSTER ANSLUTNING SAMT ANTAL RADIATORER/KONVEKTORER PER STAM REDOVISAS EJ

STAMSCHEMA VÄRMESYSTEM  
BRF1 (VS11)

BET ANDRAGEN AVSER SIGN DATUM  
RELATIONSHANDLING

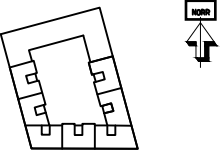


LUNDBY PARK KUBIK  
Rambergsgården 74:2, Göteborg

SKANSKA


21/053  
2020-02-24  
ANSVARIG  
MARTIN EK

Nybyggnation beståder  
STAMSCHEMA VÄRMESYSTEM VS11 BRF1  
RÖRANLÄGGNING

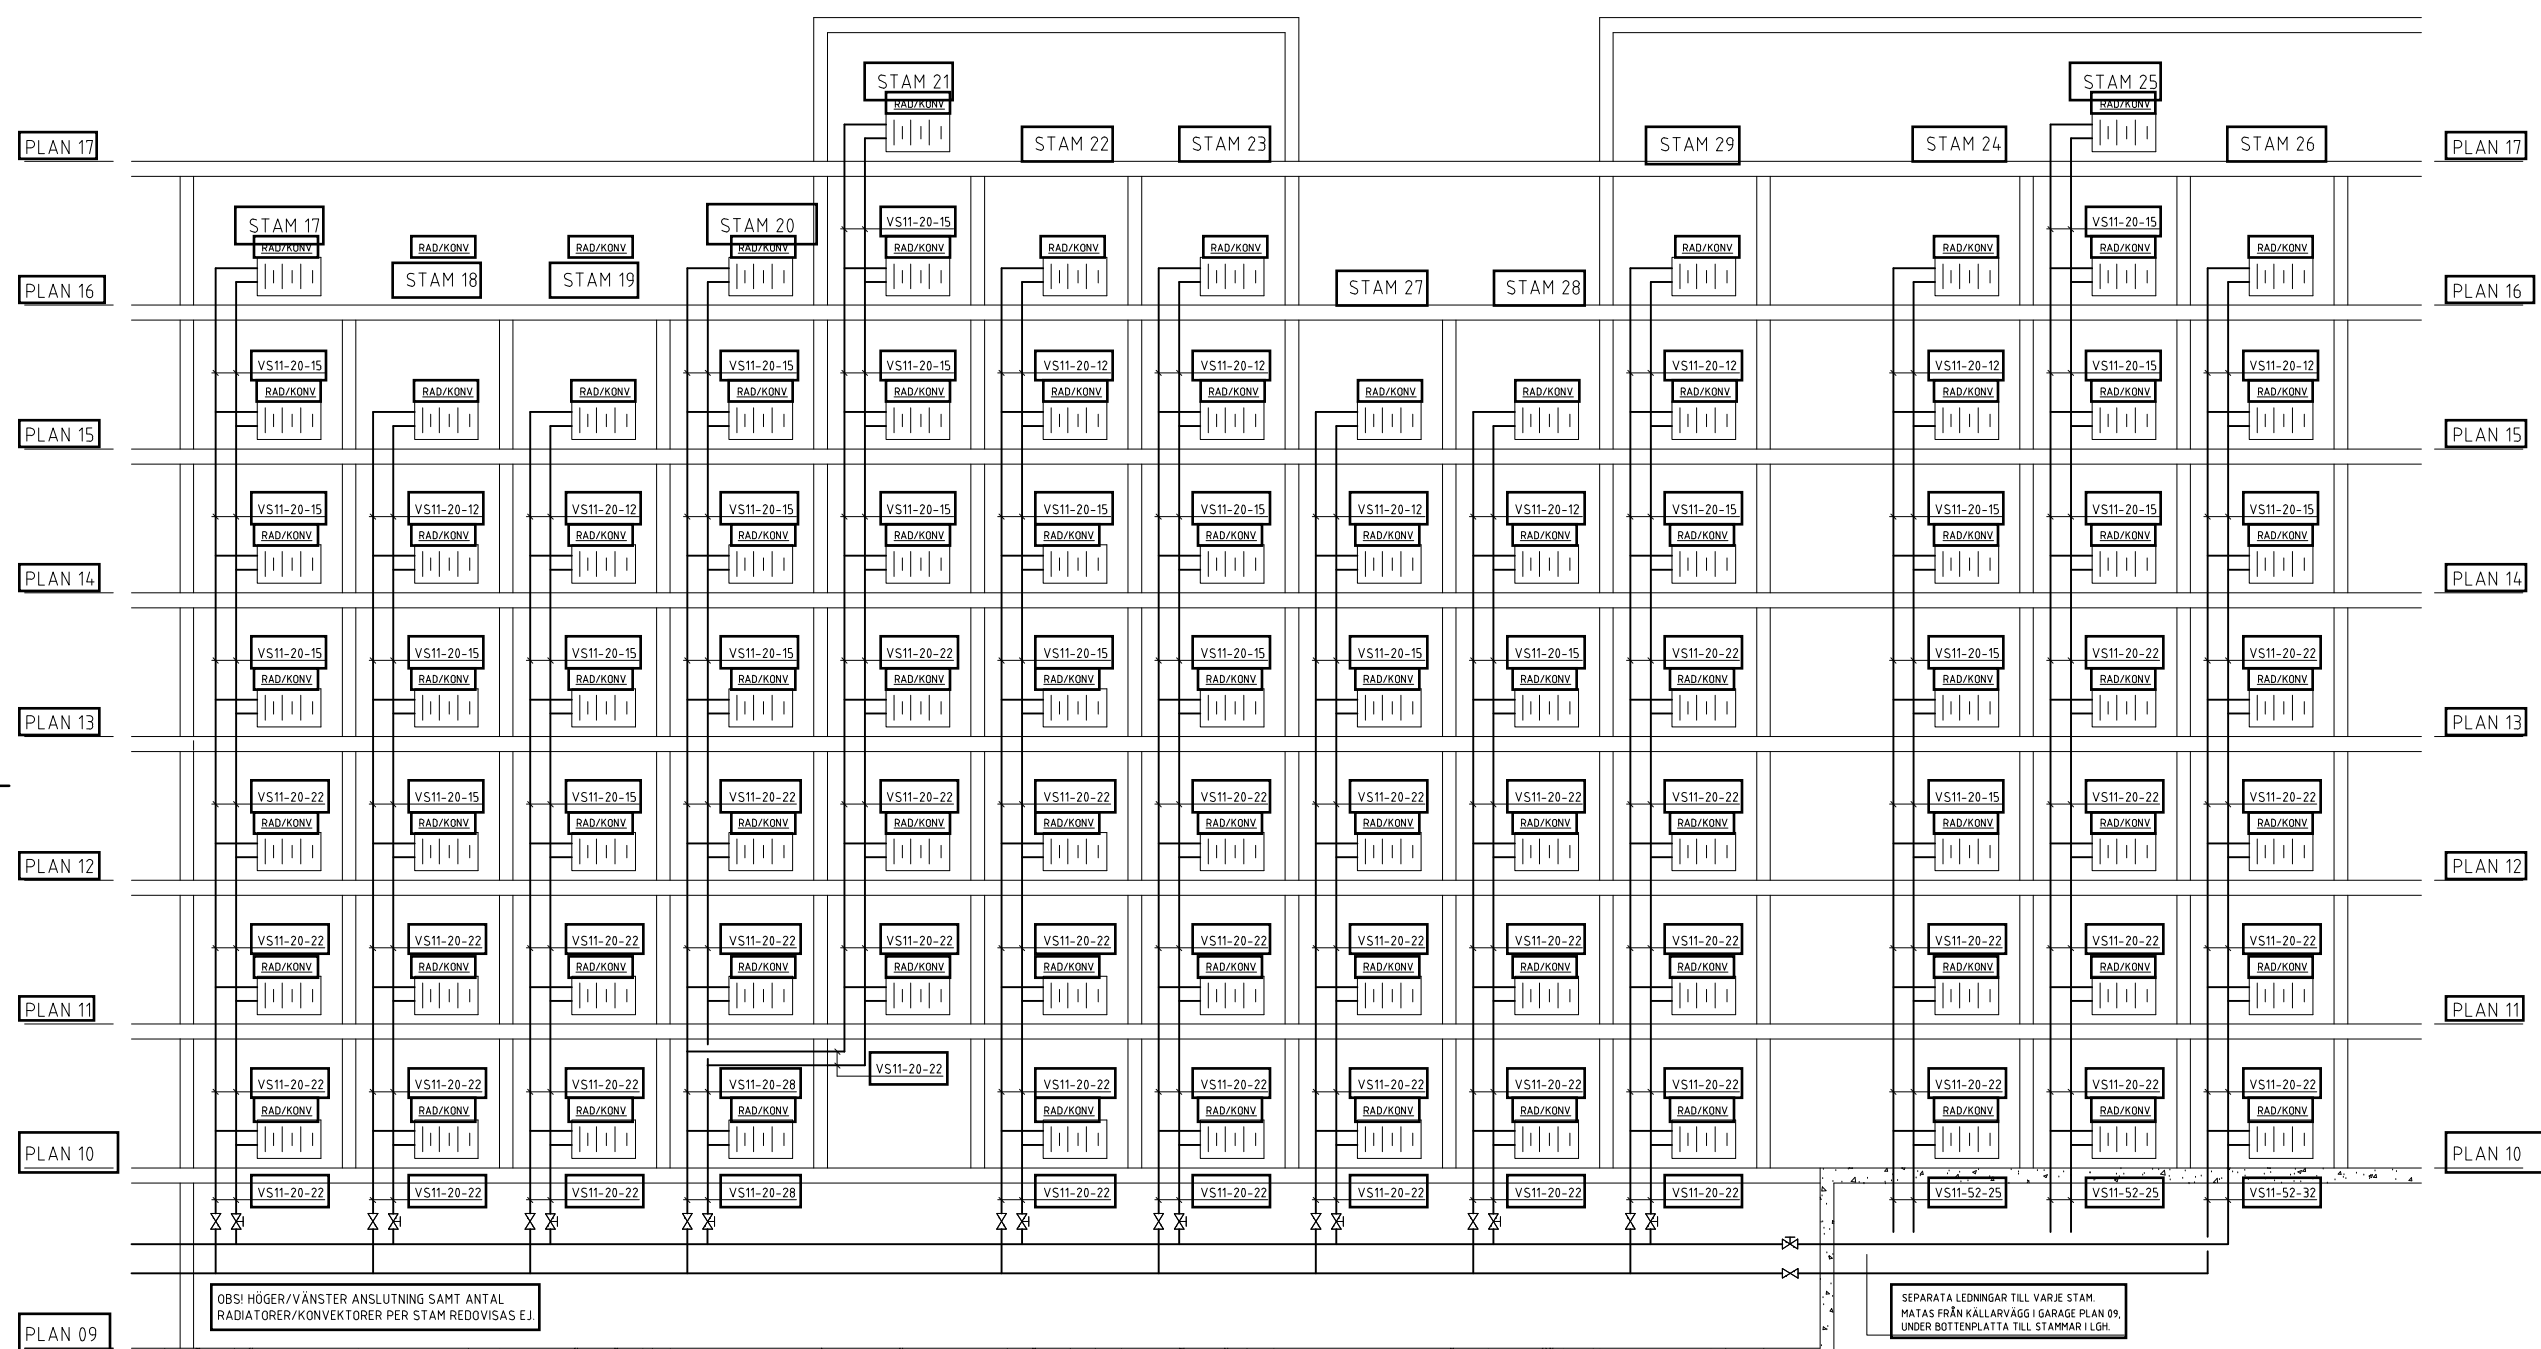

OBS! HÖGER/VÄNSTER ANSLUTNING SAMT ANTAL RADIATORER/KONVEKTORER PER STAM REDOVISAS EJ.

SEPARATA LEDNINGAR TILL VARJE STAM MATAS FRÅN KALLARVÄGG I GARAGE PLAN 09, UNDER BOTTENPLATTA TILL STAMMAR I LGH.

STAMSCHEMA VÄRMESYSTEM  
BRF2 (VS12)

BET | ANDRAGEN AVSEK | SIGN | DATUM

**RELATIONSHANDLING**

**LUNDBY PARK KUBIK**  
Rambergsgården 74:2, Göteborg

**SKANSKA**



2020-02-24 | MARTIN EK

Nybyggnation bestöder  
STAMSCHEMA VÄRMESYSTEM VS12 BRF2  
RÖRANLÄGGNING

10.000-0006 | W-50-8-0006 | BET

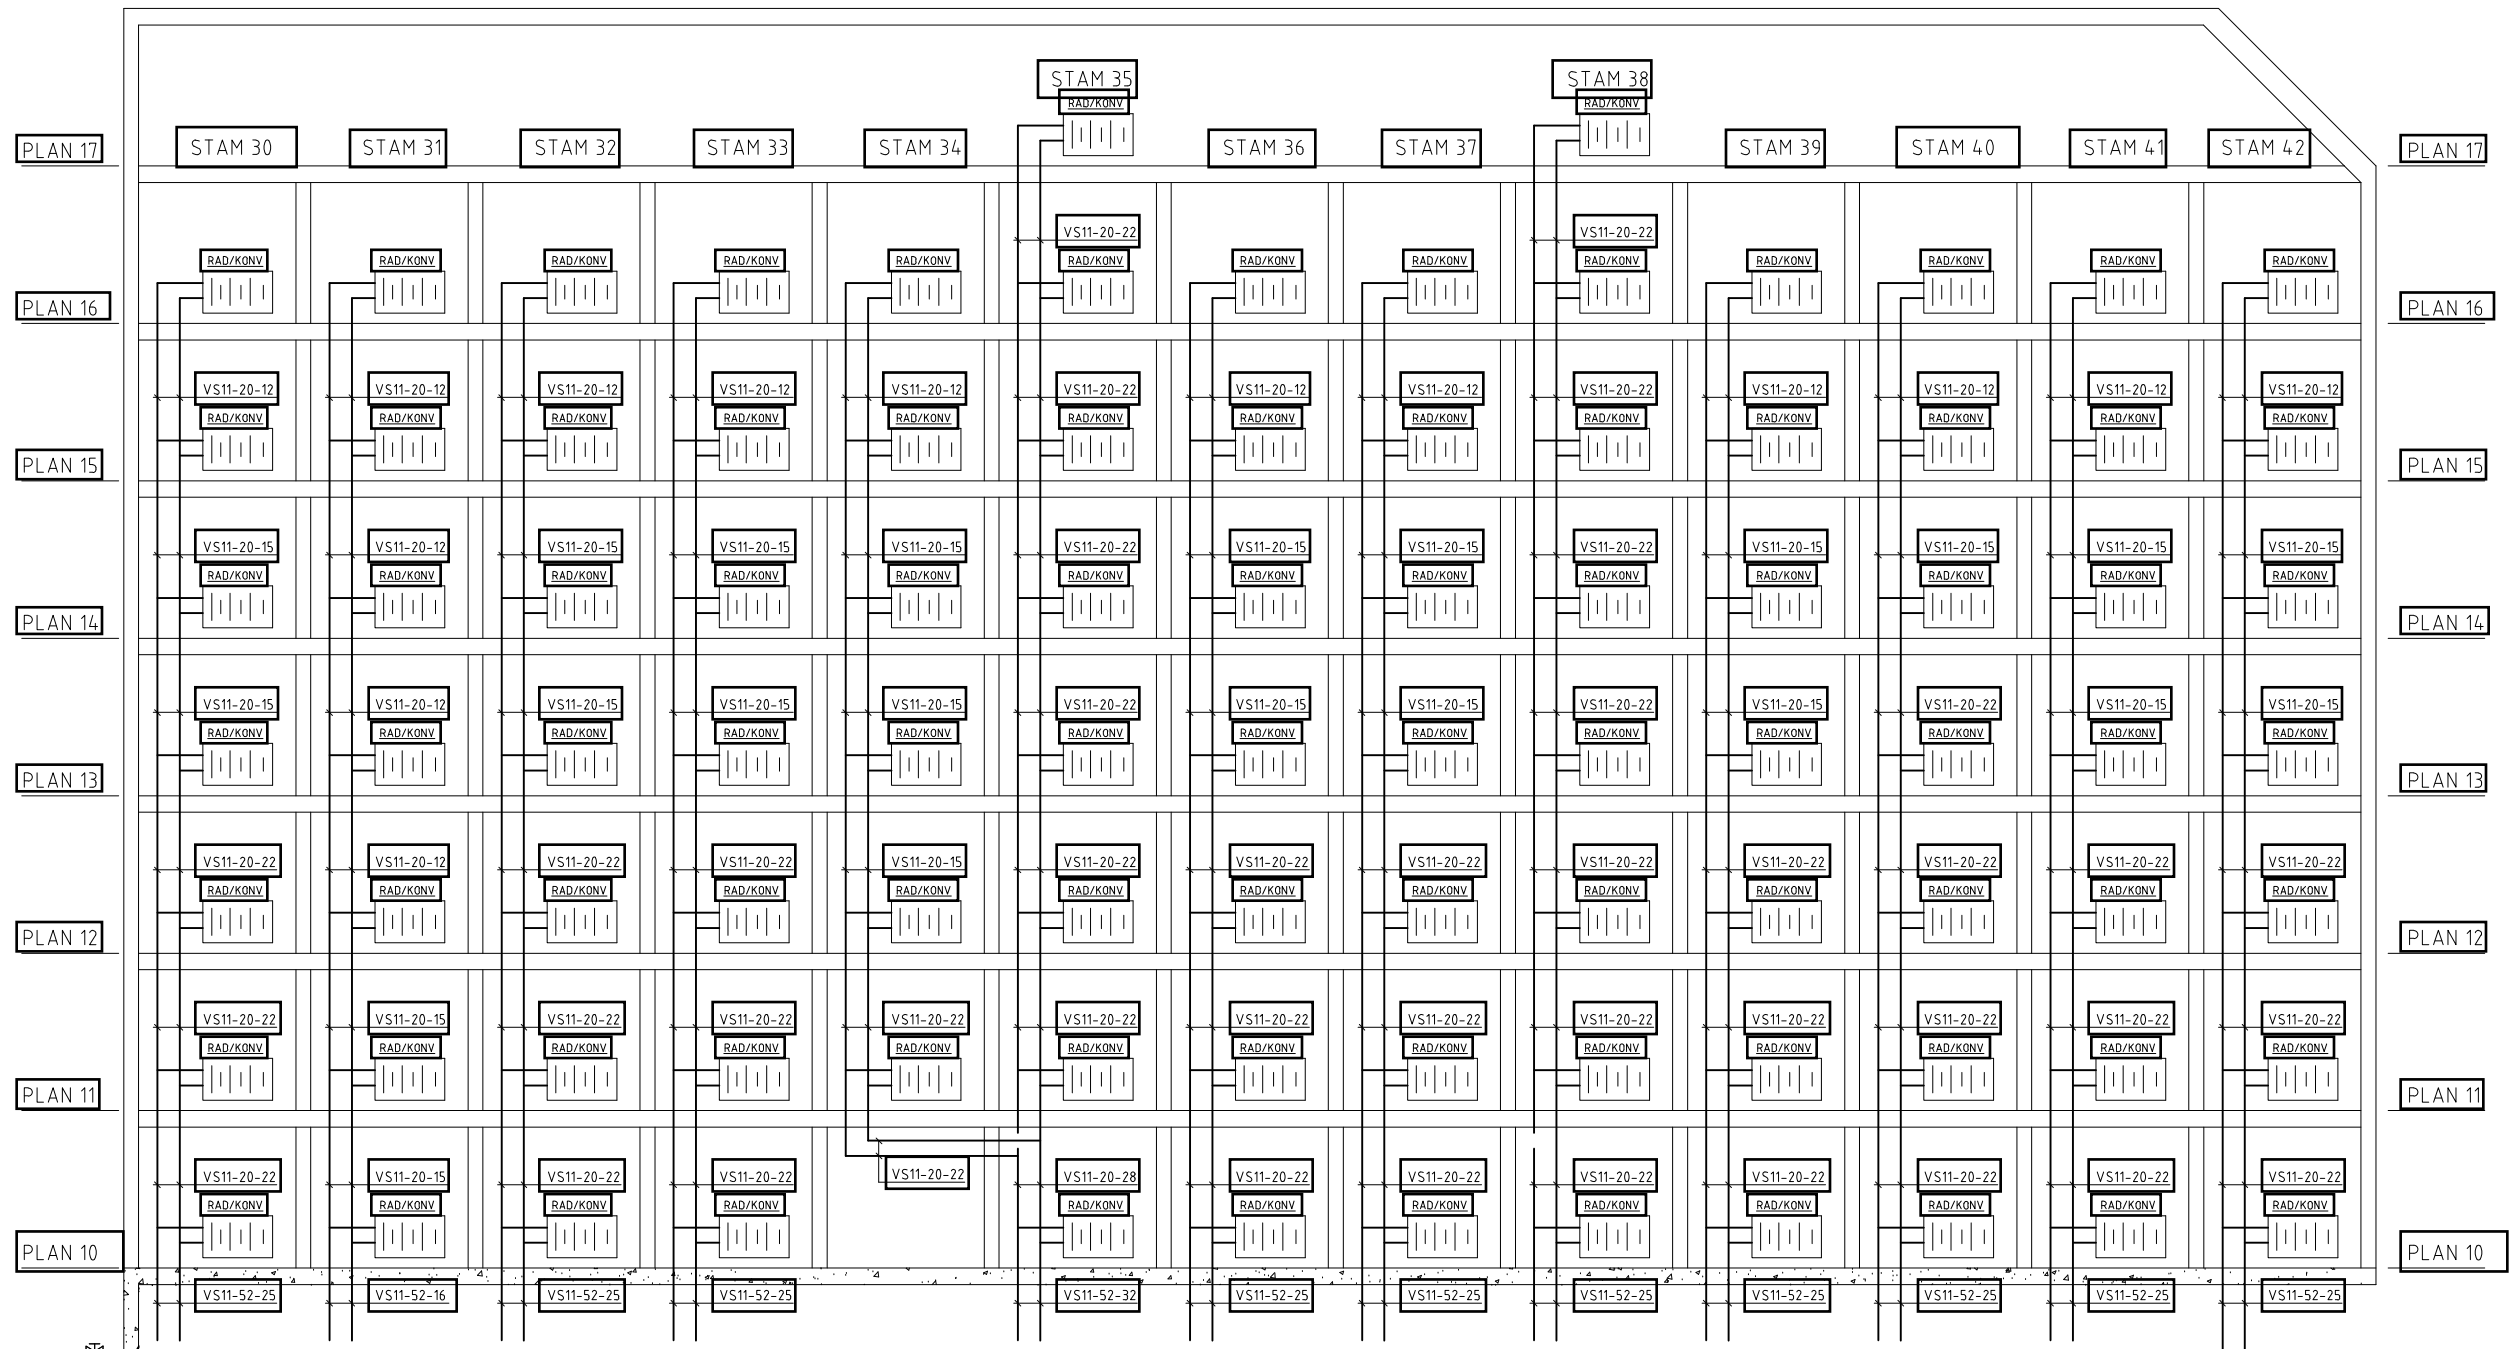


OBS! HÖGER/VÄNSTER ANSLUTNING SAMT ANTAL  
RADIATORER/KONVEKTORER PER STAM REDOVISAS EJ.

SEPARATA LEDNINGAR TILL VARJE STAM  
MATAS FRÅN KÄLLARVÄGG I GARAGE PLAN 09,  
UNDER BOTTENPLATTA TILL STAMMAR I LGH.

# STAMSCHEMA VÄRMESYSTEM BRF1 (VS13)

PLAN 17  
PLAN 16  
PLAN 15  
PLAN 14  
PLAN 13  
PLAN 12  
PLAN 11  
PLAN 10

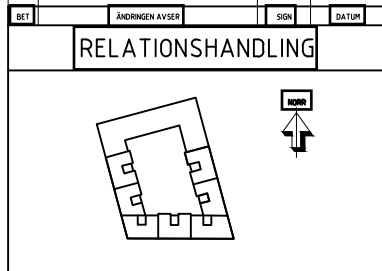

LUNDBY PARK KUBIK  
Rambergsgården 74:2, Göteborg

**SKANSKA**


217053  
2020-02-24  
MARTIN EK

Nybyggnation beståder  
STAMSCHEMA VÄRMESYSTEM VS13 BRF3  
RÖRANLÄGGNING