


A-4.0.Z-0001
A-A

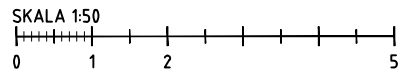

BET	ÄNDRINGEN AVSER	SIGN	DATUM
RELATIONSHANDLING			
LUNDBY PARK KUBIK Rambergsstaden 74:2, Göteborg			
SKANSKA			
A	BORNSTEN LYCKEFORS ARKITEKTER AB		18.08.2019
K	INTEGRA ENGINEERING AB		18.08.2019
CPM	CPM AB		18.08.2019
KP	BOE BTH, L&M ÖRTEN		18.08.2019
E	RELLERS SVENGE AB		18.08.2019
V	VVS&EL AB		18.08.2019
W	VVS&EL AB		18.08.2019
M	MÅTT		18.08.2019
LUPPDRAG NR		RITAD/KONSTR AV	HANDELLAGARE
217053		AAN	MEK
DATUM		ANSVARIG	
2019-08-20		MARTIN EK	
Nybyggnation bostäder			
RÖRANLÄGGNING			
PLAN 14			
DEL 11			
SKALA	NUMMER	BET	
A1: 1:50	W-50-1-1114		
A3: 1:100			