
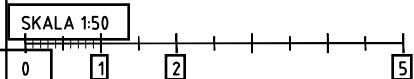


BET	ANDRGEN AVSER	SIGN	DATA
RELATIONSHANDLING			
LUNDBY PARK KUBIK			
Rambergsgården 74:2, Göteborg			
SKANSKA			
BRITTAZONSTR AV 217053 ANSVARS 2020-02-24 NYBYGGNING BESTÄDER RÖRANLÄGGNING PLAN 10-1 DEL 14 W-50-5-0001			
HANS AGGARE IMEK MARTIN EK			BET W-50-1-1410-1

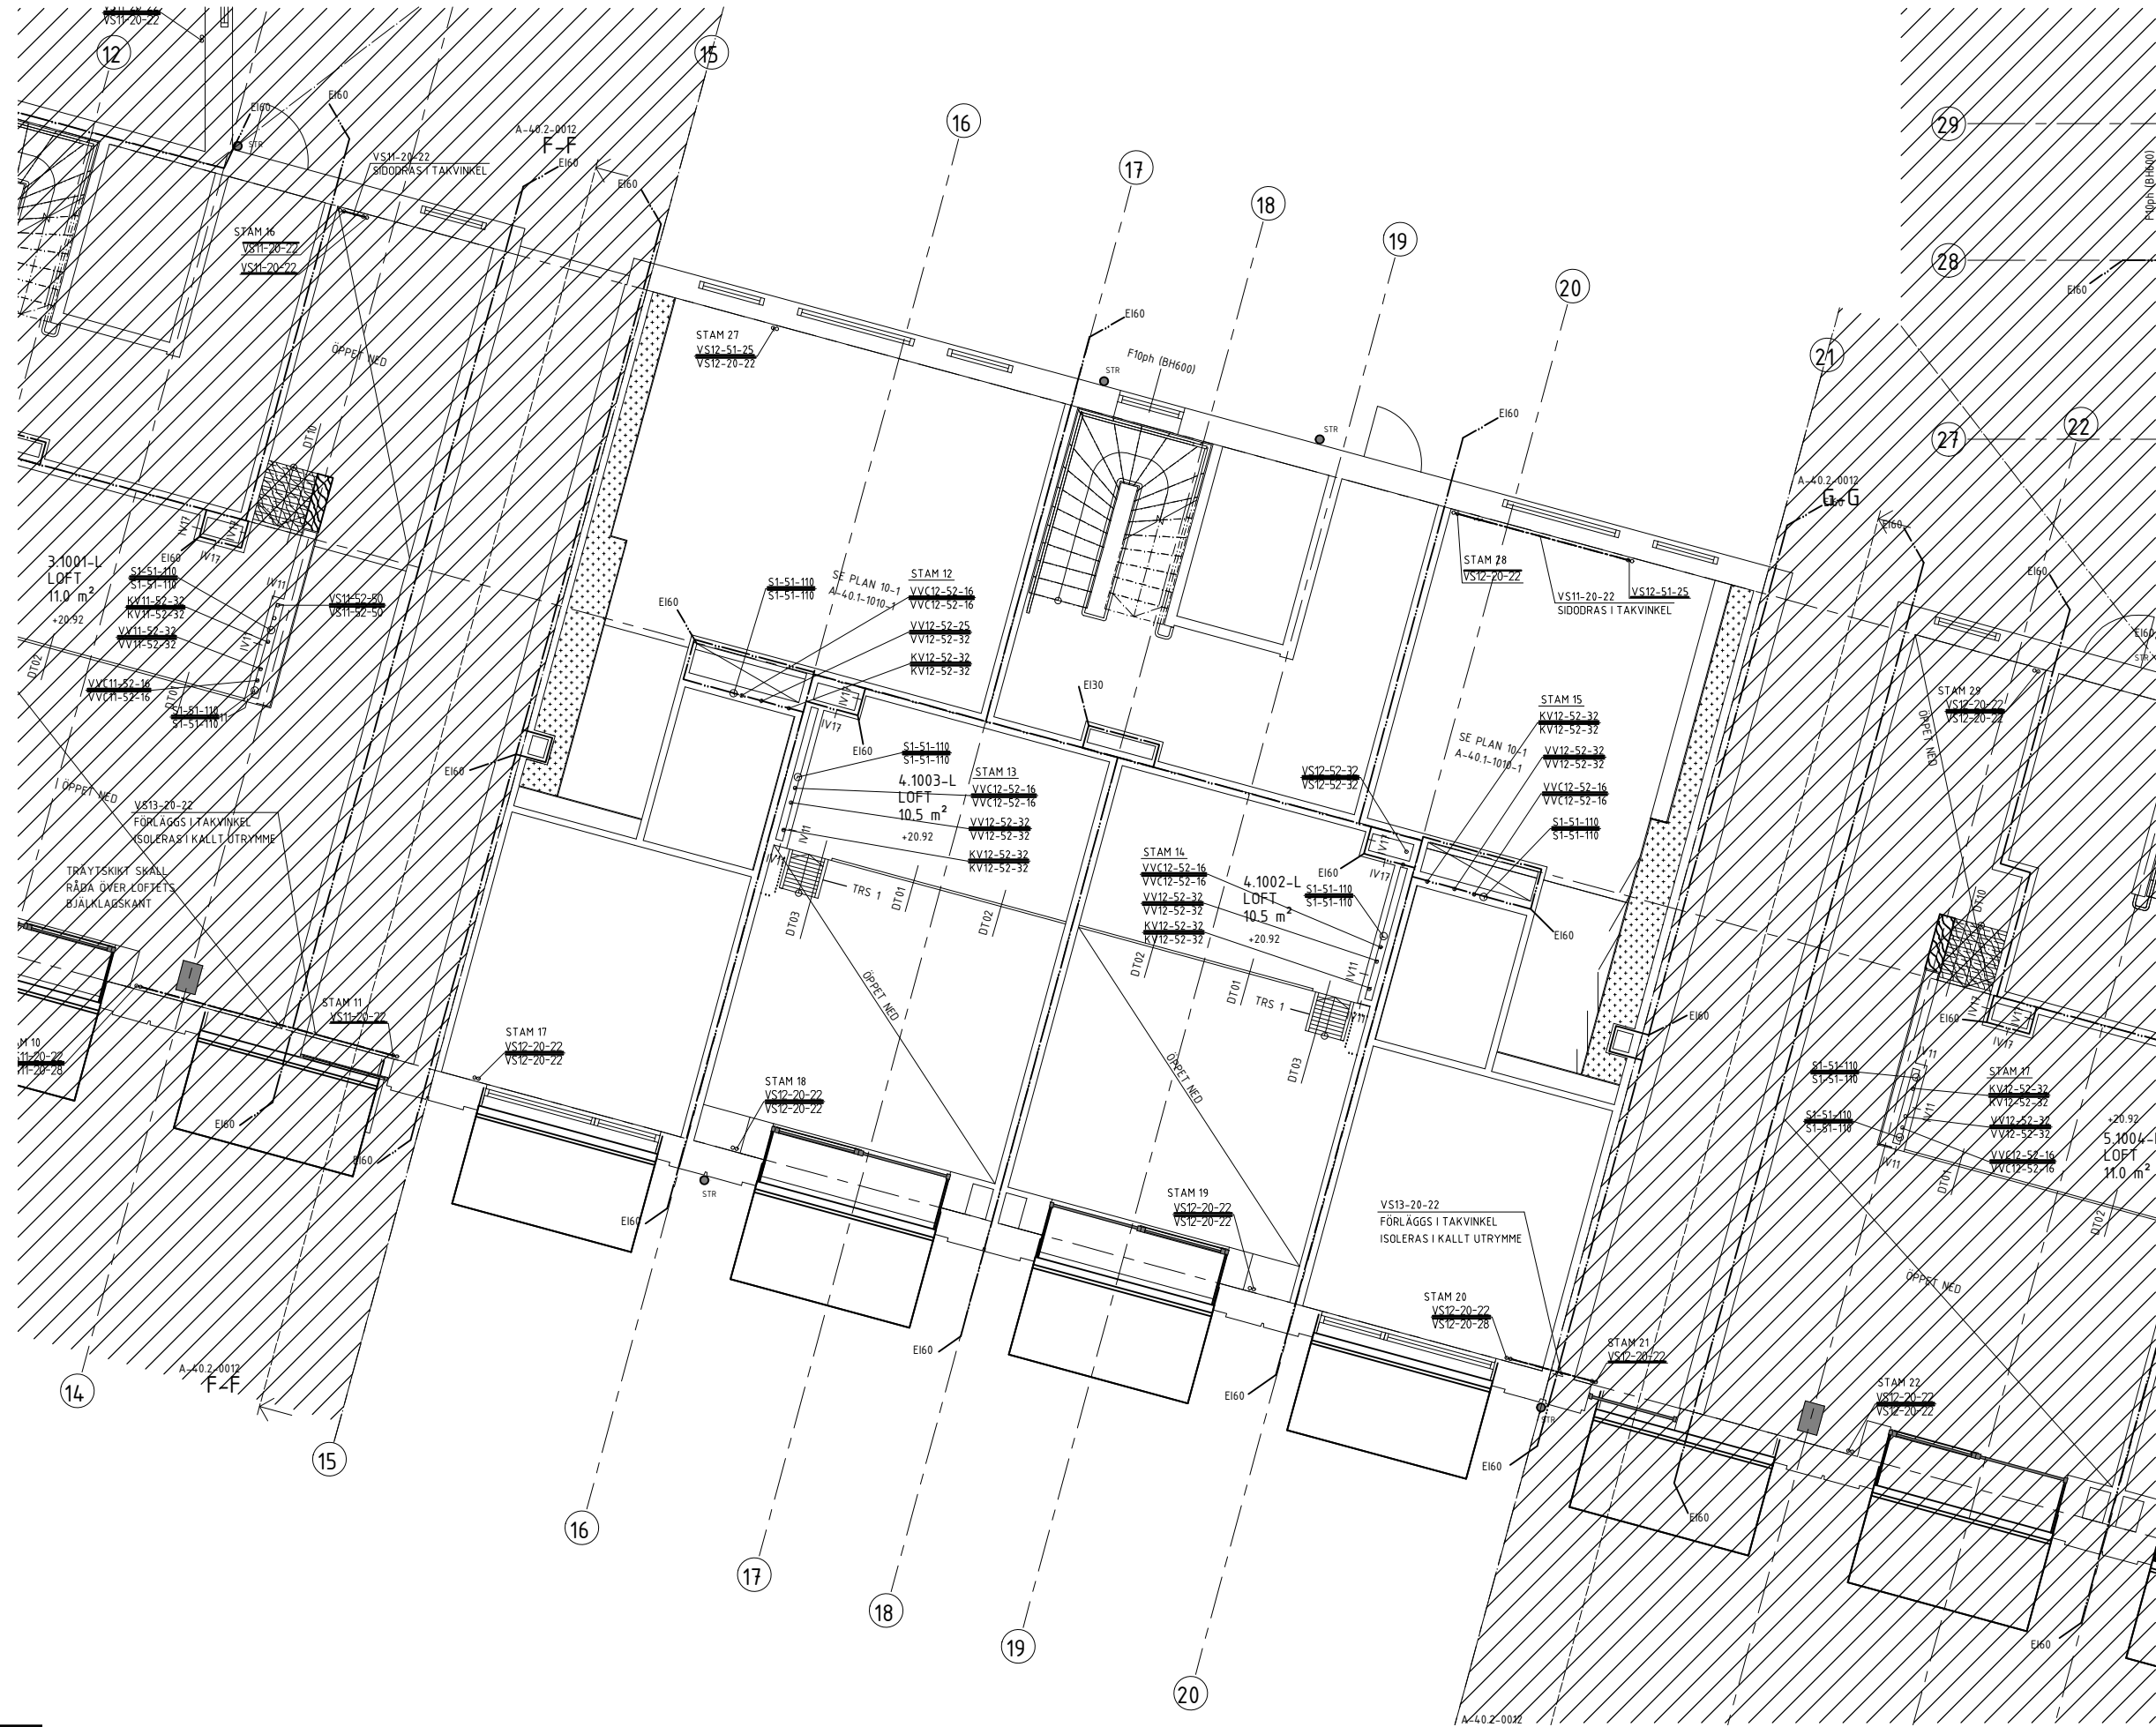

BET	ANDRAGEN AVSER	SIGN	DATUM
RELATIONSHANDLING			
LUNDBY PARK KUBIK			
Rambergsgården 74:2, Göteborg			
SKANSKA			
217053		BRANDZONSTR AV	HANDLAGGARE
2020-02-24		A ANL	IMEK
Nybyggnation beståder		ROBANLAGGNING	
PLAN 10-2		DEL 14	
AS 100		INDRETT	BET
W-50-1-1410-2			