



YG2-2000x600  
GALLER OCH KANAL BYGGS IN I SITTBANK  
ENL. MARKENTREPRENÖR.  
HÖJD: U.K. GALLER 300 mm

BET	ÄNDRING AVSEER	SIGN	DATUM
<b>RELATIONSHANDLING</b>			
<b>LUNDBY PARK KUBIK</b> Rambergsgården 74:2, Göteborg			
<b>SKANSKA</b>			
A	BORNSTEN LYCKEFORS ARKITEKTER AB	18.09-2020	
K	INTEGRA ENGINEERING AB	18.09-2020	
CMV	CMV AB	18.09-2020	
KP	BOE BILBY, LINDH ÖRTENG	18.09-2020	
E	RELLERS SVENGE AB	18.09-2020	
V	VVSHELD AB	18.09-2020	
W	VVSHELD AB	18.09-2020	
M	MARK	18.09-2020	
UPPDRAG NR 217054			
RITAD/KONSTR AV AAN		HANDL AGGARE MEK	
DATUM 2020-02-24			
ANSVARIG MARTIN EK			
Nybyggnation bostäder			
LUFTBEHANDLINGSSYSTEM			
PLAN 10-1			
DEL 13			
SKALA A1: 1:50	NUMMER	BET	
A3: 1:100	V-57-1-1310-1		

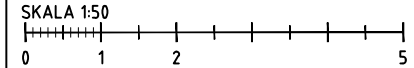

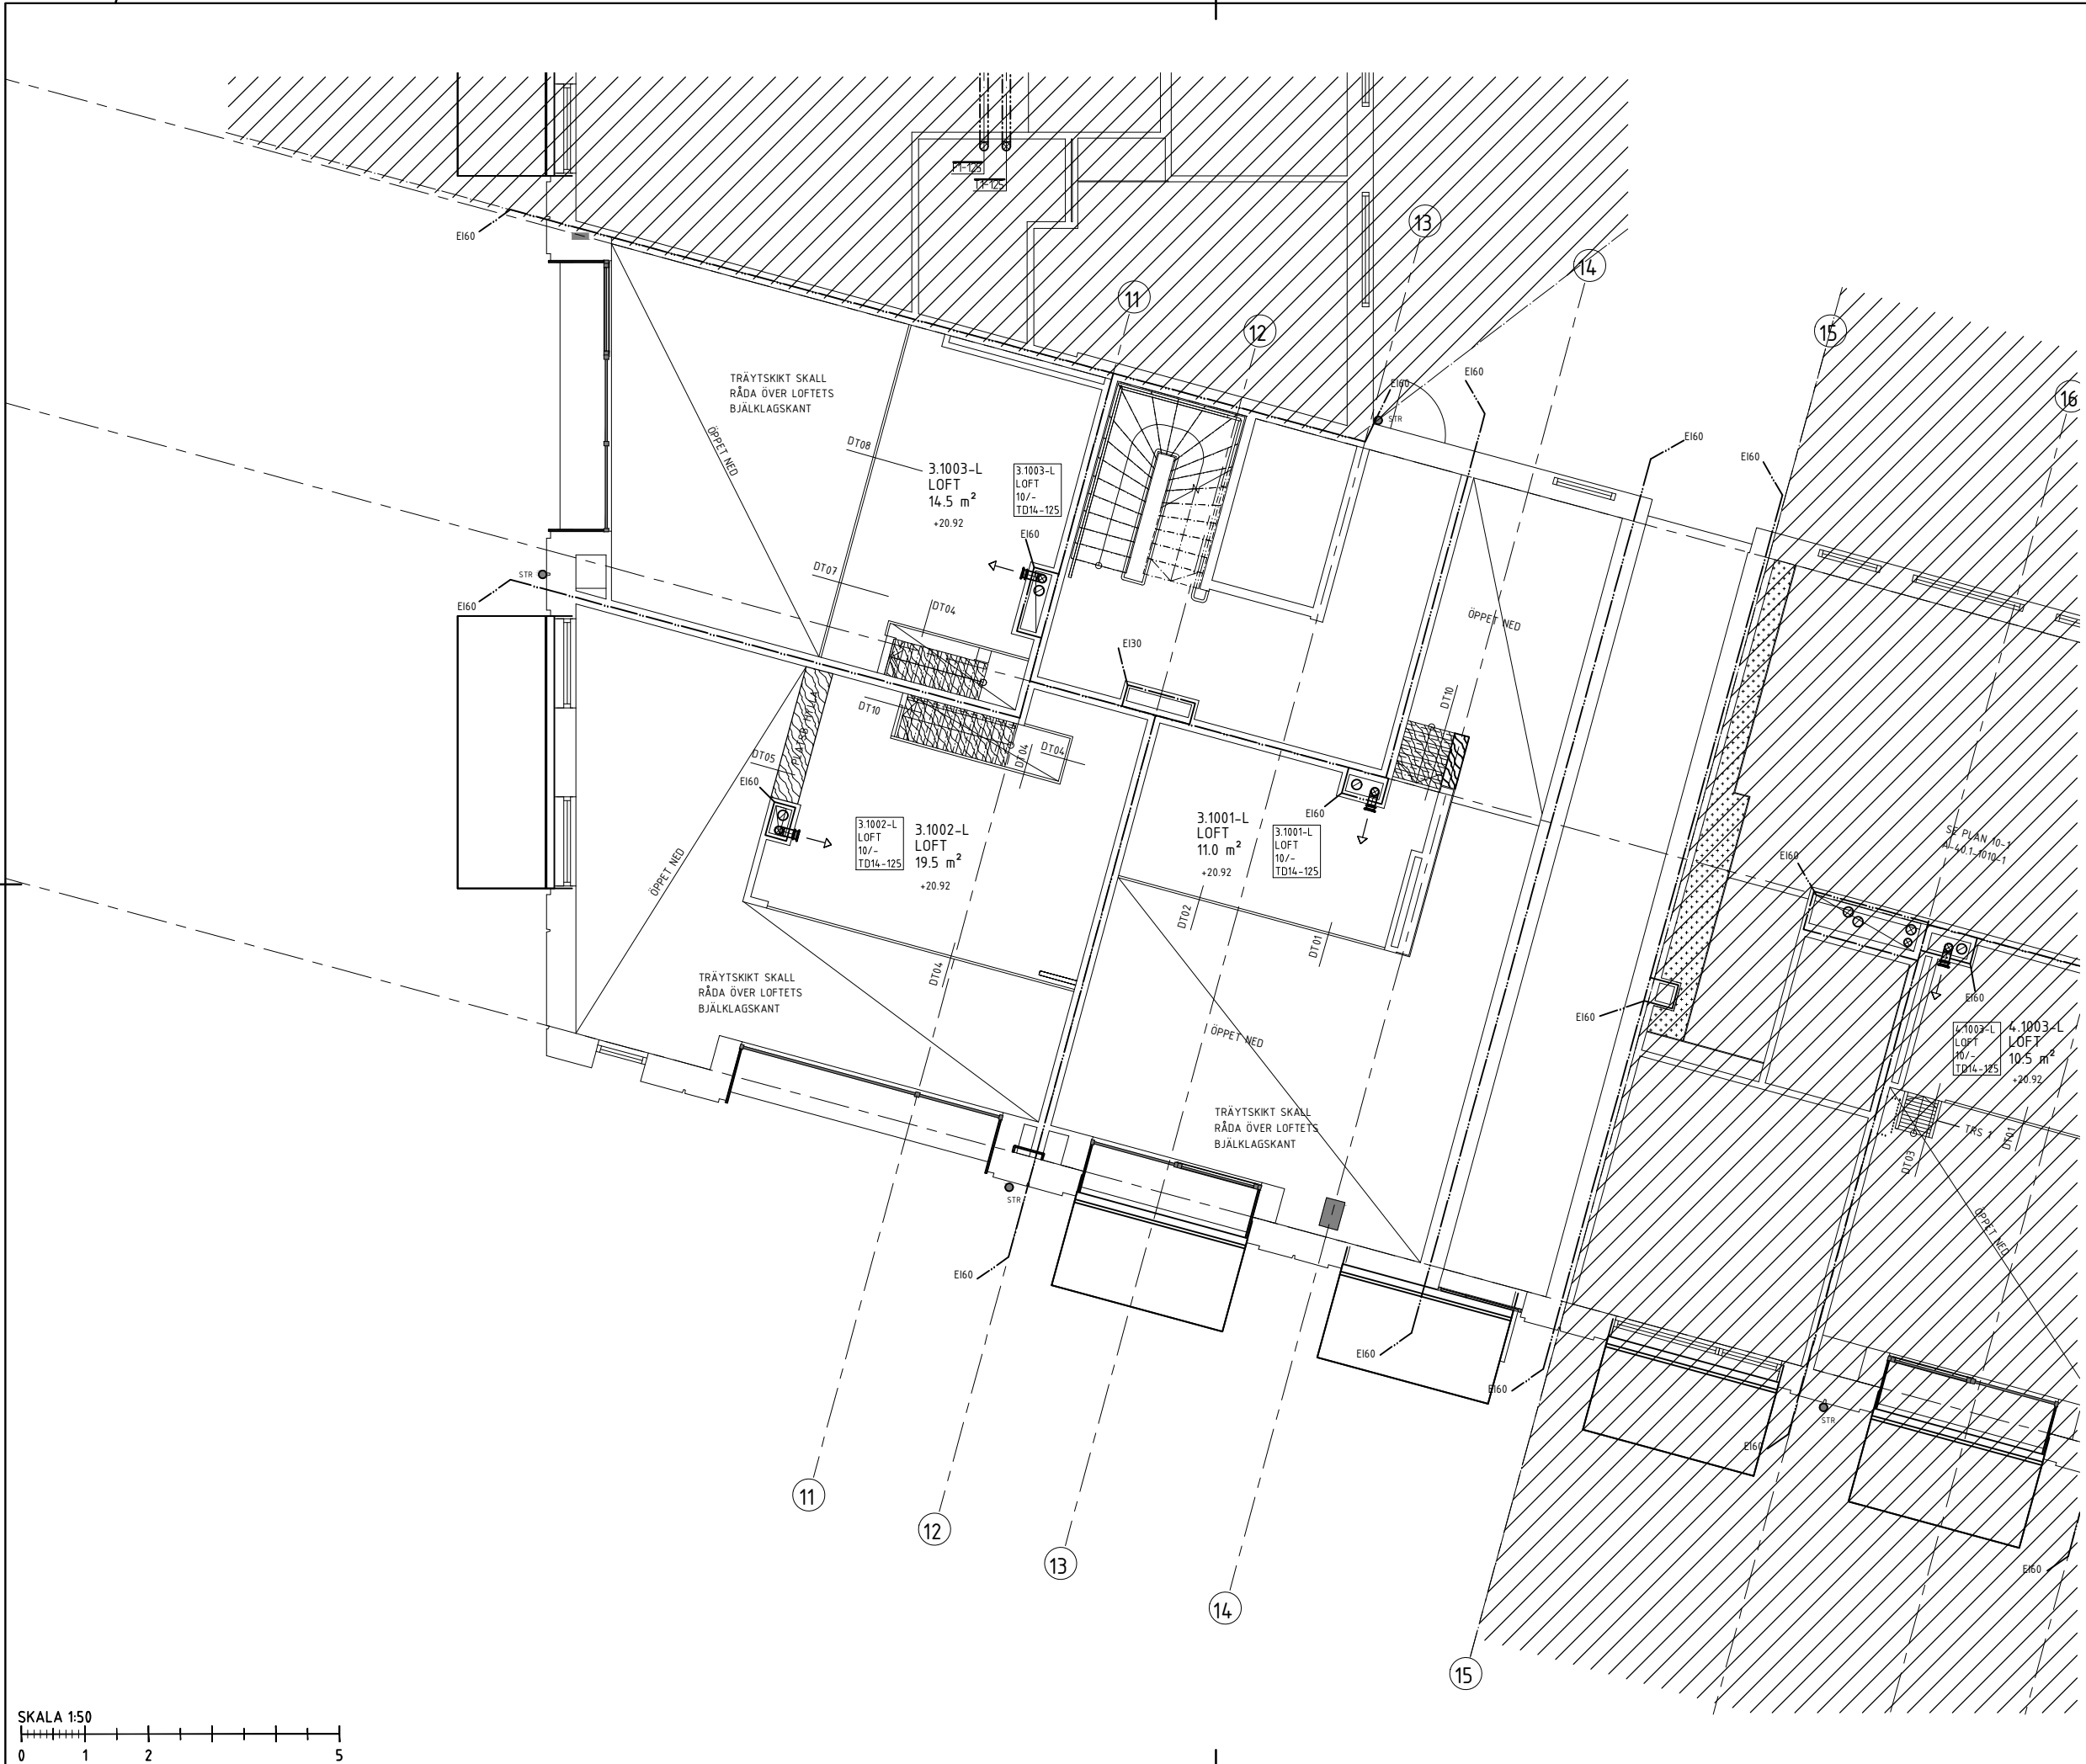

BET	ÄNDRINGEN AVSER	SIGN	DATUM
<b>RELATIONSHANDLING</b>			
<b>LUNDBY PARK KUBIK</b> Rambergsstaden 74:2, Göteborg			
A	BORNSTEN LYCKEFGORS ARKITEKTER AB		18.09.2000
K	INTEGRA ENGINEERING AB		18.09.2000
CPM	CPM AB		18.09.2000
KP	BOE STRIL, LÅN ÖFFRÅGA		18.09.2000
E	RELLERS SVENGE AB		18.09.2000
V	VVSHELD AB		18.09.2000
W	VVSHELD AB		18.09.2000
M	MARK		18.09.2000
UPPDRAG NR		RITAD/KONSTR AV	HANDELAGGARE
217054		AAN	MEK
DATUM		ANSVÄRIG	
2020-02-24		MARTIN EK	
Nybyggnation bostäder			
LUFTBEHANDLINGSSYSTEM			
PLAN 10-2			
DEL 13			
SKALA	NUMMER	BET	
A1: 1:50	V-57-1-1310-2		
A3: 1:100			

