


TYPRITNING PÅ ETT BADRUM MED KOMFORTVÄRME

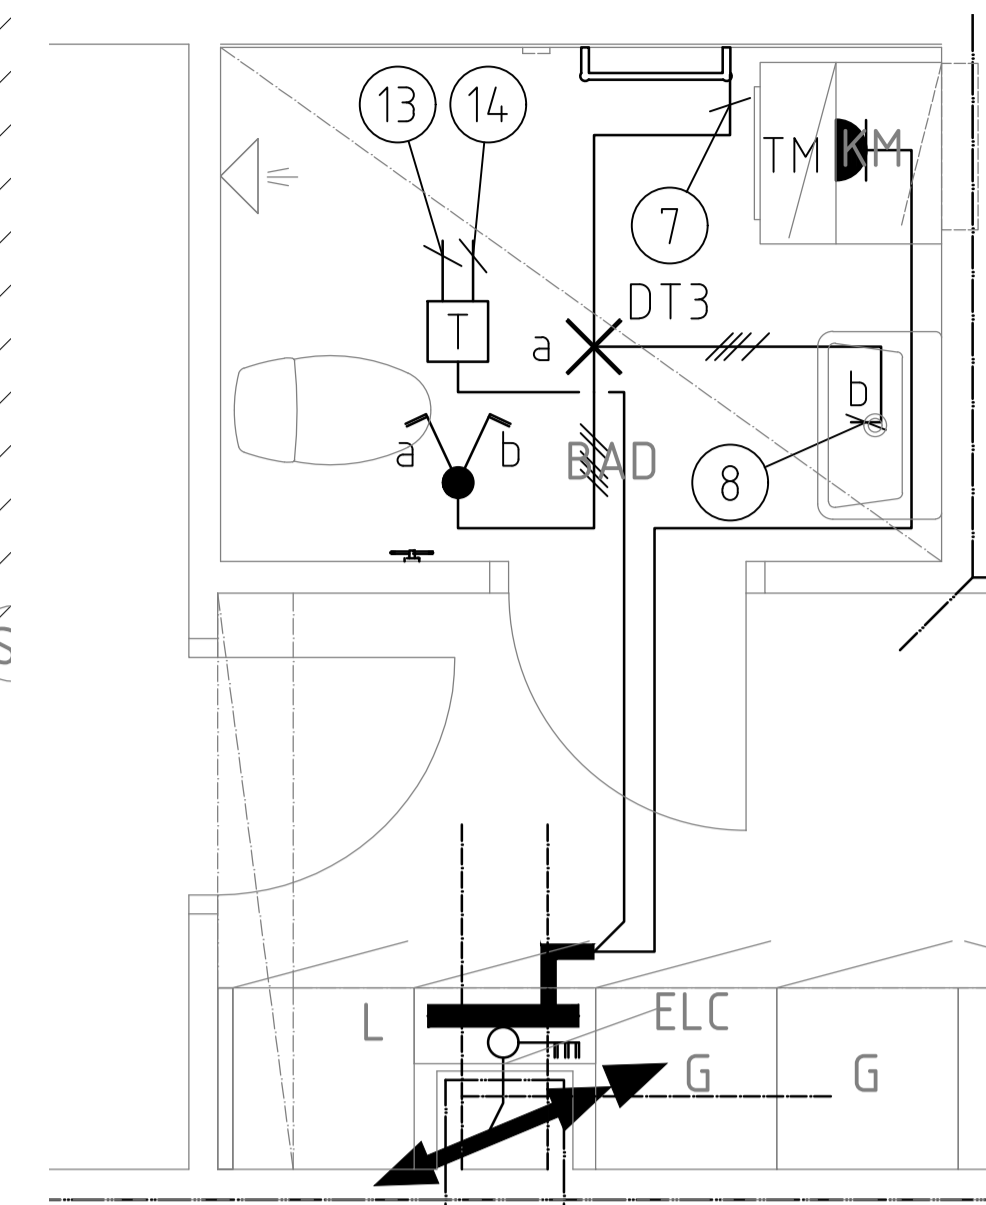

LÄGENHETER MED KOMFORTVÄRME:

- x 1-1201 2-3rok
- x 1-1203 1-rok
- x 1-1303 1-rok
- x 1-1304 2-3rok
- x 1-1401 2-3rok
- x 1-1402 1-rok
- x 1-1404 2-3rok
- x 1-1501 2-3rok


ALLMÄNNA ANVISNINGAR

SYMBOLER ENLIGT IEC
 INFÄLLD INSTALLATION MARKERAS MED FYLLD SYMBOL
 UTANPÅLIGGANDE INSTALLATION MARKERAS MED OFYLLD SYMBOL
 DÄR EJ ANNAT ANGES GÄLLER:
 HÖJD: MM ÖVER FÄRDIGT GOLV
 LEDNINGAR: EQLO VID UTANPÅLIGGANDE FÖRLÄGGNING,
 FQ I VP-RÖR VID INFÄLLD FÖRLÄGGNING
 LEDARE: 3G1,5mm²
 VAGGUTTAG: 2-VÄGS PETSKYDDADE 250 Ö.G.
 STRÖMSTÄLLARE: 1000 Ö.G.

FÖRKLARINGAR

- F FRYSS, 2200 Ö.G.
- K KYL, 2200 Ö.G.
- M MICRO, 1900 Ö.G.
- FL SPISFLÄKT, 2050 Ö.G.
- DM DISKMASKIN, 300 Ö.G.
- TT TORKTUMBLARE, 700 Ö.G.
- TM TVÄTTMASKIN, 700 Ö.G. (200 Ö.G 2-3 ROK)
- U UGN, 830 Ö.G.
- L LAMPUTTAG PÅ VÄGG, 150 MM UNDER FÄRDIGT INNER TAK.
- SP SPISHÅLL PERILEKUTTAG, 830 Ö.G.
- X TAKDOSA I UNDER TAK.
- X SPOTLIGHT.
- NSI NÄRVAROSENSOR SERVOVDAN 41-206. MONTERAS I APPARATDOSA 1200 Ö.G. EFTERLYSTID STALLS IN PÅ 30 MM
- T TEMPERATURGIVARE FÖR GOLVVÄRME.
- 2-POLIG BRYTARE DÖRRAUTOMATIK, 2200 Ö.G.
- 16A 16A UTTAG, 1000 Ö.G.
- 3-FAS 16A OCH 1-FAS 16A KOMBIUTTAG, 1000 Ö.G.
- STRÖMFÖRSÖRJNING RÖKLÖCKOR
- VRID POTENTIOMETER IP67 BELYSNING PORTIK
- STRÖMFÖRSÖRJNING IP67 BELYSNING PORTIK
- STYRUTRUSTNING FÖR BRANDGASFLÄKT (KONTAKTER OCH MOTORSKYDD MONTERAS I KAPSLING)
- CENTRALUTRUSTNING FÖR STYRNING AV ÖPPNINGSBART VÄDRINGSFÖNSTER. MONTERAS HÖGT UPP PÅ VÄGG VID TAK FÖNSTER. LEVERERAS AV BYGGENTREPRENAD.
- VINDGIVARE MONTERAS PÅ TAK MINIMUM 1M OVAN TAK. PLACERING SAMORDNAS MED LEVERANTÖR. LEVERERAS AV BYGGENTREPRENAD.
- RENGIVARE MONTERAS PÅ TAK MINIMUM 1M OVAN TAK. PLACERING SAMORDNAS MED LEVERANTÖR. LEVERERAS AV BYGGENTREPRENAD.
- TERMOSTAT FÖR VÄDRINGSFÖNSTER. MONTERAS 1400 Ö.G. LEVERERAS AV BYGGENTREPRENAD.
- 1 RÖRUTSLÄPP ARMATUR 1800 Ö.G.
- 2 UTTAG MED SKYDDSLÖCK, IP44, FÄRG SVART, 200 Ö.G.
- 3 UTTAG MED SKYDDSLÖCK, IP44 1000 Ö.G.
- 4 ARMATUR PÅ VÄGG, DOSA MONTERAS 1800 ÖVER FÄRDIGT GOLV / TRAPPSTEG.
- 5 RÖRUTSLÄPP ARMATUR UNDER ÖVERSKÅP 1400 Ö.G.

RELATIONSHANDLING

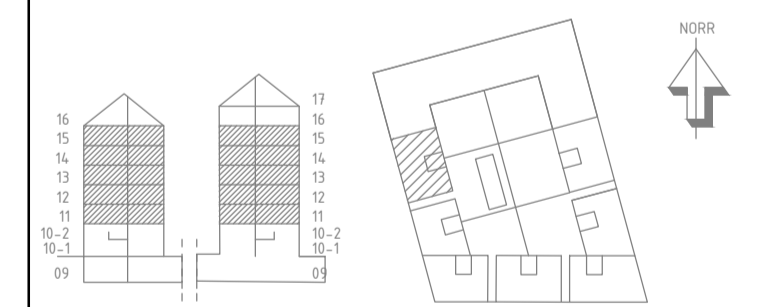

LUNDBY PARK KUBIK
 Rambergssåden 74:2, Göteborg

SKANSKA

A	BÖRNSTEN LYCKEFORS ARKITEKTER AB Hörsögatan 14, 413 45 GÖTEBORG	TEL: 031-289642
K	INTEGRA ENGINEERING AB Östra Skolgatan 10B, 412 21 GÖTEBORG	TEL: 031-823500
KP	CONA AB Box 1074, 402 11 GÖTEBORG	TEL: 031-823500
E	RELERS SVERIGE AB Fältsjövägen 14, 412 21 GÖTEBORG	TEL: 031-786800
V	VVSMEJÖ AB Sankt Eriksgatan 1, 413 45 GÖTEBORG	TEL: 031-764382
W	VVSMEJÖ AB Sankt Eriksgatan 1, 413 45 GÖTEBORG	TEL: 031-764382
M	MARK	TEL: -

UPPDRAG NR	RITAD/REKONSTR AV	HANDLAGGARE
156193	MHO	D.MATTSSON
DATUM	ANSVARIG	
2020-03-27	DAN MATTSSON	

Nybyggnation bostäder
 HUS 1, DEL 1, PLAN 11 - 15

KRAFT & BELYSNING	
SKALA	NUMMER
A1= 1:50 A3= 1:100	E-630-1-1111-15
BET	-

