

**ALLMÄNNA ANVISNINGAR**

SYMBOLER ENLIGT IEC  
 INFÄLLD INSTALLATION MARKERAS MED FYLLED SYMBOL  
 UTANPÅLIGGANDE INSTALLATION MARKERAS MED OFYLLED SYMBOL


DÄR EJ ANNAT ANGES GÄLLER:

- HÖJD: MM ÖVER FÄRDIGT GOLV  
 LEDNINGAR: EQL VID UTANPÅLIGGANDE FÖRLÄGGNING, FQ I VP-RÖR VID INFÄLLD FÖRLÄGGNING  
 LEDARE: 3G1,5mm<sup>2</sup>  
 VÄGGUTTAG: 2-VÄGS PETSKYDDADE 250 ÖG  
 STRÖMSTÄLLARE: 1000 ÖG.


**FÖRKLARINGAR**

- F FRYS, 2200 ÖG.
- K KYL, 2200 ÖG.
- M MICRO, 1900 ÖG.
- FL SPISFLÄKT, 2050 ÖG.
- DM DISKMASKIN, 300 ÖG.
- TT TORKTUMLARE, 700 ÖG.
- TM TVÄTTMASKIN, 700 ÖG. (200 ÖG 2-3 ROK)
- U UGN, 830 ÖG.
- L LAMPUTTAG PÅ VÄGG, 150 MM UNDER FÄRDIGT INNETAK.
- SP SPISHÄLL PERILEXUTTAG, 830 ÖG.
- X TAKDOSA I UNDERTAK.
- ⊗ SPOTLIGHT.
- NSI NÄRVAROSENSÖR SERVODAN 41-206. MONTERAS I APPARATDOSA 1200 ÖG. EFTERLYSTID STÄLLS IN PÅ 30 MIN.
- T TEMPERATURGIVARE FÖR GOLVVÄRME.
- 2-POLIG BRYTARE DÖRRAUTOMATIK, 2200 ÖG.
- 16A 16A UTTAG, 1000 ÖG.
- 3N 3-FAS 16A OCH 1-FAS 16A KOMBIUTTAG, 1000 ÖG.
- IP67 STRÖMFÖRSÖRJNING RÖKLÖCKOR
- IP67 VRIID POTENTIOMETER IP67 BELYSNING PORTIK
- IP67 STRÖMFÖRSÖRJNING IP67 BELYSNING PORTIK
- BGF STYRUTRUSTNING FÖR BRANDGASFLÄKT (KONTAKTER OCH MOTORSKYDD MONTERAS I KAPSLING)
- C CENTRALUTRUSTNING FÖR STYRNING AV ÖPPNINGSBART VÄDRINGSFÖNSTER. MONTERAS HÖGT UPP PÅ VÄGG VID TAK FÖNSTER. LEVERERAS AV BYGGENTREPRENÖR.
- V VINDGIVARE MONTERAS PÅ TAK MINIMUM 1M OVAN TAK. PLACERING SAMORDNAS MED LEVERANTÖR. LEVERERAS AV BYGGENTREPRENÖR.
- R REGNGIVARE MONTERAS PÅ TAK MINIMUM 1M OVAN TAK. PLACERING SAMORDNAS MED LEVERANTÖR. LEVERERAS AV BYGGENTREPRENÖR.
- T2 TERMOSTAT FÖR VÄDRINGSFÖNSTER. MONTERAS 1400 ÖG. LEVERERAS AV BYGGENTREPRENÖR.
- 1 RÖRUTSLÄPP ARMATUR 1800 ÖG.
- 2 UTTAG MED SKYDLOCK, IP44, FÄRG SVART, 200 ÖG.
- 3 UTTAG MED SKYDLOCK, IP44 1000 ÖG.
- 4 ARMATUR PÅ VÄGG, DOSA MONTERAS 1800 ÖVER FÄRDIGT GOLV / TRAPPSTEG.

BET	ÄNDRINGEN AVSER	SIGN	DATUM

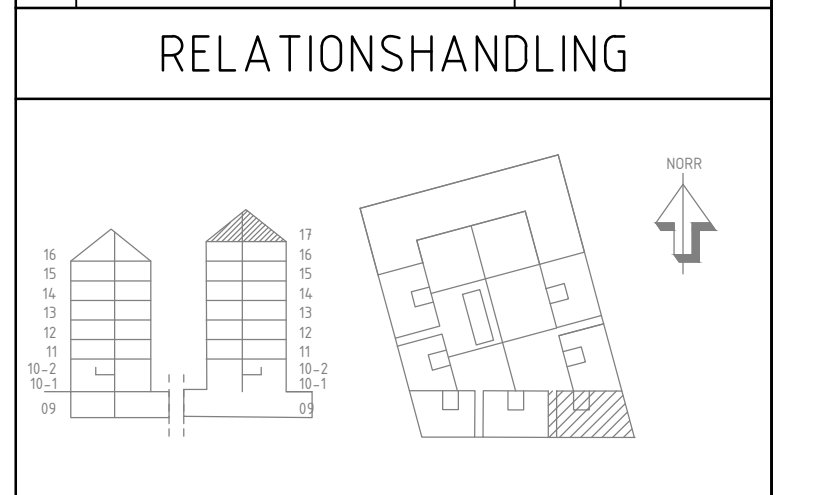

**LUNDBY PARK KUBIK**  
 Rambergssåden 74:2, Göteborg

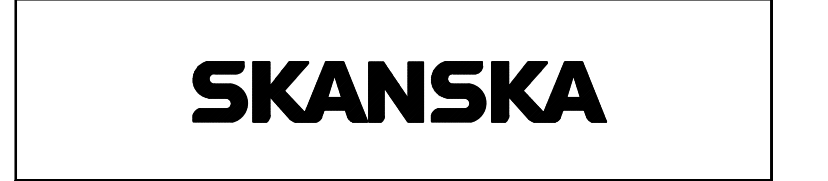

A	BÖRNSTEN LYCKEFORS ARKITEKTER AB Helsingborgs 10, 211 01 Göteborg	TEL: 40-28862
K	INTEGRA ENGINEERING AB Östra Hisingeriparken 10B, 412 01 Göteborg	TEL: 40-90300
KP	CONV AB Box 1074, 402 11 Göteborg	TEL: 40-95000
E	REJERS SVERIGE AB Falkenbergsgatan 1, 412 01 Göteborg	TEL: 475-78800
V	VVSMEJÖ AB Barnhusgränd 1, 412 01 Göteborg	TEL: 40-76302
W	VVSMEJÖ AB Barnhusgränd 1, 412 01 Göteborg	TEL: 40-76302
M	MARK	TEL: -

LUPPDRAG NR	RITAD/REVISOR AV	HANDLAGGARE
156193	MHO	D.MATTSSON
DATUM	ANSVARIG	
2020-03-27	DAN MATTSSON	

Nybyggnation bostäder  
 HUS 1, DEL 5, PLAN 17

<b>KRAFT &amp; BELYSNING</b>		
SKALA	NUMMER	BET
A1=1:50 A3=1:100	E-630-1-1517	-

