

### ALLMÄNNA ANVISNINGAR

SYMBOLER ENLIGT IEC  
 INFÄLLD INSTALLATION MARKERAS MED FYLLD SYMBOL  
 UTANPÅLIGGANDE INSTALLATION MARKERAS MED OFYLLD SYMBOL  
 DÄR EJ ANNAT ANGES GÄLLER:


HÖJD: MM ÖVER FÄRDIGT GOLV  
 LEDNINGAR: EQLD VID UTANPÅLIGGANDE FÖRLÄGGNING, FQ I VP-RÖR VID INFÄLLD FÖRLÄGGNING

LEDARE: 3G1,5mm²  
 VÄGGUTTAG: 2-VÄGS PETSKYDDADE 250 ÖG  
 STRÖMSTÄLLARE: 1000 ÖG.

### FÖRKLARINGAR

- F FRYSS, 2200 ÖG.
- K KYL, 2200 ÖG.
- M MICRO, 1900 ÖG.
- FL SPISFLÄKT, 2050 ÖG.
- DM DISKMASKIN, 300 ÖG.
- TT TORKTUMLARE, 700 ÖG.
- TM TVÄTTMASKIN, 700 ÖG. (200 ÖG 2-3 ROK)
- U UGN, 830 ÖG.
- L LAMPUTTAG PÅ VÄGG, 150 MM UNDER FÄRDIGT INNETAK.
- SP SPISHÄLL PERILEXKUTTAG, 830 ÖG.
- X TAKDOSA I UNDERTAK.
- ⊗ SPOTLIGHT.
- NS NÄRVÄRSENSOR SERVOVAN 41-206. MONTERAS I APPARATDOSA 1200 ÖG. EFTERLYSTID STALLS IN PÅ 30 MM
- T TEMPERATURGIVARE FÖR GOLVVÄRME.
- 2-POLIG BRYTARE DÖRRAUTOMATIK, 2200 ÖG.
- 16A 16A UTTAG, 1000 ÖG.
- 3FAS 3-FAS 16A OCH 1-FAS 16A KOMBIUTTAG, 1000 ÖG.
- STRÖMFÖRSÖRJNING RÖKLUCKOR
- IP67 VRID POTENTIOMETER IP67 BELYSNING PORTIK
- IP67 STRÖMFÖRSÖRJNING IP67 BELYSNING PORTIK
- BGF STYRUTRUSTNING FÖR BRANDGASFLÄKT (KONTAKTER OCH MOTORSKYDD MONTERAS I KAPSLING)
- C CENTRALUTRUSTNING FÖR STYRNING AV ÖPPNINGSBART VÄDRINGSFÖNSTER. MONTERAS HÖGT UPP PÅ VÄGG VID TAK FÖNSTER. LEVERERAS AV BYGGENTREPRENAD.
- V VINDGIVARE MONTERAS PÅ TAK MINIMUM 1M OVAN TAK. PLACERING SAMORDNAS MED LEVERANTÖR. LEVERERAS AV BYGGENTREPRENAD.
- R REGNGIVARE MONTERAS PÅ TAK MINIMUM 1M OVAN TAK. PLACERING SAMORDNAS MED LEVERANTÖR. LEVERERAS AV BYGGENTREPRENAD.
- T TERMOSTAT FÖR VÄDRINGSFÖNSTER. MONTERAS 1400 ÖG. LEVERERAS AV BYGGENTREPRENAD.
- 1 RÖRUTSLÄPP ARMATUR 1800 ÖG.
- 2 UTTAG MED SKYDDSLÖCK, IP44, FÄRG SVART, 200 ÖG.
- 3 UTTAG MED SKYDDSLÖCK, IP44, 1000 ÖG.

- 4 ARMATUR PÅ VÄGG, DOSA MONTERAS 1800 ÖVER FÄRDIGT GOLV / TRAPPSTEG.
- 5 RÖRUTSLÄPP ARMATUR UNDER ÖVERSKÅP 1400 ÖG
- 6 2-VÄGS UTTAG I HÖRNBOX MONTERAS DIKT UK ÖVERSKÅP. RÖRUTSLÄPP 1390 ÖG.
- 7 ANSLUTNING AV HANDUKSTORK, RÖRUTSLÄPP 800 ÖG
- 8 RÖRUTSLÄPP SKÅPBELYSNING OCH UTTAG 1910 ÖG
- 9 2-VÄGS UTTAG MED TIMER I HÖRNBOX MONTERAS DIKT UK ÖVERSKÅP. RÖRUTSLÄPP 1390 ÖG.
- 10 UTTAG INBYGGNADSUKN, 1350 ÖG.
- 11 ANSLUTNING TILL BOKNINGSPANEL 1100 ÖG.
- 12 1-VÄGS UTTAG IP44, 1400 ÖG.
- 13 GOLVVÄRME GIVARE
- 14 GOLVVÄRME SLINGA
- 15 TRYCKKNAPPSENHET FÖR STYRNING AV VÄDRINGSFÖNSTER LEVERERAS AV BYGGENTREPRENAD.
- 16 KABELTYP EQQRB 4x1,0
- 17 ANSLUTNING TILL MOTORDRIVNA FÖNSTER. KABELTYP 3G1,5.

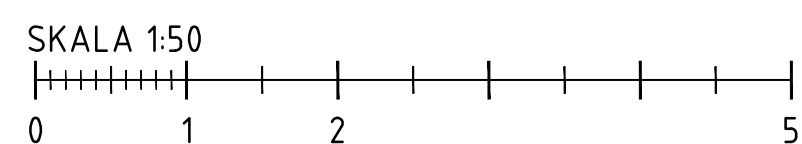

BET	ÄNDRINGEN AVSER	SIGN	DATUM
<b>RELATIONSHANDLING</b>			
<b>LUNDBY PARK KUBIK</b> Rambergssåden 74:2, Göteborg			
<b>SKANSKA</b>			
A	BÖRNSTEN LYCKEFORS ARKITEKTER AB Helsingborg S, 413 01 GÖTEBORGS	TEL: 40-28962	
K	INTEGRA ENGINEERING AB Östra Stenåkersvägen 10B, 413 01 GÖTEBORGS	TEL: 40-90300	
KP	CONV AB Box 1074, 402 11 GÖTEBORGS	TEL: 40-95000	
E	REJERS SVERIGE AB Falkenbergsgården 1, 413 01 GÖTEBORGS	TEL: 475-78600	
V	VVSMEJÖ AB BANGÅRGEN 1, 413 01 GÖTEBORGS	TEL: 40-76432	
W	VVSMEJÖ AB BANGÅRGEN 1, 413 01 GÖTEBORGS	TEL: 40-76432	
M	MARK	TEL: -	
UPPDRAG NR 156193		RITAD/RIKONSTR AV MHQ	HANDLAGGARE D.MATTSSON
DATUM 2020-03-27		ANSVARIG DAN MATTSSON	
Nybyggnation bostäder HUS 1, DEL 7, PLAN 17			
KRAFT & BELYSNING			
SKALA A1= 1:50 A3= 1:100	NUMMER E-630-1-1717	BET -	