



ALLMÄNNA ANVISNINGAR

SYMBOLER ENLIGT IEC
 INFÄLLD INSTALLATION MARKERAS MED FYLLED SYMBOL
 UTANPÅLIGGANDE INSTALLATION MARKERAS MED OFYLLED SYMBOL

DÄR EJ ANNAT ANGES GÄLLER:


HÖJD: MM ÖVER FÄRDIGT GOLV
 LEDNINGAR: EQL VID UTANPÅLIGGANDE FÖRLÄGGNING,
 FQ I VP-RÖR VID INFÄLLD FÖRLÄGGNING
 LEDARE: 3G1,5mm²
 VÄGGUTTAG: 2-VÄGS PETSKYDDADE 250 ÖG
 STRÖMSTÄLLARE: 1000 Ö.G.

FÖRKLARINGAR

- F FRYS, 2200 Ö.G.
- K KYL, 2200 Ö.G.
- M MICRO, 1900 Ö.G.
- FL SPISFLÄKT, 2050 Ö.G.
- DM DISKMASKIN, 300 Ö.G.
- TM TVÄTTMASKIN, 700 Ö.G. (200 Ö.G 2-3 ROK)
- U UGN, 830 Ö.G.
- L LAMPUTTAG PÅ VÄGG, 150 MM ÖVER FÄRDIGT INNETAK.
- SP SPISHÅLL PERILEXUTTAG, 830 Ö.G.
- X TAKDOSA I UNDERTAK.
- SPOTLIGHT.
- NSI NÄRVAROSENSOR SERVOVAN 41-206. MONTERAS I APPARATDOSA 1200 Ö.G. EFTERLYSTID STÄLLS IN PÅ 30 MIN
- T TEMPERATURGIVARE FÖR GOLVVÄRME.
- 2-POLIG BRYTARE DÖRRAUTOMATIK, 2200 Ö.G.
- 6A 16A UTTAG, 1000 Ö.G.
- 3N 3-FAS 16A OCH 1-FAS 16A KOMBIUTTAG, 1000 Ö.G.
- STRÖMFÖRSÖRJNING RÖKLÖCKOR
- IP67 VID POTENTIOMETER IP67 BELYSNING PORTIK
- IP67 STRÖMFÖRSÖRJNING IP67 BELYSNING PORTIK
- BGF STYRUTRUSTNING FÖR BRANDGASFLÄKT (KONTAKTER OCH MOTORSKYDD MONTERAS I KAPSLING)
- C CENTRALUTRUSTNING FÖR STYRNING AV ÖPPNINGSBART VÄDRINGSFÖNSTER. MONTERAS HÖGT UPP PÅ VÄGG VID TAK FÖNSTER. LEVERERAS AV BYGGENTREPRENAD.
- V VINDGIVARE MONTERAS PÅ TAK MINIMUM 1M OVAN TAK. PLACERAS SAMORDNAS MED LEVERANTÖR. LEVERERAS AV BYGGENTREPRENÖR.
- R REGNGIVARE MONTERAS PÅ TAK MINIMUM 1M OVAN TAK. PLACERAS SAMORDNAS MED LEVERANTÖR. LEVERERAS AV BYGGENTREPRENÖR.
- T2 TERMOSTAT FÖR VÄDRINGSFÖNSTER. MONTERAS 1400 ÖG. LEVERERAS AV BYGGENTREPRENAD.
- 1 RÖRUTSLÄPP ARMATUR 1800 Ö.G.
- 2 UTTAG MED SKYDDSLÖCK, IP44, FÄRG SVART, 200 Ö.G.
- 3 UTTAG MED SKYDDSLÖCK, IP44, 1000 Ö.G.
- 4 ARMATUR PÅ VÄGG, DOSA MONTERAS 1800 ÖVER FÄRDIGT GOLV / TRAPPSTEG.

BET	ÄNDRINGEN AVSER	SIGN	DATUM

RELATIONSHANDLING

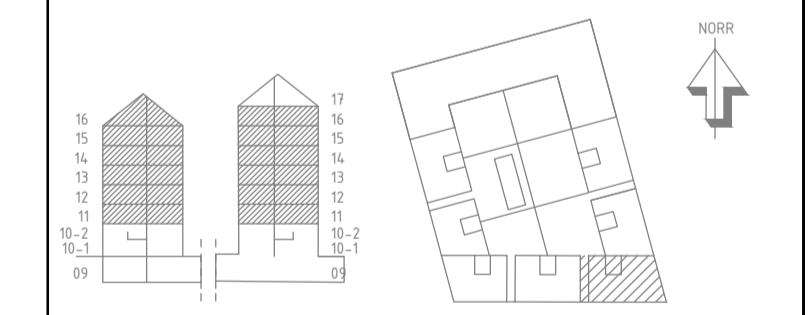

LUNDBY PARK KUBIK
 Rambergssåden 74:2, Göteborg

SKANSKA

A	BÖRNSTEIN LYCKEFORS ARKITEKTER AB Hörsnäsgränd 14, 41345 GÖTEBORG	TEL: 031-289062
K	INTEGRA ENGINEERING AB Östra Hålsjögränd 10B, 41221 GÖTEBORG	TEL: 031-823500
KP	CONVI AB Box 1074, 40211 GÖTEBORG	TEL: 031-823500
E	RELERS SVERIGE AB Folksamgatan 1, 41221 GÖTEBORG	TEL: 031-796300
V	VVSMEJÖ AB BANGÅRSGÅRDEN 5, 41221 GÖTEBORG	TEL: 031-796302
W	VVSMEJÖ AB BANGÅRSGÅRDEN 5, 41221 GÖTEBORG	TEL: 031-796302
M	MARK	TEL: -

UPPDRAG NR 156193	RITAD/RIKONSTR AV MHQ	HANDLAGGARE D.MATTSSON
DATUM 2020-03-27	ANSVARIG DAN MATTSSON	

Nybyggnation bostäder
 HUS 1, DEL 5, PLAN 11 - 16

KRAFT & BELYSNING	
SKALA A1= 1:50 A3= 1:100	NUMMER E-630-1-1511-16

