

ALLMÄNNA ANVISNINGAR

SYMBOLER ENLIGT IEC
 INFÄLLD INSTALLATION MARKERAS MED FYLLED SYMBOL
 UTANPÅLIGGANDE INSTALLATION MARKERAS MED OFYLLED SYMBOL

DÄR EJ ANNAT ANGES GÄLLER:


HÖJD: MM ÖVER FÄRDIGT GÖLV
 LEDNINGAR: EQLO VID UTANPÅLIGGANDE FÖRLÄGGNING,
 FQ I VP-RÖR VID INFÄLLD FÖRLÄGGNING

LEDARE 3G1,5mm²
 VÄGGUTTAG: 2-VÄGS PETSKYDDADE 250 Ö.G.
 STRÖMSTÄLLARE: 1000 Ö.G.

FÖRKLARINGAR

- F Frys, 2200 Ö.G.
- K KYL, 2200 Ö.G.
- M MICRO, 1900 Ö.G.
- FL SPISFLÄKT, 2050 Ö.G.
- DM DISKMASKIN, 300 Ö.G.
- TT TORKTUMLARE, 700 Ö.G.
- TM TVÄTTMASKIN, 700 Ö.G. (200 Ö.G. 2-3 ROK)
- U UGN, 830 Ö.G.
- L LAMPUTTAG PÅ VÄGG, 150 MM UNDER FÄRDIGT INNER TAK.
- SP SPISHÄLL PERILEXUTTAG, 830 Ö.G.
- X TAKDOSA I UNDER TAK.
- SPOTLIGHT.
- NS1 NÄRVAROSENSOR SERVOVAN 41-206. MONTERAS I APPARATDOSA 1200 Ö.G. EFTERLYSTID STÄLLS IN PÅ 30 MIN
- T TEMPERATURGIVARE FÖR GÖLVVÄRME.
- 2-POLIG BRYTARE DÖRRAUTOMATIK, 2200 Ö.G.
- 16A 16A UTTAG, 1000 Ö.G.
- 3/16A 3-FAS 16A OCH 1-FAS 16A KOMBIUTTAG, 1000 Ö.G.
- ☑ STRÖMFÖRSÖRJNING RÖKLUCKOR
- IP67 VRID POTENTIOMETER IP67 BELYSNING PORTIK
- IP67 STRÖMFÖRSÖRJNING IP67 BELYSNING PORTIK
- ☑ STYRUTRUSTNING FÖR BRANDGASFLÄKT (KONTAKTER OCH MOTORSKYDD MONTERAS I KAPSLING
- C CENTRALUTRUSTNING FÖR STYRNING AV ÖPPNINGSBART VÄDRINGSFÖNSTER. MONTERAS HÖGT UPP PÅ VÄGG VID TAK FÖNSTER. LEVERERAS AV BYGGENTREPRENAD.
- V VINDGIVARE MONTERAS PÅ TAK MINIMUM 1M ÖVAN TAK. PLACERING SAMORONAS MED LEVERANTÖR. LEVERERAS AV BYGGENTREPRENÖR.
- R REGNGIVARE MONTERAS PÅ TAK MINIMUM 1M ÖVAN TAK. PLACERING SAMORONAS MED LEVERANTÖR. LEVERERAS AV BYGGENTREPRENÖR.
- ☑ TERMOSTAT FÖR VÄDRINGSFÖNSTER. MONTERAS 1400 Ö.G. LEVERERAS AV BYGGENTREPRENAD.
- 1 RÖRUTSLÄPP ARMATUR 1800 Ö.G.
- 2 UTTAG MED SKYDDSLÖCK, IP44, FÄRG SVART, 200 Ö.G.
- 3 UTTAG MED SKYDDSLÖCK, IP44, 1000 Ö.G.
- 4 ARMATUR PÅ VÄGG, DOSA MONTERAS 1800 ÖVER FÄRDIGT GÖLV / TRAPPSTEG.
- 5 RÖRUTSLÄPP ARMATUR UNDER ÖVERSKÅP 1400 Ö.G.

RELATIONSHANDLING

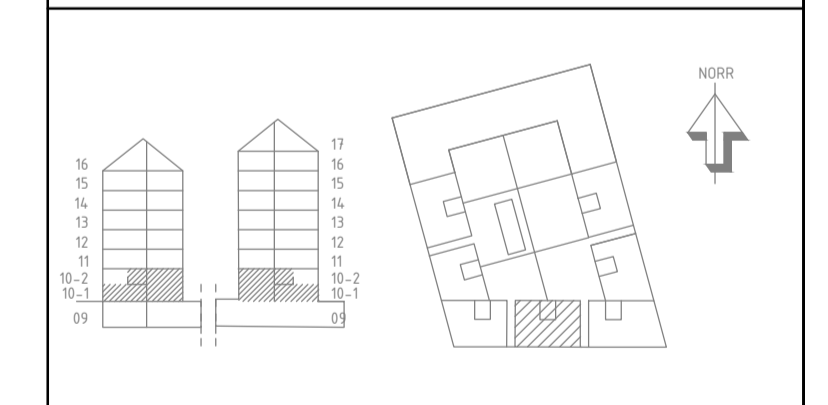

LUNDBY PARK KUBIK
 Rambergssåden 74:2, Göteborg



| | | |
|----|----------------------------------|------------------|
| A | BÖRNSTEN LYCKEFORS ARKITEKTER AB | TEL: 031-289042 |
| K | INTEGRA ENGINEERING AB | TEL: 040-903900 |
| KP | CONA AB | TEL: 040-950000 |
| E | REJERS SVERIGE AB | TEL: 0771-700000 |
| V | VVSMEJÖ AB | TEL: 031-766302 |
| W | VVSMEJÖ AB | TEL: 031-766302 |
| M | MARK | TEL: - |

UPPDRAG NR 156193
 DATUM 2020-03-27

RITAD/RENSAT AV MHQ
 ANSVARIG DAN MATTSSON

HANDLAGGARE D.MATTSSON


Nybyggnation bostäder
 HUS 1, DEL 4, PLAN 10-1


KRAFT & BELYSNING

SKALA A1=1:50
 A3=1:100

NUMMER E-630-1-14-10-1

BET -

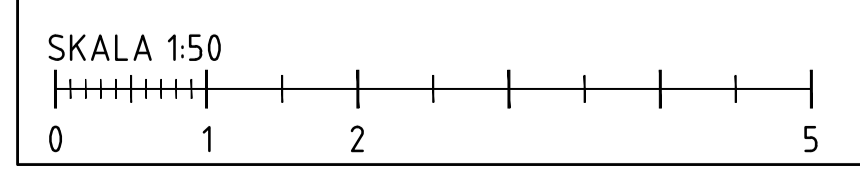

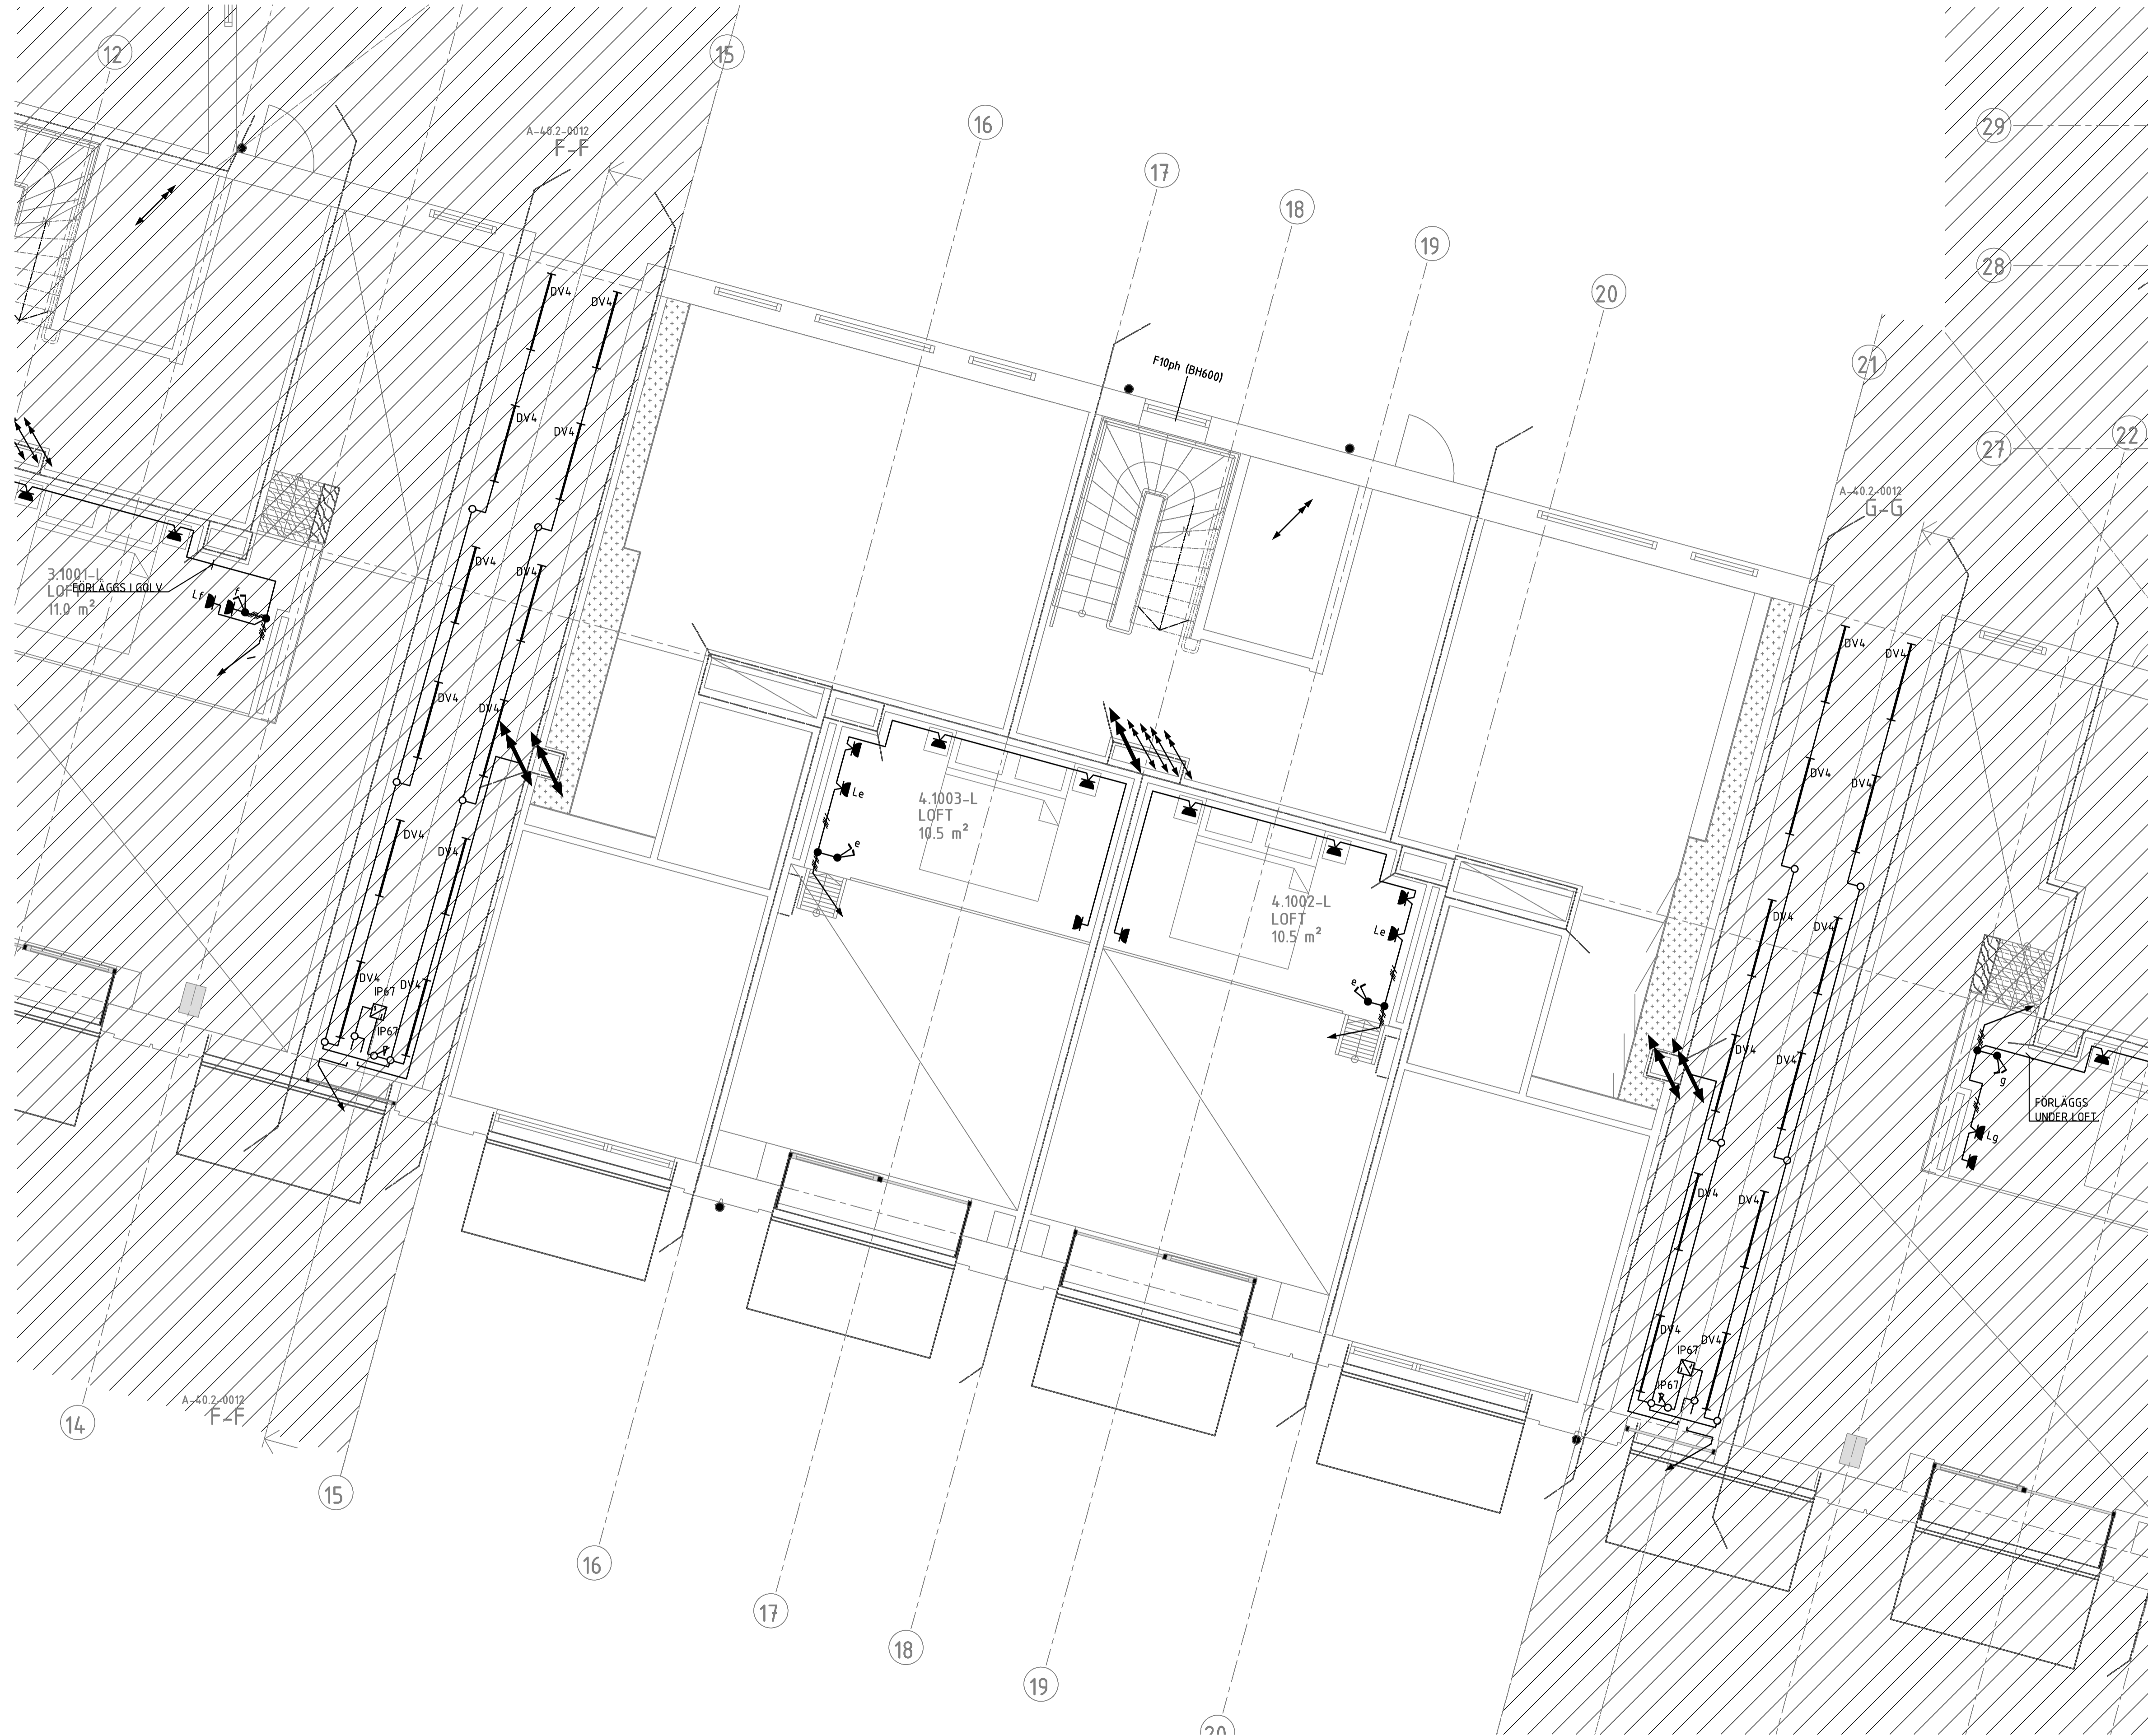

ALLMÄNNA ANVISNINGAR

SYMBOLER ENLIGT IEC
 INFÄLLD INSTALLATION MARKERAS MED FYLLD SYMBOL
 UTANPÅLIGGANDE INSTALLATION MARKERAS MED OFYLLD SYMBOL

DÄR EJ ANNAT ANGES GÄLLER:


HÖJD: MM ÖVER FÄRDIGT GOLV
 LEDNINGAR: EQLG VID UTANPÅLIGGANDE FÖRLÄGGNING,
 FQ I VP-RÖR VID INFÄLLD FÖRLÄGGNING
 LEDARE: 3G1,5mm²
 VÄGGUTTAG: 2-VÄGS PETSKYDDADE 250 ÖG
 STRÖMSTÄLLARE: 1000 Ö.G.

FÖRKLARINGAR

- F FRYSS, 2200 Ö.G.
- K KYL, 2200 Ö.G.
- M MICRO, 1900 Ö.G.
- FL SPISFLÄKT, 2050 Ö.G.
- DM DISKMASKIN, 300 Ö.G.
- TT TORKTUMLARE, 700 Ö.G.
- TM TVÄTTMASKIN, 700 Ö.G. (200 Ö.G 2-3 ROK)
- U UGN, 830 Ö.G.
- L LAMPUTTAG PÅ VÄGG, 150 MM UNDER FÄRDIGT INNETAK.
- SP SPISHÅLL PERLEXUTTAG, 830 Ö.G.
- X TAKDOSA I UNDERTAK.
- SPOTLIGHT.
- NS NÄRVARÖSENSOR SERVOVAN 41-206. MONTERAS I
- T TEMPERATURGIVARE FÖR GOLVVÄRME.
- 2-POLIG BRYTARE DÖRRUTOMATIK, 2200 Ö.G.
- 16A 16A UTTAG, 1000 Ö.G.
- 3FA 3-FAS 16A OCH 1-FAS 16A KOMBIUTTAG, 1000 Ö.G.
- STRÖMFÖRSÖRJNING RÖKLUCKOR
- IP67 VID POTENTIOMETER IP67 BELYSNING PORTIK
- IP67 STRÖMFÖRSÖRJNING IP67 BELYSNING PORTIK
- BGF STYRUTRUSTNING FÖR BRANDGASFLÄKT
 (KONTAKTER OCH MOTORSKYDD MONTERAS I KAPSLING)
- C CENTRALUTRUSTNING FÖR STYRNING AV
 ÖPPNINGSBART VÄRDRINGSFÖNSTER. MONTERAS
 HÖGT UPP PÅ VÄGG VID TAK FÖNSTER.
 LEVERERAS AV BYGGENTREPRENÖR.
- V VINDGIVARE MONTERAS PÅ TAK MINIMUM 1M OVAN TAK.
 PLACERING SAMORDNAS MED LEVERANTÖR.
 LEVERERAS AV BYGGENTREPRENÖR.
- R REGNGIVARE MONTERAS PÅ TAK MINIMUM 1M OVAN TAK.
 PLACERING SAMORDNAS MED LEVERANTÖR.
 LEVERERAS AV BYGGENTREPRENÖR.
- TM TERMOSTAT FÖR VÄRDRINGSFÖNSTER. MONTERAS 1400 ÖG.
 LEVERERAS AV BYGGENTREPRENÖR.
- 1 RÖRUTSLÄPP ARMATUR 1800 Ö.G.
- 2 UTTAG MED SKYDDSLÖCK, IP44, FÄRG SVART, 200 Ö.G.
- 3 UTTAG MED SKYDDSLÖCK, IP44, 1000 Ö.G.
- 4 ARMATUR PÅ VÄGG, DOSA MONTERAS 1800 ÖVER FÄRDIGT
 GOLV / TRAPPSTEG.

BET ÄNDRINGEN AVSER SIGN DATUM

RELATIONSHANDLING

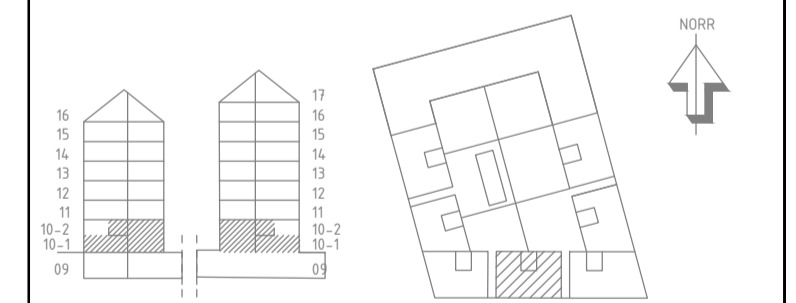

LUNDBY PARK KUBIK
 Rambergssåden 74:2, Göteborg

SKANSKA

| | | |
|----|------------------------------------------------------------------|----------------|
| A | BÖRNSTEN LYCKEFORS ARKITEKTER AB Helsingborgs 10, 21121 HÖRBY | TEL: 40-28862 |
| K | INTEGRA ENGINEERING AB Sven Hultspåren 10B, 41221 GÖTEBORG | TEL: 40-90300 |
| KP | CONV AB Box 1074, 40211 GÖTEBORG | TEL: 40-95000 |
| E | REJERS SVERIGE AB Falkenbergsgården 5, 41221 GÖTEBORG | TEL: 475-76600 |
| V | VVSMEJÖ AB BANGÅRGEN 5, 41221 GÖTEBORG | TEL: 40-76432 |
| W | VVSMEJÖ AB BANGÅRGEN 5, 41221 GÖTEBORG | TEL: 40-76432 |
| M | MARK | TEL: - |

LIPPROG NR 156193 RITAD/KONSTR AV MHJ HANDLÄGGARE D.MATTSSON
 DATUM 2020-03-27 ANSVARIG DAN MATTSSON

Nybyggnation bostäder
 HUS 1, DEL 4, PLAN 10-2

KRAFT & BELYSNING
 SKALA A1=1:50 A3=1:100 NUMMER E-630-1-1410-2 BET -

