
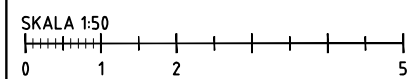


ÖVERLAPPLING FASAD
SAMORDNAS MED GRANNFASTIGHET

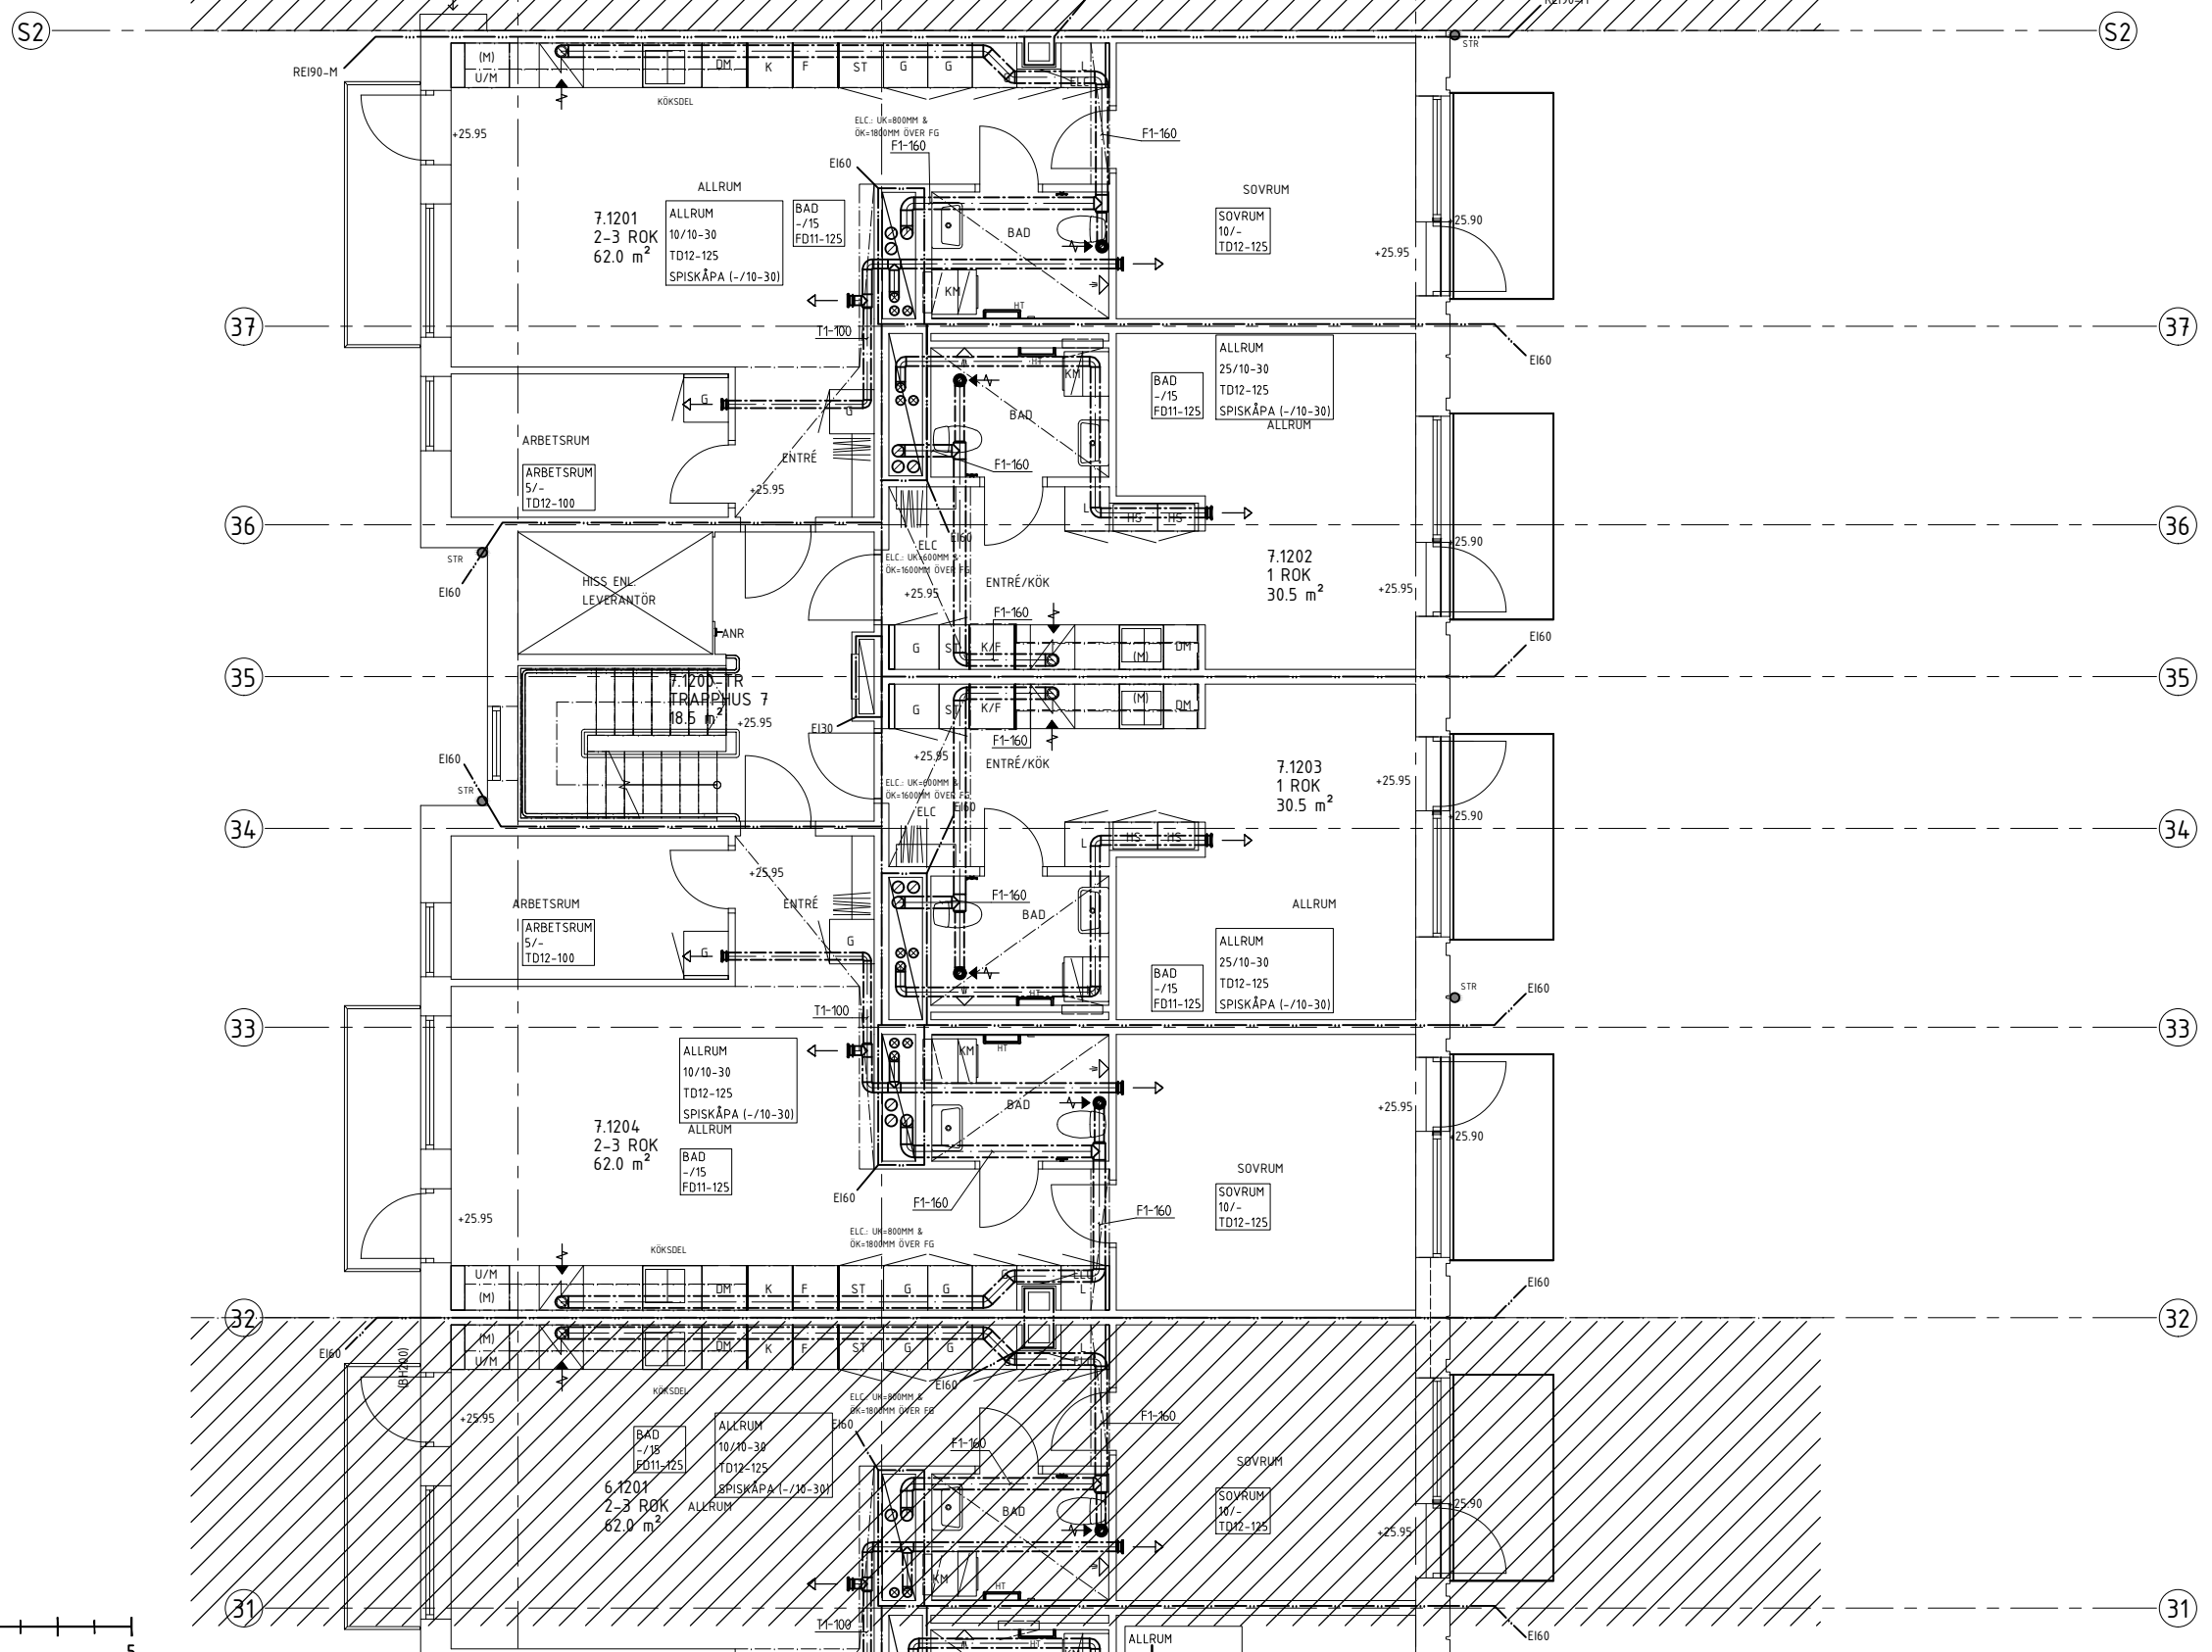

BET	ÄNDRINGEN AVSER	SIGN	DATUM
RELATIONSHANDLING			
LUNDBY PARK KUBIK Rambergsstaden 74:2, Göteborg			
SKANSKA			
A	BORNSTEN LYCKEFGORS ARKITEKTER AB		18.09-2009
K	INTEGRA ENGINEERING AB		18.09-2009
CPM	CPM AB		18.09-2009
KP	BOU STRÅL, LÅST ÖFFNING		18.09-2009
E	RELLERS SVENGE AB		18.09-2009
V	VYSHEL AB		18.09-2009
W	VYSHEL AB		18.09-2009
M	MARK		18.09-2009
LUPPDRAG NR 217054			
RITAD/KONSTR AV AAN		HANDL AGGARE MEK	
DATUM 2020-02-24		ANSVARIG MARTIN EK	
Nybyggnation bostäder			
LUFTHANDLINGSSYSTEM			
PLAN 12			
DEL 17			
SKALA A1: 1:50	NUMMER	BET	
A3: 1:100	V-57-1-1712		