
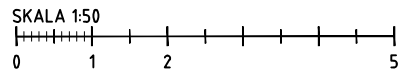


ÖVERLAPPLING FASAD
SAMORDNAS MED GRANNFASTIGHET

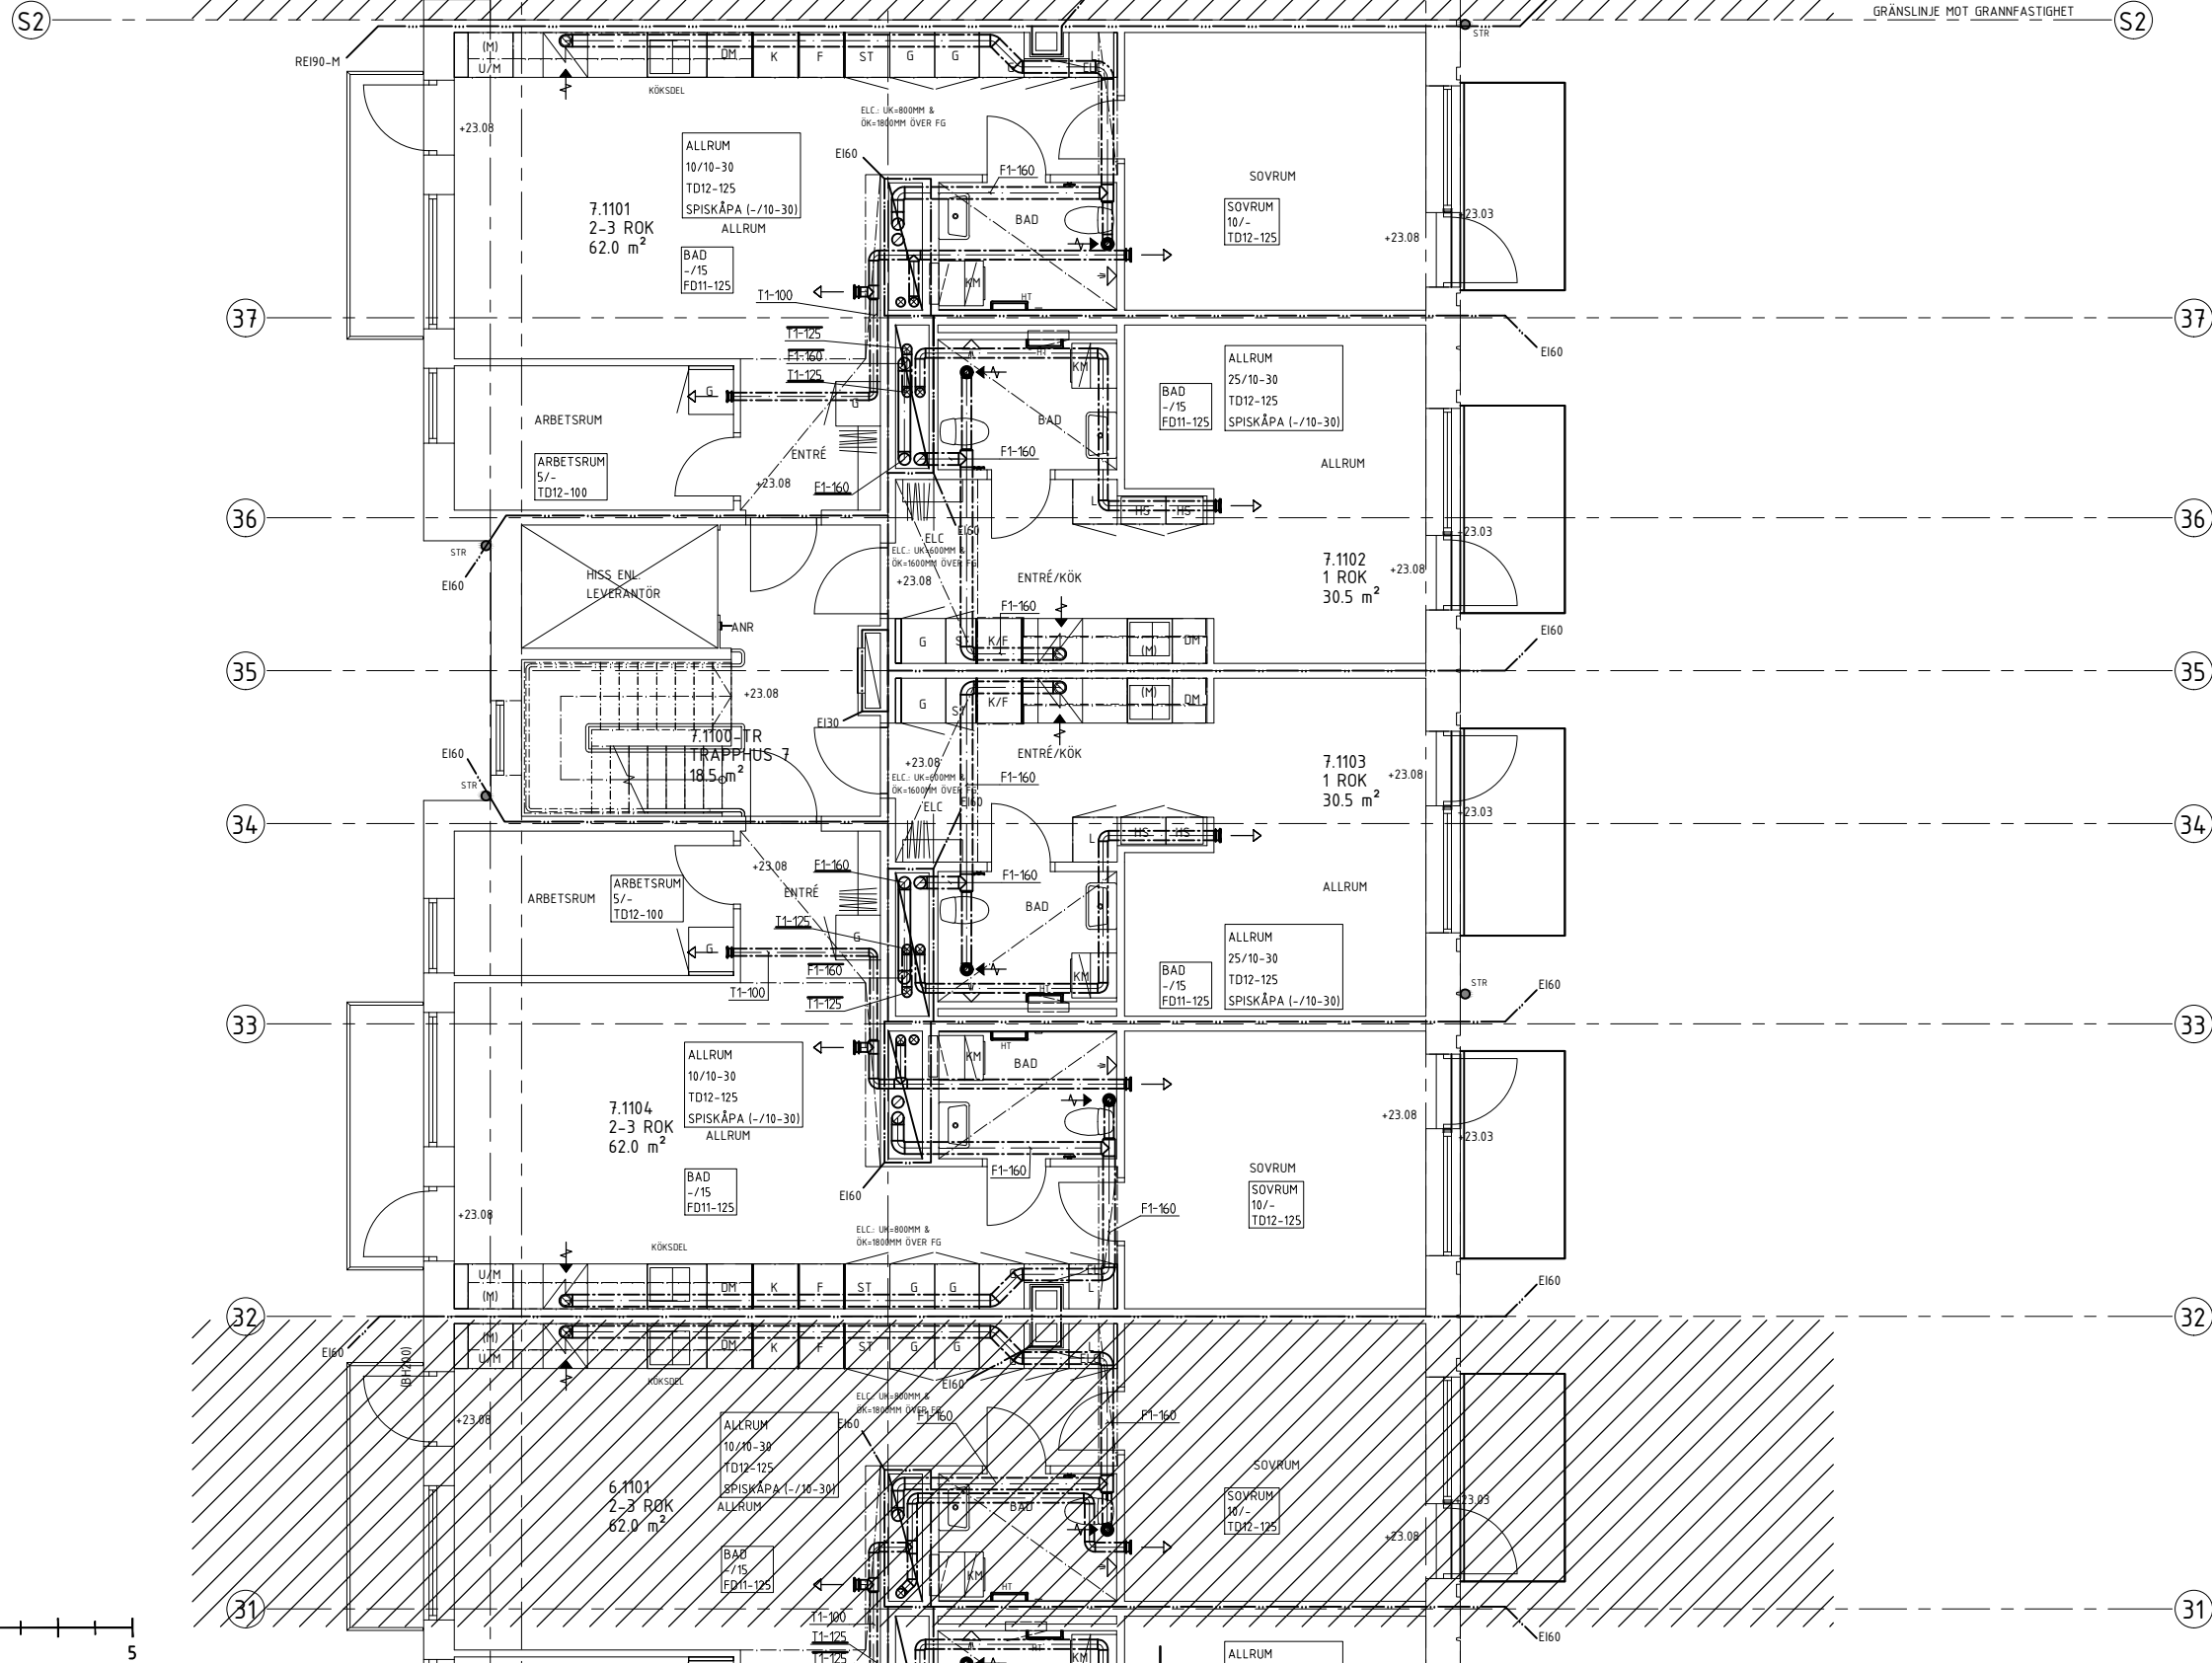

BET	ÄNDRINGEN AVSER	SIGN	DATUM
RELATIONSHANDLING			
LUNDBY PARK KUBIK Rambergsstaden 74:2, Göteborg			
SKANSKA			
A	BORNSTEN LYCKEFGORS ARKITEKTER AB		18.09-2008
K	INTEGRA ENGINEERING AB		18.09-2009
CPM	CPM AB		18.09-2009
KP	BOE BTH, L&M ÖPPNING		18.09-2009
E	RELLERS SVENGE AB		18.09-2009
V	VVS&EL AB		18.09-2009
W	VVS&EL AB		18.09-2009
M	MARK		18.09-2009
UPPDRAG NR: 217054 RITAD/KONSTR AV: AAN HANDL. AGGJÄRE: MEK DATUM: 2020-02-24 ANSVÄRIG: MARTIN EK			
Nybyggnation bostäder LUFTBEHANDLINGSSYSTEM PLAN 11 DEL 17			
SKALA:	A1: 1:50	NUMMER:	V-57-1-1711
A3: 1:100		BET:	