


A-4.0.Z-0001
A-A

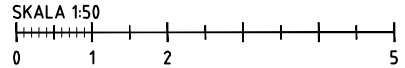

BET	ÄNDRINGEN AVSER	SIGN	DATUM
RELATIONSHANDLING			
LUNDBY PARK KUBIK Rambergsstaden 74:2, Göteborg			
SKANSKA			
A	BORNSTEN LYCKEFGORS ARKITEKTER AB		18.08.2019
K	INTEGRA ENGINEERING AB		18.08.2019
CPM	CPM AB		18.08.2019
KP	BOU, STEN, LÖNN ÖFFENTLIGA		18.08.2019
E	RELLERS SVENGE AB		18.08.2019
V	VVSHELD AB		18.08.2019
W	VVSHELD AB		18.08.2019
M	MARK		18.08.2019
LUPPDRAG NR 217053		RITAD/KONSTR AV AAN	HANDEL AGGARE MEK
DATUM 2019-08-20		ANSVARIG MARTIN EK	
Nybyggnation bostäder RÖRANLÄGGNING PLAN 15 DEL 11			
SKALA A1=1:50 A3=1:100	NUMMER W-50-1-1115	BET	