

ALLMÄNNA ANVISNINGAR

SYMBOLER ENLIGT IEC
 INFÄLLD INSTALLATION MARKERAS MED FYLLED SYMBOL
 UTANPÅLIGGANDE INSTALLATION MARKERAS MED OFYLLED SYMBOL

DÄR EJ ANNAT ANGES GÄLLER:


HÖJD: MM ÖVER FÄRDIGT GOLV
 LEDNINGAR: EQLQ VID UTANPÅLIGGANDE FÖRLÄGGNING,
 FÖ I VP-RÖR VID INFÄLLD FÖRLÄGGNING

LEDARE 3G15mm²
 VÄGGUTTAG: 2-VÄGS PETSKYDDADE 250 ÖG
 STRÖMSTÄLLARE: 1000 Ö.G.

FÖRKLARINGAR

- F FRYSS, 2200 Ö.G.
- K KYL, 2200 Ö.G.
- M MICRO, 1900 Ö.G.
- FL SPISFLÅKT, 2050 Ö.G.
- DM DISKMASKIN, 300 Ö.G.
- TT TORKTUMLARE, 700 Ö.G.
- TM TVÄTTMASKIN, 700 Ö.G. (200 Ö.G. 2-3 ROK)
- U UGN, 830 Ö.G.
- L LAMPUTTAG PÅ VÄGG, 150 MM UNDER FÄRDIGT INNETAK.
- SP SPISHÅLL PERILEXUTTAG, 830 Ö.G.
- TAKDOSA I UNDERTAK.
 SPOTLIGHT.
- NSI NÄRVAROSENSÖR SERVOVDAN 41-206. MONTERAS I APPARATDOSA 1200 Ö.G. EFTERLYSTID STÄLLS IN PÅ 30 MIN
- T TEMPERATURGIVARE FÖR GOLVVÄRME.
- 2-POLIG BRYTARE DÖRRAUTOMATIK, 2200 Ö.G.
- 16A 16A UTTAG, 1000 Ö.G.
- 3FAS 3-FAS 16A OCH 1-FAS 16A KOMBIUTTAG, 1000 Ö.G.
- STRÖMFÖRSÖRJNING RÖKLÖCKÖR
- IP67 VRID POTENTIOMETER IP67 BELYSNING PORTIK
- IP67 STRÖMFÖRSÖRJNING IP67 BELYSNING PORTIK
- BGF STYRUTRUSTNING FÖR BRANDGASFLÅKT (KONTAKTER OCH MOTORSKYDD MONTERAS I KAPSLING)
- C CENTRALUTRUSTNING FÖR STYRNING AV ÖPPNINGSBART VÄDRINGSFÖNSTER. MONTERAS HÖGT UPP PÅ VÄGG VID TAK FÖNSTER. LEVERERAS AV BYGGENTREPRENAD.
- V VINDGIVARE MONTERAS PÅ TAK MINIMUM 1M OVAN TAK. PLACERING SAMORDNAS MED LEVERANTÖR. LEVERERAS AV BYGGENTREPRENAD.
- R REGNGIVARE MONTERAS PÅ TAK MINIMUM 1M OVAN TAK. PLACERING SAMORDNAS MED LEVERANTÖR. LEVERERAS AV BYGGENTREPRENAD.
- T TERMOSTAT FÖR VÄDRINGSFÖNSTER. MONTERAS 1400 Ö.G. LEVERERAS AV BYGGENTREPRENAD.
- 1 RÖRUTSLÄPP ARMATUR 1800 Ö.G.
- 2 UTTAG MED SKYDDSLÖCK, IP44, FÄRG SVART, 200 Ö.G.

- 3 UTTAG MED SKYDDSLÖCK, IP44 1000 Ö.G.
- 4 ARMATUR PÅ VÄGG, DOSA MONTERAS 1800 ÖVER FÄRDIGT GOLV / TRAPPESTEG.
- 5 RÖRUTSLÄPP ARMATUR UNDER ÖVERSKÅP 1400 Ö.G.
- 6 2-VÄGS UTTAG I HÖRNBOX MONTERAS DIKT UK ÖVERSKÅP. RÖRUTSLÄPP 1390 Ö.G.
- 7 ANSLUTNING AV HÄNDUKSTÖRK, RÖRUTSLÄPP 800 Ö.G.
- 8 RÖRUTSLÄPP SKÅPBELYSNING OCH UTTAG 1910 Ö.G.
- 9 2-VÄGS UTTAG MED TIMER I HÖRNBOX MONTERAS DIKT UK ÖVERSKÅP. RÖRUTSLÄPP 1390 Ö.G.
- 10 UTTAG INBYGGNADSUKN, 1350 Ö.G.
- 11 ANSLUTNING TILL BOKNINGSPANEL 1100 Ö.G.
- 12 1-VÄGS UTTAG IP44, 1400 Ö.G.
- 13 GOLVVÄRME GIVARE
- 14 GOLVVÄRME SLINGA
- 15 TRYCKKNAPPSENHET FÖR STYRNING AV VÄDRINGSFÖNSTER LEVERERAS AV BYGGENTREPRENAD.
- 16 KABELTYP EQQRB 4x1,0
- 17 ANSLUTNING TILL MOTORDRIVNA FÖNSTER. KABELTYP 3G1,5.

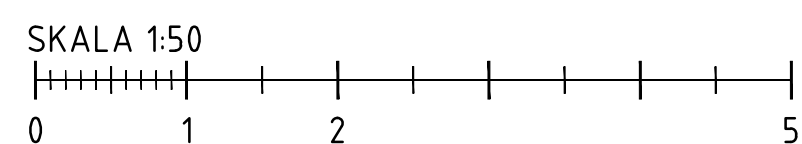

BET	ÄNDRINGEN AVSER	SIGN	DATUM
RELATIONSHANDLING			
LUNDBY PARK KUBIK Rambergssåden 74:2, Göteborg			
SKANSKA			
A	BÖRNSTEN LYCKEFORS ARKITEKTER AB		TEL: 40-28862
K	INTEGRA ENGINEERING AB		TEL: 40-90300
CP	CONV AB		TEL: 40-90300
E	REJERS SVERIGE AB		TEL: 40-76600
V	VVSMEJÖ AB		TEL: 40-76602
W	VVSMEJÖ AB		TEL: 40-76602
M	MARK		TEL: -
UPPDRAG NR 156193		RITAD/ANSVARIG MHQ	HANDLAGGARE D.MATTSSON
DATUM 2020-03-27		ANSVARIG DAN MATTSSON	
Nybyggnation bostäder HUS 1, DEL 2, PLAN 09			
KRAFT & BELYSNING			
SKALA A1= 1:50 A3= 1:100	NUMMER E-630-1-1209	BET -	