
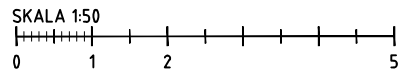


BET	ÄNDRINGEN AVSER	SIGN	DATUM
RELATIONSHANDLING			
LUNDBY PARK KUBIK Rambergsstaden 74:2, Göteborg			
SKANSKA			
UPPDRAG NR 217054 RITAD/KONSTR AV AAN HANDL AGGARE MEK DATUM 2020-02-24 ANSVÄRIG MARTIN EK Nybyggnation bostäder LUFTBEHANDLINGSSYSTEM PLAN 10-1 DEL 15 SKALA: A1: 1:50 NUMBER V-57-1-1510-1 BET			

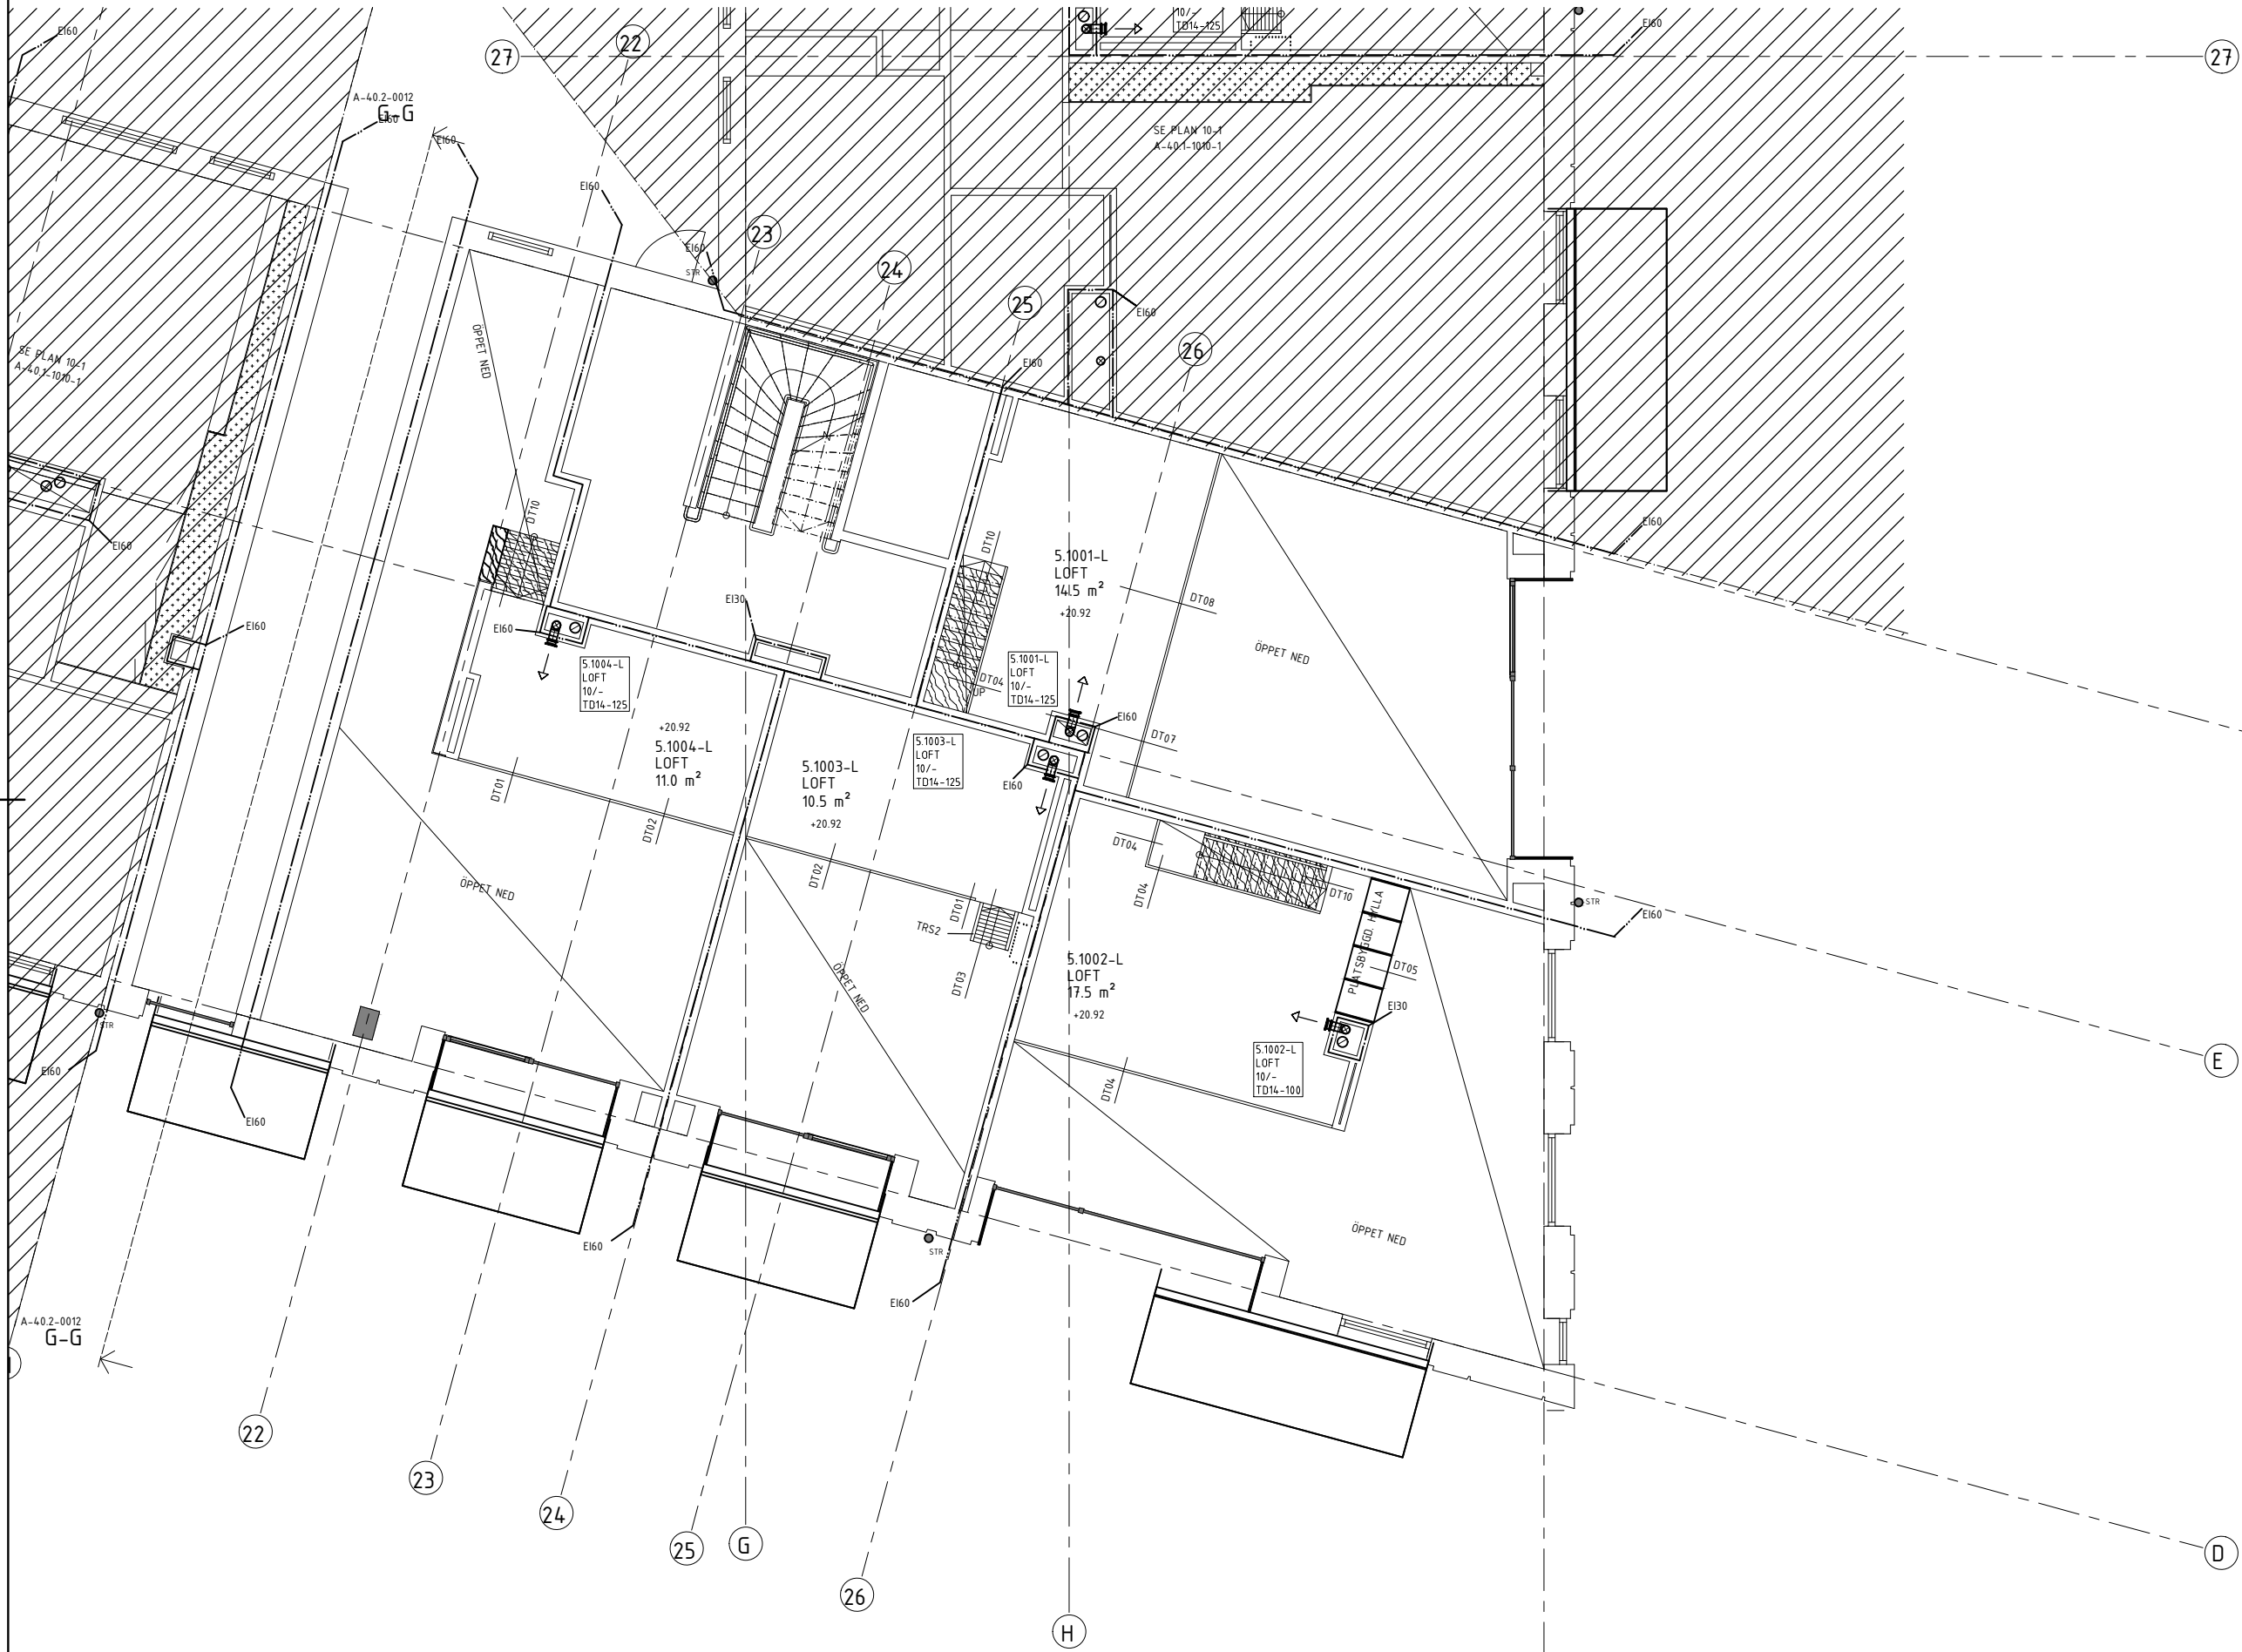

BET	ÄNDRINGEN AVSER	SIGN	DATUM
RELATIONSHANDLING			
LUNDBY PARK KUBIK Rambergsstaden 74:2, Göteborg			
SKANSKA			
UPPDRAG NR: 217054 RITAD/KONSTR AV: AAN HANDL AGGARE: MEK DATUM: 2020-02-24 ANSVÄRIG: MARTIN EK			
Nybyggnation bostäder LUFTBEHANDLINGSSYSTEM PLAN 10-2 DEL 15			
SKALA:	A1: 1:50	NUMMER:	V-57-1-1510-2
A3: 1:100		BET:	