
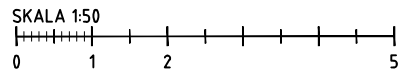


ÖVERLAPPLING FASAD
SAMORDNAS MED GRANNFASTIGHET

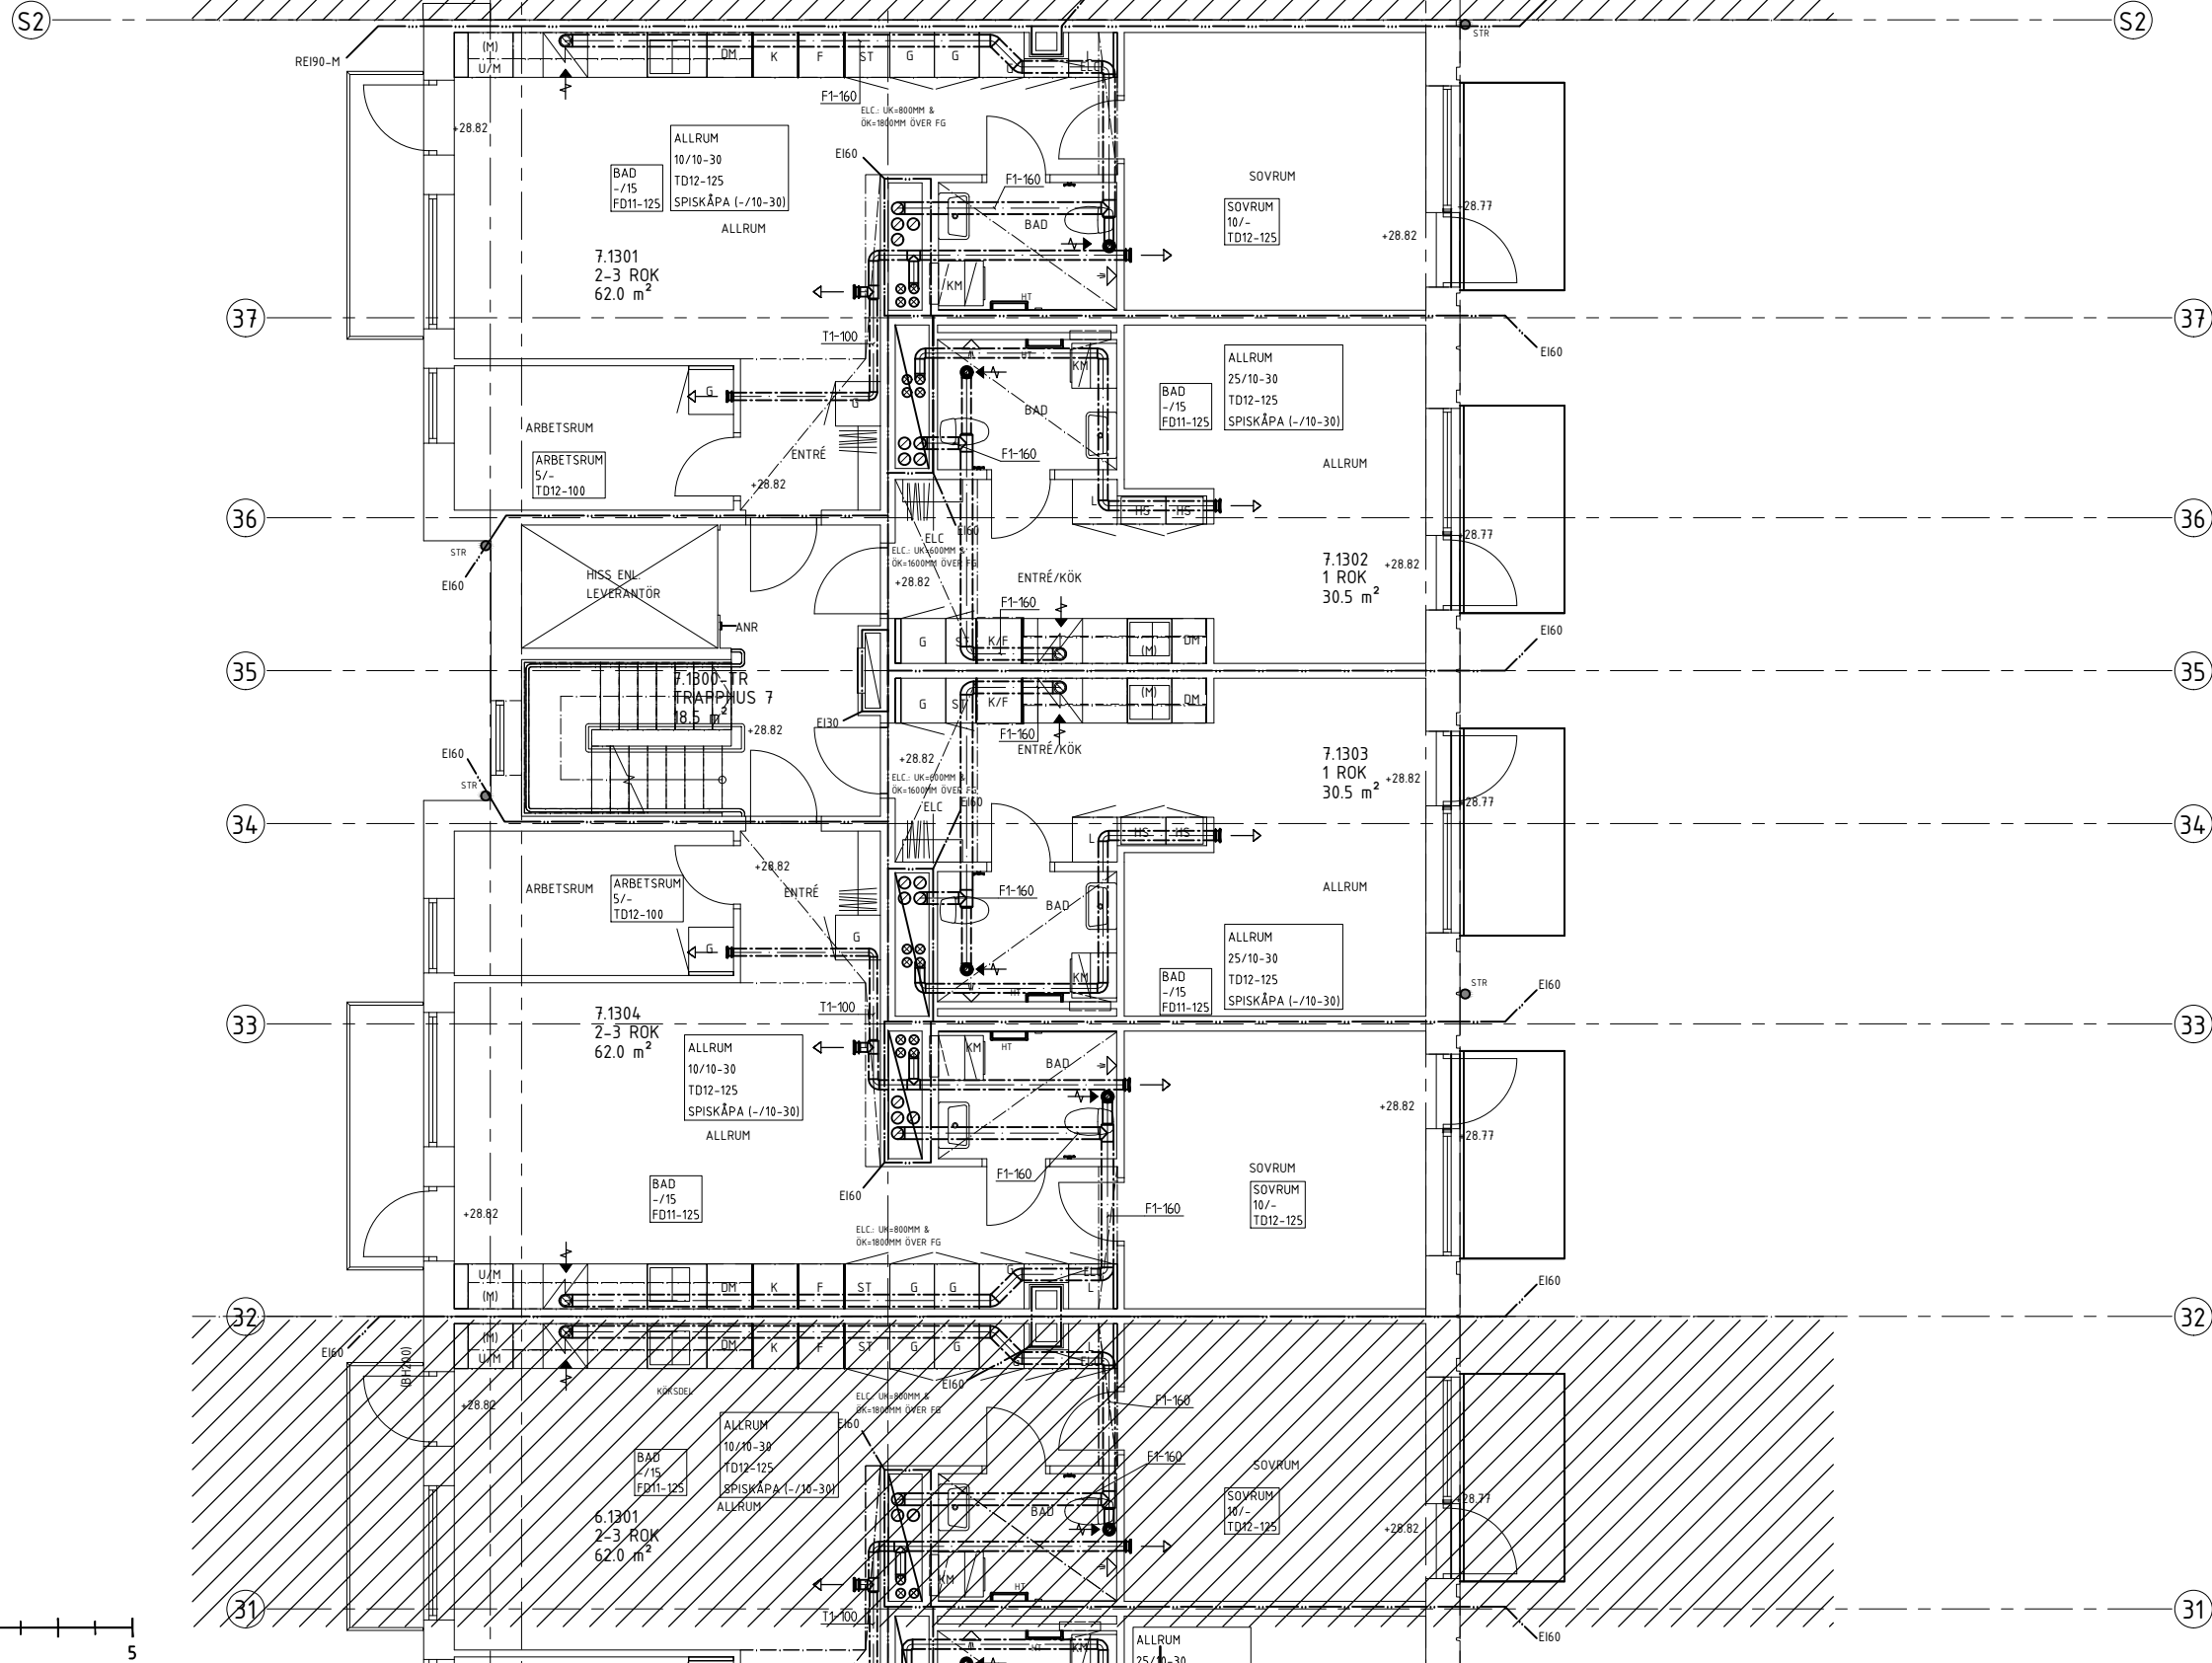

BET	ÄNDRINGEN AVSER	SIGN	DATUM
RELATIONSHANDLING			
LUNDBY PARK KUBIK Rambergsstaden 74:2, Göteborg			
SKANSKA			
A	BORNSTEN LYCKEFGS ARKITEKTER AB		18.09-2002
K	INTEGRA ENGINEERING AB		18.09-2003
CPM	CPM AB		18.09-2003
KP	BOE BTH, L&M ÖRTEN		18.09-2003
E	RELLERS SVENGE AB		18.09-2003
V	VVSHELD AB		18.09-2003
W	VVSHELD AB		18.09-2003
M	MARK		18.09-2003
LUPPDRAG NR 217054			
RITAD/KONSTR AV AAN		HANDL AGGARE MEK	
DATUM 2020-02-24			
ANSVARIG MARTIN EK			
Nybyggnation bostäder			
LUFTBEHANDLINGSSYSTEM			
PLAN 13			
DEL 17			
SKALA A1: 150	NUMMER	BET	
A3: 1:100	V-57-1-1713		