
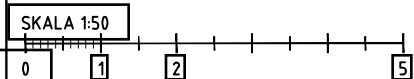


FÖRKLARINGAR

SE RITNING W-50-5-0001



HUS-4 MILJÖHUS  
SOPRUM  
50.5 m<sup>2</sup>

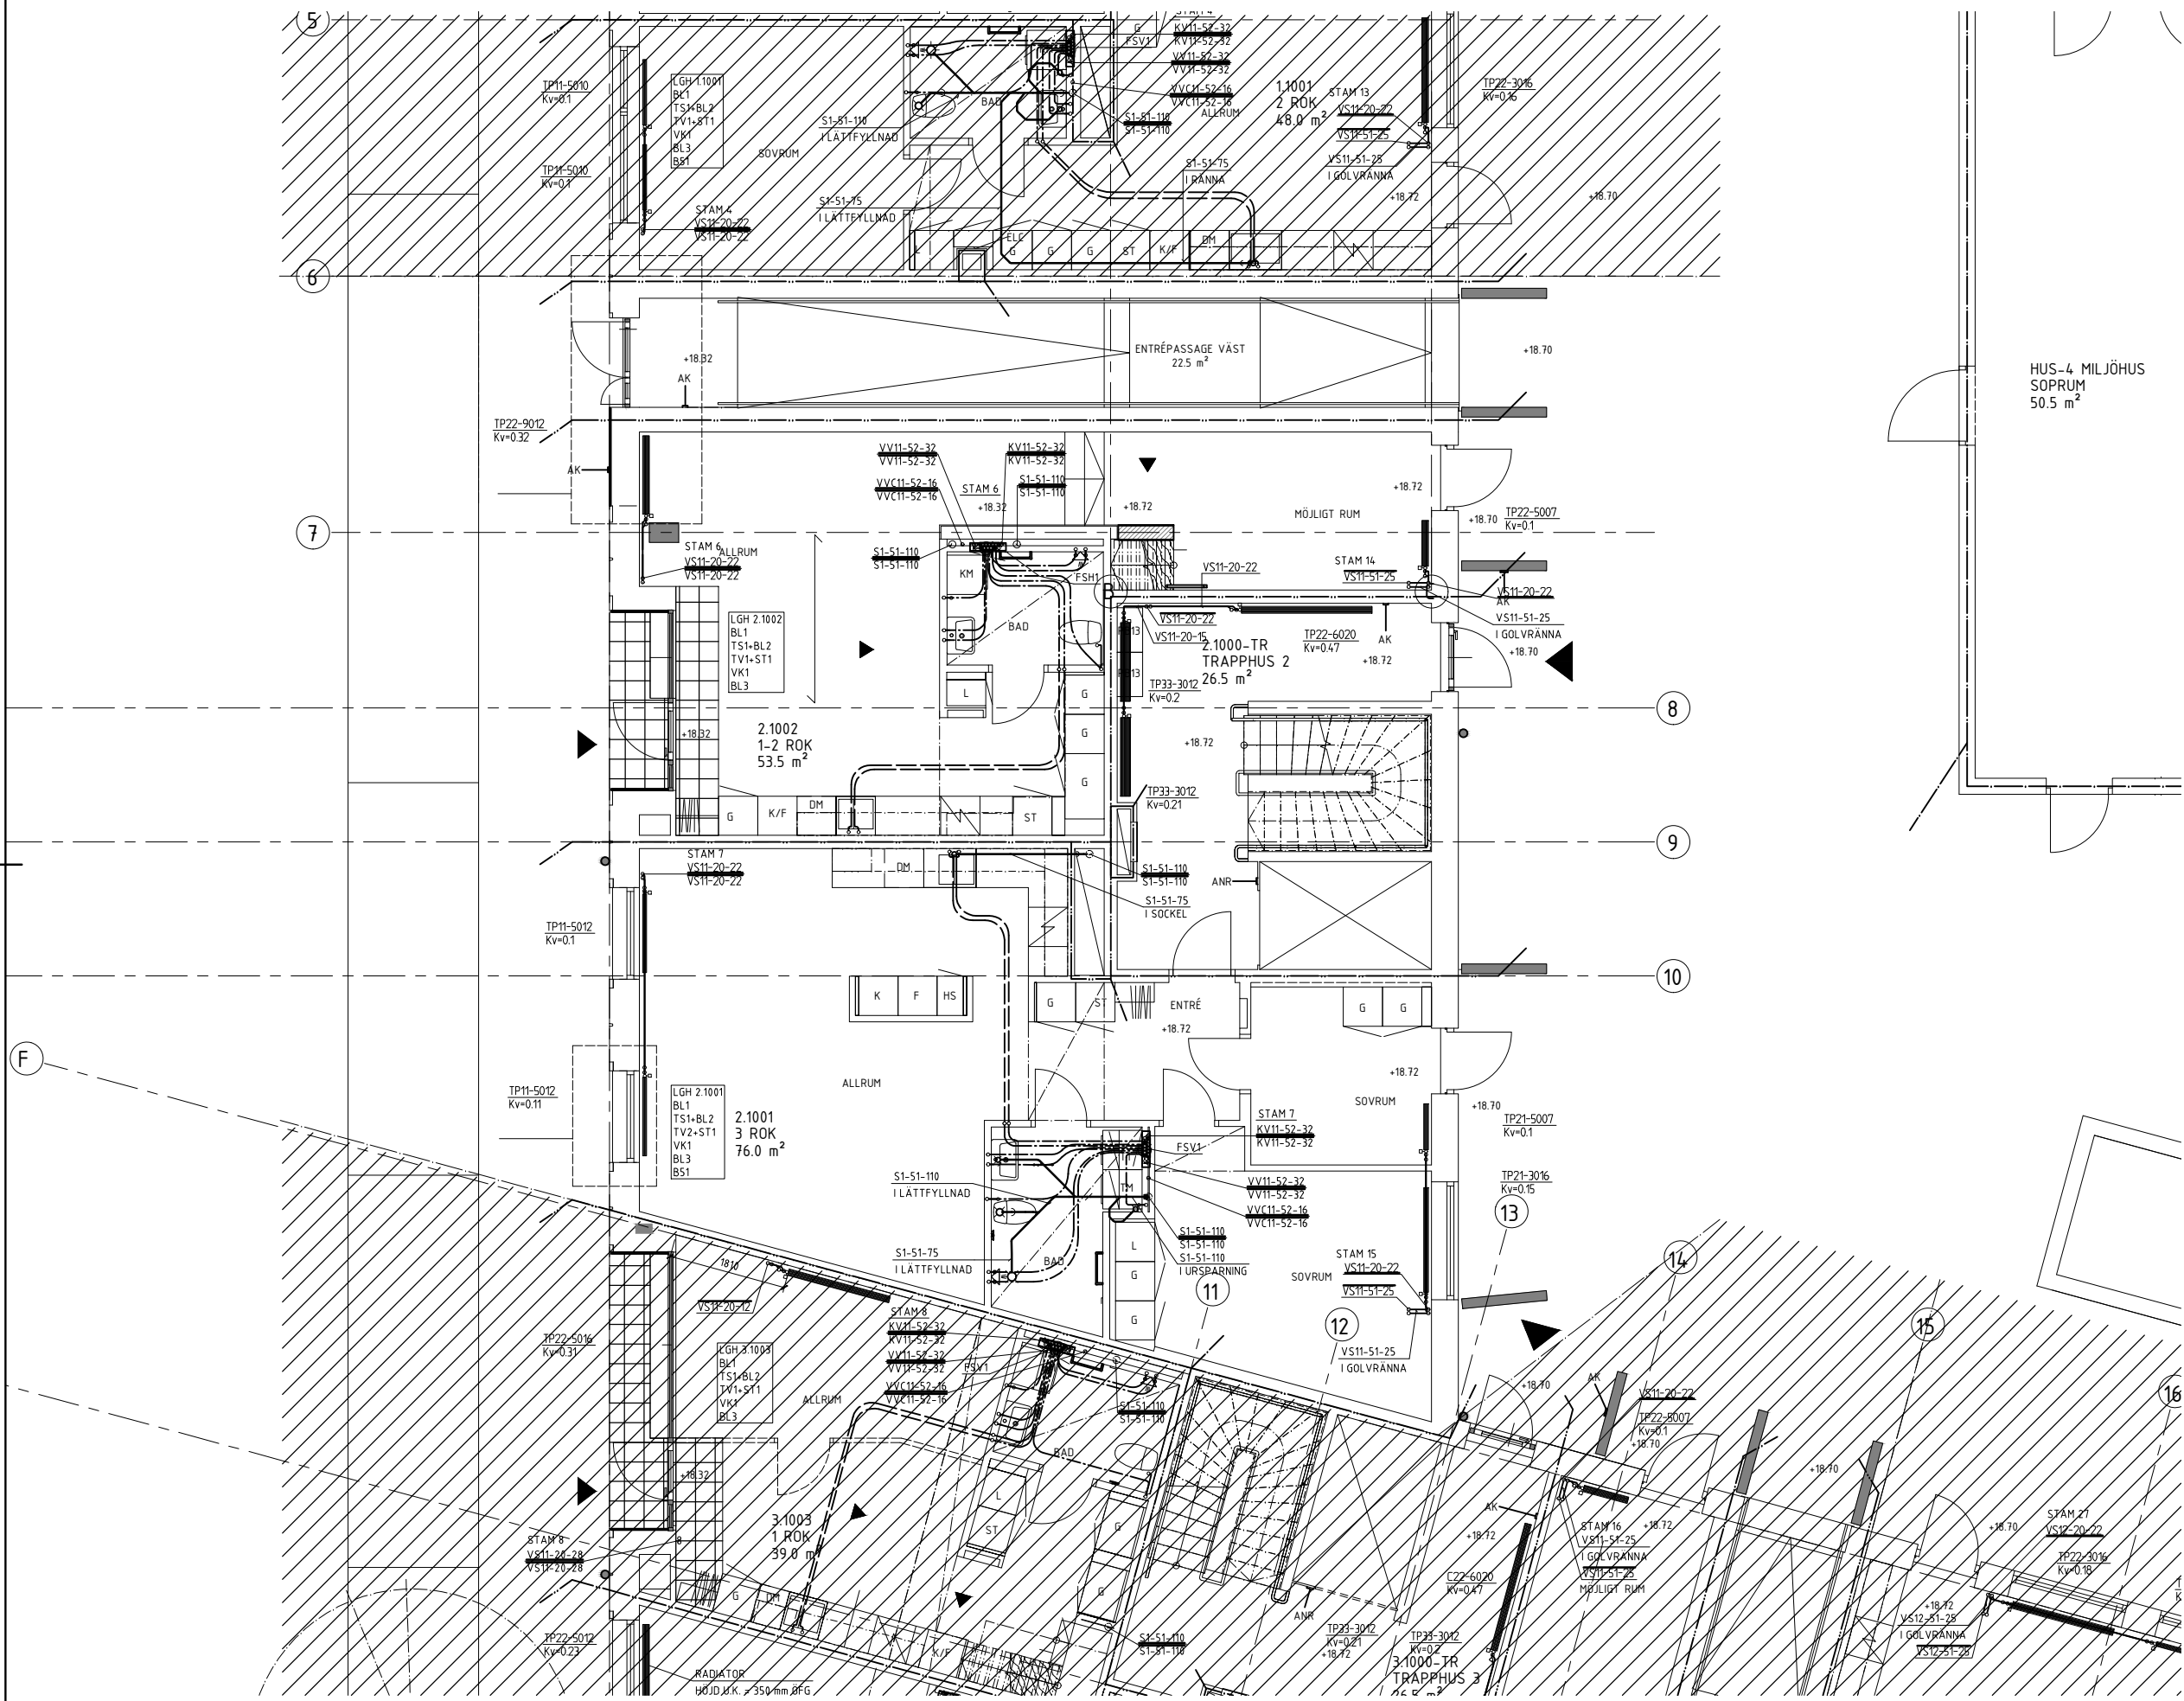

BET	ANDRINGS AVSEER	SIGN	DATUM
<b>RELATIONSHANDLING</b>			
<b>LUNDBY PARK KUBIK</b> Rambergsstaden 74:2, Göteborg			
<b>SKANSKA</b>			
A	BORNSTEN SVENSKA PROJEKTER AB	18.08.2019	
K	KATEORA ENGINEERING AB	18.08.2019	
KP	TEKNIKPROJEKT AB	18.08.2019	
E	RIEDELN SVENSK AB	18.08.2019	
V	WSPÅRNING	18.08.2019	
M	MEK	18.08.2019	
ANSVARIG		HANDLAGGARE	
217053		A. ANI	MEK
2019-08-20		MARTIN EK	
Nybyggnation beståder			
ROBANTLÄGGNING			
PLAN 10-1			
DEL 12			
W-50-1-1210-1			

FÖRKLARINGAR

SE RITNING W-50-5-0001

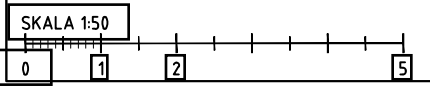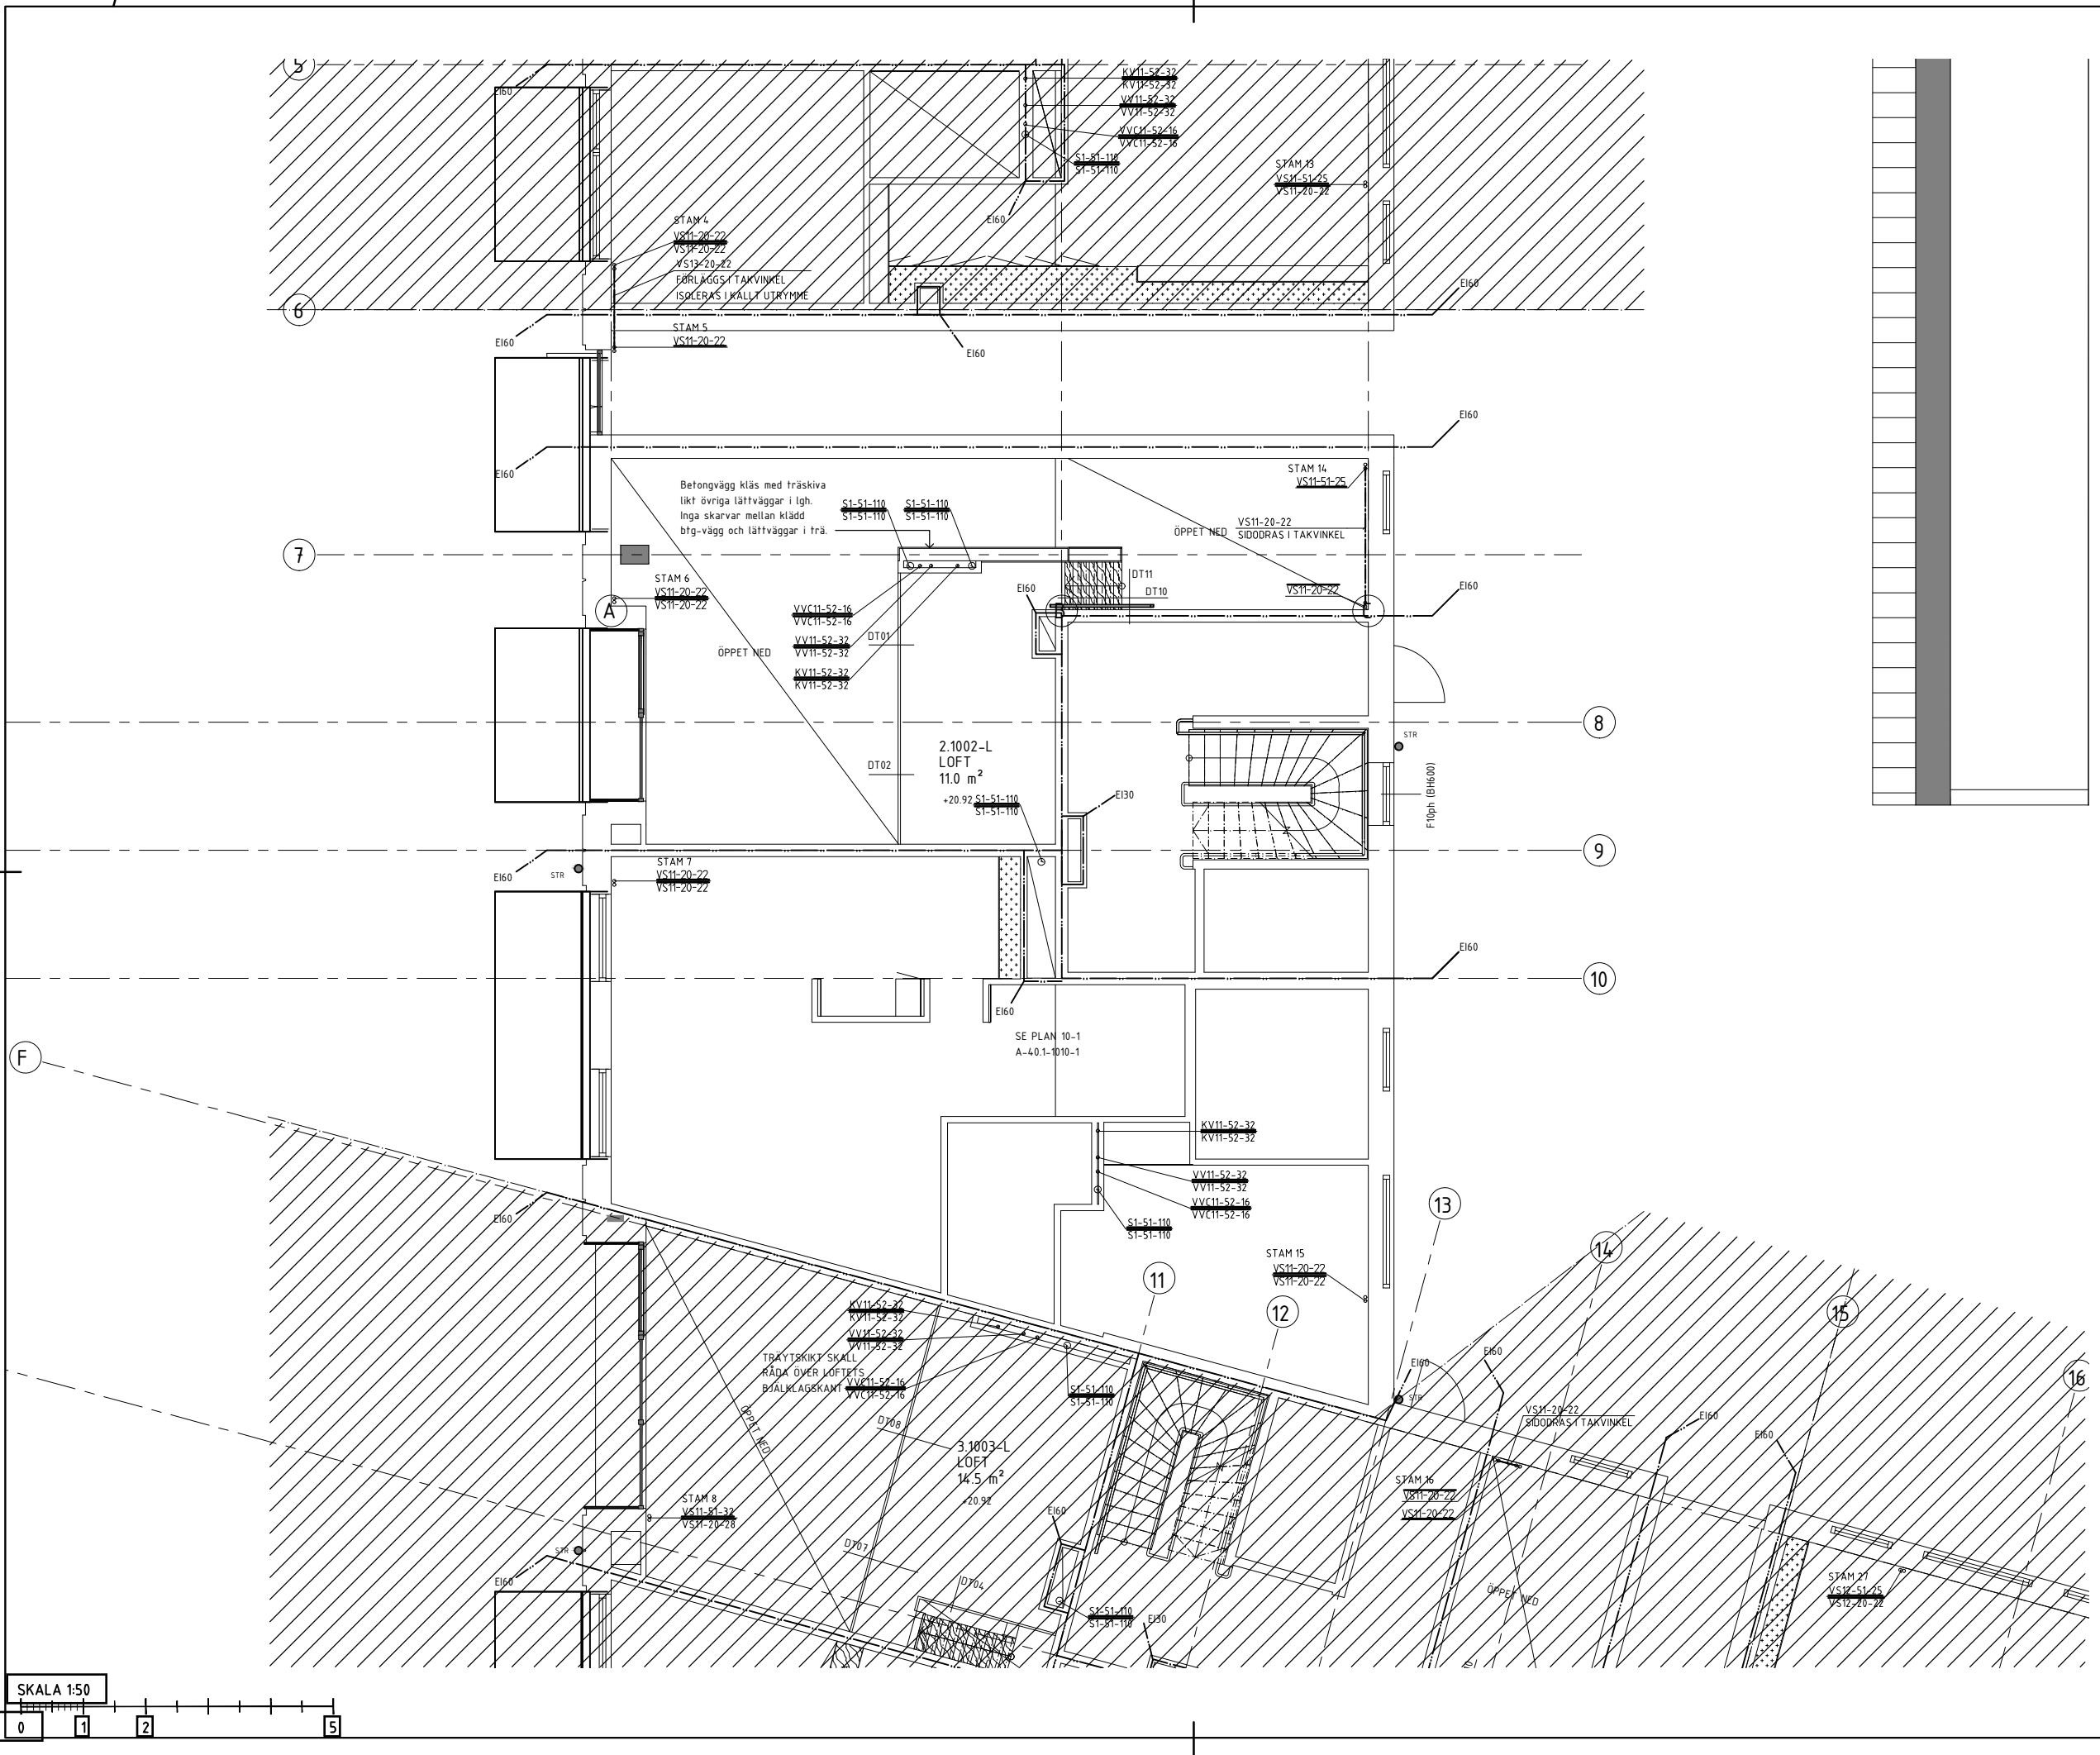

BET	ÄNDRING AVSEER	SIGN	DATUM
<b>RELATIONSHANDLING</b>			
<b>LUNDBY PARK KUBIK</b> Rambergsgården 74:2, Göteborg			
<b>SKANSKA</b>			
21/053	BRÅDZONSTR AV	HANDSÄGARE	
2019-08-20	A.A.N.I.	ANSVÄRIG	
	MARTIN EK		
Nybyggnation beståder			
ROBANTÄGNING			
PLAN 10-2			
DEL 12			
W-50-1-1210-2			