


**ALLMÄNNA ANVISNINGAR**

SYMBOLER ENLIGT IEC  
 INFÄLLD INSTALLATION MARKERAS MED FYLLED SYMBOL  
 UTANPÅLIGGANDE INSTALLATION MARKERAS MED OFYLLED SYMBOL  
 DÄR EJ ANNAT ANGES GÄLLER:  
 HÖJD: MM ÖVER FÄRDIGT GOLV  
 LEDNINGAR: EQL VID UTANPÅLIGGANDE FÖRLÄGGNING, FQ I VP-RÖR VID INFÄLLD FÖRLÄGGNING  
 LEDARE: 3G15mm<sup>2</sup>  
 VÄGGUTTAG: 2-VÄGS PETSKYDDADE 250 ÖG  
 STRÖMSTÄLLARE: 1000 Ö.G.

**FÖRKLARINGAR**

- F FRYS, 2200 Ö.G.
- K KYL, 2200 Ö.G.
- M MICRO, 1900 Ö.G.
- FL SPISFLÄKT, 2050 Ö.G.
- DM DISKMASKIN, 300 Ö.G.
- TT TORKTUMMLARE, 700 Ö.G.
- TM TVÄTTMASKIN, 700 Ö.G. (200 Ö.G 2-3 ROK)
- U UGN, 830 Ö.G.
- L LAMPUTTAG PÅ VÄGG, 150 MM UNDER FÄRDIGT INNETAK.
- SP SPISHÄLL PERILEXUTTAG, 830 Ö.G.
- TAKDOSA I UNDERTAK. SPOTLIGHT.
- NS1 NÄRVÄRSENSOR SERVOVAN 41-206. MONTERAS I APPARATDOSA 1200 Ö.G. EFTERLYSTID STÄLLS IN PÅ 30 MIN
- TEMPERATURGIVARE FÖR GOLVVÄRME.
- 2-POLIG BRYTARE DÖRRAUTOMATIK, 2200 Ö.G.
- 16A 16A UTTAG, 1000 Ö.G.
- 3N 3-FAS 16A OCH 1-FAS 16A KOMBIUTTAG, 1000 Ö.G.
- STRÖMFÖRSÖRJNING RÖKLÖCKOR
- IP67 VRID POTENTIOMETER IP67 BELYSNING PORTIK
- IP67 STRÖMFÖRSÖRJNING IP67 BELYSNING PORTIK
- BGF STYRUTRUSTNING FÖR BRANDGASFLÄKT (KONTAKTER OCH MOTORSKYDD MONTERAS I KAPSLING)
- C CENTRALUTRUSTNING FÖR STYRNING AV ÖPPNINGSBART VÄDRINGSFÖNSTER. MONTERAS HÖGT UPP PÅ VÄGG VID TAK FÖNSTER. LEVERERAS AV BYGGENTREPNÄD.
- V VINDGIVARE MONTERAS PÅ TAK MINIMUM 1M OVAN TAK. PLACERING SAMORDNAS MED LEVERANTÖR. LEVERERAS AV BYGGENTREPNÄD.
- R REGNGIVARE MONTERAS PÅ TAK MINIMUM 1M OVAN TAK. PLACERING SAMORDNAS MED LEVERANTÖR. LEVERERAS AV BYGGENTREPNÄD.
- T TERMOSTAT FÖR VÄDRINGSFÖNSTER. MONTERAS 1400 Ö.G. LEVERERAS AV BYGGENTREPNÄD.
- 1 RÖRUTSLÄPP ARMATUR 1800 Ö.G.

- 2 UTTAG MED SKYDDSLÖCK, IP44, FÄRG SVART, 200 Ö.G.
- 3 UTTAG MED SKYDDSLÖCK, IP44 1000 Ö.G.
- 4 ARMATUR PÅ VÄGG, DOSA MONTERAS 1800 ÖVER FÄRDIGT GOLV / TRAPPSTEG.
- 5 RÖRUTSLÄPP ARMATUR UNDER ÖVERSKÅP 1400 Ö.G
- 6 2-VÄGS UTTAG I HÖRNBOX MONTERAS DIKT UK ÖVERSKÅP. RÖRUTSLÄPP 1390 Ö.G.
- 7 ANSLUTNING AV HÄNDBUKSTORK, RÖRUTSLÄPP 800 Ö.G
- 8 RÖRUTSLÄPP SKÅPBELYSNING OCH UTTAG 1910 Ö.G
- 9 2-VÄGS UTTAG MED TIMER I HÖRNBOX MONTERAS DIKT UK ÖVERSKÅP. RÖRUTSLÄPP 1390 Ö.G.
- 10 UTTAG INBYGGNADSUGN, 1350 Ö.G.
- 11 ANSLUTNING TILL BOKNINGSPANEL 1100 Ö.G.
- 12 1-VÄGS UTTAG IP44, 1400 Ö.G.
- 13 GOLVVÄRME GIVARE
- 14 GOLVVÄRME SLINGA
- 15 TRYCKKNAPPSENHET FÖR STYRNING AV VÄDRINGSFÖNSTER LEVERERAS AV BYGGENTREPNÄD.
- 16 KABELTYP EQQRB 4x1,0
- 17 ANSLUTNING TILL MOTORDRIVNA FÖNSTER. KABELTYP 3G1,5.

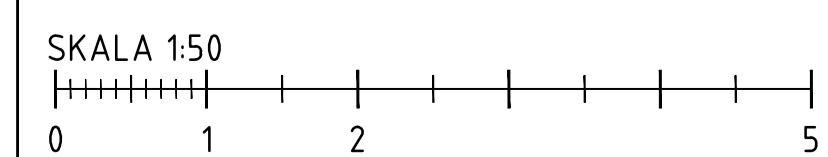

BET	ÄNDRINGEN AVSER	SIGN	DATUM
<b>RELATIONSHANDLING</b>			
<b>LUNDBY PARK KUBIK</b> Rambergssåden 74:2, Göteborg			
<b>SKANSKA</b>			
A	BÖRNSTEN LYCKEFORS ARKITEKTER AB		TEL: 40-28862
K	INTEGRA ENGINEERING AB		TEL: 40-90300
KP	CONV AB		TEL: 40-90300
E	RELERS SVERIGE AB		TEL: 40-76600
V	VVSMEJÖ AB		TEL: 40-76602
W	VVSMEJÖ AB		TEL: 40-76602
M	MARK		TEL: -
UPPDRAG NR 156193		RITAD/RENSNTR AV MHQ	HANDLAGGARE D.MATTSSON
DATUM 2020-03-27		ANSVÄRIG DAN MATTSSON	
Nybyggnation bostäder HUS 1, DEL 2, PLAN 16			
<b>KRAFT &amp; BELYSNING</b>			
SKALA A1= 1:50 A3= 1:100	NUMMER E-630-1-1216	BET -	