

**FÖRKLARINGAR**  
Alla mått anges i millimeter om ej annat anges. Mått kontrolleras innan tillverkning.

S1, S2 Gränslinjer mot grannfastighet

**HÄNVISNINGAR**

**HUVUDSEKTIONER**  
A-A: A-40.2-0001  
B-B: A-40.2-0002


**PLANRITNINGAR HUS 1, VÅN 10-1, 150**

DEL 1: A-40.1-1110-1  
DEL 2: A-40.1-1210-1  
DEL 3: A-40.1-1310-1  
DEL 4: A-40.1-1410-1  
DEL 5: A-40.1-1510-1  
DEL 6: A-40.1-1610-1  
DEL 7: A-40.1-1710-1

**HUS 4: SOPHUS**  
PLAN, SEKTION, FASAD: A-40.1-4010

BET	ANT	ÄNDRINGEN AVSER	SEEN	DATUM
<b>RELATIONSHANDLING</b>				
<b>LUNDBYPARK KUBIK</b> Rambergsgården 74:2, Göteborg				
<b>SKANSKA</b>				
UPPDRAG NR: 1219-01      RITAD AV: VST      HANDELAGGARE: VST DATUM: 20.02.25      ANSVARIG: ALY				
NYBYGGNAD BOSTÄDER ÖVERSIKTSPLAN, VÅN 10-1 ENTRÉPLAN				
SKALA (A1)	NUMMER	I BET		
1 : 150	A-40.1-1010-1			

**RELATIONSHANDLING**

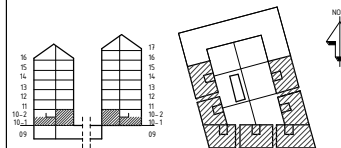

**LUNDBYPARK KUBIK**  
Rambergsgården 74:2, Göteborg

**SKANSKA**



UPPDRAG NR: 1219-01      RITAD AV: VST      HANDELAGGARE: VST  
 DATUM: 20.02.25      ANSVARIG: ALY

NYBYGGNAD BOSTÄDER  
 ÖVERSIKTSPLAN, VÅN 10-1  
 ENTRÉPLAN

SKALA (A1)      NUMMER      I BET  
 1 : 150      A-40.1-1010-1





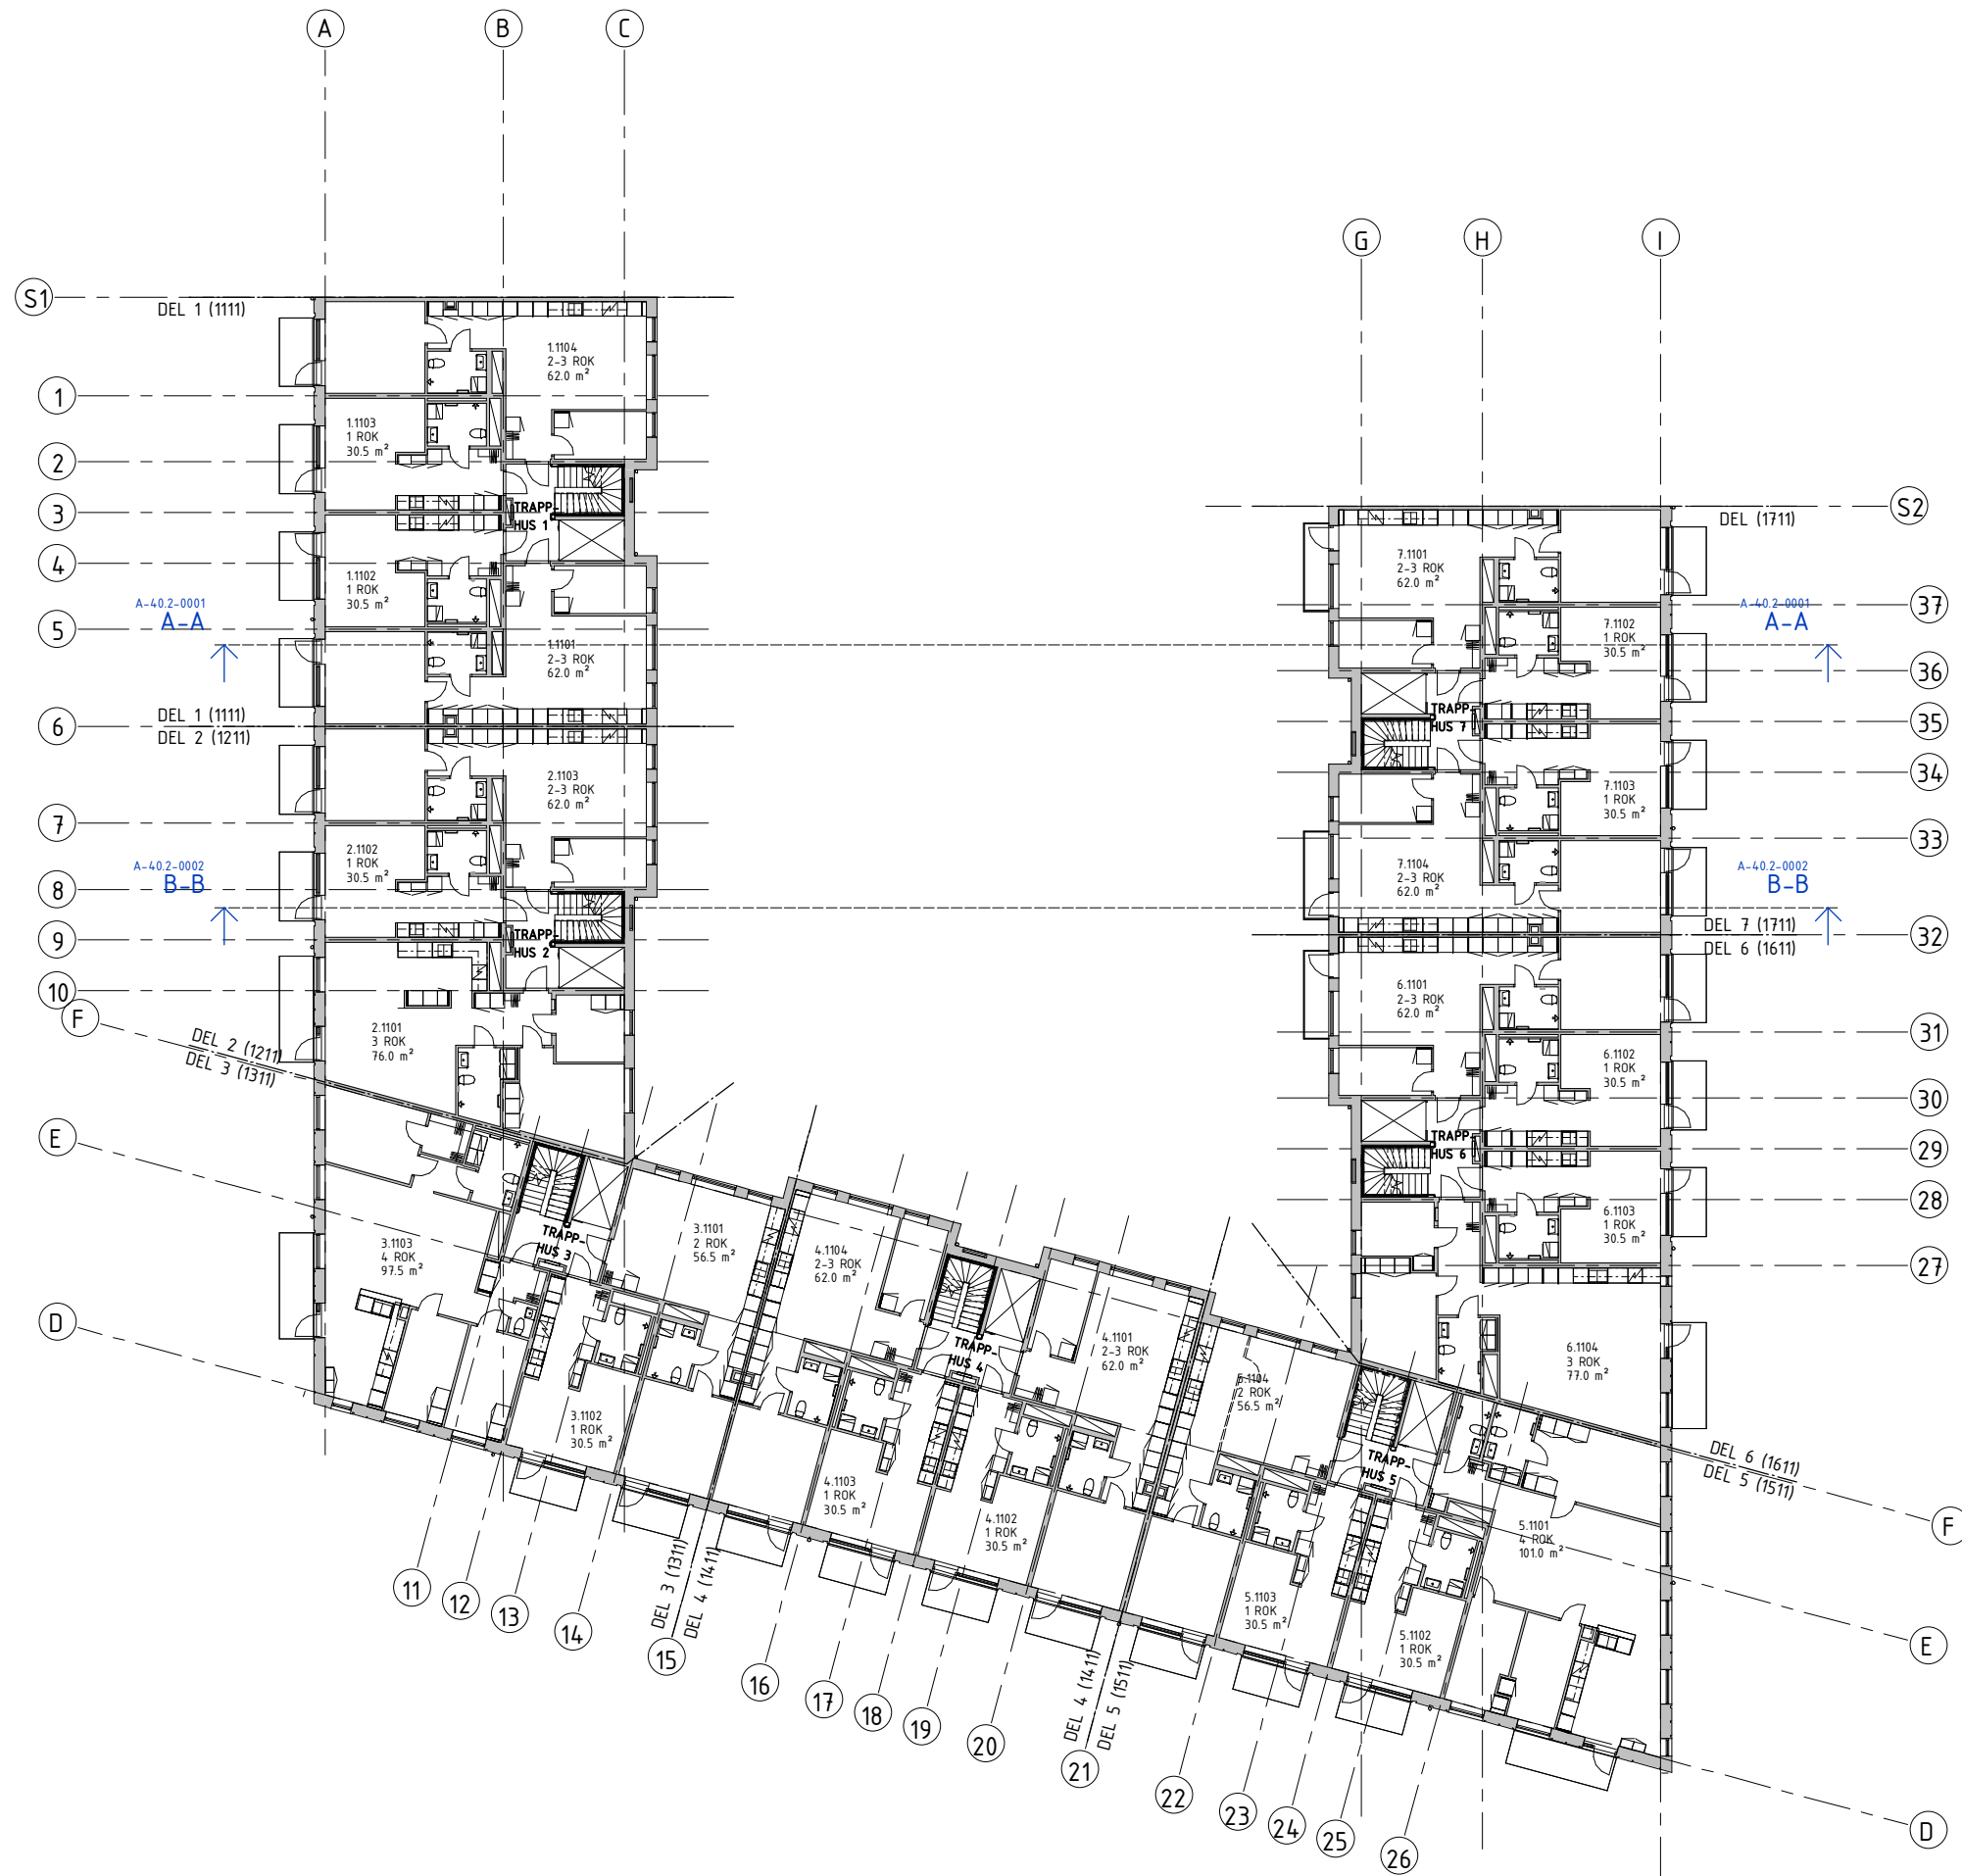

**FÖRKLARINGAR**  
 Alla mått anges i millimeter om ej annat anges. Mått kontrolleras innan tillverkning.

S1, S2 Gränslinjer mot grannfastighet

**HÄNVISNINGAR**


**HUVUDSEKTIONER**  
 A-A: A-40.2-0001  
 B-B: A-40.2-0002

**PLANRITNINGAR HUS 1, VÅN 11, 150**

DEL 1: A-40.1-1111  
 DEL 2: A-40.1-1211  
 DEL 3: A-40.1-1311  
 DEL 4: A-40.1-1411  
 DEL 5: A-40.1-1511  
 DEL 6: A-40.1-1611  
 DEL 7: A-40.1-1711

BET ANT ANDRINGEN AVSER SEEN DATUM

**RELATIONSHANDLING**

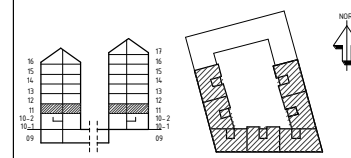

**LUNDBYPARK KUBIK**  
 Rambergsstaden 74:2, Göteborg

**SKANSKA**


A	BÖRNS TEIN LYCKEFORS ARKITEKTER AB	TEL 031-20002
K	INTEGRA ENGINEERING AB	TEL 031-802500
KP	CDVI AB	TEL 031-802500
E	REJERS SVERIGE AB	TEL 0771-76000
V	VVSMLJÖ AB	TEL 031-760502
W	VVSMLJÖ AB	TEL 031-760502
M	MARK	TEL -

UPPDRAG NR	RITAD AV	HANDELAGGARE
1219-01	VST	VST
DATUM	ANSVARIG	
20.02.25	ALY	

NYBYGGNAD BOSTÄDER  
 ÖVERSIKTSPLAN, VÅN 11



SKALA (A1) NUMMER I BET  
**1 : 150** A-40.1-1011

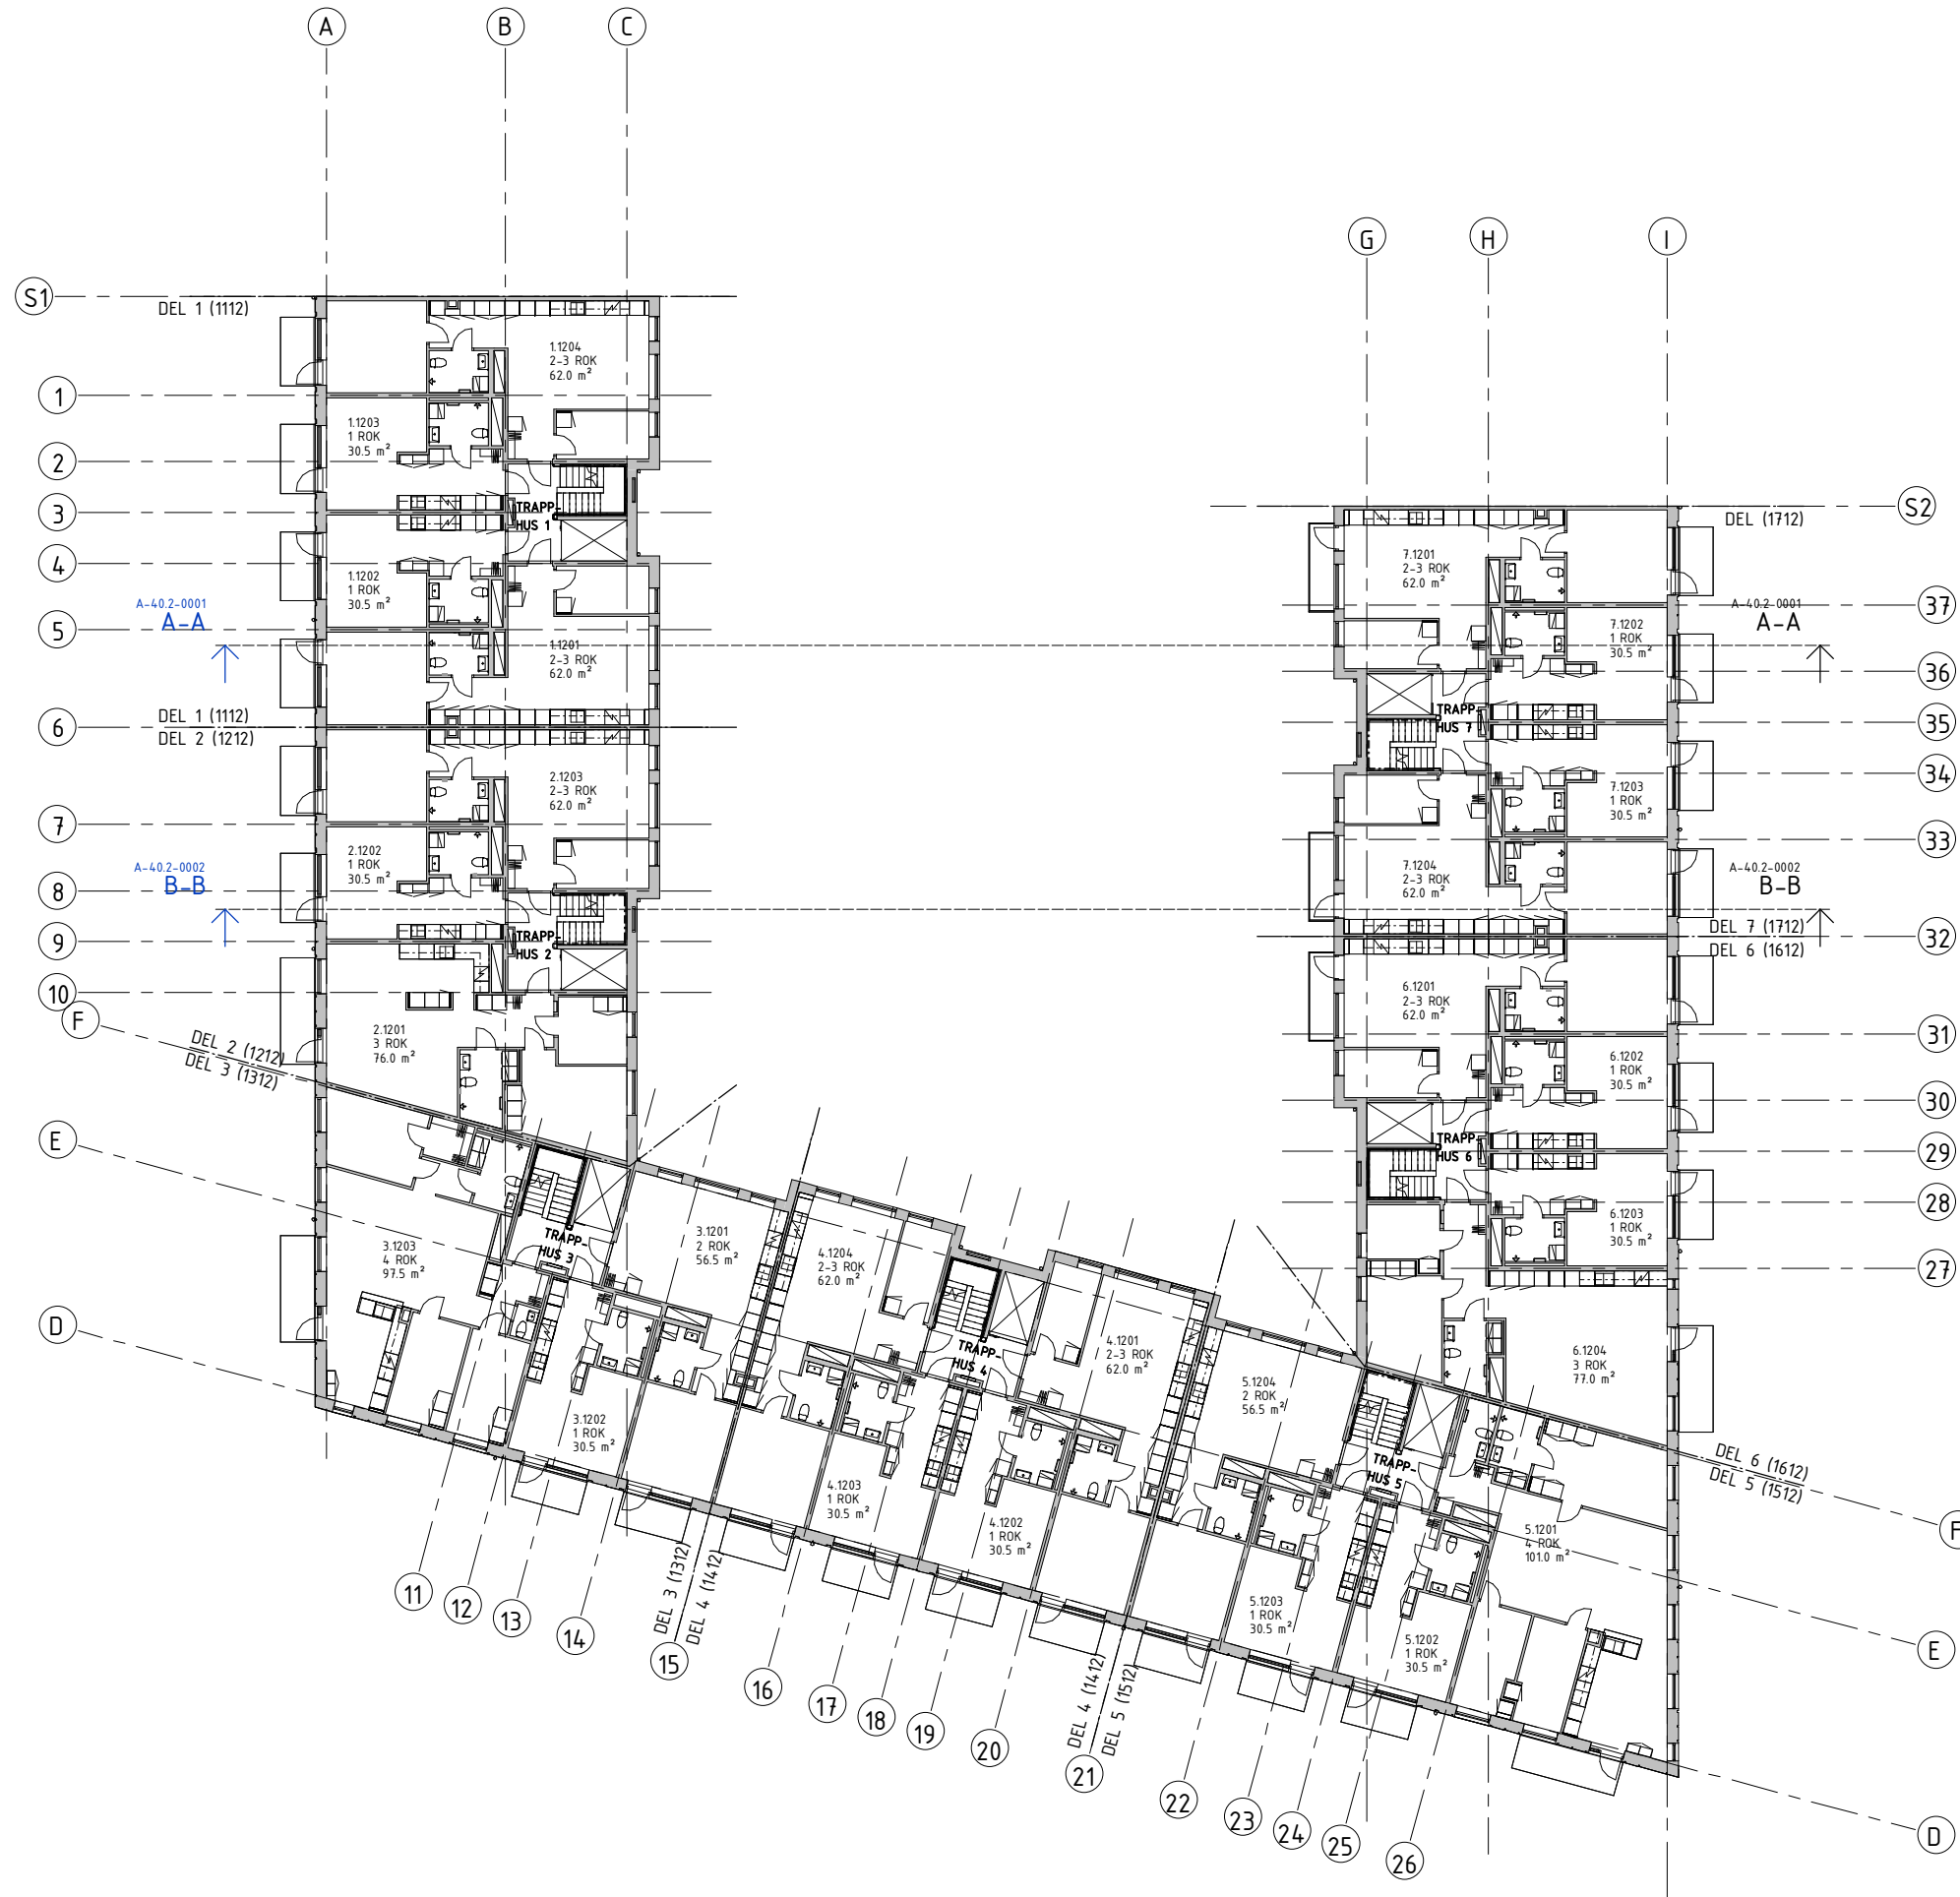

**FÖRKLARINGAR**  
 Alla mått anges i millimeter om ej annat anges. Mått kontrolleras innan tillverkning.

S1, S2 Gränslinjer mot grannfastighet

**HÄNVISNINGAR**


**HUVUDSEKTIONER**  
 A-A: A-40.2-0001  
 B-B: A-40.2-0002

**PLANRITNINGAR HUS 1, VÅN 12, 150**

DEL 1: A-40.1-1112  
 DEL 2: A-40.1-1212  
 DEL 3: A-40.1-1312  
 DEL 4: A-40.1-1412  
 DEL 5: A-40.1-1512  
 DEL 6: A-40.1-1612  
 DEL 7: A-40.1-1712

BET	ANT	ÄNDRINGEN AVSER	SEEN	DATUM
<b>RELATIONSHANDLING</b>				
<b>LUNDBYPARK KUBIK</b> Rambergsgården 74:2, Göteborg				
<b>SKANSKA</b>				
A	BORNS TEIN LYCKEFORS	ARKITEKTER AB	TELEFON: 031-280002	
K	INTEGRA ENGINEERING	AB	TELEFON: 031-825500	
KP	CDVI	AB	TELEFON: 031-825500	
E	REJERS	SVERIGE AB	TELEFON: 031-780000	
V	VVS	MILJÖ AB	TELEFON: 031-780000	
W	VVS	MILJÖ AB	TELEFON: 031-780000	
M	MARK		TELEFON: -	
UPPDRAG NR		RITAD AV	HANDELAGGARE	
1219-01		VST	VST	
DATUM		ANSVARIG		
20.02.25		ALY		
NYBYGGNAD BOSTÄDER ÖVERSIKTSPLAN, VÅN 12 ÖVERSIKTSPLAN				
SKALA (A1)	NUMMER		I BET	
1 : 150	A-40.1-1012			

**RELATIONSHANDLING**

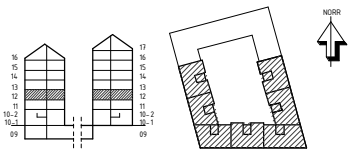

**LUNDBYPARK KUBIK**  
 Rambergsgården 74:2, Göteborg

**SKANSKA**

A	BORNS TEIN LYCKEFORS	ARKITEKTER AB	TELEFON: 031-280002
K	INTEGRA ENGINEERING	AB	TELEFON: 031-825500
KP	CDVI	AB	TELEFON: 031-825500
E	REJERS	SVERIGE AB	TELEFON: 031-780000
V	VVS	MILJÖ AB	TELEFON: 031-780000
W	VVS	MILJÖ AB	TELEFON: 031-780000
M	MARK		TELEFON: -


UPPDRAG NR	RITAD AV	HANDELAGGARE
1219-01	VST	VST
DATUM	ANSVARIG	
20.02.25	ALY	

NYBYGGNAD BOSTÄDER  
 ÖVERSIKTSPLAN, VÅN 12  
 ÖVERSIKTSPLAN

0 5 10 15  
 SKALA 1:150

SKALA (A1) NUMMER I BET  
 1 : 150 A-40.1-1012



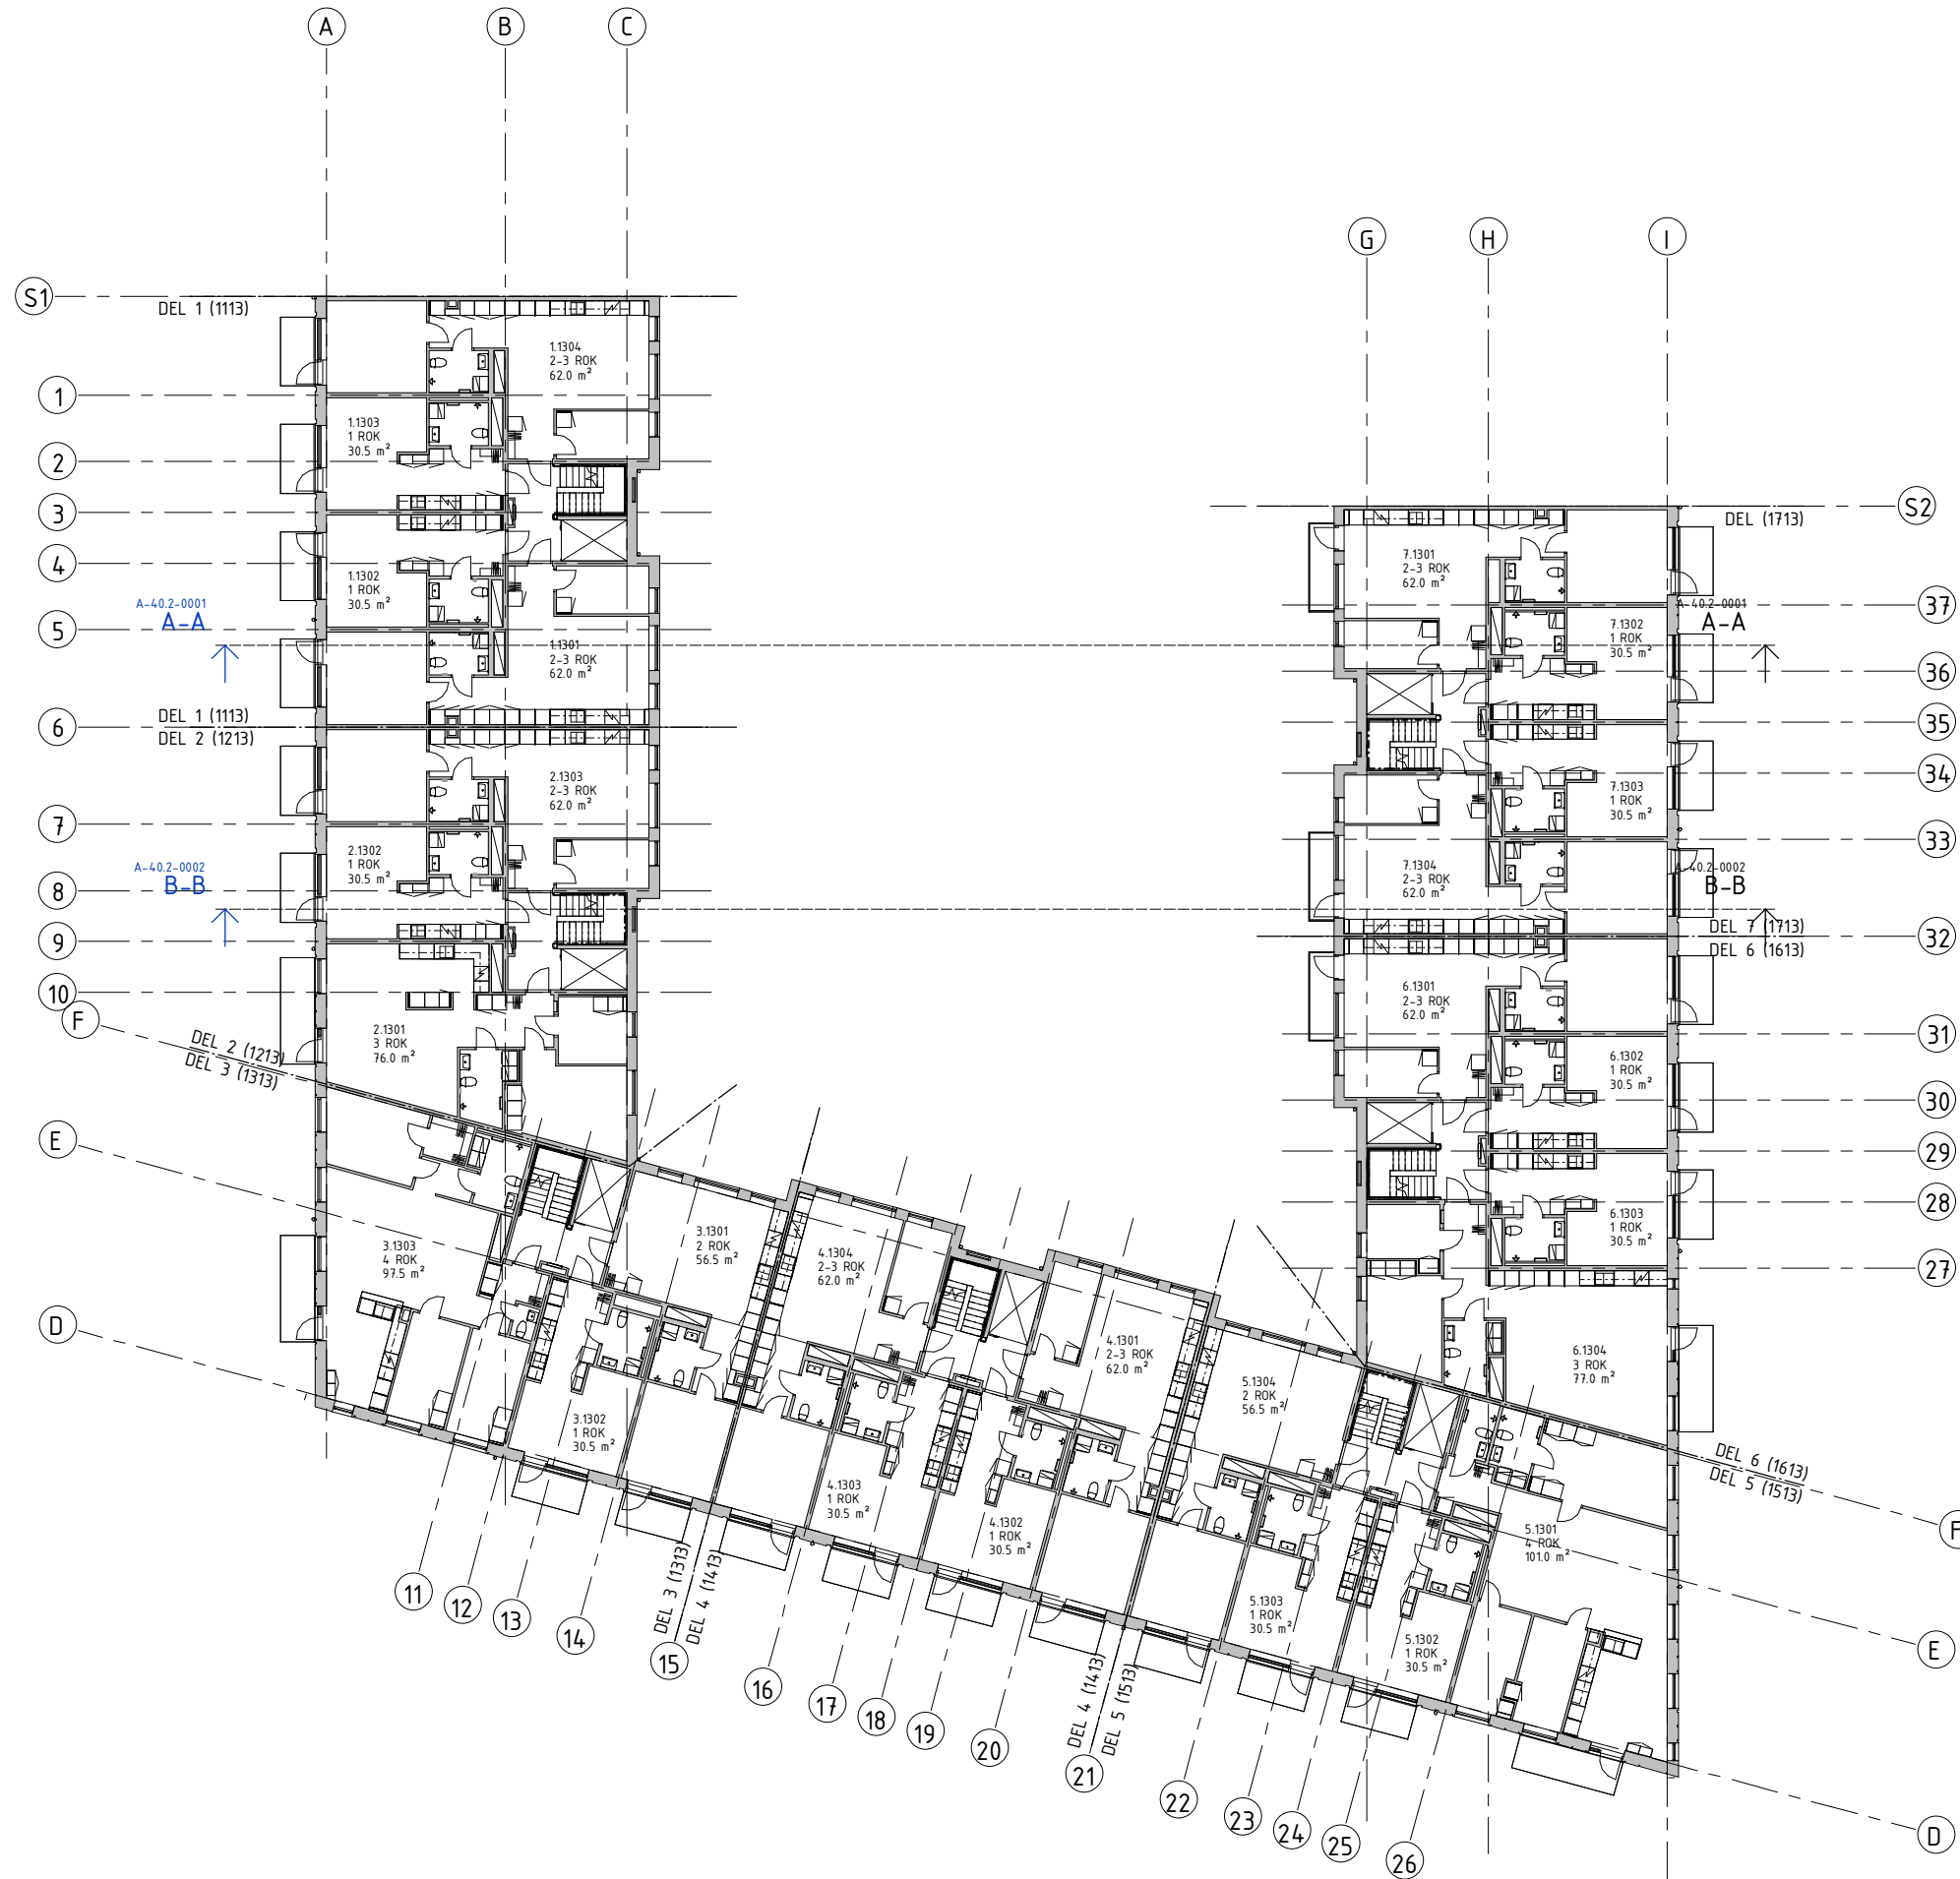

**FÖRKLARINGAR**  
 Alla mått anges i millimeter om ej annat anges. Mått kontrolleras innan tillverkning.

S1, S2 Gränslinjer mot grannfastighet

**HÄNVISNINGAR**


**HUVUDSEKTIONER**  
 A-A: A-40.2-0001  
 B-B: A-40.2-0002

**PLANRITNINGAR HUS 1, VÅN 13, 150**

DEL 1: A-40.1-1113  
 DEL 2: A-40.1-1213  
 DEL 3: A-40.1-1313  
 DEL 4: A-40.1-1413  
 DEL 5: A-40.1-1513  
 DEL 6: A-40.1-1613  
 DEL 7: A-40.1-1713

BET	ANT	ÄNDRINGEN AVSER	SEEN	DATUM
<b>RELATIONSHANDLING</b>				
<b>LUNDBYPARK KUBIK</b> Rambergsgården 74:2, Göteborg				
<b>SKANSKA</b>				
A	BORNS TEIN LYCKEFORS ARKITEKTER AB	TELEFON: 031-20002		
K	INTEGRA ENGINEERING AB	TELEFON: 031-800000		
KP	CDVI AB	TELEFON: 031-800000		
E	REJERS SVERIGE AB	TELEFON: 031-770000		
V	VVSMEJÖ AB	TELEFON: 031-760000		
W	VVSMEJÖ AB	TELEFON: 031-760000		
M	MARK	TEL: -		
UPPDRAG NR 1219-01		RITAD AV VST	HANDLAGGARE VST	
DATUM 20.02.25		ANSVARIG ALY		
NYBYGGNAD BOSTÄDER ÖVERSIKTSPLAN, VÅN 13				
SKALA (A1)	NUMMER	I BET		
1 : 150	A-40.1-1013			

**RELATIONSHANDLING**

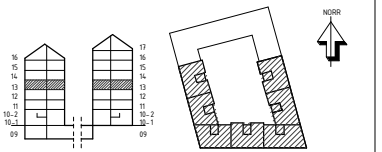

**LUNDBYPARK KUBIK**  
 Rambergsgården 74:2, Göteborg

**SKANSKA**


A	BORNS TEIN LYCKEFORS ARKITEKTER AB	TELEFON: 031-20002		
K	INTEGRA ENGINEERING AB	TELEFON: 031-800000		
KP	CDVI AB	TELEFON: 031-800000		
E	REJERS SVERIGE AB	TELEFON: 031-770000		
V	VVSMEJÖ AB	TELEFON: 031-760000		
W	VVSMEJÖ AB	TELEFON: 031-760000		
M	MARK	TEL: -		

UPPDRAG NR 1219-01	RITAD AV VST	HANDLAGGARE VST
DATUM 20.02.25	ANSVARIG ALY	

NYBYGGNAD BOSTÄDER  
 ÖVERSIKTSPLAN, VÅN 13

0 5 10 15  
 SKALA 1:150

SKALA (A1) NUMMER I BET  
 1 : 150 A-40.1-1013

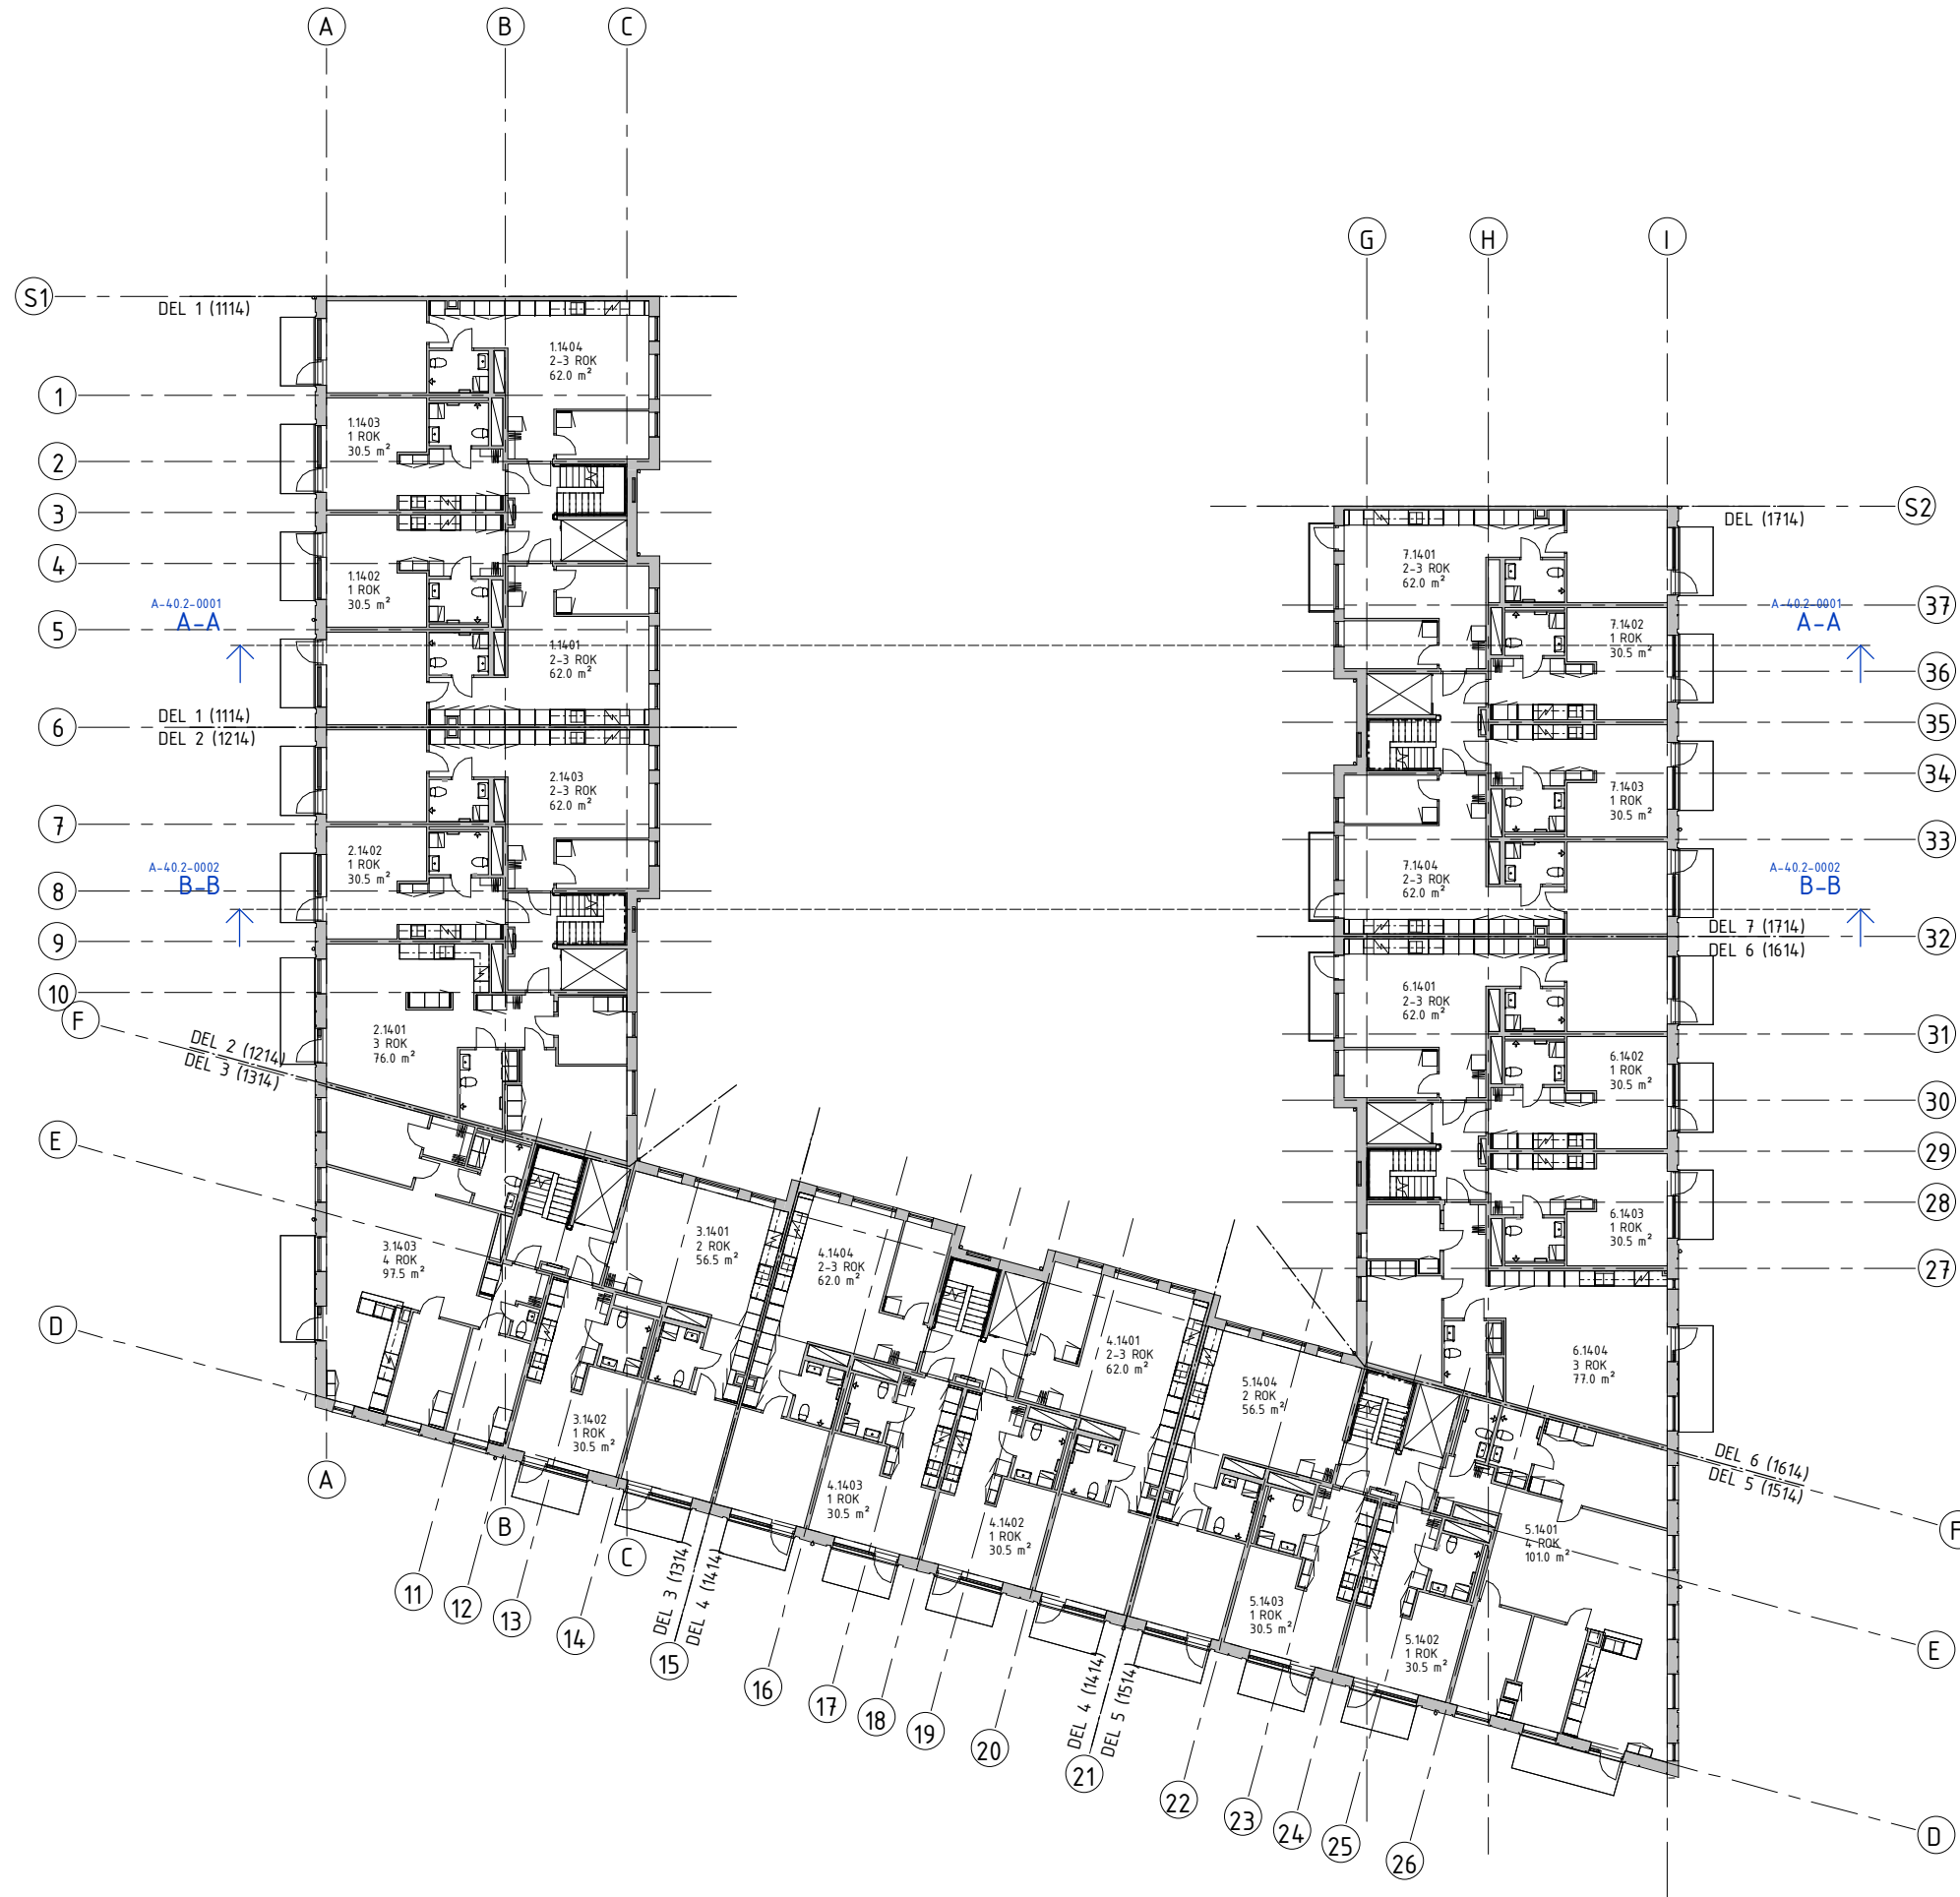

**FÖRKLARINGAR**  
 Alla mått anges i millimeter om ej annat anges. Mått kontrolleras innan tillverkning.

S1, S2 Gränslinjer mot grannfastighet

**HÄNVISNINGAR**


**HUVUDSEKTIONER**  
 A-A: A-40.2-0001  
 B-B: A-40.2-0002

**PLANRITNINGAR HUS 1, VÅN 14, 150**

DEL 1: A-40.1-1114  
 DEL 2: A-40.1-1214  
 DEL 3: A-40.1-1314  
 DEL 4: A-40.1-1414  
 DEL 5: A-40.1-1514  
 DEL 6: A-40.1-1614  
 DEL 7: A-40.1-1714

BET	ANT	ÄNDRINGEN AVISER	SEEN	DATUM
<b>RELATIONSHANDLING</b>				
<b>LUNDBYPARK KUBIK</b> Rambergsgården 74:2, Göteborg				
<b>SKANSKA</b>				
<b>A</b>	BORNS TEIN LYCKEFORS ARKITEKTER AB	TELEFON: 031-280002		
<b>K</b>	INTEGRA ENGINEERING AB	TELEFON: 031-820000		
<b>KP</b>	CDVI AB	TELEFON: 031-820000		
<b>E</b>	REJERS SVERIGE AB	TELEFON: 031-780000		
<b>V</b>	VVSMEJÖ AB	TELEFON: 031-780000		
<b>W</b>	VVSMEJÖ AB	TELEFON: 031-780000		
<b>M</b>	MARK	TEL: -		
UPPDRAG NR: 1219-01      RITAD AV: VST      HANDELAGGARE: VST DATUM: 20.02.25      ANSVARIG: ALY				
NYBYGGNAD BOSTÄDER ÖVERSIKTSPLAN, VÅN 14				
SKALA (A1)	NUMMER	I BET		
1 : 150	A-40.1-1014			

**RELATIONSHANDLING**

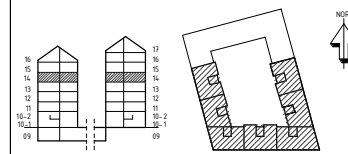

**LUNDBYPARK KUBIK**  
 Rambergsgården 74:2, Göteborg

**SKANSKA**


<b>A</b>	BORNS TEIN LYCKEFORS ARKITEKTER AB	TELEFON: 031-280002		
<b>K</b>	INTEGRA ENGINEERING AB	TELEFON: 031-820000		
<b>KP</b>	CDVI AB	TELEFON: 031-820000		
<b>E</b>	REJERS SVERIGE AB	TELEFON: 031-780000		
<b>V</b>	VVSMEJÖ AB	TELEFON: 031-780000		
<b>W</b>	VVSMEJÖ AB	TELEFON: 031-780000		
<b>M</b>	MARK	TEL: -		

UPPDRAG NR: 1219-01      RITAD AV: VST      HANDELAGGARE: VST  
 DATUM: 20.02.25      ANSVARIG: ALY

NYBYGGNAD BOSTÄDER  
 ÖVERSIKTSPLAN, VÅN 14

SKALA (A1)      NUMMER      I BET  
 1 : 150      A-40.1-1014



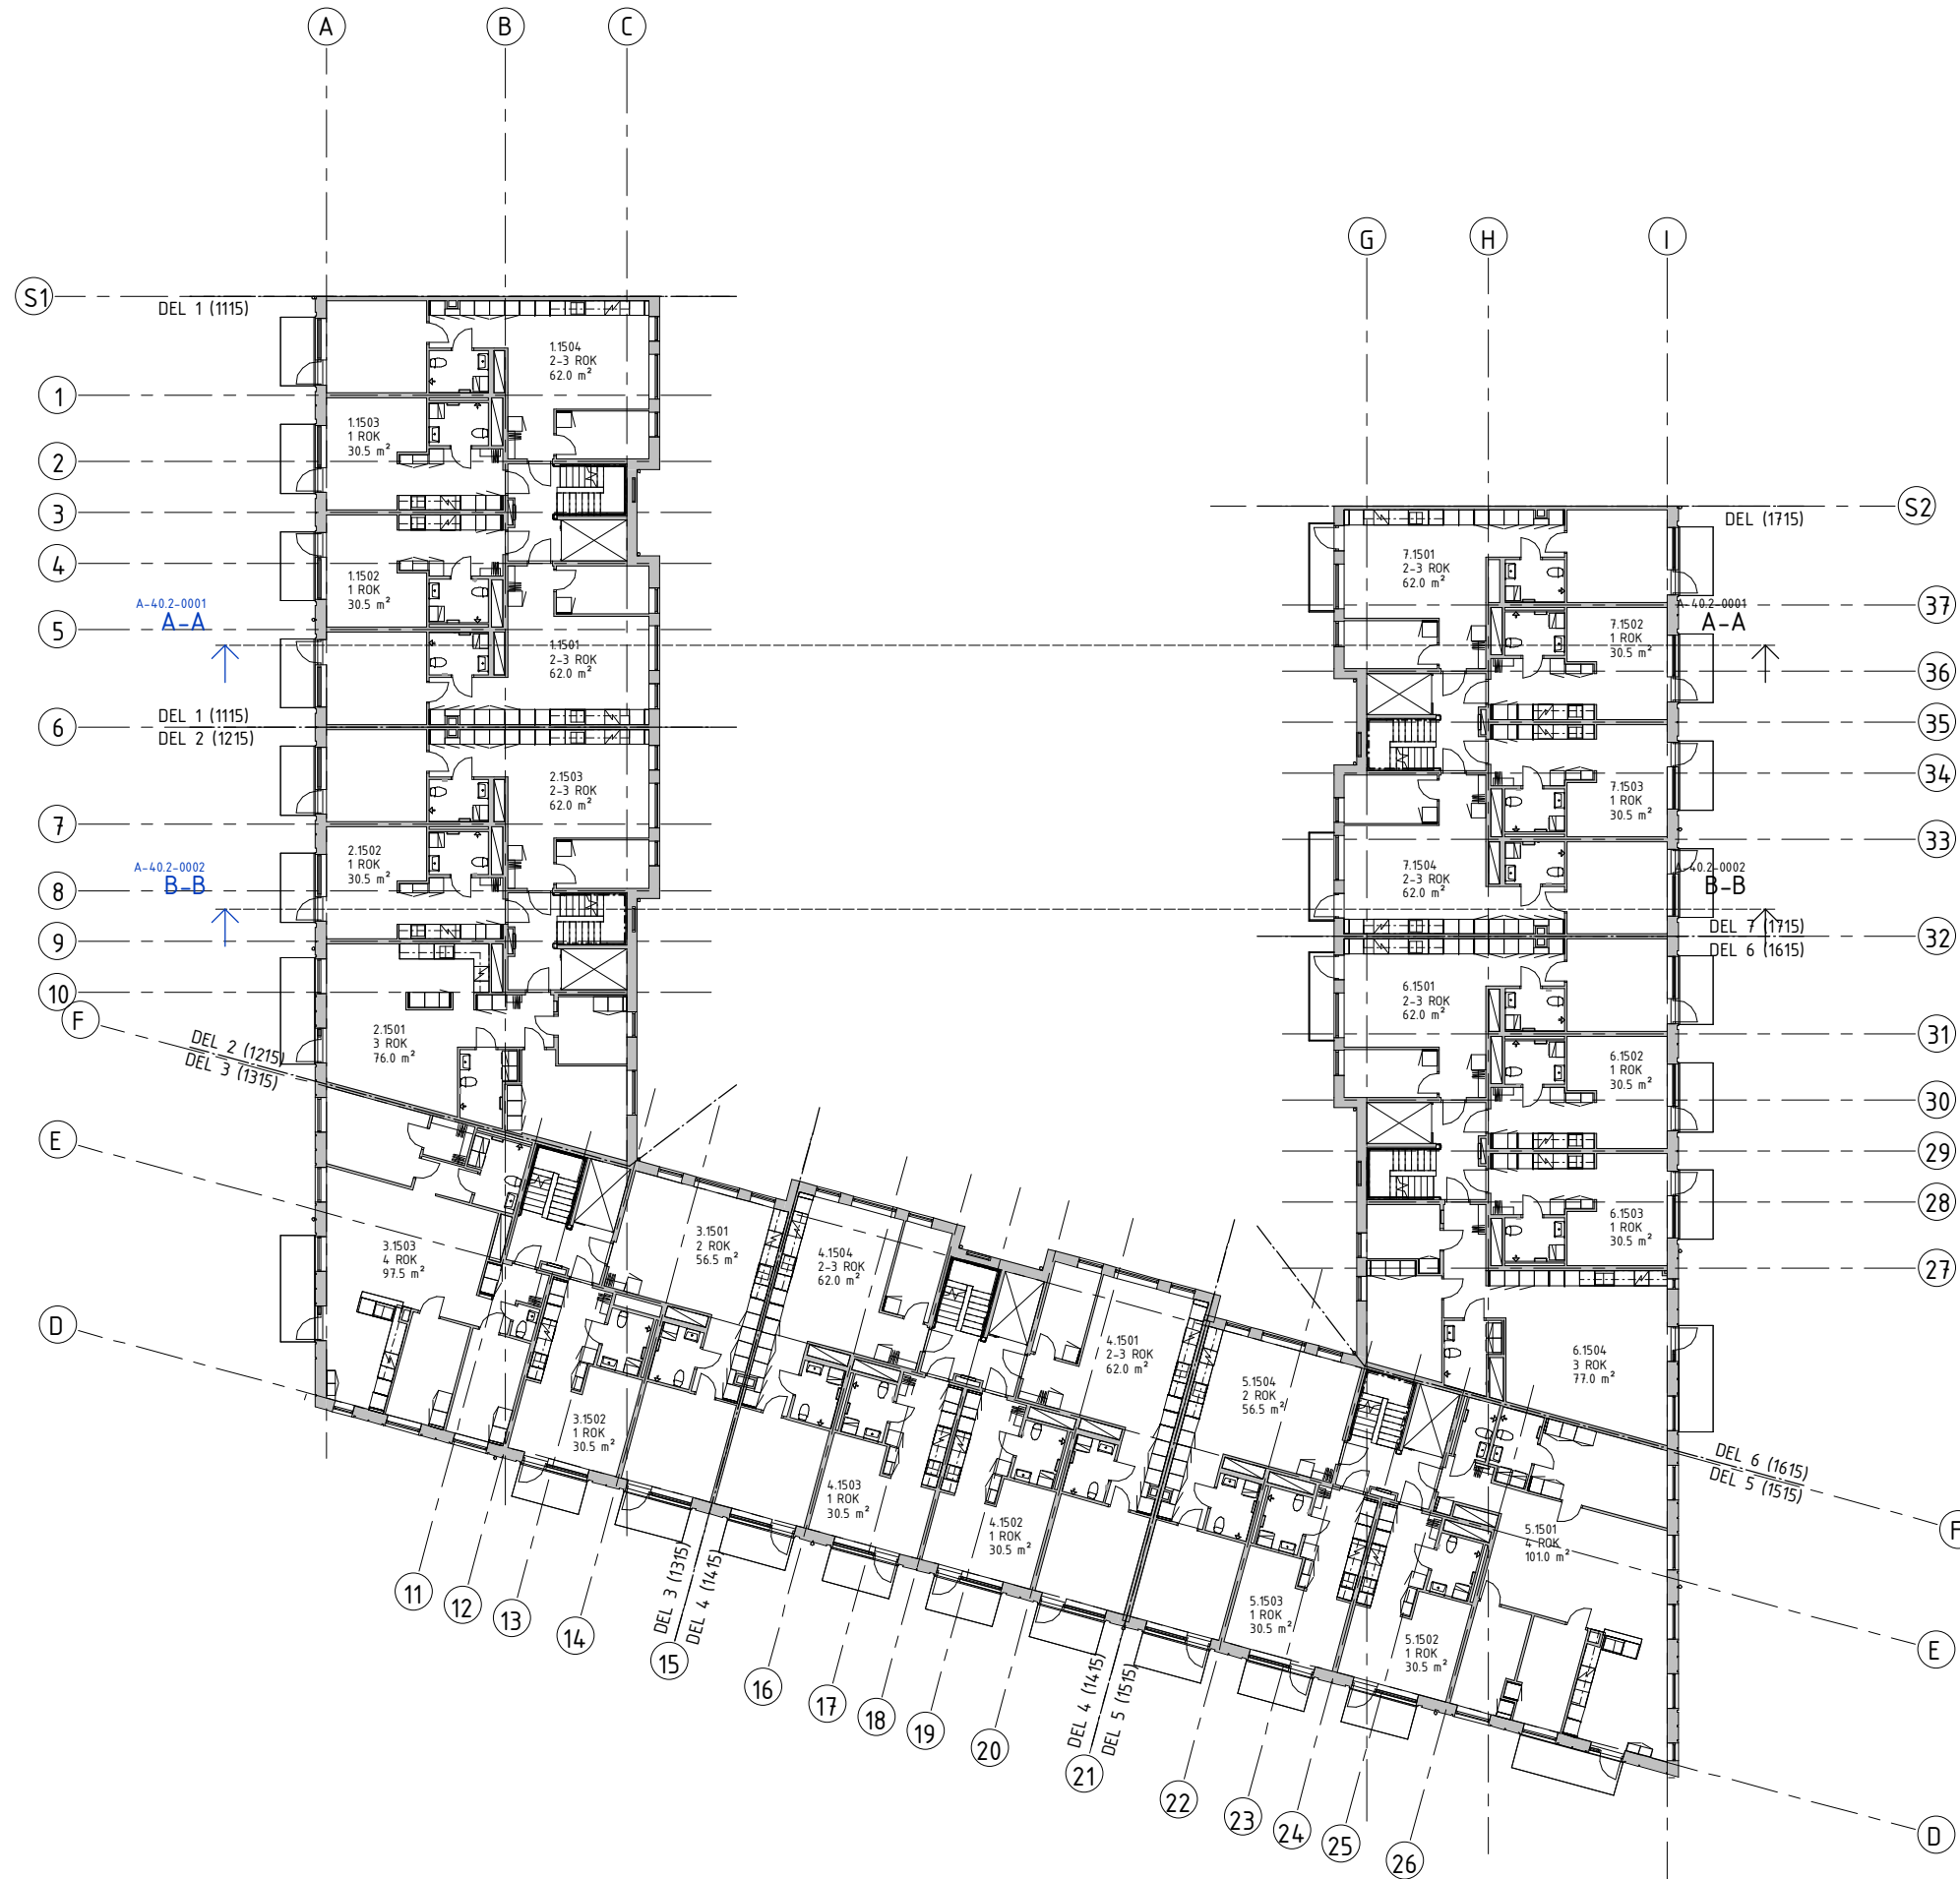

**FÖRKLARINGAR**  
 Alla mått anges i millimeter om ej annat anges. Mått kontrolleras innan tillverkning.

S1, S2 Gränslinjer mot grannfastighet

**HÄNVISNINGAR**


**HUVUDSEKTIONER**  
 A-A: A-40.2-0001  
 B-B: A-40.2-0002

**PLANRITNINGAR HUS 1, VÅN 15, 150**

DEL 1: A-40.1-1115  
 DEL 2: A-40.1-1215  
 DEL 3: A-40.1-1315  
 DEL 4: A-40.1-1415  
 DEL 5: A-40.1-1515  
 DEL 6: A-40.1-1615  
 DEL 7: A-40.1-1715

BET	ANT	ÄNDRINGEN AVSER	SEEN	DATUM
<b>RELATIONSHANDLING</b>				
<b>LUNDBYPARK KUBIK</b> Rambergsgården 74:2, Göteborg				
<b>SKANSKA</b>				
UPPDRAG NR		1219-01	RITAD AV	VST
DATUM		20.02.25	HANDELAGGARE	VST
			ANSVARIG	ALY
NYBYGGNAD BOSTÄDER ÖVERSIKTSPLAN, VÅN 15				
SKALA (A1)	NUMMER	1 : 150		A-40.1-1015
				I BET

**RELATIONSHANDLING**

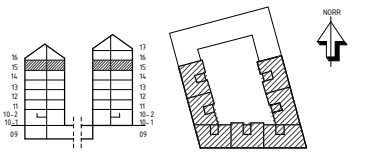

**LUNDBYPARK KUBIK**  
 Rambergsgården 74:2, Göteborg


**SKANSKA**


UPPDRAG NR 1219-01 RITAD AV VST  
 DATUM 20.02.25 HANDELAGGARE VST  
 ANSVARIG ALY

NYBYGGNAD BOSTÄDER  
 ÖVERSIKTSPLAN, VÅN 15

SKALA (A1) NUMMER 1 : 150 A-40.1-1015 I BET

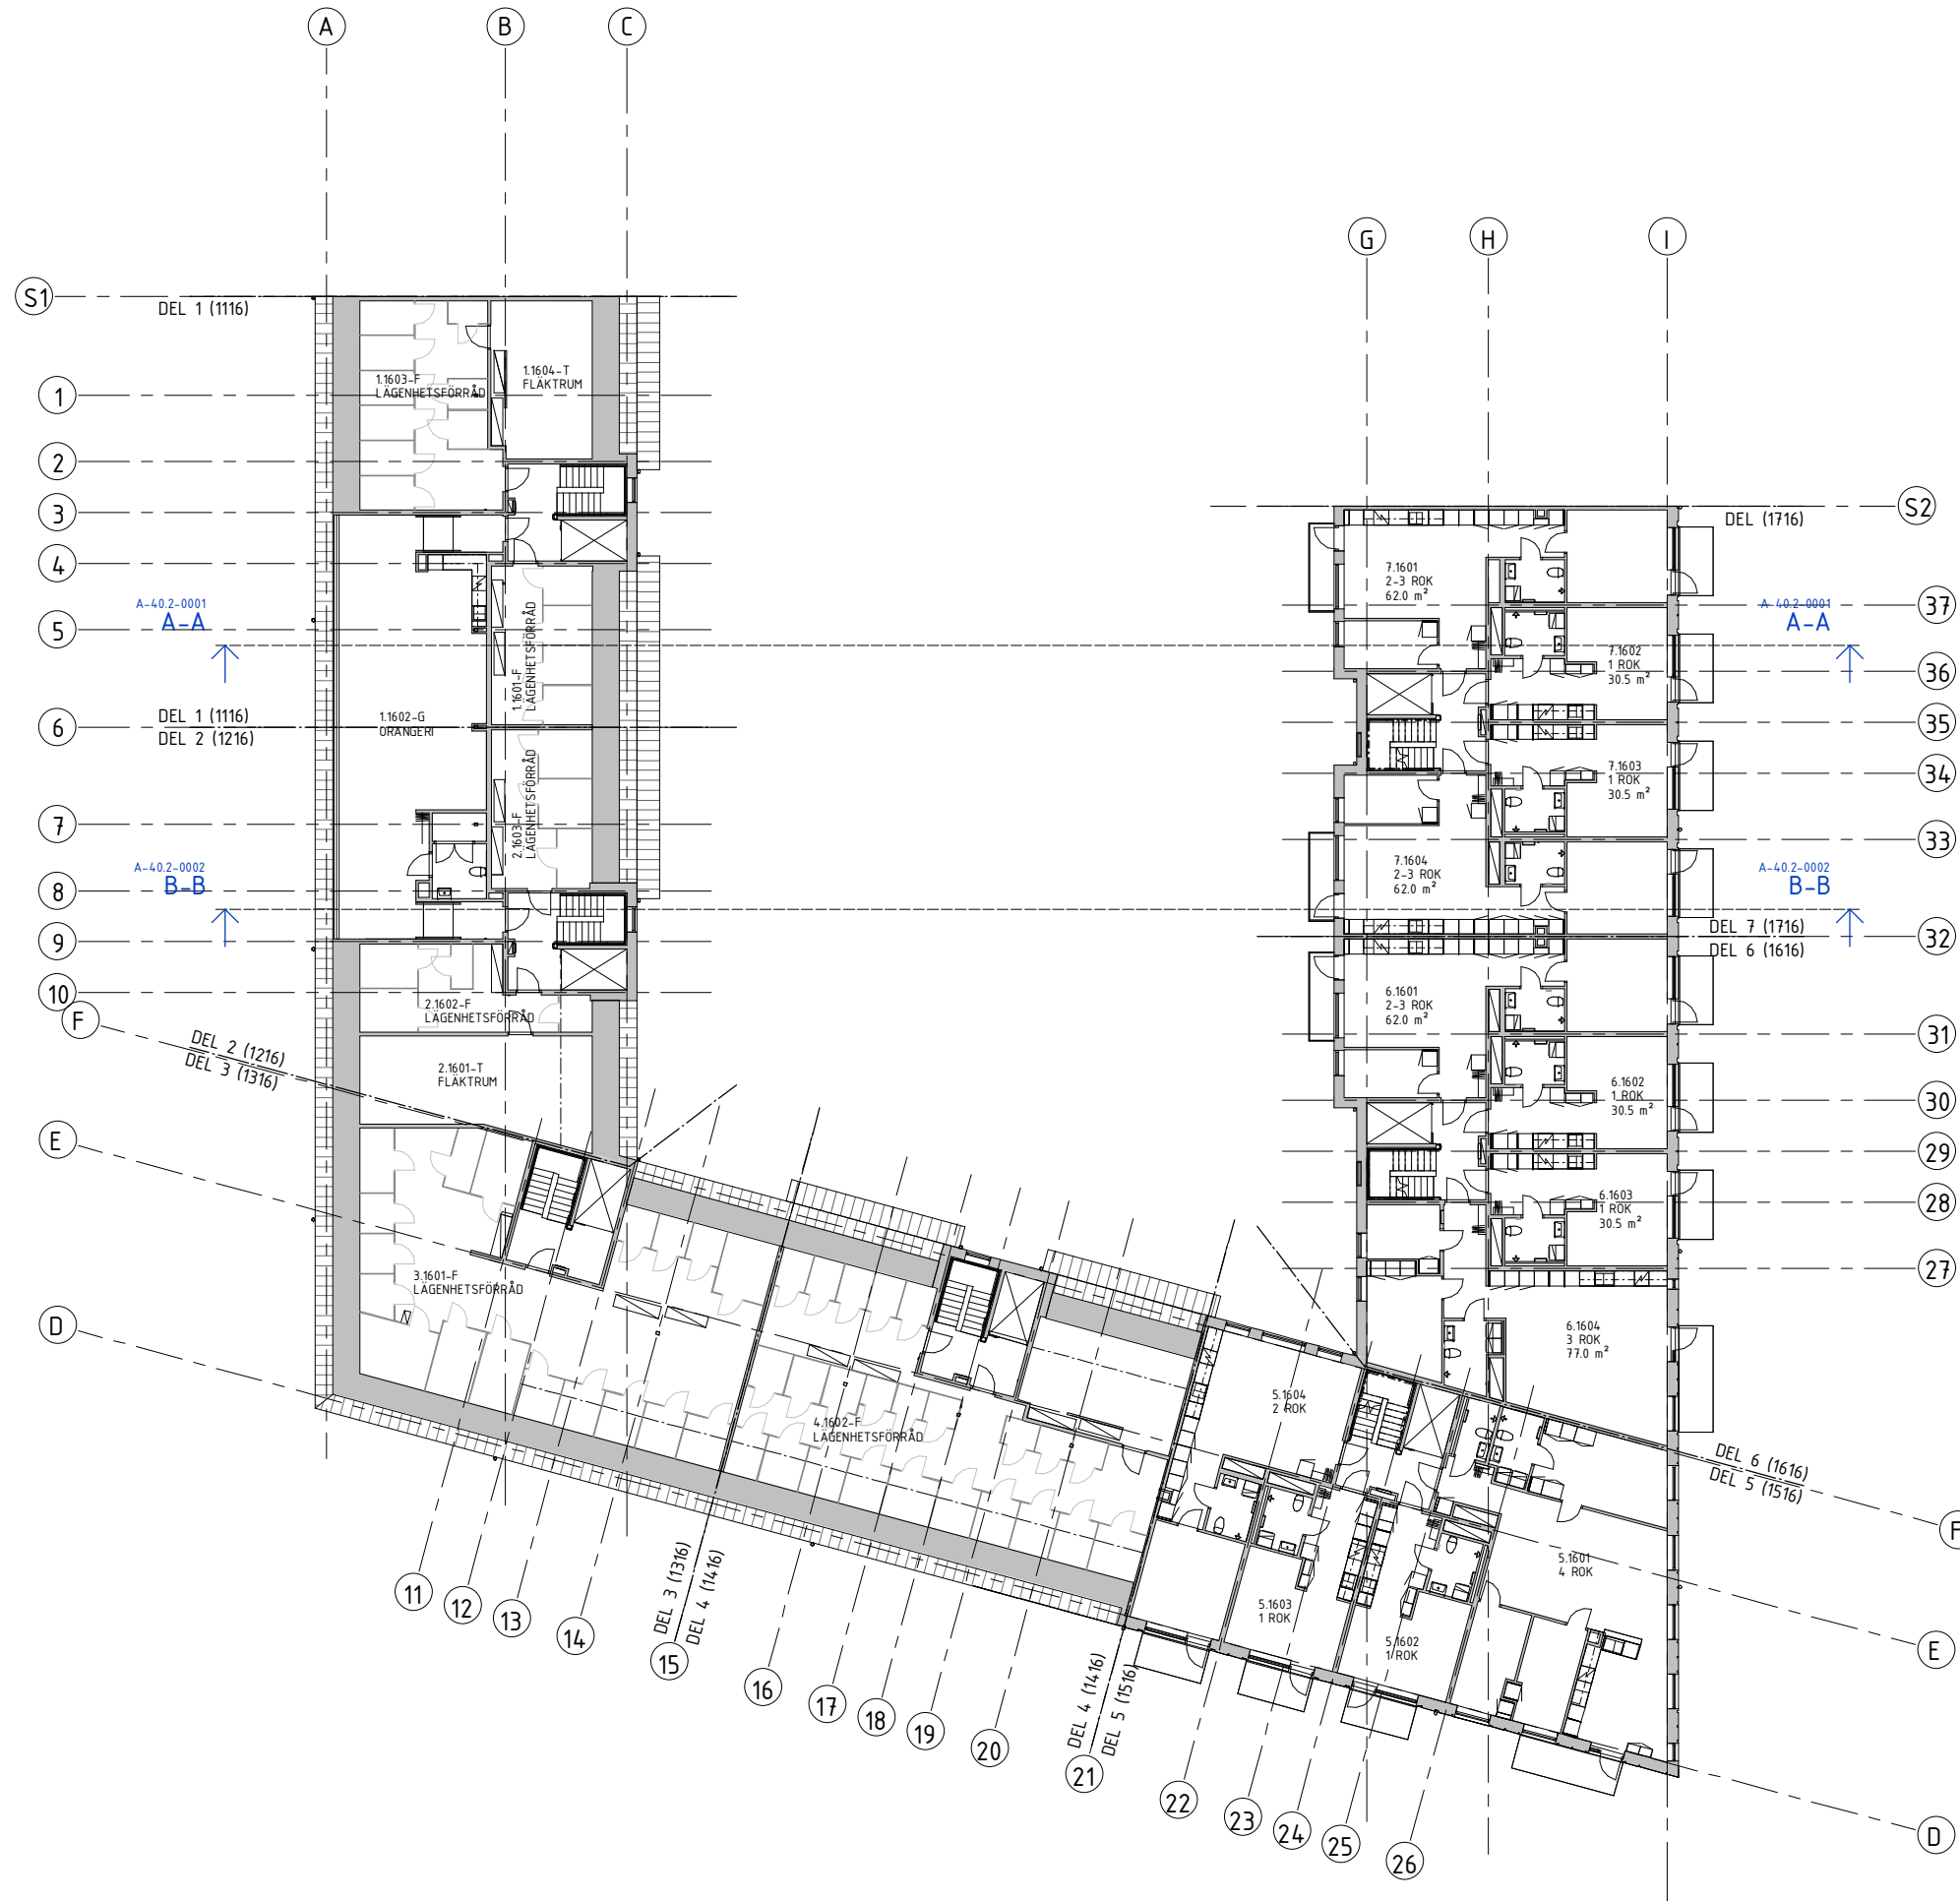

**FÖRKLARINGAR**  
 Alla mått anges i millimeter om ej annat anges. Mått kontrolleras innan tillverkning.

S1, S2 Gränslinjer mot grannfastighet

**HÄNVISNINGAR**

**HUVUDSEKTIONER**  
 A-A: A-40.2-0001  
 B-B: A-40.2-0002


**DELSEKTIONER ORANGERI**  
 C-C, D-D: A-40.2-0001

**PLANRITNINGAR HUS 1, VÅN 16, 150**

- DEL 1: A-40.1-1116
- DEL 2: A-40.1-1216
- DEL 3: A-40.1-1316
- DEL 4: A-40.1-1416
- DEL 5: A-40.1-1516
- DEL 6: A-40.1-1616
- DEL 7: A-40.1-1716

BET ANT ANDRINGEN AVSER SIGN DATUM

**RELATIONSHANDLING**

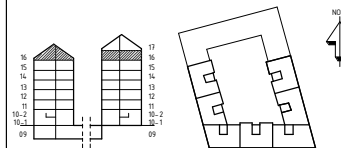

**LUNDBYPARK KUBIK**  
 Rambergsgården 74:2, Göteborg

**SKANSKA**

A	BÖRNING TEN LYCKEFORS ARKITEKTER AB	TEL 031-280002
K	INTEGRA ENGINEERING AB	TEL 031-802500
KP	CDVI AB	TEL 031-802500
E	REJLERS SVERIGE AB	TEL 0771-780000
V	VVSMLJÖ AB	TEL 031-764500
W	VVSMLJÖ AB	TEL 031-764500
M	MARK	TEL -


UPPDRAG NR	1219-01	RITAD AV	VST	HANDELAGGARE	VST
DATUM	20.02.25	ANSVARIG	ALY		

NYBYGGNAD BOSTÄDER  
 ÖVERSIKTSPLAN, VÅN 16  
 ÖVERSIKTSPLAN



SKALA (A1) 1 : 150      NUMMER A-40.1-1016      I BET



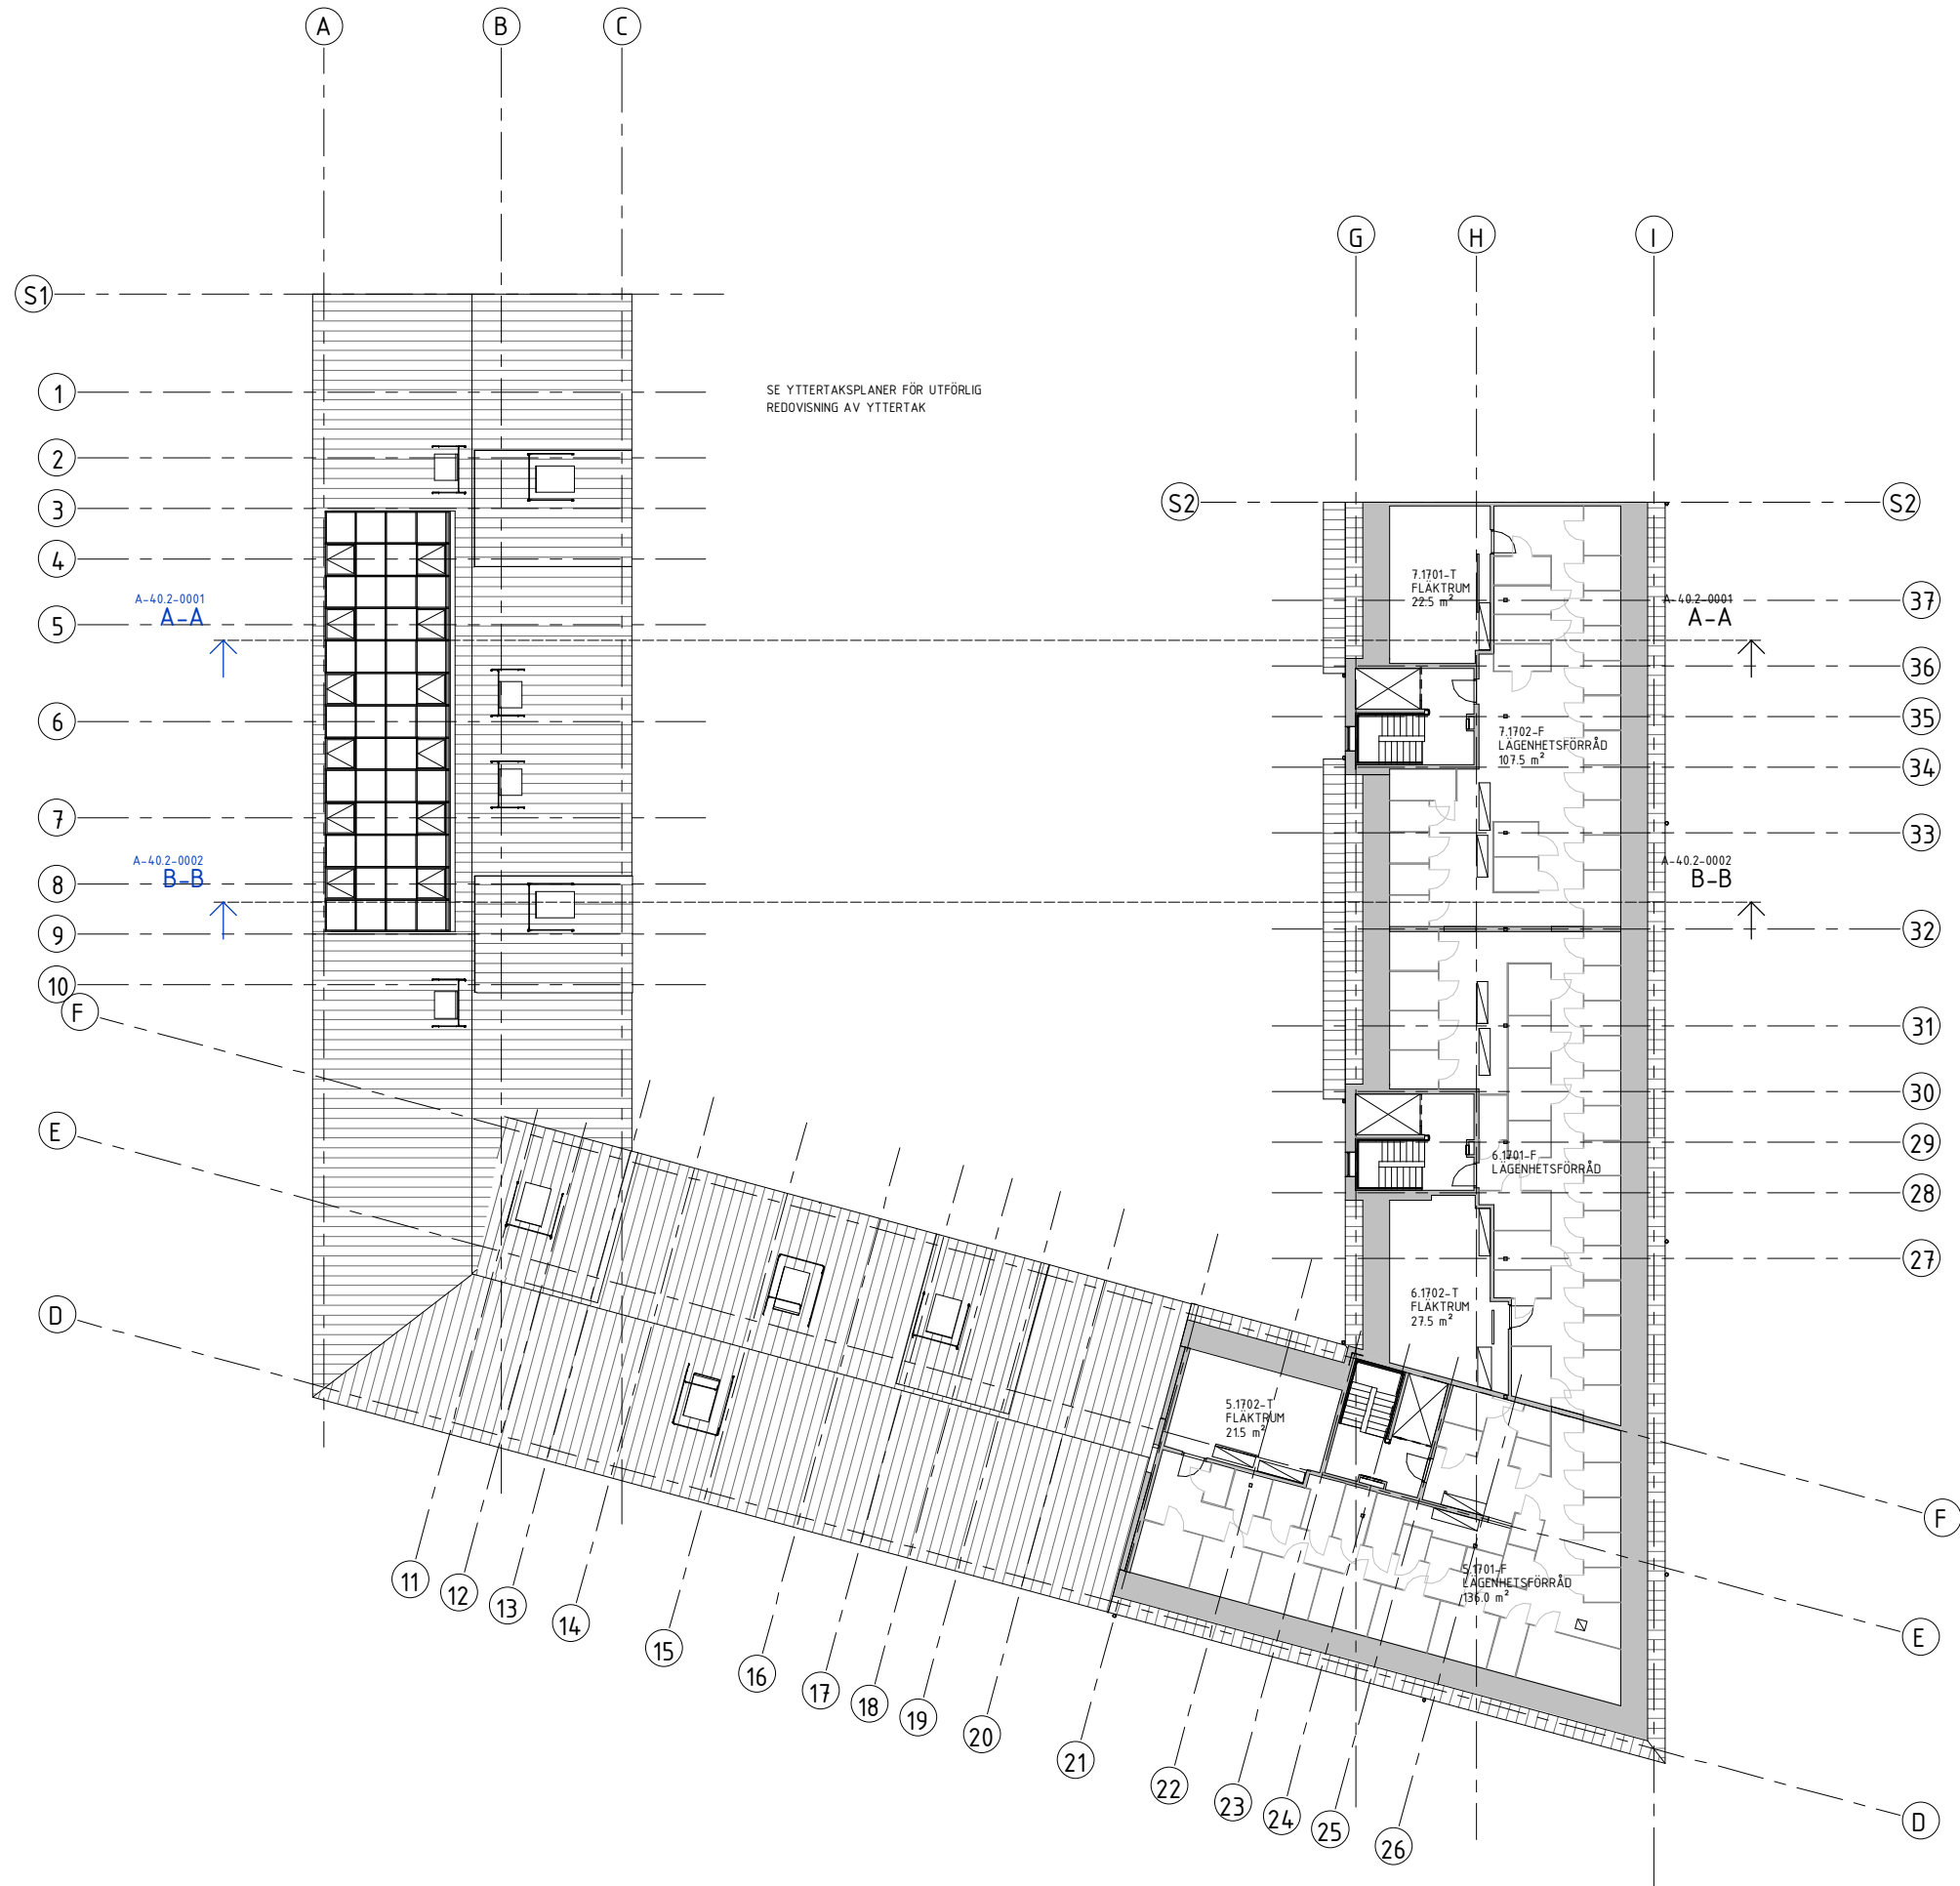

**FÖRKLARINGAR**  
Alla mått anges i millimeter om ej annat anges. Mått kontrolleras innan tillverkning.

S1, S2 Gränslinjer mot grannfastighet

**HÄNVISNINGAR**

**HUVUDSEKTIONER**  
A-A: A-40.2-0001  
B-B: A-40.2-0002


**DELSEKTIONER ORANGERI**  
C-C, D-D: A-40.2-0001

**YTTERTAKSPLAN**  
ÖVERSIKT: A-411-1018  
50-DELLAR: A-411-1118 t.o.m. A-411-1718

**PLANRITNINGAR HUS 1, VÅN 17, 150**  
DEL 1: A-40.1-1117  
DEL 2: A-40.1-1217  
DEL 3: A-40.1-1317  
DEL 4: A-40.1-1417  
DEL 5: A-40.1-1517  
DEL 6: A-40.1-1617  
DEL 7: A-40.1-1717

BET	ANT	ÄNDRINGEN AVSER	SEEN	DATUM
<b>RELATIONSHANDLING</b>				
<b>LUNDBYPARK KUBIK</b> Rambergsgården 74:2, Göteborg				
<b>SKANSKA</b>				
A	BORNS TEIN LYCKEFORS ARKITEKTER AB	TELEFON: 031-280062		
K	INTEGRA ENGINEERING AB	TELEFON: 031-825500		
KP	CDVI AB	TELEFON: 031-825500		
E	REJERS SVERIGE AB	TELEFON: 031-7717000		
V	VVSJÄLJÖ AB	TELEFON: 031-764582		
W	VVSJÄLJÖ AB	TELEFON: 031-764582		
M	MARK	TEL: -		
UPPDRAG NR 1219-01		RITAD AV VST	HANDLAGGARE VST	
DATUM 20.02.25		ANSVARIG ALY		
NYBYGGNAD BOSTÄDER ÖVERSIKTSPLAN, VÅN 17 VIND, TRAPPHUS 5, 6, 7				
SKALA (A1)	NUMMER	BET		
1 : 150	A-40.1-1017			

**RELATIONSHANDLING**

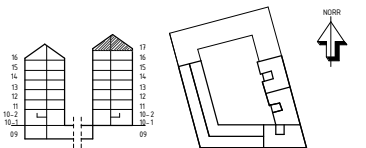

**LUNDBYPARK KUBIK**  
Rambergsgården 74:2, Göteborg

**SKANSKA**

A	BORNS TEIN LYCKEFORS ARKITEKTER AB	TELEFON: 031-280062		
K	INTEGRA ENGINEERING AB	TELEFON: 031-825500		
KP	CDVI AB	TELEFON: 031-825500		
E	REJERS SVERIGE AB	TELEFON: 031-7717000		
V	VVSJÄLJÖ AB	TELEFON: 031-764582		
W	VVSJÄLJÖ AB	TELEFON: 031-764582		
M	MARK	TEL: -		

UPPDRAG NR 1219-01 RITAD AV VST HANDLAGGARE VST

DATUM 20.02.25 ANSVARIG ALY

NYBYGGNAD BOSTÄDER  
ÖVERSIKTSPLAN, VÅN 17  
VIND, TRAPPHUS 5, 6, 7

SKALA (A1) NUMMER BET  
1 : 150 A-40.1-1017

