

**FÖRKLARINGAR**  
 Alla mått anges i millimeter om ej annat anges. Mått kontrolleras innan tillverkning.


**HÄNVISNINGAR**  
 GENERELLA FÖRKLARINGAR: A-40.1-1109  
 INNEVÄGGSTYPER: A-43.5-0001 till A-43.5-0002  
 DÖRRAR, UPPSTÄLLNINGAR: A-43.5-0011 till A-43.5-0015  
 FÖNSTER, UPPSTÄLLNINGAR: A-42.5-0011 till A-42.5-0017

**ÖVERSIKTSPLAN, VÅN 11:** A-40.1-1011  
**UNDERTAKSPLAN:** A-43.1-1712  
**BADRUMSUPPSTÄLLNINGAR:**  
 LGH 7.1101: A-46.4-1002, Typ 2v  
 LGH 7.1102: A-46.4-1001, Typ 1v  
 LGH 7.1103: A-46.4-1001, Typ 1h  
 LGH 7.1104: A-46.4-1002, Typ 2h

**INSTALLATIONER (E, V, W):**  
 V PLANER: V-57-1-1711  
 W PLANER: W-50-1-1711

**K, F & K/F**  
 SYMBOL HÄNGNING KYL OCH FRYS HAR TAGITS BORT.

FÖNSTERBÖRSTNINGAR MOT GATA (F07 UNDANTAGET) SÄNKTA MED 20 MM ENL. A-SKISS FÖNSTERMONTAGE DATERAD 17.11.24.

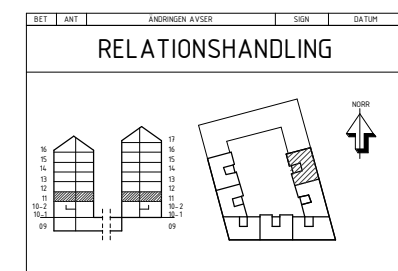


**LUNDBYPARK KUBIK**  
 Rambergsstaden 74:2, Göteborg



A	BORNS TEIN LYCKEFORS ARKITEKTER AB	TEL 031-280062
K	INTEGRA ENGINEERING AB	TEL 030-100500
CP	CDVI AB	TEL 030-400000
E	REALERS SVERIGE AB	TEL 0771-760000
V	VVSMLJÖ AB	TEL 031-764582
W	VVSMLJÖ AB	TEL 031-764582
M	MARK	TEL -

UPPDRAG NR: 1219-01  
 DATUM: 20.02.25  
 RITAD AV: VST  
 ANSVARIG: ALY  
 HANDELAGGARE: VST

**NYBYGGNAD BOSTÄDER**  
**PLANRITNING, HUS 1, DEL 7, VÅN 11**

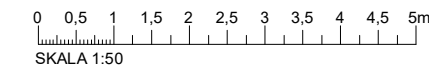

SKALA (A1) 1 : 50  
 NUMMER A-40.1-1711  
 I BET