



FÖNSTERBRÖSTNINGAR MOT GATA SÅNKTA
MED 20 MM ENL. A-SKISS FÖNSTERMONTAGE
DATERAD 17.11.24.




FÖRKLARINGAR
Alla mått anges i millimeter om ej annat anges. Mått kontrolleras innan tillverkning.

HÄNVISNINGAR
GENERELLA FÖRKLARINGAR: A-40.1-109
INNERRÄGgstyper: A-43.5-0001 till A-43.5-0002
DÖRRAR, UPPSTÄLLNINGAR: A-43.5-0011 till A-43.5-0015
FÖNSTER, UPPSTÄLLNINGAR: A-42.5-0011 till A-42.5-0017

ÖVERSIKTSPLAN, VÅN 15: A-40.1-1015
UNDERTAKSPLAN: A-43.1-1412
BADRUMSUPPSTÄLLNINGAR:
LGH 4.1501: A-46.4-1002, Typ 2v
LGH 4.1502: A-46.4-1001, Typ 1v
LGH 4.1503: A-46.4-1001, Typ 1h
LGH 4.1504: A-46.4-1002, Typ 2h

INSTALLATIONER (E, V, W):
E PLANER: E610-1-1412, E630-1-1412, E640-1-1412
V PLANER: V-57-1-1415
W PLANER: W-50-1-1415

K, F & K/F
SYMBOL HÄNGNING KYL OCH FRYS HAR TAGITS BORT.

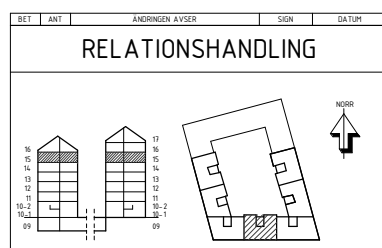

LUNDBYPARK KUBIK
Rambergssåden 74:2, Göteborg

SKANSKA

A	BORING TEN LYCKEFORS ARKITEKTER AB	TEL 031-280002
K	INTEGRA ENGINEERING AB	TEL 030-100100
KP	CDVI AB	TEL 031-800000
E	REJERS SVERIGE AB	TEL 0771-160000
V	VVSMLJÖ AB	TEL 031-760000
W	VVSMLJÖ AB	TEL 031-760000
M	MARK	TEL -

UPPDRAG NR 1219-01
DATUM 20.02.25
NYBYGGNAD BOSTÄDER
PLANRITNING, HUS 1, DEL 4, VÅN 15

SKALA (A1) 1 : 50
NUMMER A-40.1-1415
I BET