



- FÖRKLARINGAR**
 Alla mått anges i millimeter om ej annat anges. Mått kontrolleras innan tillverkning.
- FÖRESKRIFTER**
 Observera att mått på loftbjälklag är till färdigt ytskikt inklädd bjälklagskant. Se invändiga detaljer DT.
- HÄNVISNINGAR**
GENERELLA FÖRKLARINGAR: A-40.1-1009
ÖVERSIKTSPLAN, VÅN 10-1: A-40.1-1010-1
- FÖNSTER, UPPSTÄLLNINGAR:** A-42.5-0011 till A-42.5-0017
PARTIER STUDIOENTRÉER: A-42.5-0021 till A-42.5-0024 (litteran FPSxx)
PARTIER ENTRÉPASSAGER: A-42.5-0024 (litteran FPPxx)
PARTIER TRAPPHUSENTRÉER: A-42.5-0025
- INNERVÄGGSTYPER:** A-43.5-0001 till A-43.5-0002
DÖRRAR, UPPSTÄLLNINGAR: A-43.5-0011 till A-43.5-0017
INVÄNDIGA DETALJER: A-43.6-1001 till A-43.6-1005
 DT01 till DT11: A-43.6-1001 till A-43.6-1005
- TRAPPSTEGE TRS:** A-46.4-1010 till A-46.4-1012
UNDERTAKSPLAN: A-43.1-1410-1
VÄGGELEVATIONER STUDIOBOSTÄDER (ELEVATION A):
 LGH 4.1003, 4.1002: A-43.5-1031

- INSTALLATIONER (E, V, W):**
 E PLANER: E610-1-1410-1, E630-1-1410-1, E640-1-1410-1
 V PLANER: V-57-1-1410-1
 W PLANER: W-50-1-1410-1

- K, F & K/F**
 SYMBOL HÄNGNING KYL OCH FRYS HAR TAGITS BORT.

BET	ANT	ÄNDRING AVSER	SEM	DATA
RELATIONSHANDLING				
LUNDBYPARK KUBIK Rambergsgården 74:2, Göteborg				
SKANSKA				
A	BORING TERN LYCKEFORS	ARKITEKTER AB	TEL 031-280002	
K	INTEGRA	ENGINEERING AB	TEL 031-800000	
KP	CDMI AB	Box 1074, 40211 GÖTEBORG	TEL 031-800000	
E	REJERS	SVERIGE AB	TEL 0771-160000	
V	VVSMLJÖ	AB	TEL 031-760000	
W	VVSMLJÖ	AB	TEL 031-760000	
M	MARK		TEL -	
UPPDRAG NR 1219-01		RITAD AV VST	HANDELAGGARE VST	
DATUM 20.02.25		ANSVARIG ALY		
NYBYGGNAD BOSTÄDER PLANRITNING, HUS 1, DEL 4, VÅN 10-1				
SKALA (A1)	NUMMER	I BET		
1 : 50	A-40.1-1410-1			



FÖRKLARINGAR
 Alla mått anges i millimeter om ej annat anges. Mått kontrolleras innan tillverkning.

FÖRESKRIFTER
 Observera att mått på loftbjälklag är till färdigt ytskikt inklädd bjälklagskant. Se invändiga detaljer DT.


HÄNVISNINGAR
 GENERELLA FÖRKLARINGAR: A-40.1-1109
 ÖVERSIKTSPLAN, VÅN 10-2: A-40.1-1010-2

INNERVÄGGSTYPER: A-43.5-0001 till A-43.5-0002
INVÄNDIGA DETALJER: DT01 till DT11: A-43.6-1001 till A-43.6-1005

TRAPPSTEGE TRS: A-46.4-1010 till A-46.4-1012
UNDERTAKSPLAN: A-43.1-1410-1
VÄGGELEVATIONER STUDIOBOSTÄDER (ELEVATION A): LGH 4.1003, 4.1002: A-43.5-1031

INSTALLATIONER (E, V, W):
 E PLANER: E610-1-1410-2, E630-1-1410-2, E640-1-1410-2
 V PLANER: V-57-1-1410-2
 W PLANER: W-50-1-1410-2

RELATIONSHANDLING

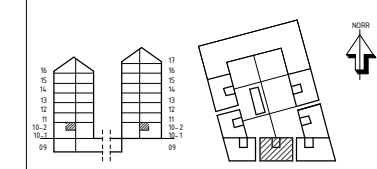

LUNDBYPARK KUBIK
 Rambergsgården 74:2, Göteborg



A	BORGSTEN LYCKEFORS ARKITEKTER AB	TEL: 031-280002
K	INTEGRA ENGINEERING AB	TEL: 031-280000
KP	CDVI AB	TEL: 031-280000
E	REJERS SVERIGE AB	TEL: 031-280000
V	VVSMLJÖ AB	TEL: 031-280000
W	VVSMLJÖ AB	TEL: 031-280000
M	MARK	TEL: -

UPPDRAG NR	RITAD AV	HANDELAGGARE
1219-01	VST	VST
DATUM	ANSVARIG	
20.02.25	ALY	

NYBYGGNAD BOSTÄDER
 PLANRITNING, HUS 1, DEL 4, VÅN 10-2

SKALA (A1) 1 : 50
 NUMMER A-40.1-1410-2
 I BET