

**FÖRKLARINGAR**  
 Alla mått anges i millimeter om ej annat anges. Mått kontrolleras innan tillverkning.

**HÄNVISNINGAR**

GENERELLA FÖRKLARINGAR: A-40.1-1109  
 A-40.1-1016

ÖVERSIKTSPLAN, VÅN 16: A-43.5-0001 till A-43.5-0002

INNERVÄGGSTYPER: A-43.5-0011 till A-43.5-0015


DÖRRAR, UPPSTÄLLNINGAR: A-42.5-0011 till A-42.5-0017


FÖNSTER, UPPSTÄLLNINGAR: A-42.5-0011 till A-42.5-0017

**DELSEKTIONER ORANGERI:** A-40.2-0011  
 (C-C, D-D)

**INSTALLATIONER (E, V, W):**  
 E PLANER: E610-1-1116, E630-1-1116, E640-1-1116  
 V PLANER: V-57-1-1116  
 W PLANER: W-50-1-1116

BET	ANT	ÄNDRINGEN AVSER	SEEN	DATUM
<b>RELATIONSHANDLING</b>				
<b>LUNDBYPARK KUBIK</b>				
Rambergsgården 74:2, Göteborg				
<b>SKANSKA</b>				
<b>A</b>	BÖRSINGEN LUCKEFORS	ARKITEKTER AB	TEL: 031-200002	
<b>K</b>	INTEGRA ENGINEERING	AB	TEL: 031-200002	
<b>KP</b>	CDVI AB		TEL: 031-200002	
<b>E</b>	REJERS SVERIGE	AB	TEL: 0771-760000	
<b>V</b>	VVS MILJÖ	AB	TEL: 031-760002	
<b>W</b>	VVS MILJÖ	AB	TEL: 031-760002	
<b>M</b>	MARK		TEL: -	
UPPDRAG NR: 1219-01		RITAD AV: VST/ AET	HANDLAGGARE: VST	
DATUM: 20.02.25		ANSVARIG: ALY		
NYBYGGNAD BOSTÄDER PLANRITNING, HUS 1, DEL 1, VÅN 16				
SKALA (A1)	NUMMER		BET	
1 : 50	A-40.1-1116			

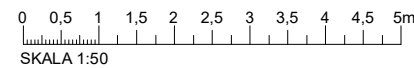

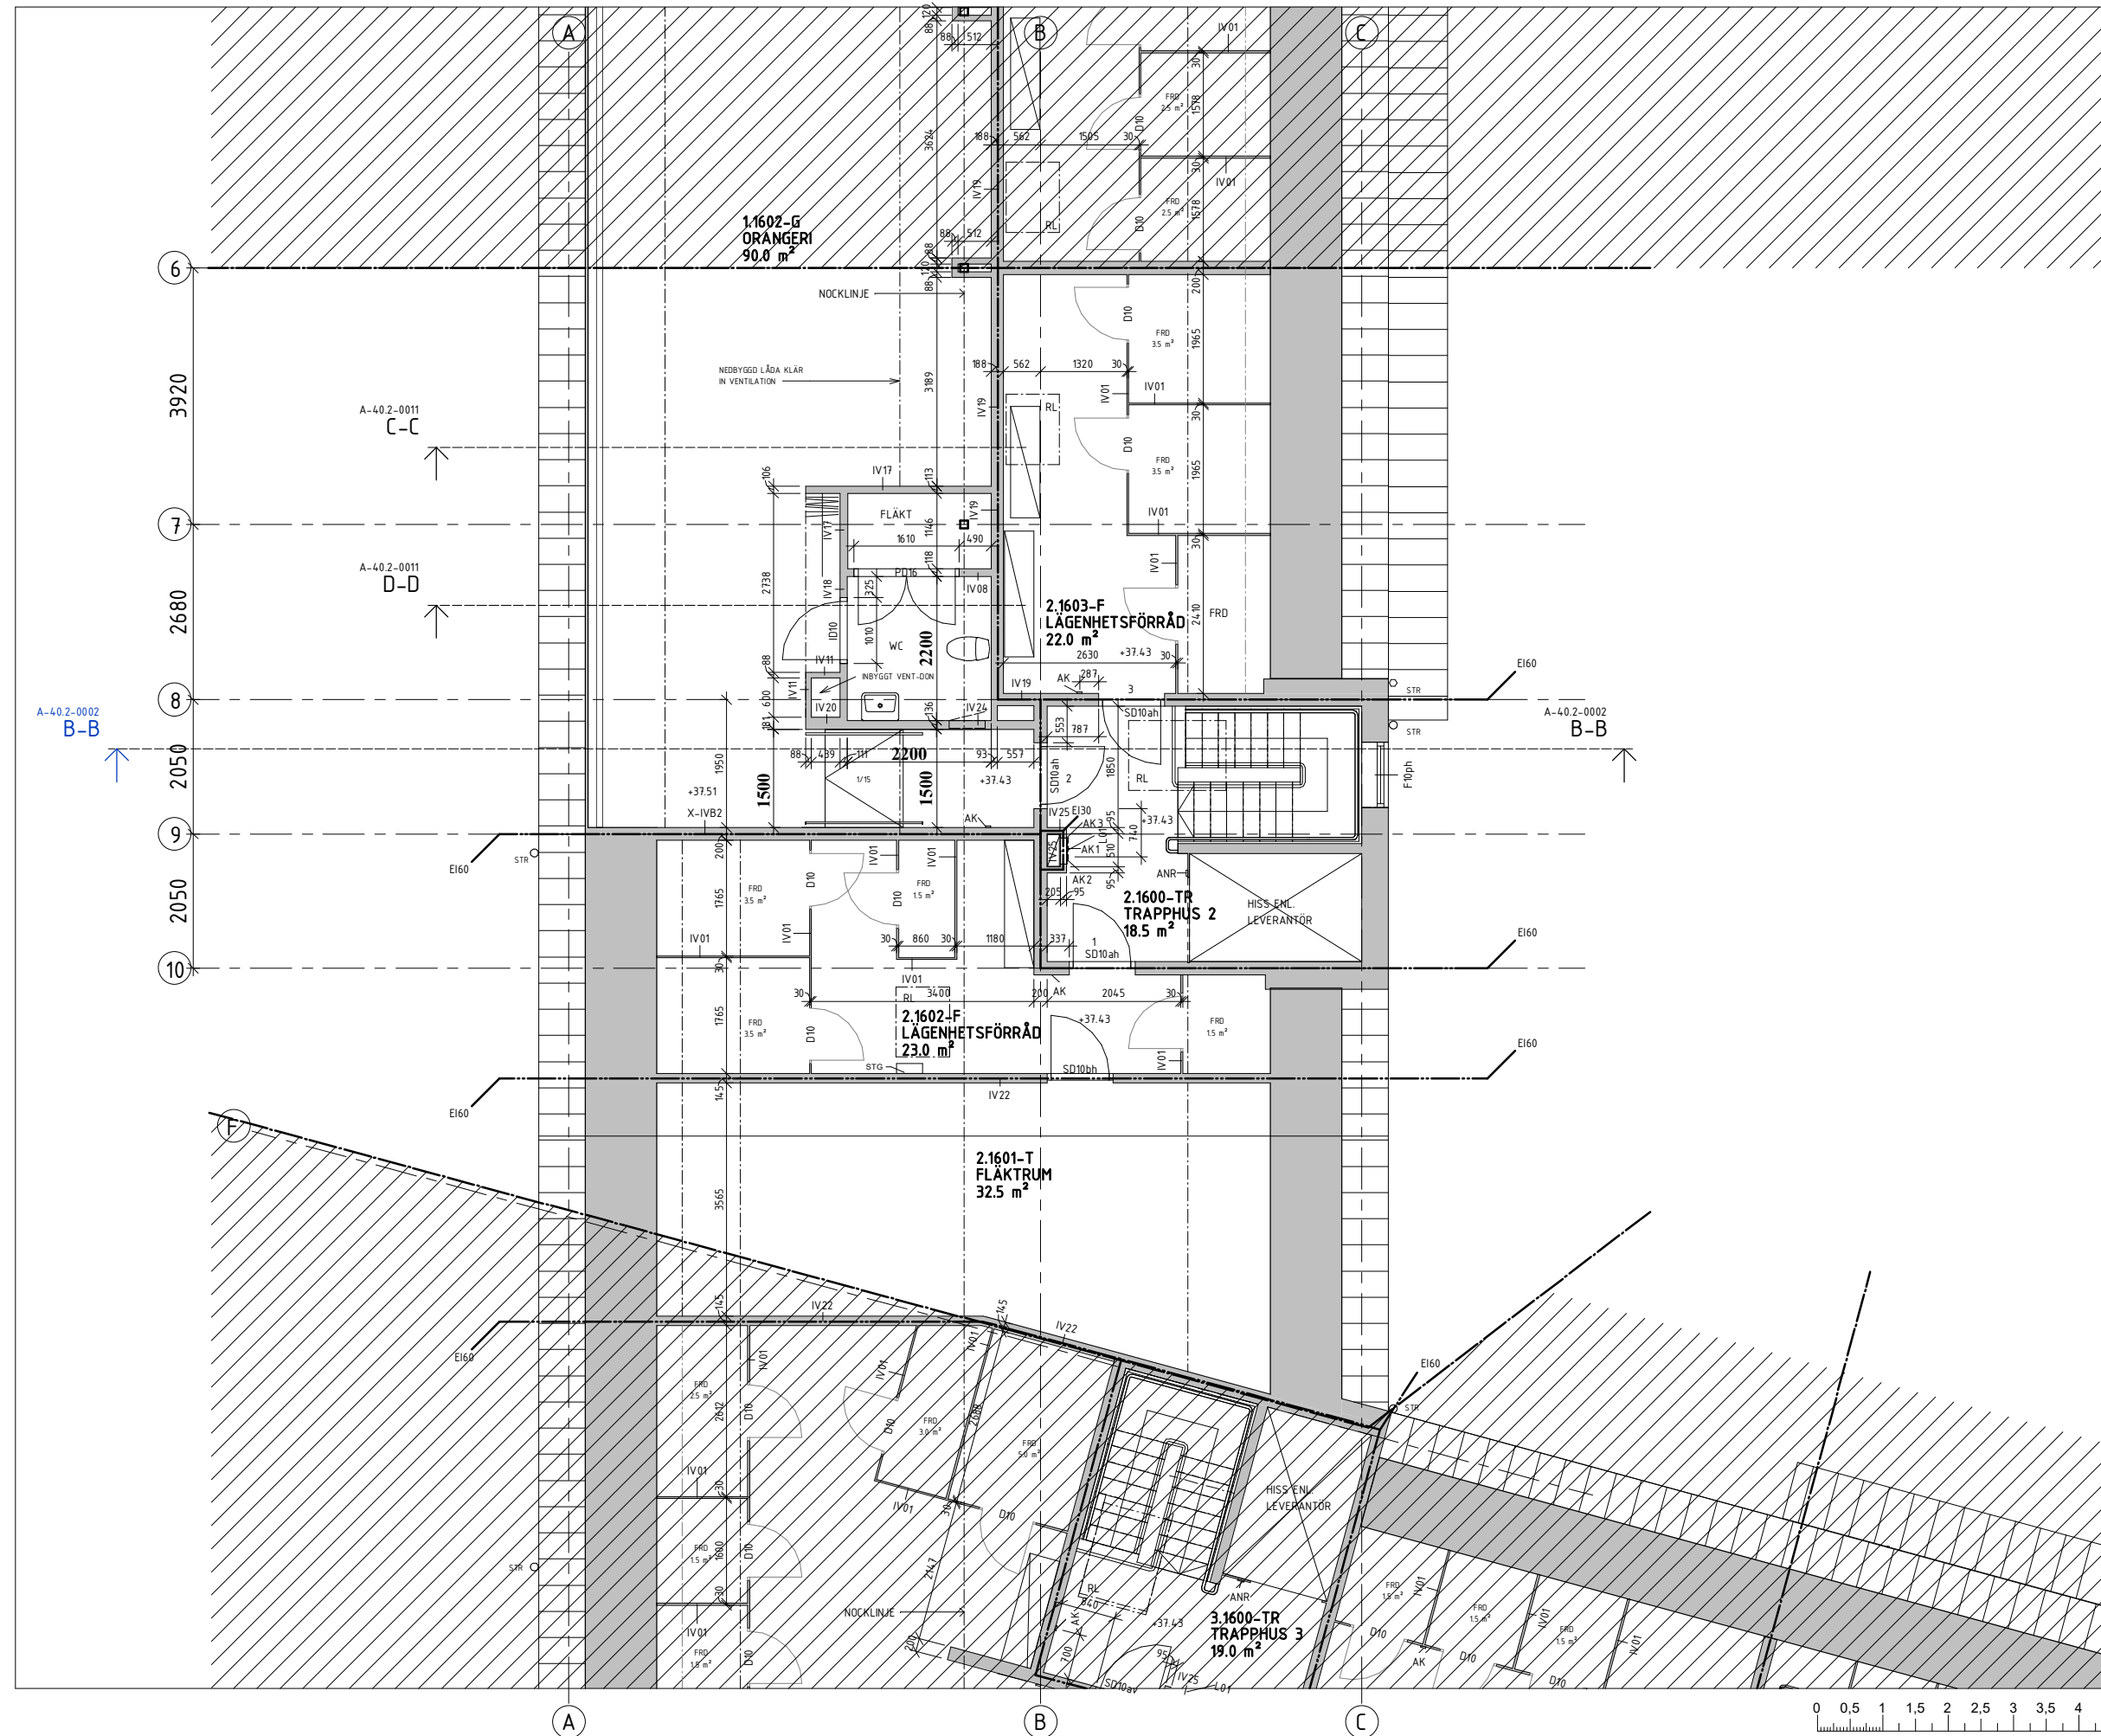


**FÖRKLARINGAR**  
 Alla mått anges i millimeter om ej annat anges. Mått kontrolleras innan tillverkning.

**HÄNVISNINGAR**  
 GENERELLA FÖRKLARINGAR: A-40.1-1109  
 ÖVERSIKTSPLAN, VÅN 16: A-40.1-1016  
 INNERVÄGGSTYPER: A-43.5-0001 till A-43.5-0002  
 DÖRRAR, UPPSTÄLLNINGAR: A-43.5-0011 till A-43.5-0015  
 FÖNSTER, UPPSTÄLLNINGAR: A-42.5-0011 till A-42.5-0017

**DELSEKTIONER ORANGERI:** A-40.2-0011  
 (C-C, D-D)

**INSTALLATIONER (E, V, W):**  
 E PLANER: E610-1-1216, E630-1-1216, E640-1-1216  
 V PLANER: V-57-1-1216  
 W PLANER: W-50-1-1216

BET	ANT	ÄNDRINGEN AVSER	SEEN	DATUM
<b>RELATIONSHANDLING</b>				
<b>LUNDBYPARK KUBIK</b>				
Rambergsgården 74:2, Göteborg				
<b>SKANSKA</b>				
<b>A</b>	BORING TEN LUCKEFORS ARKITEKTER AB	TELEFON: 031-200002		
<b>K</b>	INTEGRA ENGINEERING AB	TELEFON: 031-200002		
<b>KP</b>	CDVI AB	TELEFON: 031-200002		
<b>E</b>	REALERS SVERIGE AB	TELEFON: 031-200002		
<b>V</b>	VVS MILJÖ AB	TELEFON: 031-200002		
<b>W</b>	VVS MILJÖ AB	TELEFON: 031-200002		
<b>M</b>	MARK	TELEFON: 031-200002		
UPPDRAG NR: 1219-01		RITAD AV: VST / AET	HANDLAGGARE: VST	
DATUM: 20.02.25		ANSVARIG: ALY		
NYBYGGNAD BOSTÄDER PLANRITNING, HUS 1, DEL 2, VÅN 16				
SKALA (A1)	NUMMER: A-40.1-1216		BET	
<b>1 : 50</b>				

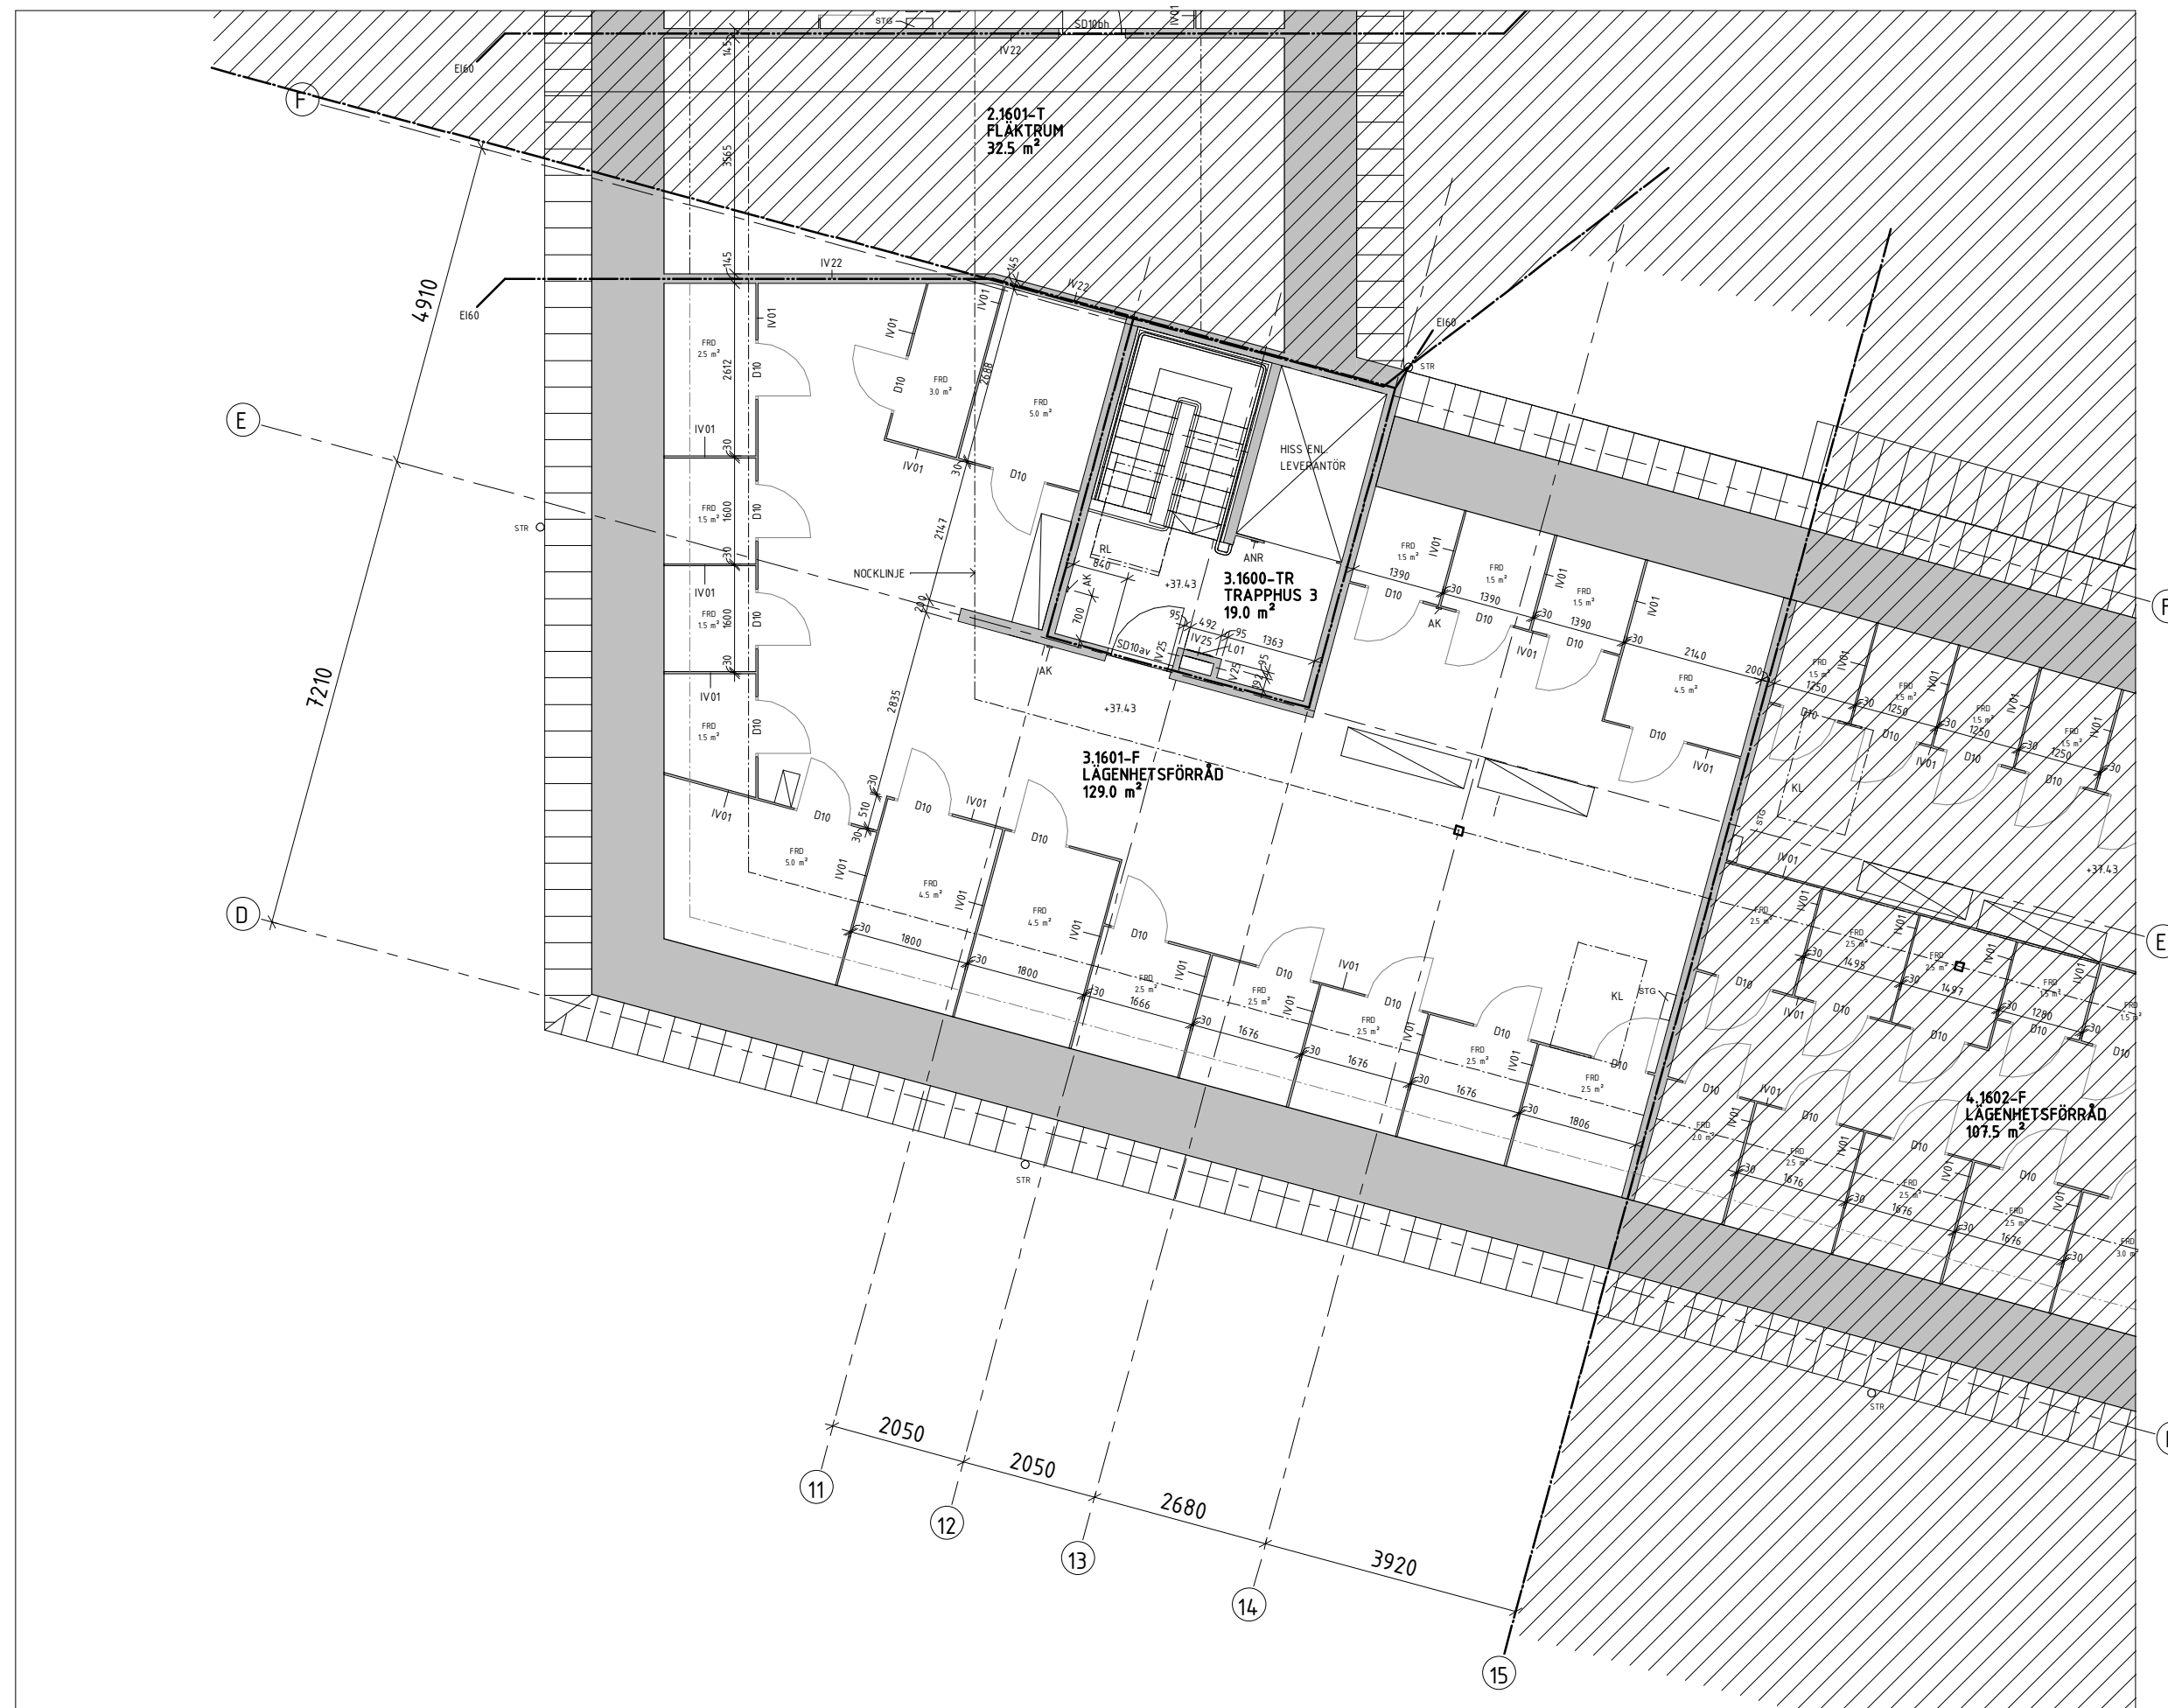



**FÖRKLARINGAR**  
 Alla mått anges i millimeter om ej annat anges. Mått kontrolleras innan tillverkning.

**HÄNVISNINGAR**  
 GENERELLA FÖRKLARINGAR: A-40.1-1109  
 ÖVERSIKTSPLAN, VÅN 16: A-40.1-1016  
 INNERVÄGGSTYPER: A-43.5-0001 till A-43.5-0002  
 DÖRRAR, UPPSTÄLLNINGAR: A-43.5-0011 till A-43.5-0015  
 FÖNSTER, UPPSTÄLLNINGAR: A-42.5-0011 till A-42.5-0017

**INSTALLATIONER (E, V, W):**  
 E PLANER: E610-1-1316, E630-1-1316, E640-1-1316  
 V PLANER: V-57-1-1316  
 W PLANER: W-50-1-1316

BET	ANT	ÄNDRINGEN AVSER	SEEN	DATUM
<b>RELATIONSHANDLING</b>				
<b>LUNDBYPARK KUBIK</b> Rambergsgården 74:2, Göteborg				
<b>SKANSKA</b>				
<b>A</b>	BÖRNS TEIN LYCKEFORS ARKITEKTER AB	TEL: 031-280002		
<b>K</b>	INTEGRA ENGINEERING AB	TEL: 031-800000		
<b>KP</b>	CDVI AB	TEL: 031-800000		
<b>E</b>	REJERS SVERIGE AB	TEL: 0771-760000		
<b>V</b>	VVSMEJÖ AB	TEL: 031-760000		
<b>W</b>	VVSMEJÖ AB	TEL: 031-760000		
<b>M</b>	MARK	TEL: -		
UPPDRAG NR: 1219-01		RITAD AV: VST/ AET	HANDLAGGARE: VST	
DATUM: 20.02.25		ANSVARIG: ALY		
NYBYGGNAD BOSTÄDER PLANRITNING, HUS 1, DEL 3, VÅN 16				
SKALA (A1)	NUMMER		BET	
1 : 50	A-40.1-1316			

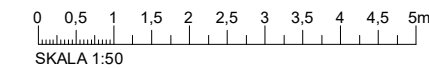

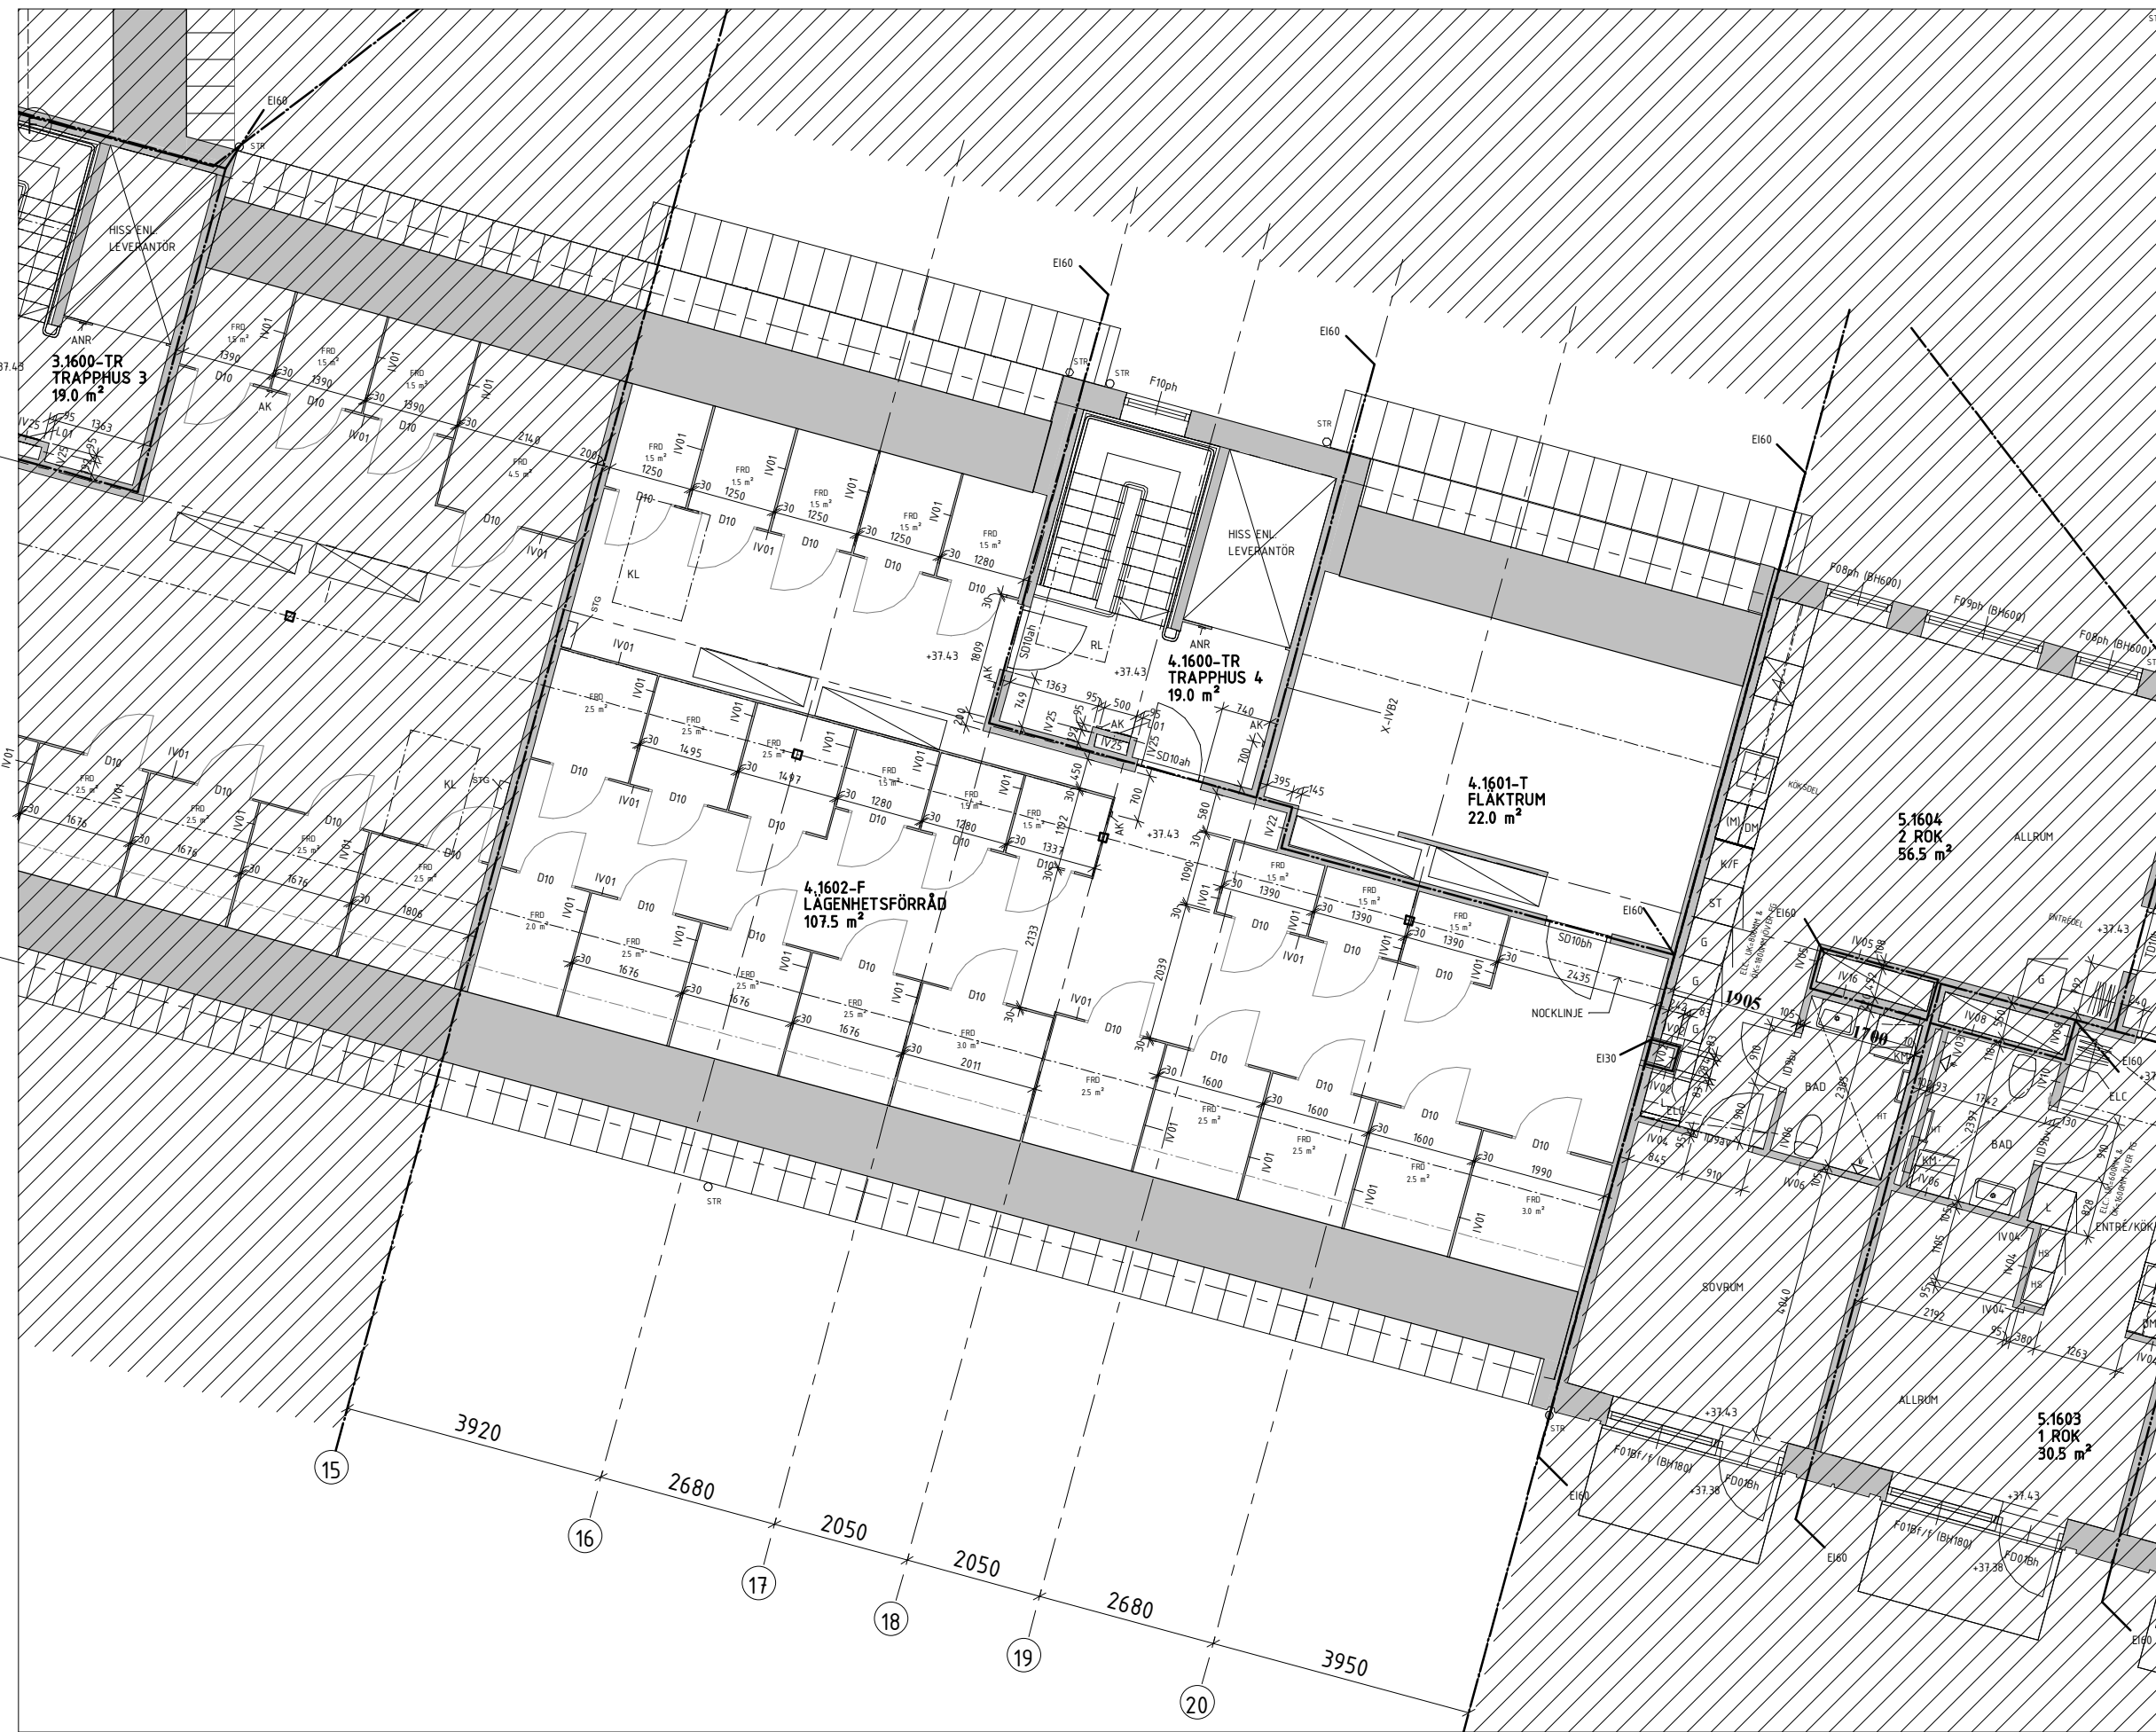


**FÖRKLARINGAR**  
 Alla mått anges i millimeter om ej annat anges. Mått kontrolleras innan tillverkning.

**HÄNVISNINGAR**  
 GENERELLA FÖRKLARINGAR: A-40.1-109  
 INNEVÄGGSTYPER: A-43.5-0001 till A-43.5-0002  
 DÖRRAR, UPPSTÄLLNINGAR: A-43.5-0011 till A-43.5-0015  
 FÖNSTER, UPPSTÄLLNINGAR: A-42.5-0011 till A-42.5-0017

ÖVERSIKTSPLAN, VÅN 16: A-40.1-1016

**INSTALLATIONER (E, V, W):**  
 E PLANER: E 610-1-1416, E 630-1-1416, E 640-1-1416  
 V PLANER: V-57-1-1416  
 W PLANER: W-50-1-1416

**RELATIONSHANDLING**

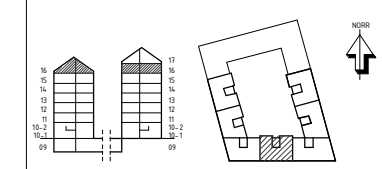


**LUNDBYPARK KUBIK**  
 Rambergssåden 74:2, Göteborg




A	BORINGSTEIN LYTCKEFOR ARCHITEKTER AB	TEL 031-280002
K	INTEGRA ENGINEERING AB	TEL 031-800000
KP	CDVI AB	TEL 031-800000
E	REJERS SVERIGE AB	TEL 0771-160000
V	VVSMLJÖ AB	TEL 031-764500
W	VVSMLJÖ AB	TEL 031-764500
M	MARK	TEL -

UPPDRAG NR 1219-01	RITAD AV VST/ AET	HANDELAGGARE VST
DATUM 20.02.25	ANSVARIG ALY	
NYBYGGNAD BOSTÄDER PLANRITNING, HUS 1, DEL 4, VÅN 16		

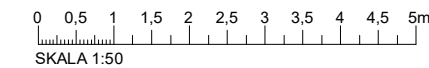

SKALA (A1) NUMMER I BET  
**1 : 50 A-40.1-1416**

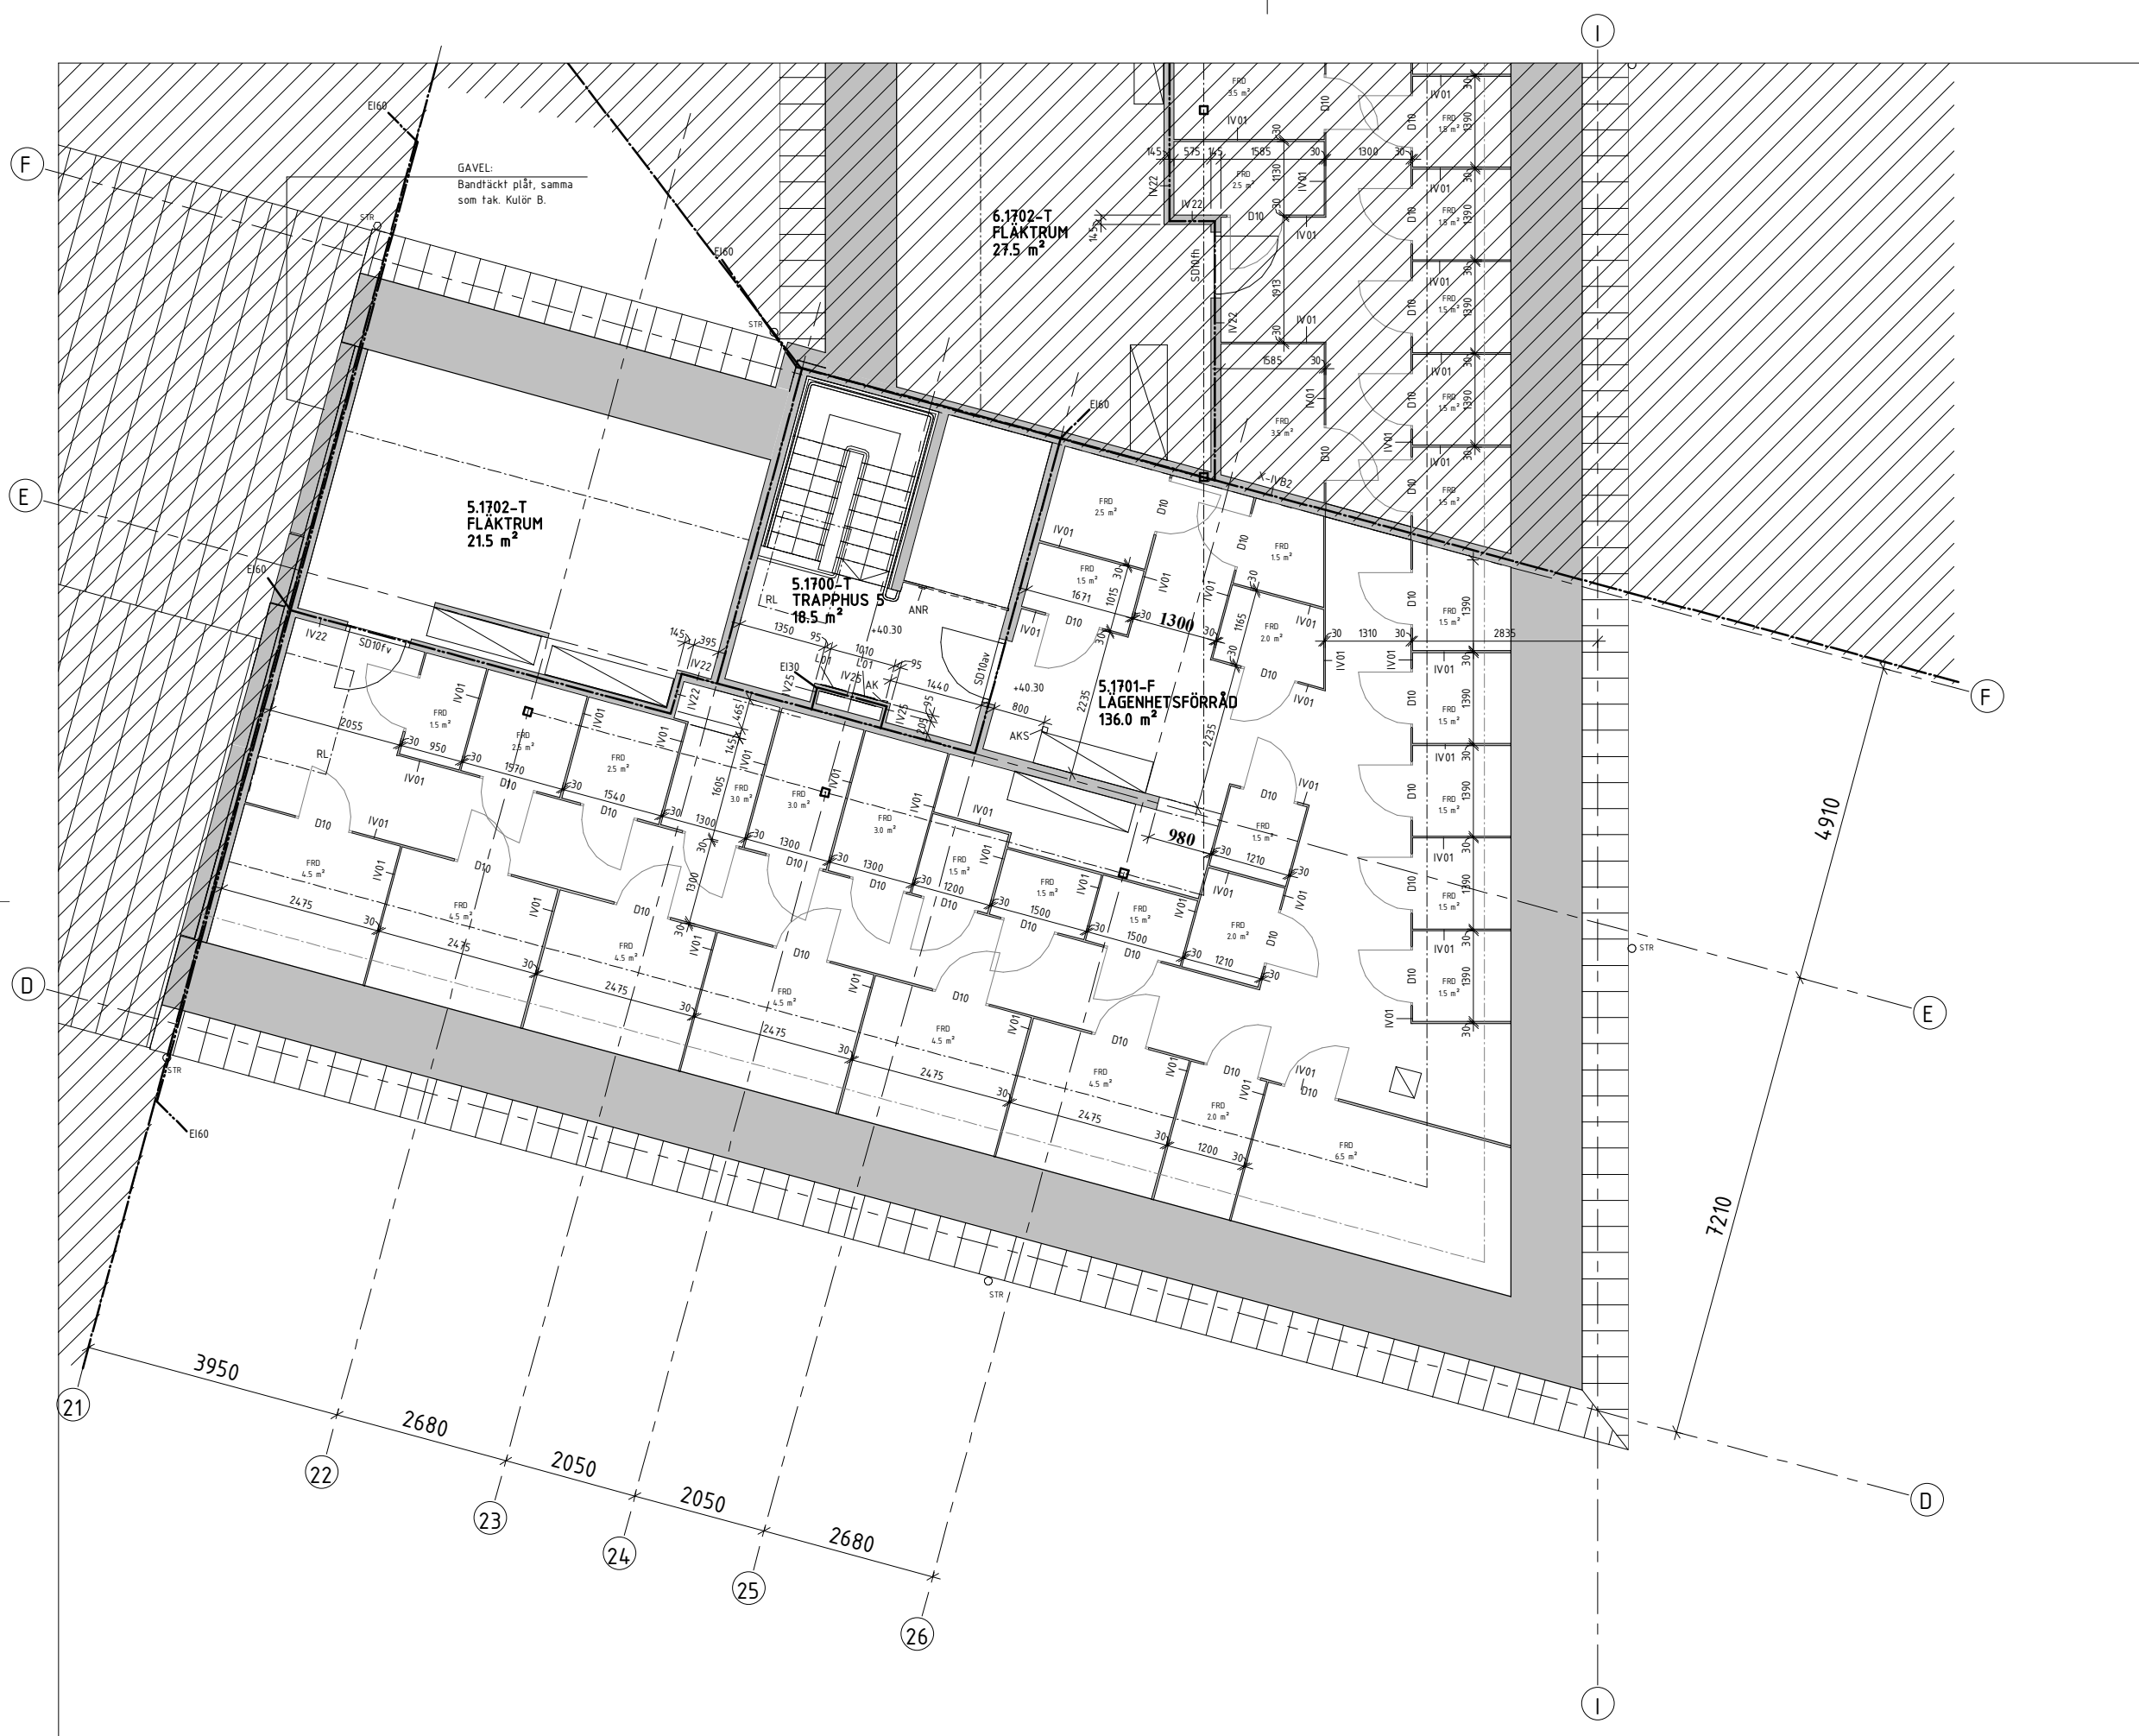


**FÖRKLARINGAR**  
 Alla mått anges i millimeter om ej annat anges. Mått kontrolleras innan tillverkning.

**HÄNVISNINGAR**  
 GENERELLA FÖRKLARINGAR: A-40.1-1109  
 INNERVÄGGSTYPER: A-43.5-0001 till A-43.5-0002  
 DÖRRAR, UPPSTÄLLNINGAR: A-43.5-0011 till A-43.5-0015  
 FÖNSTER, UPPSTÄLLNINGAR: A-42.5-0011 till A-42.5-0017


ÖVERSIKTSPLAN, VÅN 17: A-40.1-1017

**INSTALLATIONER (E, V, W):**  
 E PLANER: E610-1-1517, E630-1-1517, E640-1-1517  
 V PLANER: V-57-1-1517  
 W PLANER: W-50-1-1517

BET	ANT	ÄNDRINGEN AVSER	SEEN	DATUM
<b>RELATIONSHANDLING</b>				
<b>LUNDBYPARK KUBIK</b>				
Rambergsgården 74:2, Göteborg				
<b>SKANSKA</b>				
<b>A</b>	BÖRNS TÄN LYTCKEFORS	ARKITEKTER AB	TEL: 031-200002	
<b>K</b>	INTEGRA ENGINEERING	AB	TEL: 031-200000	
<b>KP</b>	CDVI	AB	TEL: 031-200000	
<b>E</b>	REJERS	SVERIGE AB	TEL: 031-760000	
<b>V</b>	VVS	MILJÖ AB	TEL: 031-760000	
<b>W</b>	VVS	MILJÖ AB	TEL: 031-760000	
<b>M</b>	MARK		TEL: -	
UPPDRAG NR: 1219-01		RTAD AV: VST/ AET	HANDLAGGARE: VST	
DATUM: 20.02.25		ANSVARIG: ALY		
NYBYGGNAD BOSTÄDER PLANRITNING, HUS 1, DEL 5, VÅN 17				
SKALA (A1)	NUMMER		BET	
1 : 50	A-40.1-1517			

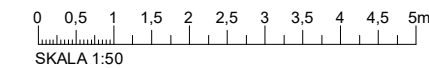

A-40.2-0002  
B-B

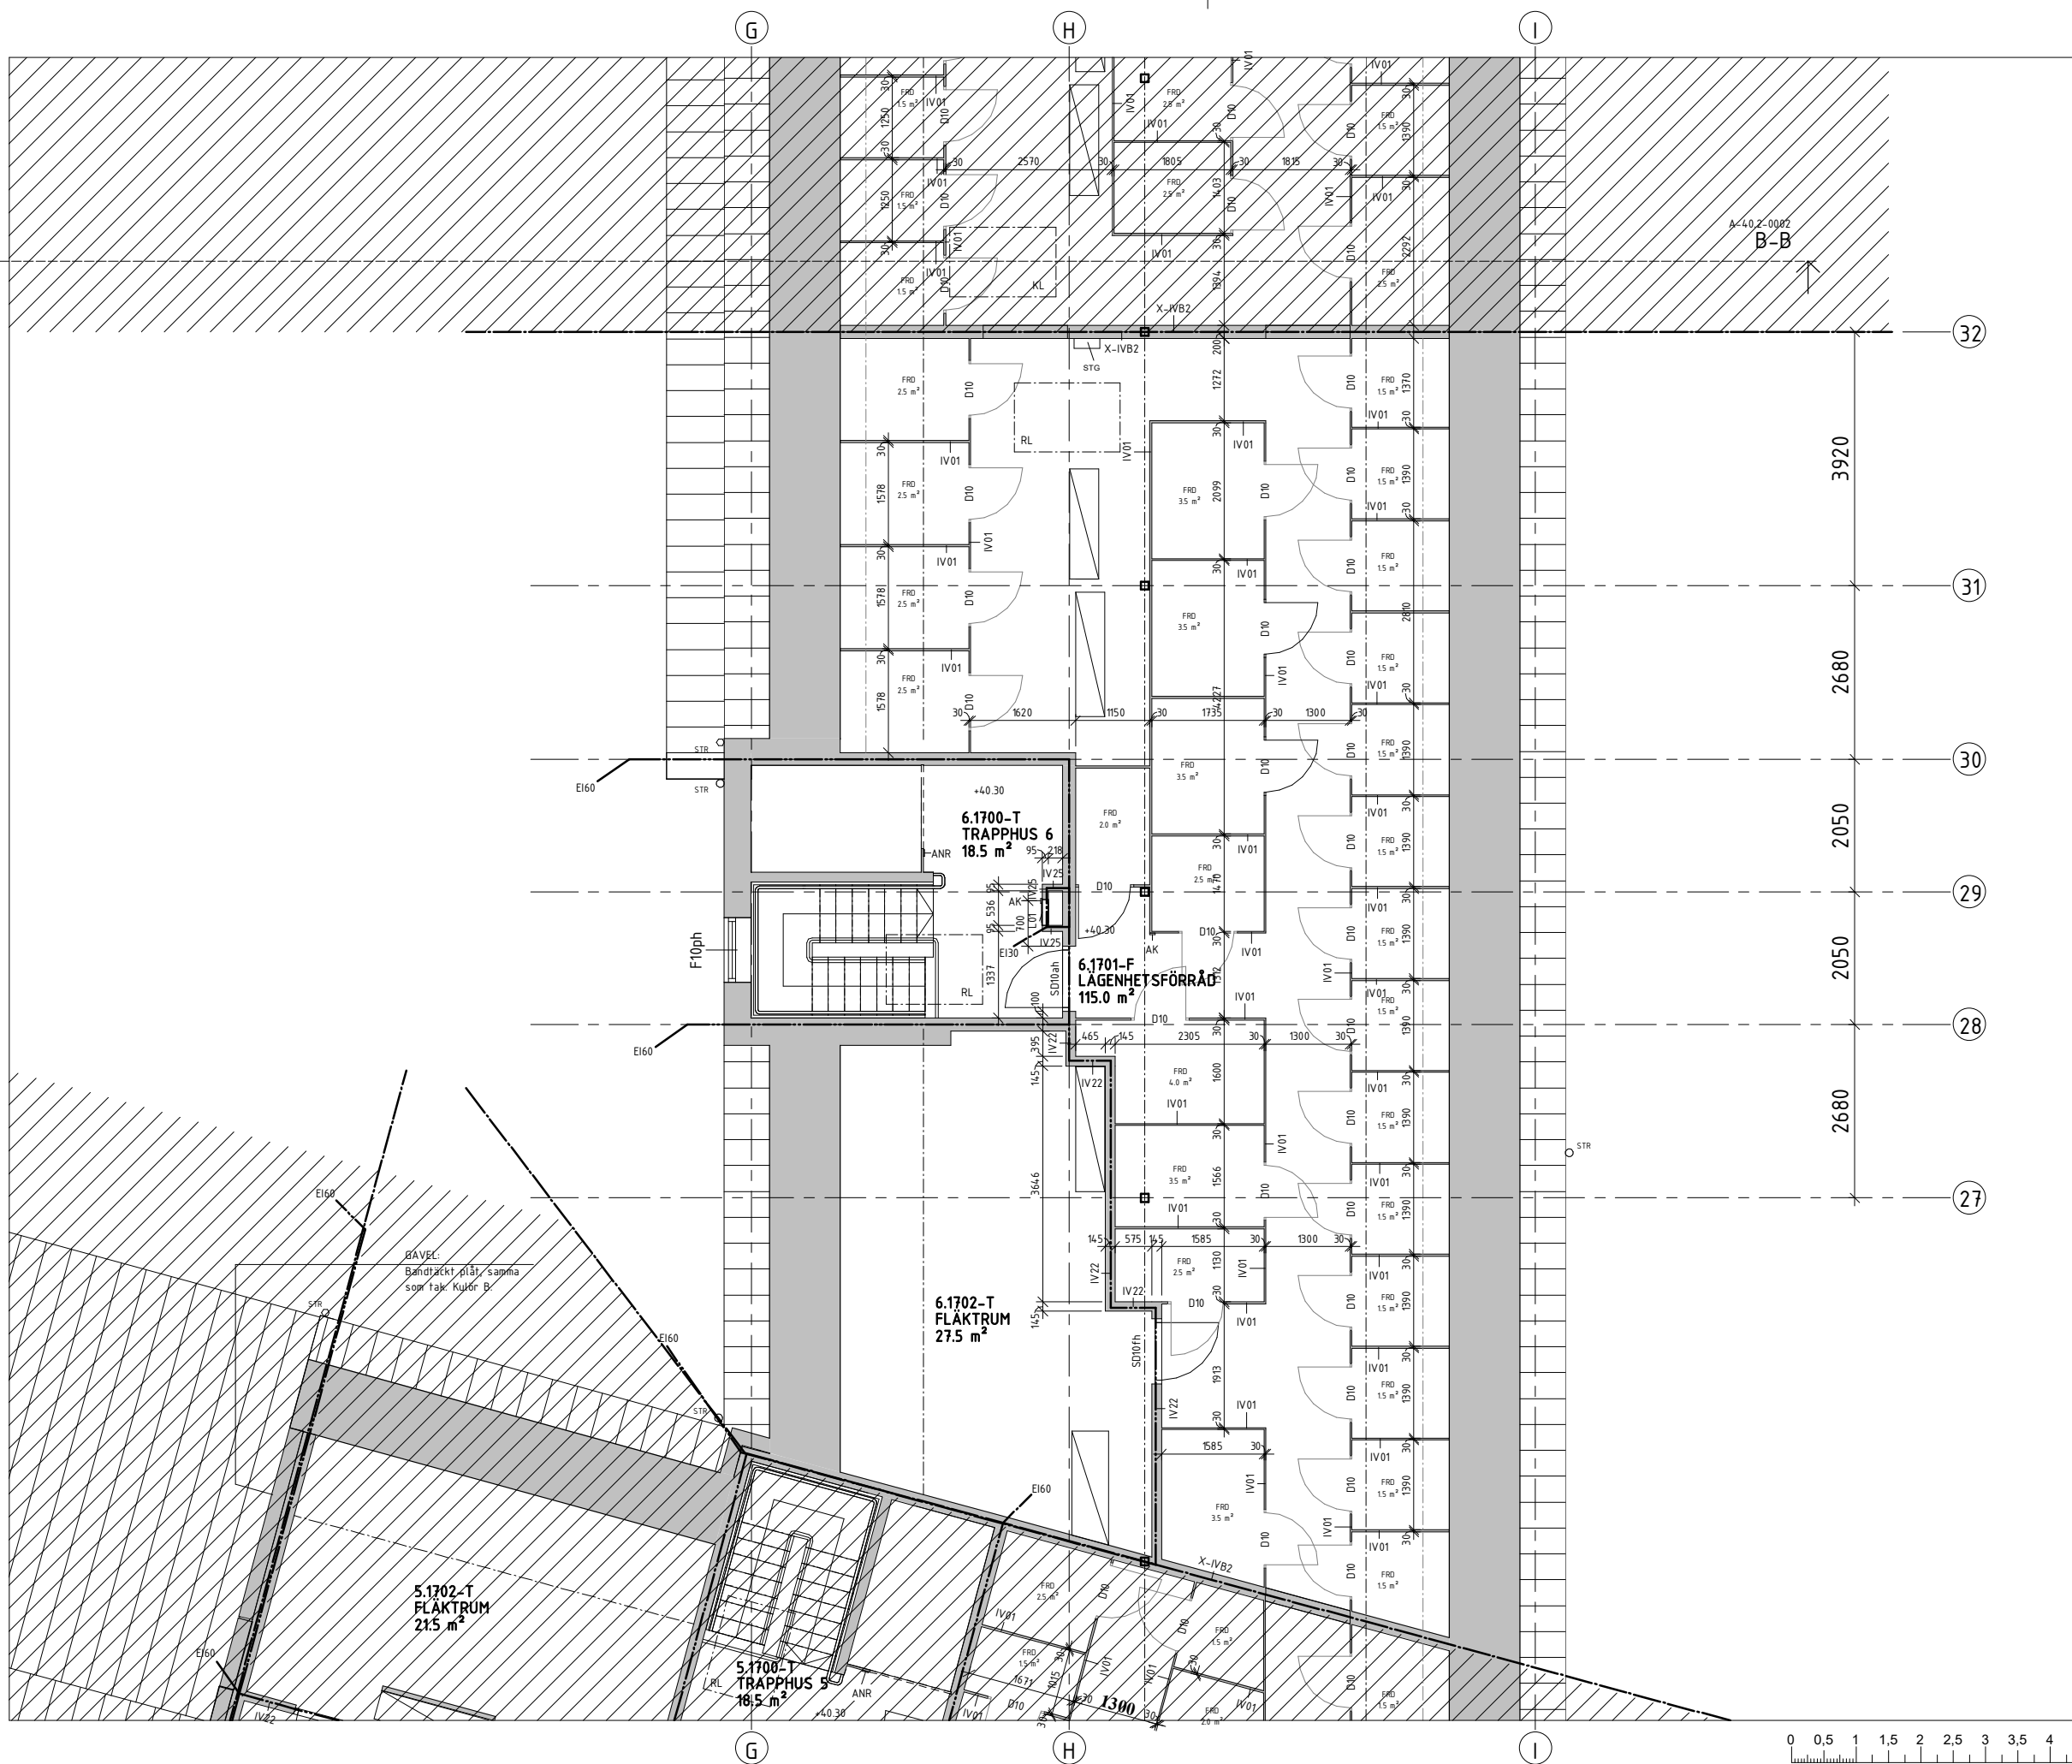

**FÖRKLARINGAR**  
Alla mått anges i millimeter om ej annat anges. Mått kontrolleras innan tillverkning.


**HÄNVISNINGAR**  
GENERELLA FÖRKLARINGAR: A-40.1-1109  
INNERVÄGGSTYPER: A-43.5-0001 till A-43.5-0002  
DÖRRAR, UPPSTÄLLNINGAR: A-43.5-0011 till A-43.5-0015  
FÖNSTER, UPPSTÄLLNINGAR: A-42.5-0011 till A-42.5-0017

ÖVERSIKTSPLAN, VÅN 17: A-40.1-1017

**INSTALLATIONER (E, V, W):**  
E PLANER: E610-1-1617, E630-1-1617, E640-1-1617  
V PLANER: V-57-1-1617  
W PLANER: W-50-1-1617

2020-02-18 17:50:27 C:\Users\ainhoa.alexberria\Documents\A-40-V01\_ainhoa@boms.tekniskfor.se.rvt

BET	ANT	ÄNDRINGEN AVSER	SEEN	DATUM
<b>RELATIONSHANDLING</b>				
<b>LUNDBYPARK KUBIK</b> Rambergsgården 74:2, Göteborg				
<b>SKANSKA</b>				
A	BORING TEN LUCKEFOORS ARKITEKTER AB	TEL: 031-280002		
K	INTEGRA ENGINEERING AB	TEL: 031-800000		
KP	COMI AB	TEL: 031-800000		
E	REALERS SVERIGE AB	TEL: 0771-760000		
V	VVSMLJÖ AB	TEL: 031-760000		
W	VVSMLJÖ AB	TEL: 031-760000		
M	MARK	TEL: -		
UPPDRAG NR 1219-01		RITAD AV VST/ AET		HANDELAGGARE VST
DATUM 20.02.25		ANSVARIG ALY		
NYBYGGNAD BOSTÄDER PLANRITNING, HUS 1, DEL 6, VÅN 17				
SKALA (A1)	NUMMER			BET
1 : 50	A-40.1-1617			

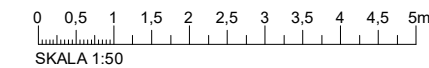


**FÖRKLARINGAR**  
 Alla mått anges i millimeter om ej annat anges. Mått kontrolleras innan tillverkning.

**HÄNVISNINGAR**  
 GENERELLA FÖRKLARINGAR: A-40.1-1109  
 INNERVÄGGSTYPER: A-43.5-0001 till A-43.5-0002  
 DÖRRAR, UPPSTÄLLNINGAR: A-43.5-0011 till A-43.5-0015  
 FÖNSTER, UPPSTÄLLNINGAR: A-42.5-0011 till A-42.5-0017

ÖVERSIKTSPLAN, VÅN 17: A-40.1-1017

**INSTALLATIONER (E, V, W):**  
 E PLANER: E610-1-1717, E630-1-1717, E640-1-1717  
 V PLANER: V-57-1-1717  
 W PLANER: W-50-1-1717

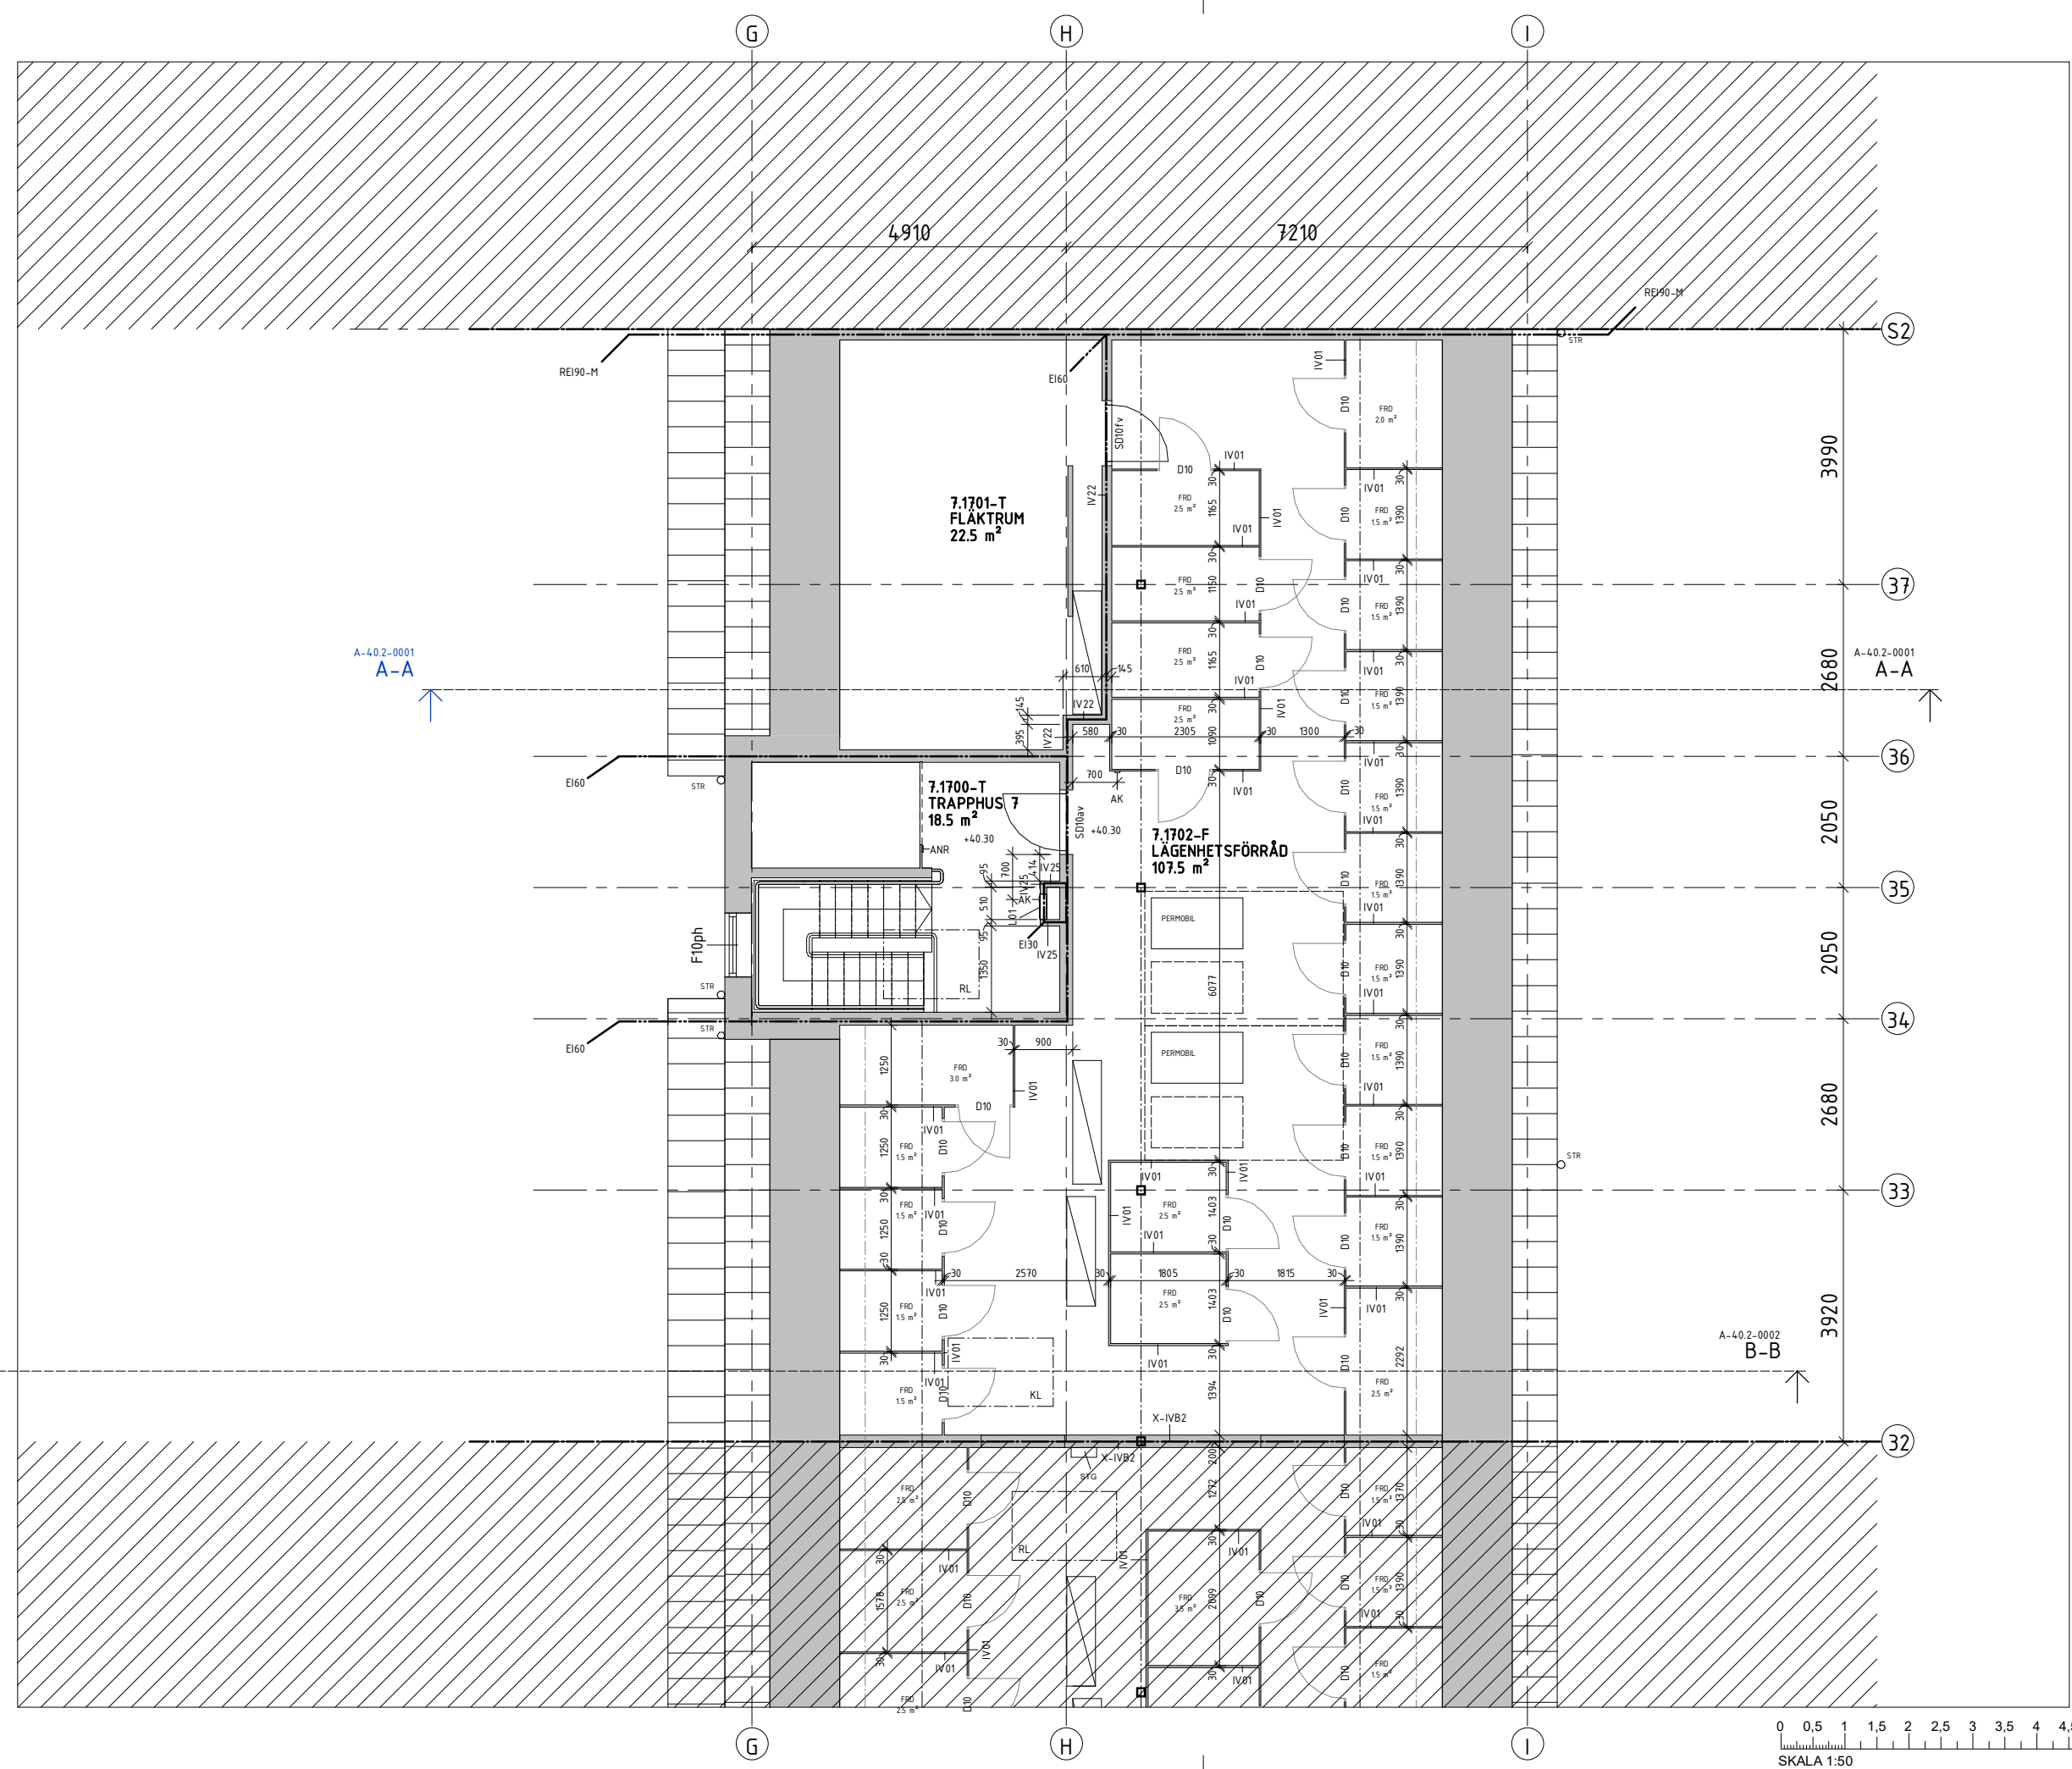


A-40.2-0001  
 A-A

A-40.2-0001  
 A-A

A-40.2-0002  
 B-B

A-40.2-0002  
 B-B

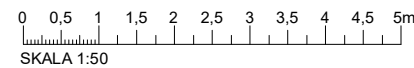

BET	ANT	ÄNDRINGEN AVSER	SEEN	DATUM
<b>RELATIONSHANDLING</b>				
<b>LUNDBYPARK KUBIK</b>				
Rambergssåden 74:2, Göteborg				
<b>SKANSKA</b>				
A	BORING TEN LYCKEFORS	ARKITEKTER AB	TEL: 031-280002	
K	INTEGRA	ENGINEERING AB	TEL: 031-280002	
KP	CDVI	AB	TEL: 031-280002	
E	REALERS	SVERIGE AB	TEL: 0771-760000	
V	VVSMLJÖ	AB	TEL: 031-760002	
W	VVSMLJÖ	AB	TEL: 031-760002	
M	MARK		TEL: -	
UPPDRAG NR 1219-01		RITAD AV VST/ AET	HANDLAGGARE VST	
DATUM 20.02.25		ANSVARIG ALY		
NYBYGGNAD BOSTÄDER PLANRITNING, HUS 1, DEL 7, VÅN 17				
SKALA (A1)	NUMMER		BET	
1 : 50	A-40.1-1717			

2020-02-18 17:51:46 C:\Users\ainhoa.alexberria\Documents\A-40-V01\_ainhoa@boringstenlyckefors.se.rvt