


**FÖRKLARINGAR**  
 Alla mått anges i millimeter om ej annat anges. Mått kontrolleras innan fällverkning.

**HÄNVISNINGAR**  
 GENERELLA FÖRKLARINGAR: A-40.1-109  
 INNEVÄGGSTYPER: A-43.5-0001 till A-43.5-0002  
 DÖRRAR, UPPSTÄLLNINGAR: A-43.5-0011 till A-43.5-0015  
 FÖNSTER, UPPSTÄLLNINGAR: A-42.5-0011 till A-42.5-0017

**ÖVERSIKTSPLAN, VÅN 16:** A-40.1-1016  
**UNDERTAKSPLAN:** A-43.1-1612  
**BÄDRUMSUPPSTÄLLNINGAR:**  
 LGH 6.1601: A-46.4-1002, Typ 2v  
 LGH 6.1602: A-46.4-1001, Typ 1v  
 LGH 6.1603: A-46.4-1001, Typ 1h  
 LGH 6.1604: A-46.4-1005, Typ 8

**INSTALLATIONER (E, V, W):**  
 E PLANER: E610-1-1612, E630-1-1612, E640-1-1612  
 V PLANER: V-57-1-1616  
 W PLANER: W-50-1-1616

**K, F & K/F**  
 SYMBOL HÄNGNING KYL OCH FRYS HAR TAGITS BORT.

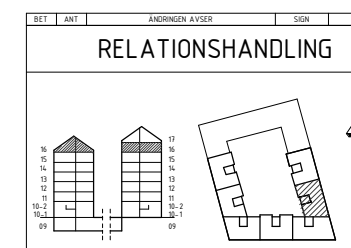


**LUNDBYPARK KUBIK**  
 Rambergsgården 74:2, Göteborg



A	BORNS TEKNISKA BYGGMÄSTERS ARKITEKTER AB	TEL 031-280002
K	INTEGRA ENGINEERING AB	TEL 031-280002
KP	CDVI AB	TEL 031-280002
E	REALERS SVERIGE AB	TEL 0771-760000
V	VVS SJÖ AB	TEL 031-760002
W	VVS SJÖ AB	TEL 031-760002
M	MARK	TEL -

UPPDRAG NR	1219-01	RITAD AV	VST	HANDELAGGARE	VST
DATUM	20.02.25	ANSVARIG	ALY		

NYBYGGNAD BOSTÄDER  
 PLANRITNING, HUS 1, DEL 6, VÅN 16

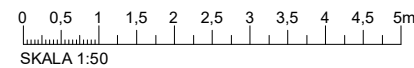

SKALA (A1) NUMMER 1 : 50 I BET A-40.1-1616