

**FÖRKLARINGAR**  
 Alla mått anges i millimeter om ej annat anges. Mått kontrolleras innan tillverkning.

**FÖRESKRIFTER**  
 Observera att mått på loftbjälklag är till färdigt ytskikt inklädd bjälklagskant. Se invändiga detaljer DT.

**MS-A:** Marksten, betongplattor 300x300, kulör A  
**MS-B:** Marksten, betongplattor 300x300, kulör B  
**EG-A:** Entrégolv, terrazzo, 300x300, kulör A  
**EG-B:** Entrégolv, terrazzo, 300x300, kulör B

**HÄNVISNINGAR**  
**GENERELLA FÖRKLARINGAR:** A-40.1-109  
**ÖVERSIKTSPLAN, VÅN 10-1:** A-40.1-1010-1


**FÖNSTER, UPPSTÄLLNINGAR:** A-42.5-0011 till A-42.5-0017  
**PARTIER STUDIOENTRÉER:** A-42.5-0021 till A-42.5-0024 (litteran FPSxx)  
**PARTIER ENTRÉPASSAGER:** A-42.5-0024 (litteran FPPxx)  
**PARTIER TRAPPHUSENTRÉER:** A-42.5-0025

**INNERVÄGGSTYPER:** A-43.5-0001 till A-43.5-0002  
**DÖRRAR, UPPSTÄLLNINGAR:** A-43.5-0011 till A-43.5-0017  
**INVÄNDIGA DETALJER:** DT01 till DT11: A-43.6-1001 till A-43.6-1005

**TRAPPSTEGE TRS3:** A-46.4-1010 till A-46.4-1012  
**UNDERTAKSPLAN:** A-43.1-1610-1  
**VÄGGELEVATIONER STUDIOBOSTÄDER:**  
 LGH 6.1002: A-43.5-1032 (ELEVATION A)  
 LGH 6.1001: A-43.5-1036 (ELEVATION A/B)

**INSTALLATIONER (E, V, W):**  
 E PLANER: E610-1-1610-1, E630-1-1610-1, E640-1-1610-1  
 V PLANER: V-57-1-1610-1  
 W PLANER: W-50-1-1610-1

**K, F & K/F**  
 SYMBOL HÄNGNING KYL OCH FRYS HAR TAGITS BORT.

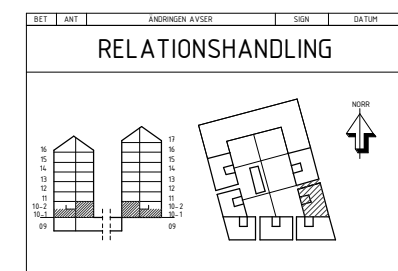


**LUNDBYPARK KUBIK**  
 Rambergsstaden 74:2, Göteborg




A	BÖRNING TEN LYTCKEFORNS ARKITEKTER AB	TEL 031-280002
K	INTEGRA ENGINEERING AB	TEL 031-280000
KP	CDVI AB	TEL 031-280000
E	REALERS SVERIGE AB	TEL 0771-160000
V	VVSMEJÖ AB	TEL 031-764582
W	VVSMEJÖ AB	TEL 031-764582
M	MARK	TEL -

UPPDRAG NR	1219-01	RITAD AV	VST	HANDELAGGARE	VST
DATUM	20.02.25	ANSVARG	ALY		
NYBYGGNAD BOSTÄDER PLANRITNING, HUS 1, DEL 6, VÅN 10-1					

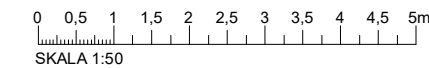

SKALA (A1) NUMMER I BET  
**1 : 50 A-40.1-1610-1**

C:\Users\ainhoa.alexberria\Documents\A-40-V01\_ainhoa@borns.teinlyckefors.se.rvt

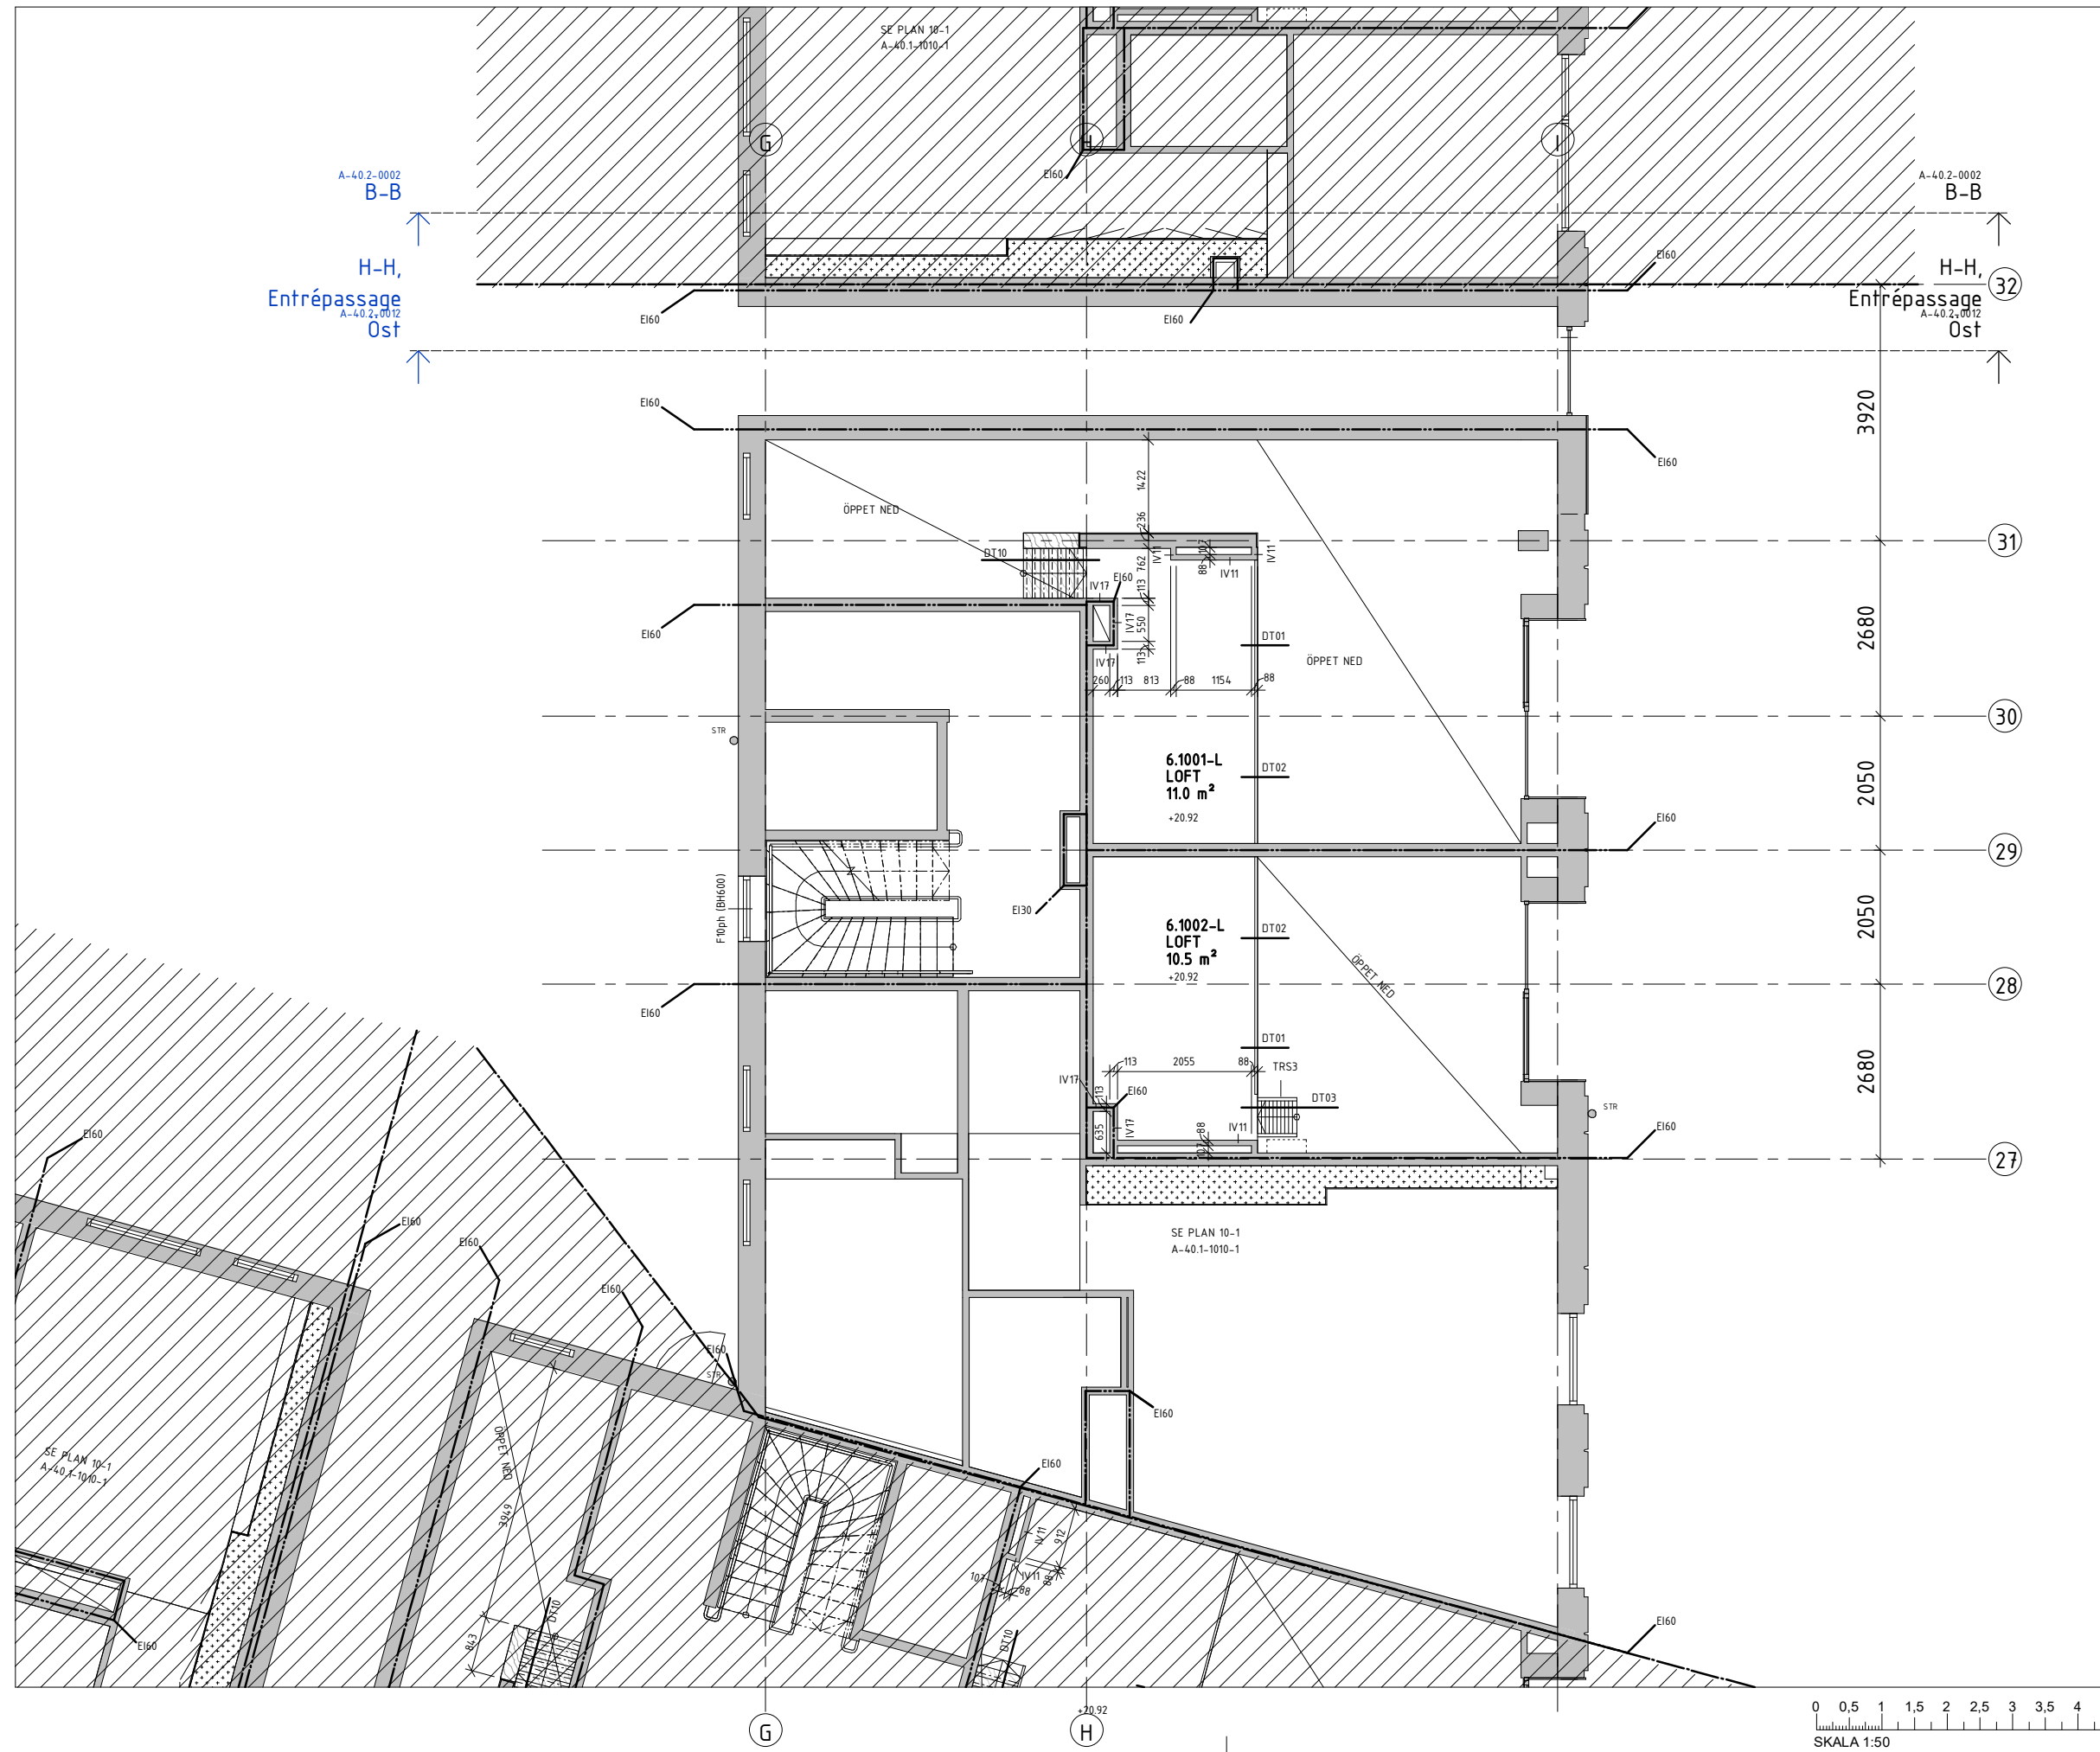

- FÖRKLARINGAR**  
 Alla mått anges i millimeter om ej annat anges. Mått kontrolleras innan tillverkning.
- FÖRESKRIFTER**  
 Observera att mått på loftbjälklag är till färdigt yttskikt inklädd bjälklagskant. Se invändiga detaljer DT.
- HÄNVISNINGAR**  
 GENERELLA FÖRKLARINGAR: A-40.1-109  
 ÖVERSIKTSPLAN, VÅN 10-2: A-40.1-1010-2
- INNEVÄGGSTYPER:** A-43.5-0001 till A-43.5-0002  
**INVÄNDIGA DETALJER:** A-43.6-1001 till A-43.6-1005
- TRAPPSTEGE TRS:** A-46.4-1010 till A-46.4-1012  
**UNDERTAKSPLAN:** A-43.1-1610-1  
**VÄGGELEVATIONER STUDIOBOSTÄDER:**  
 LGH 6.1002: A-43.5-1032 (ELEVATION A)  
 LGH 6.1001: A-43.5-1036 (ELEVATION A/B)
- INSTALLATIONER (E, V, W):**  
 E PLANER: E610-1-1610-2, E630-1-1610-2, E640-1-1610-2  
 V PLANER: V-57-1-1610-2  
 W PLANER: W-50-1-1610-2

BET	ANT	ÄNDRINGEN AVSER	SEEN	DATUM
<b>RELATIONSHANDLING</b>				
<b>LUNDBYPARK KUBIK</b> Rambergsgården 74:2, Göteborg				
<b>SKANSKA</b>				
A		BORNS TEIN LYCKEFORS ARKITEKTER AB		TEL 031-280062
K		INTEGRA ENGINEERING AB		TEL 031-402500
KP		CDVI AB		TEL 031-402500
E		REJLERS SVERIGE AB		TEL 0771-76000
V		VVSMLJÖ AB		TEL 031-764582
W		VVSMLJÖ AB		TEL 031-764582
M		MARK		TEL -
UPPDRAG NR		1219-01	RITAD AV	VST
DATUM		20.02.25	ANSVARIG	ALY
HANDLÄGGARE		VST		
<b>NYBYGGNAD BOSTÄDER</b> <b>PLANRITNING, HUS 1, DEL 6, VÅN 10-2</b>				
SKALA (A1)	NUMMER	T BET		
1 : 50	A-40.1-1610-2			