

**FÖRKLARINGAR**  
 Alla mått anges i millimeter om ej annat anges. Mått kontrolleras innan fällverkning.

**HÄNVISNINGAR**  
 GENERELLA FÖRKLARINGAR: A-40.1-1109  
 INNEVÄGGSTYPER: A-43.5-0001 till A-43.5-0002  
 DÖRRAR, UPPSTÄLLNINGAR: A-43.5-0011 till A-43.5-0015  
 FÖNSTER, UPPSTÄLLNINGAR: A-42.5-0011 till A-42.5-0017


**ÖVERSIKTSPLAN, VÅN 14:** A-40.1-1014  
**UNDERTAKSPLAN:** A-43.1-1212  
**BADRUMSUPPSTÄLLNINGAR:**  
 LGH 2.14.01: A-46.4-1003, Typ 5  
 LGH 2.14.02: A-46.4-1001, Typ 1h  
 LGH 2.14.03: A-46.4-1002, Typ 2h

**INSTALLATIONER (E, V, W):**  
 E PLANER: E610-1-1212, E630-1-1212, E640-1-1212  
 V PLANER: V-57-1-1214  
 W PLANER: W-50-1-1214

**K, F & K/F**  
 SYMBOL HÄNGNING KYL OCH FRYS HAR TAGITS BORT.

FÖNSTERBÖRSTNINGAR MOT GATA SÄNKTA MED 20 MM ENL. A-SKISS FÖNSTERMONTAGE DATERAD 17.11.24.

**RELATIONSHANDLING**

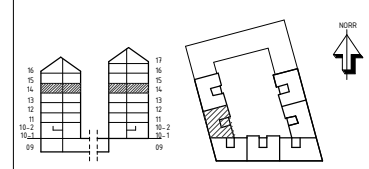


**LUNDBYPARK KUBIK**  
 Rambergsstaden 74:2, Göteborg



A	BORING TEIN LYCKEFORS ARKITEKTER AB	TEL: 031-280042
K	INTEGRA ENGINEERING AB	TEL: 031-800000
KP	CDVI AB	TEL: 031-800000
E	REALERS SVERIGE AB	TEL: 0771-760000
V	VVSJLJÖ AB	TEL: 031-764582
W	VVSJLJÖ AB	TEL: 031-764582
M	MARK	TEL: -

UPPDRAG NR	RITAD AV	HANDELAGGARE
1219-01	VST	VST
DATUM	ANSVARIG	
20.02.25	ALY	

NYBYGGNAD BOSTÄDER  
 PLANRITNING, HUS 1, DEL 2, VÅN 14

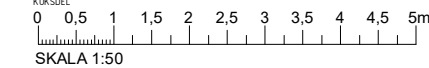

SKALA (A1) NUMMER I BET  
**1 : 50** A-40.1-1214