


FÖRKLARINGAR
 Alla mått anges i millimeter om ej annat anges. Mått kontrolleras innan fällverkning.

HÄNVISNINGAR
 GENERELLA FÖRKLARINGAR: A-40.1-109
 INNEVÄGGSTYPER: A-43.5-0001 till A-43.5-0002
 DÖRRAR, UPPSTÄLLNINGAR: A-43.5-0011 till A-43.5-0015
 FÖNSTER, UPPSTÄLLNINGAR: A-42.5-0011 till A-42.5-0017

ÖVERSIKTSPLAN, VÅN 14: A-40.1-1014
UNDERTAKSPLAN: A-43.1-1612
BADRUMSUPPSTÄLLNINGAR:
 LGH 6.14.01: A-46.4-1002, Typ 2v
 LGH 6.14.02: A-46.4-1001, Typ 1v
 LGH 6.14.03: A-46.4-1001, Typ 1h
 LGH 6.14.04: A-46.4-1005, Typ 8

INSTALLATIONER (E, V, W):
 E PLANER: E610-1-1612, E630-1-1612, E640-1-1612
 V PLANER: V-57-1-1614
 W PLANER: W-50-1-1614

K, F & K/F
 SYMBOL HÄNGNING KYL OCH FRYS HAR TAGITS BORT.

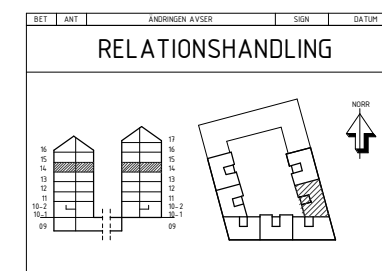


LUNDBYPARK KUBIK
 Rambergsgården 74:2, Göteborg

SKANSKA

A	BORINGS TEKNISKA BYGGMETODER AB	TEL 031-280002
K	INTEGRA ENGINEERING AB	TEL 031-280002
KP	COMI AB	TEL 031-280002
E	REJERS SVERIGE AB	TEL 0771-180000
V	VVSMEJLJÖ AB	TEL 031-764582
W	VVSMEJLJÖ AB	TEL 031-764582
M	MARK	TEL -

UPPDRAG NR: 1219-01
 DATUM: 20.02.25
 RITAD AV: VST
 ANSVARIG: ALY
 HANDELAGGARE: VST

NYBYGGNAD BOSTÄDER
PLANRITNING, HUS 1, DEL 6, VÅN 14

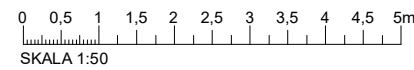

SKALA (A1) 1 : 50
 NUMMER A-40.1-1614
 I BET