

FÖRKLARINGAR
 Alla mått anges i millimeter om ej annat anges. Mått kontrolleras innan tillverkning.

HÄNVISNINGAR

GENERELLA FÖRKLARINGAR: A-40.1-1109
INNERRÄGgstYPER: A-43.5-0011 till A-43.5-0015
DÖRRAR, UPPSTÄLLNINGAR: A-43.5-0011 till A-43.5-0015
FÖNSTER, UPPSTÄLLNINGAR: A-42.5-0011 till A-42.5-0017

ÖVERSIKTSPLAN, VÅN 14: A-40.1-1014
UNDERTAKSPLAN: A-43.1-1712
BADRUHSUPPSTÄLLNINGAR:
 LGH 7.14.01: A-46.4-1002, Typ 2v
 LGH 7.14.02: A-46.4-1001, Typ 1v
 LGH 7.14.03: A-46.4-1001, Typ 1h
 LGH 7.14.04: A-46.4-1002, Typ 2h


INSTALLATIONER (E, V, W):
 E PLANER: E610-1-1712, E630-1-1712, E640-1-1712
 V PLANER: V-57-1-1714
 W PLANER: W-50-1-1714

K, F & K/F
 SYMBOL HÄNGNING KYL OCH FRYS HAR TAGITS BORT.

FÖNSTERBÖRSTNINGAR MOT GATA (F07 UNDANTAGET) SÄNKTA MED 20 MM ENL. A-SKISS FÖNSTERMONTAGE DATERAD 17.11.24.

A-40.2-0001
A-A

A-40.2-0002
B-B

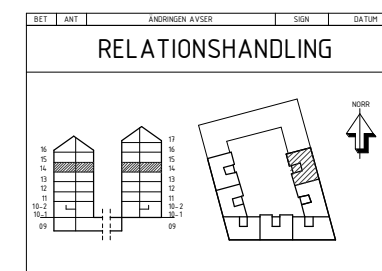


LUNDBYPARK KUBIK
 Rambergssåden 74:2, Göteborg

SKANSKA

A	BÖRNING TEN LYCKEFORS ARKITEKTER AB	TEL 031-280002
K	INTEGRA ENGINEERING AB	TEL 040-100100
KP	CDVI AB	TEL 040-400100
E	REALERS SVERIGE AB	TEL 0771-100000
V	VVSMLJÖ AB	TEL 031-700100
W	VVSMLJÖ AB	TEL 031-700100
M	MARK	TEL -

UPPDRAG NR: 1219-01
 DATUM: 20.02.25
 RITAD AV: VST
 ANSVARIG: ALY
 HANDELAGGARE: VST

**NYBYGGNAD BOSTÄDER
 PLANRITNING, HUS 1, DEL 7, VÅN 14**

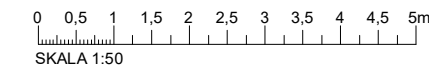

SKALA (A1) 1 : 50
 NUMMER A-40.1-1714
 I BET